


管理正域

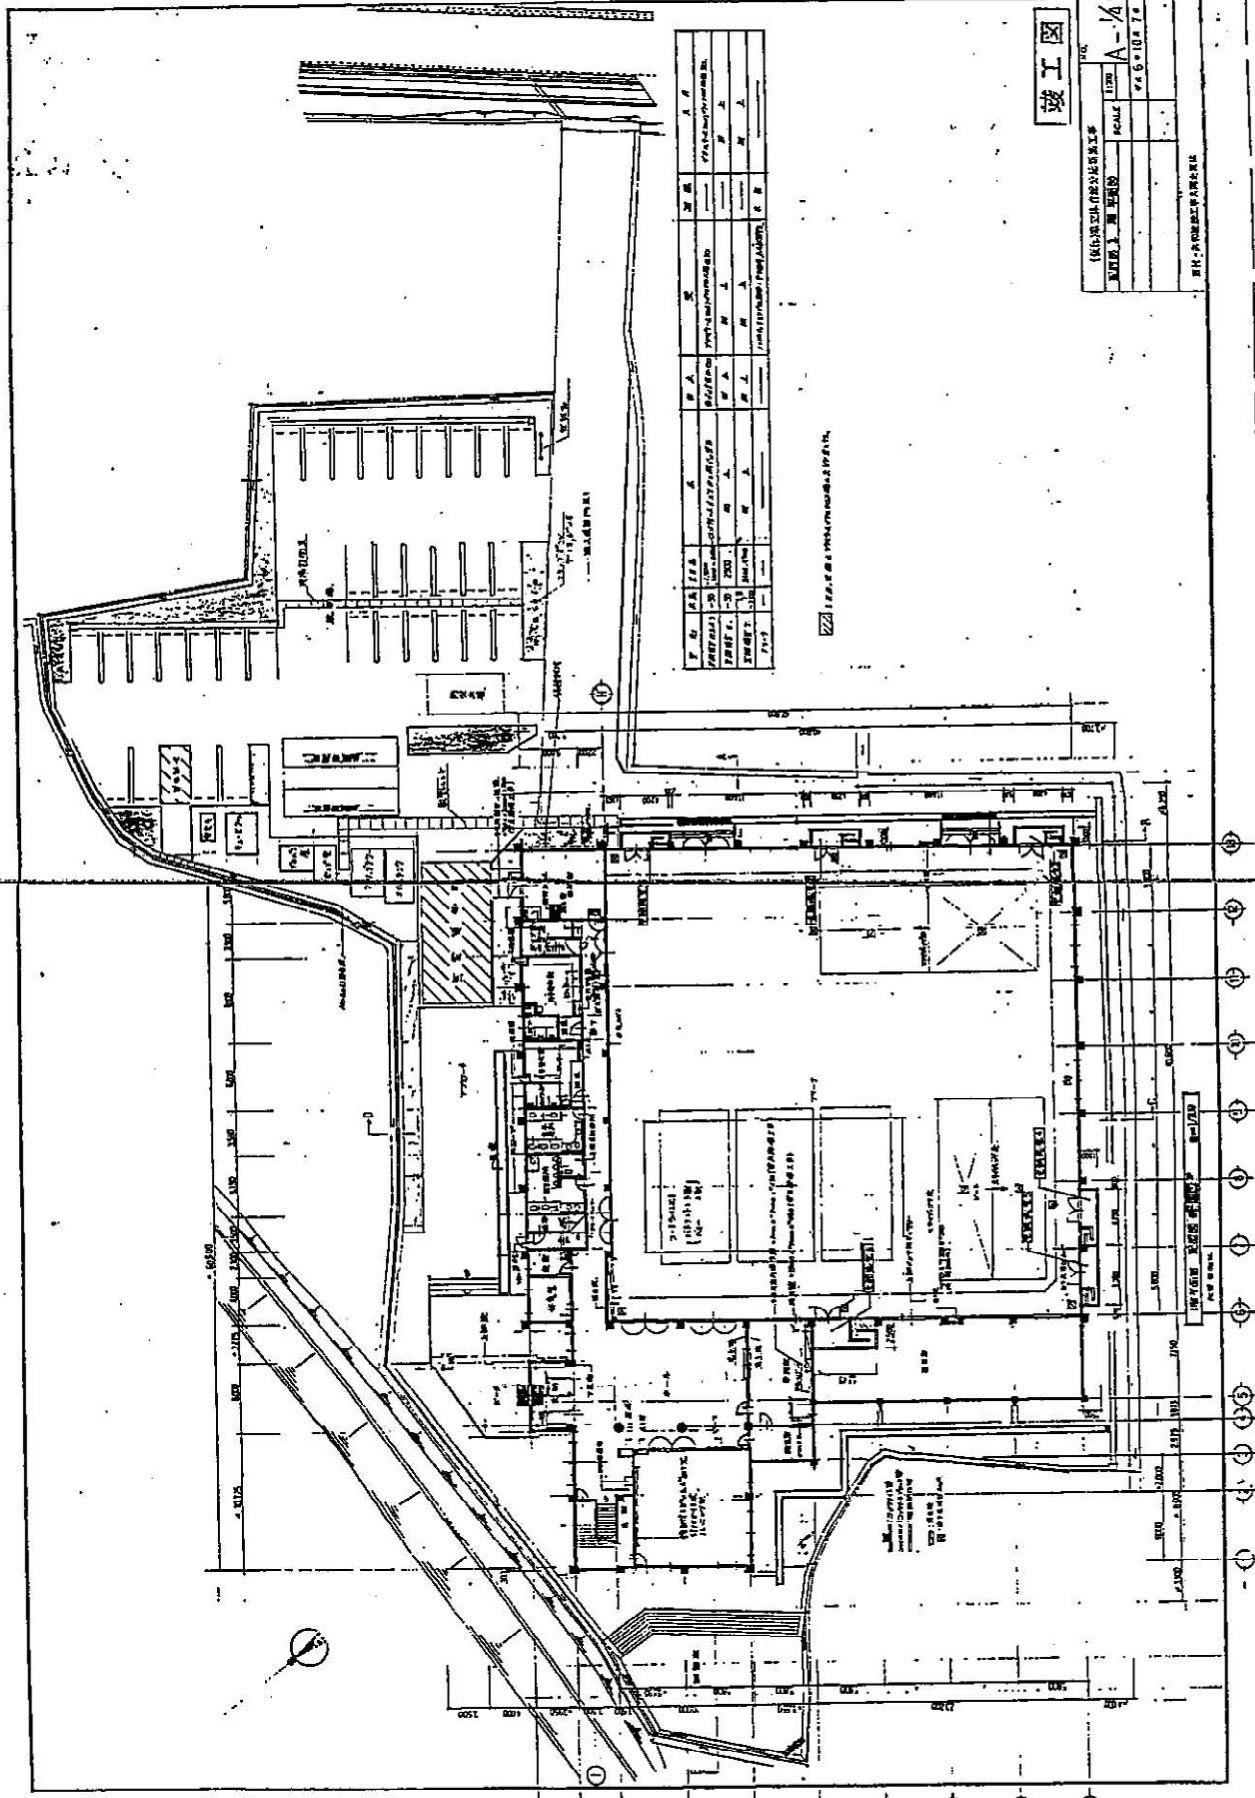


竣工図

