


管理業務を行う区域

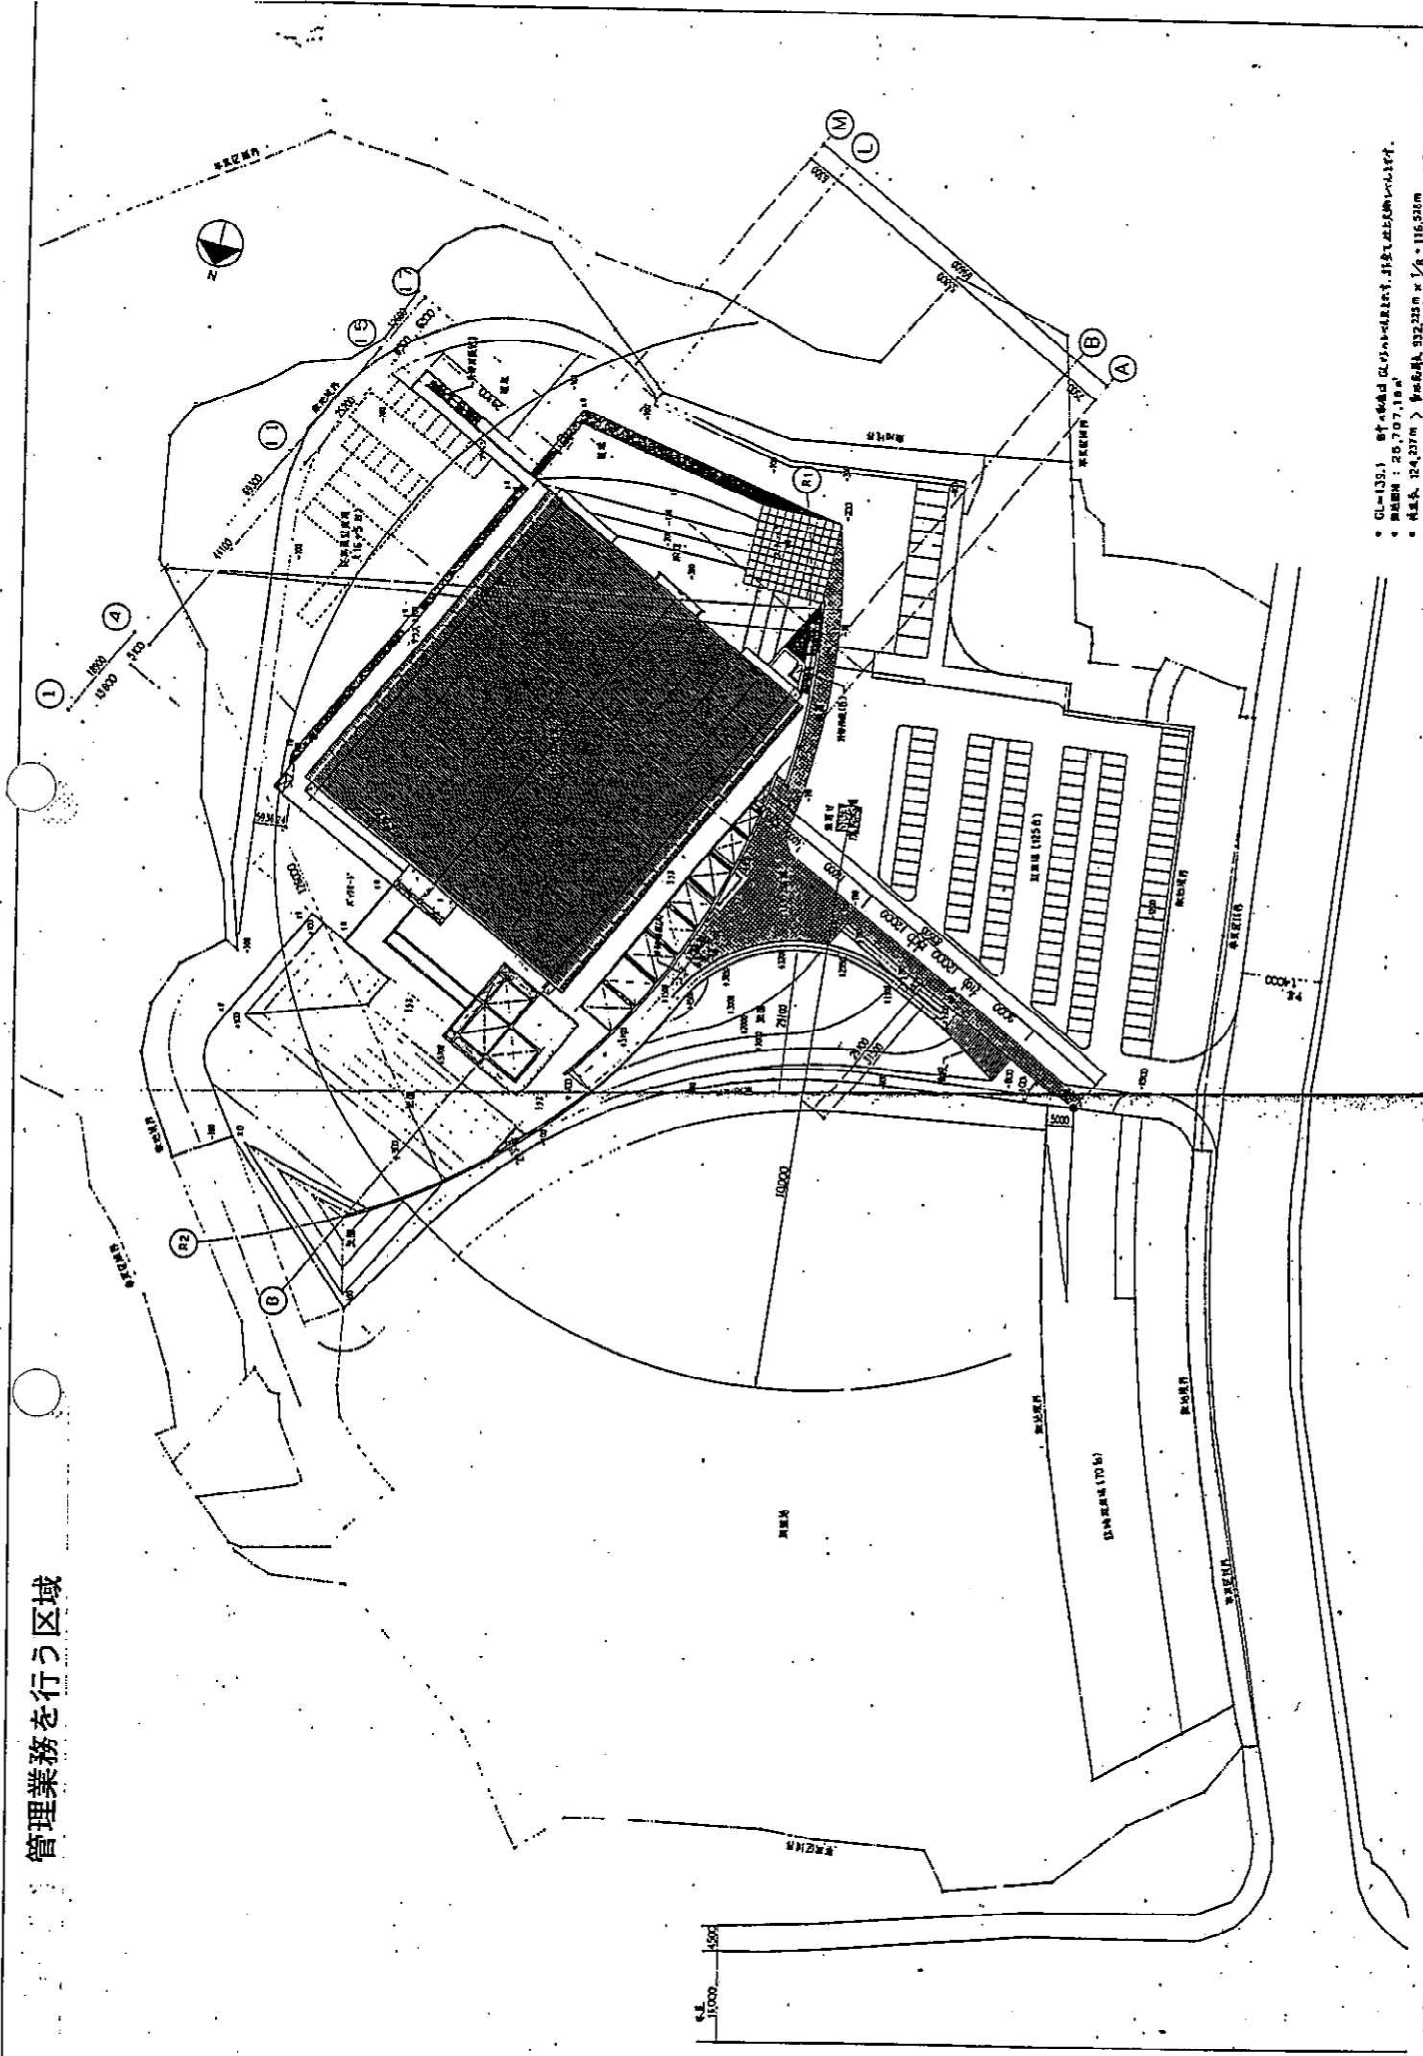

* GL=155.1 平均標高 155.1m
 * 面積 : 26,707.18㎡
 * 高さ : 24.237m > 高さ制限 33.232m × 1/8 = 116.50m


竣工図



竣工図


SCALE 1/200
 図面 NO. A. 7

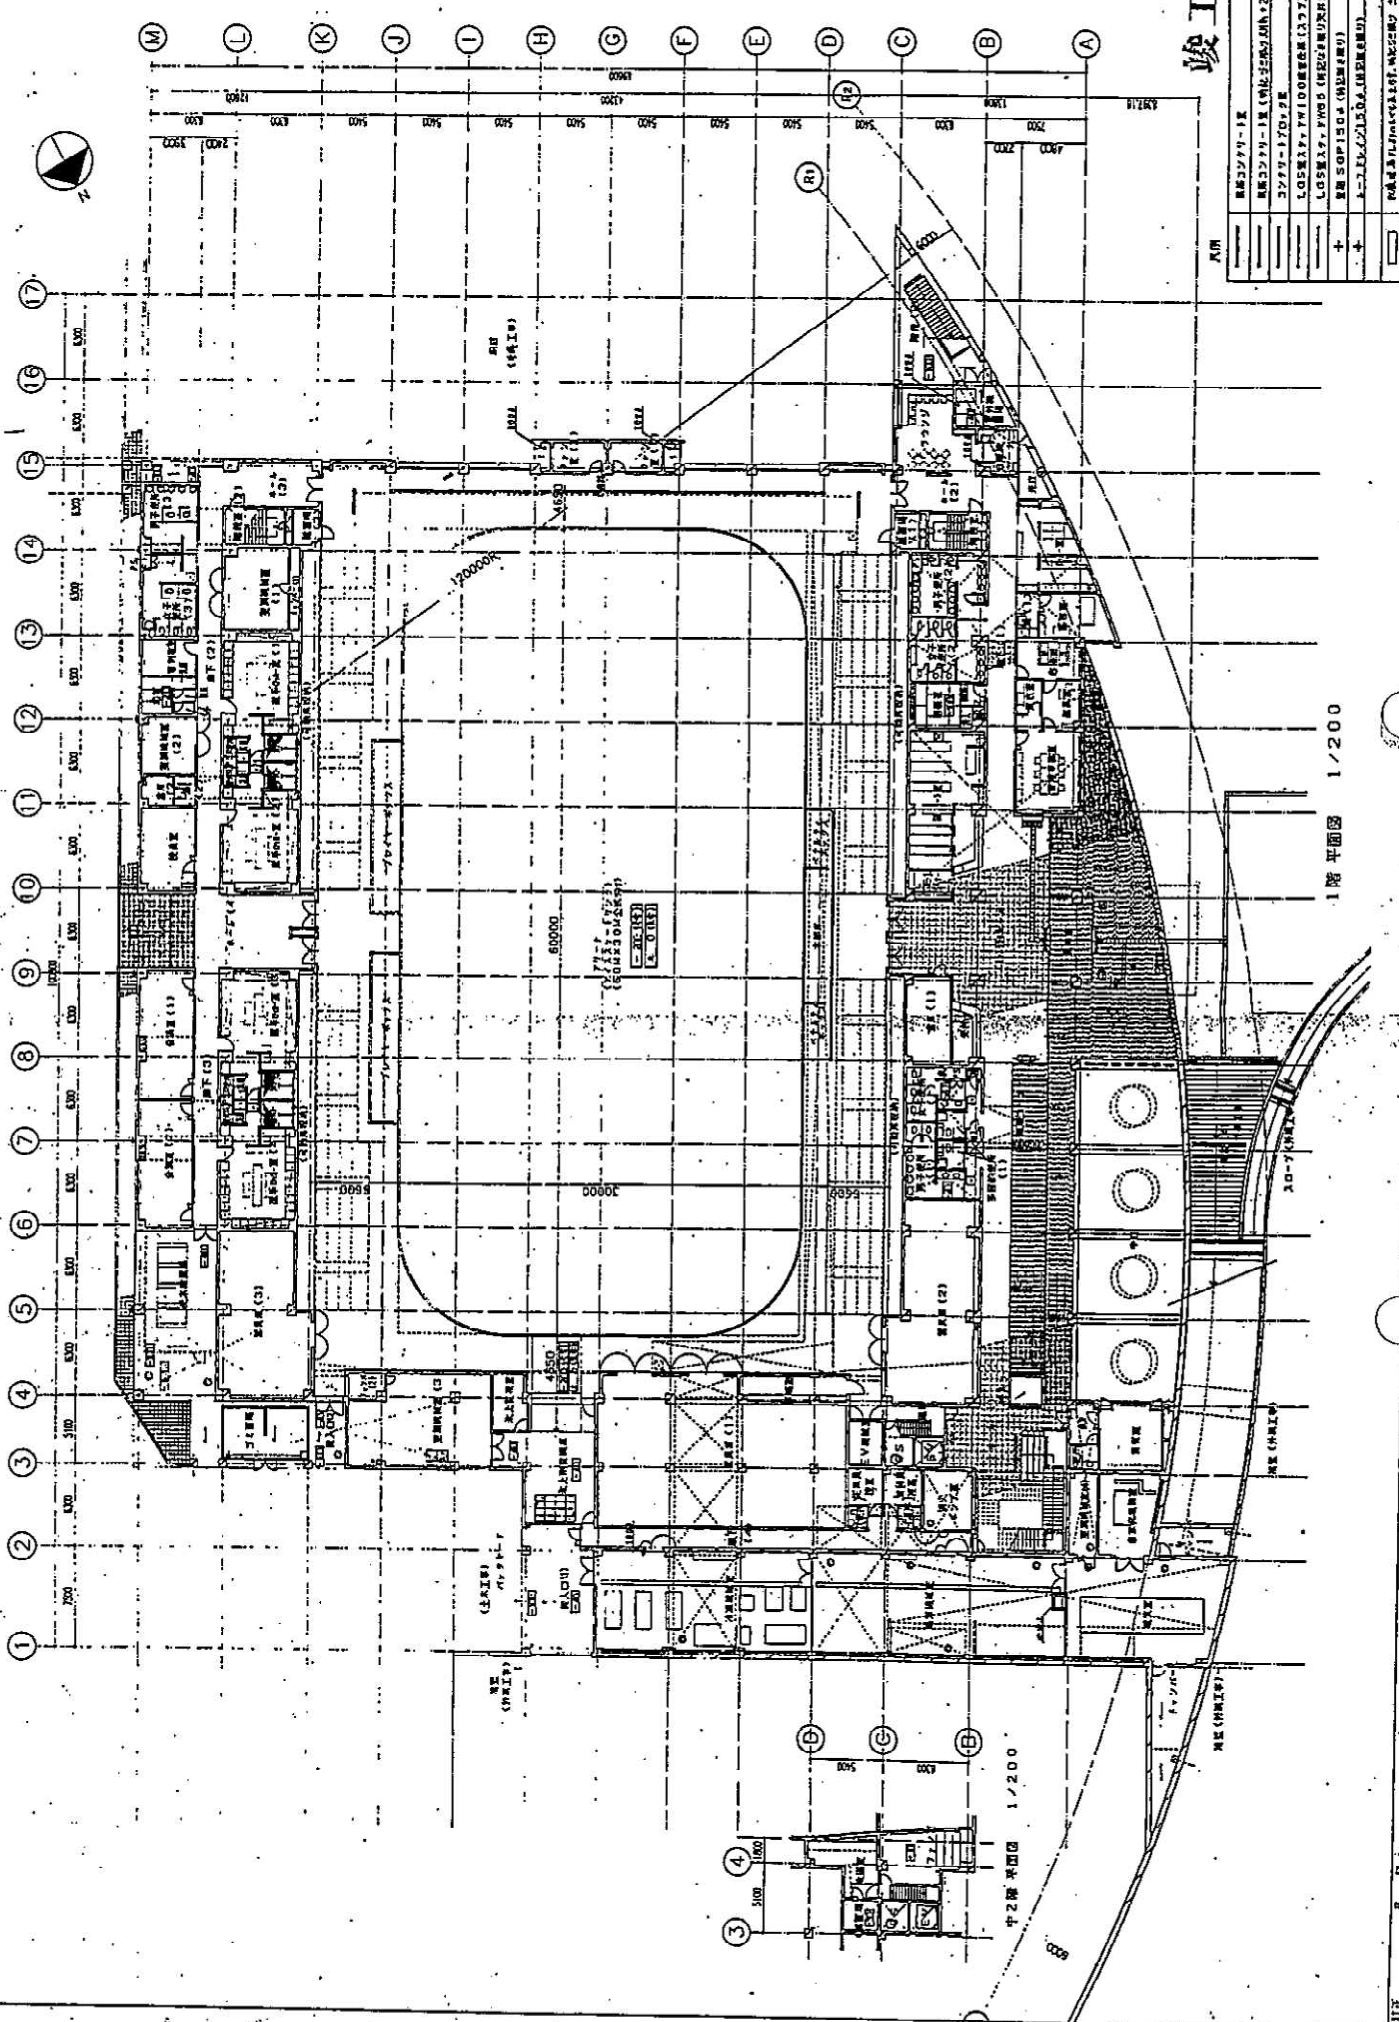


1階平面図 1/200

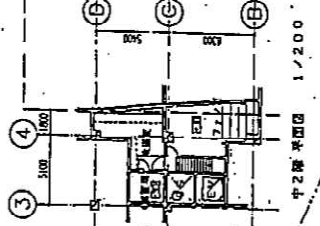


竣工図


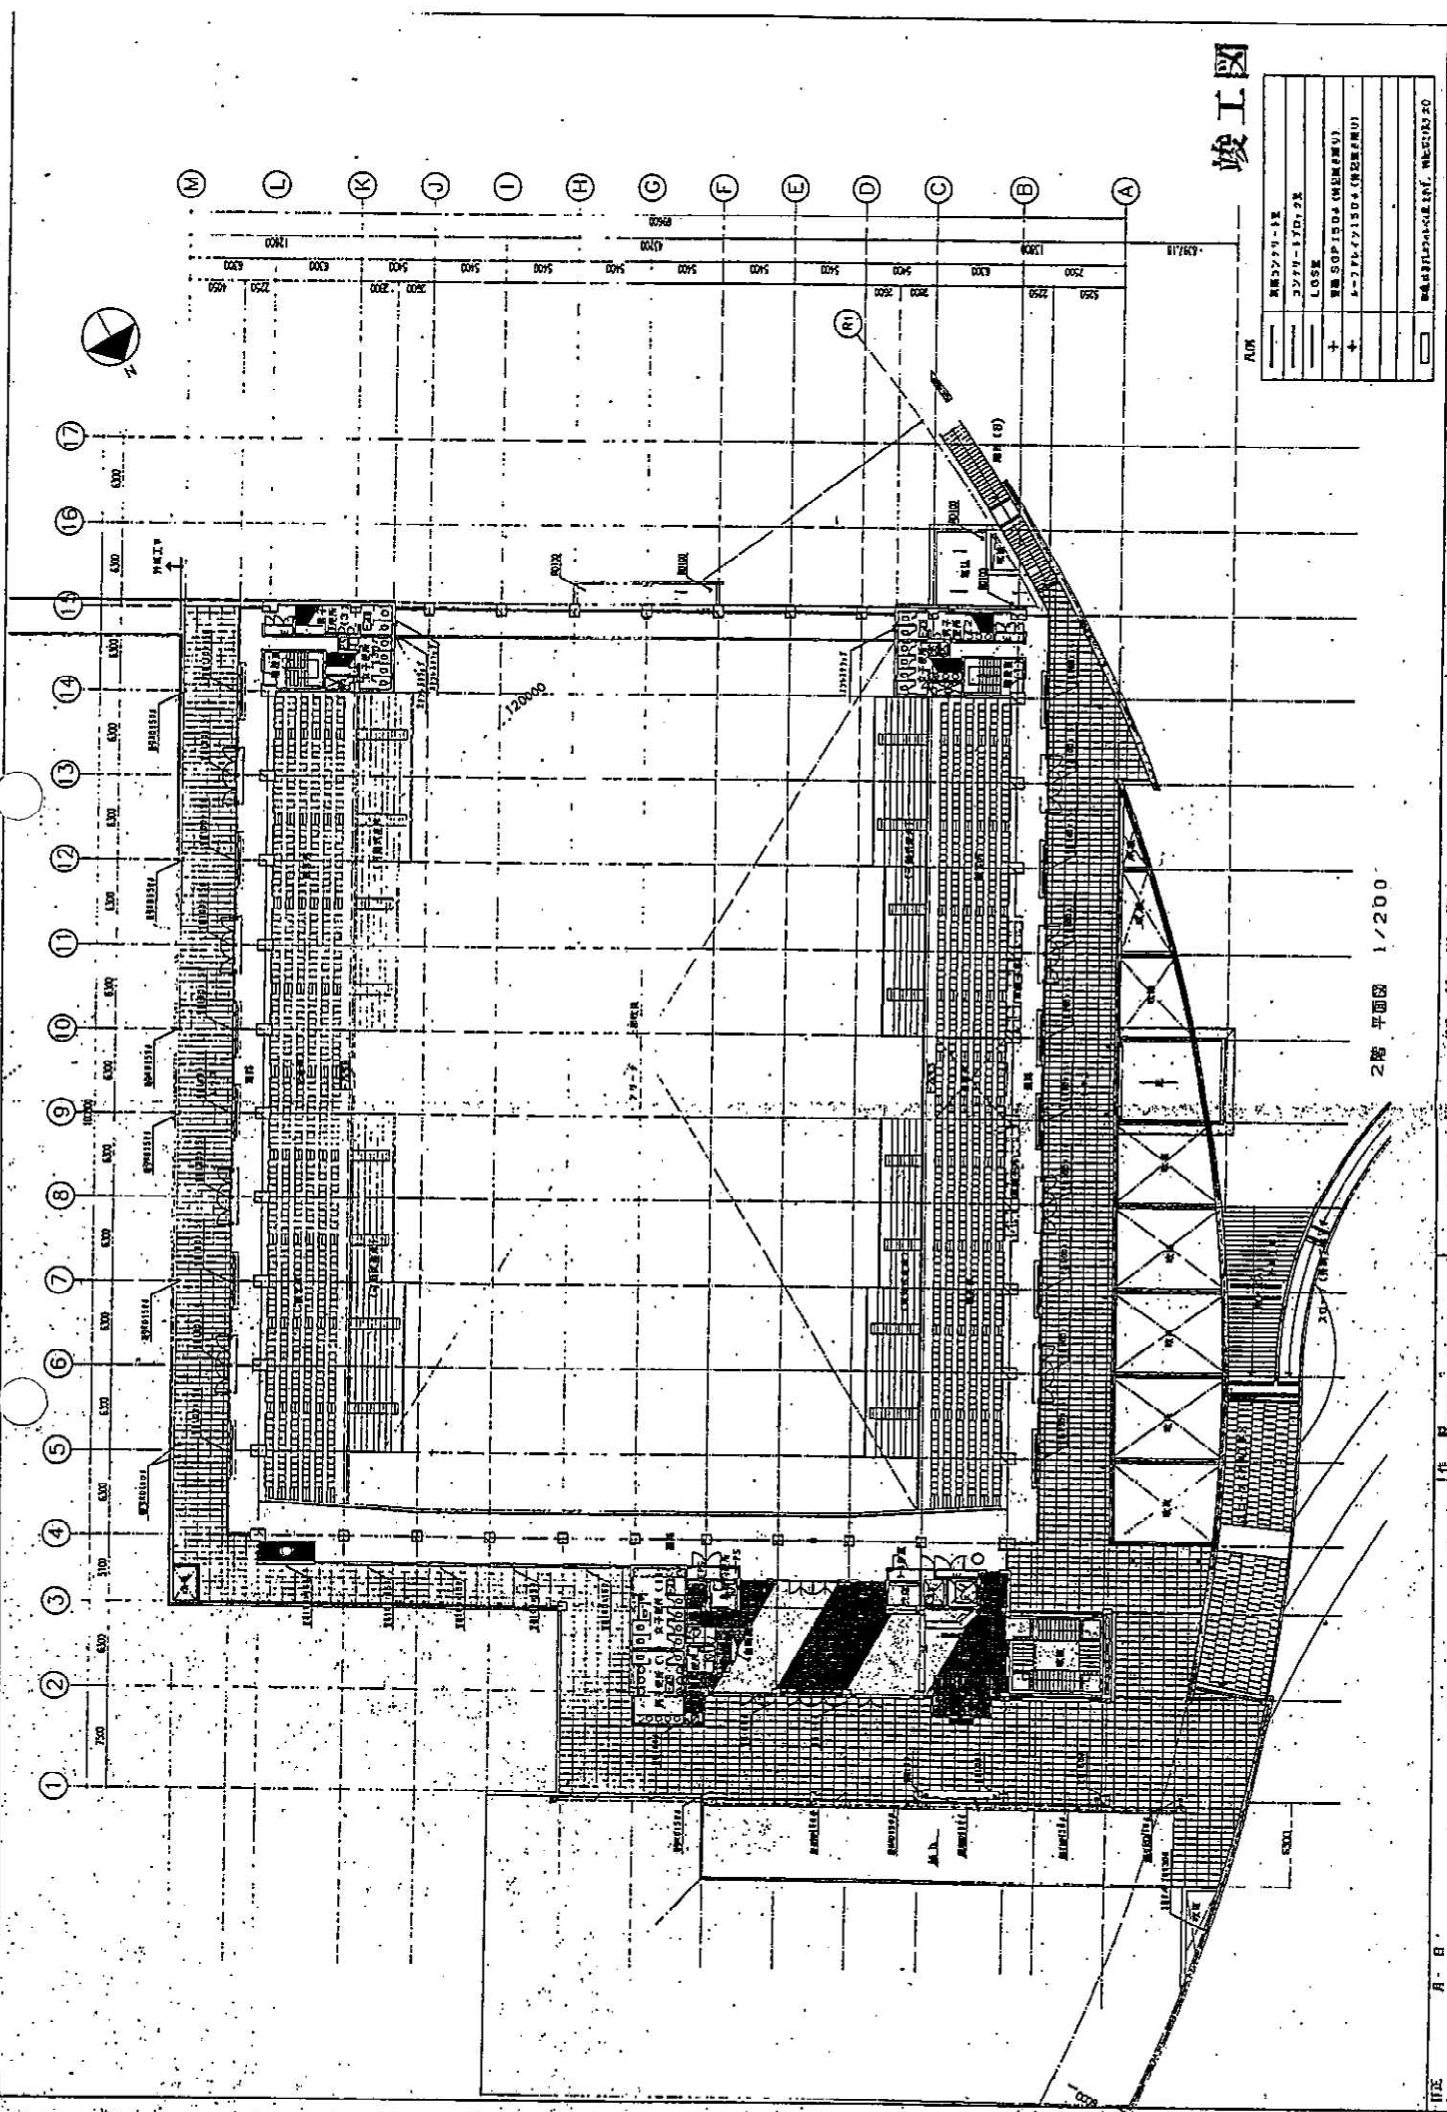

2階 平面図 1/200



竣工図


① ② ③ ④ ⑤ ⑥ ⑦ ⑧ ⑨ ⑩ ⑪ ⑫ ⑬ ⑭ ⑮ ⑯ ⑰

M L K J I H G F E D C B A

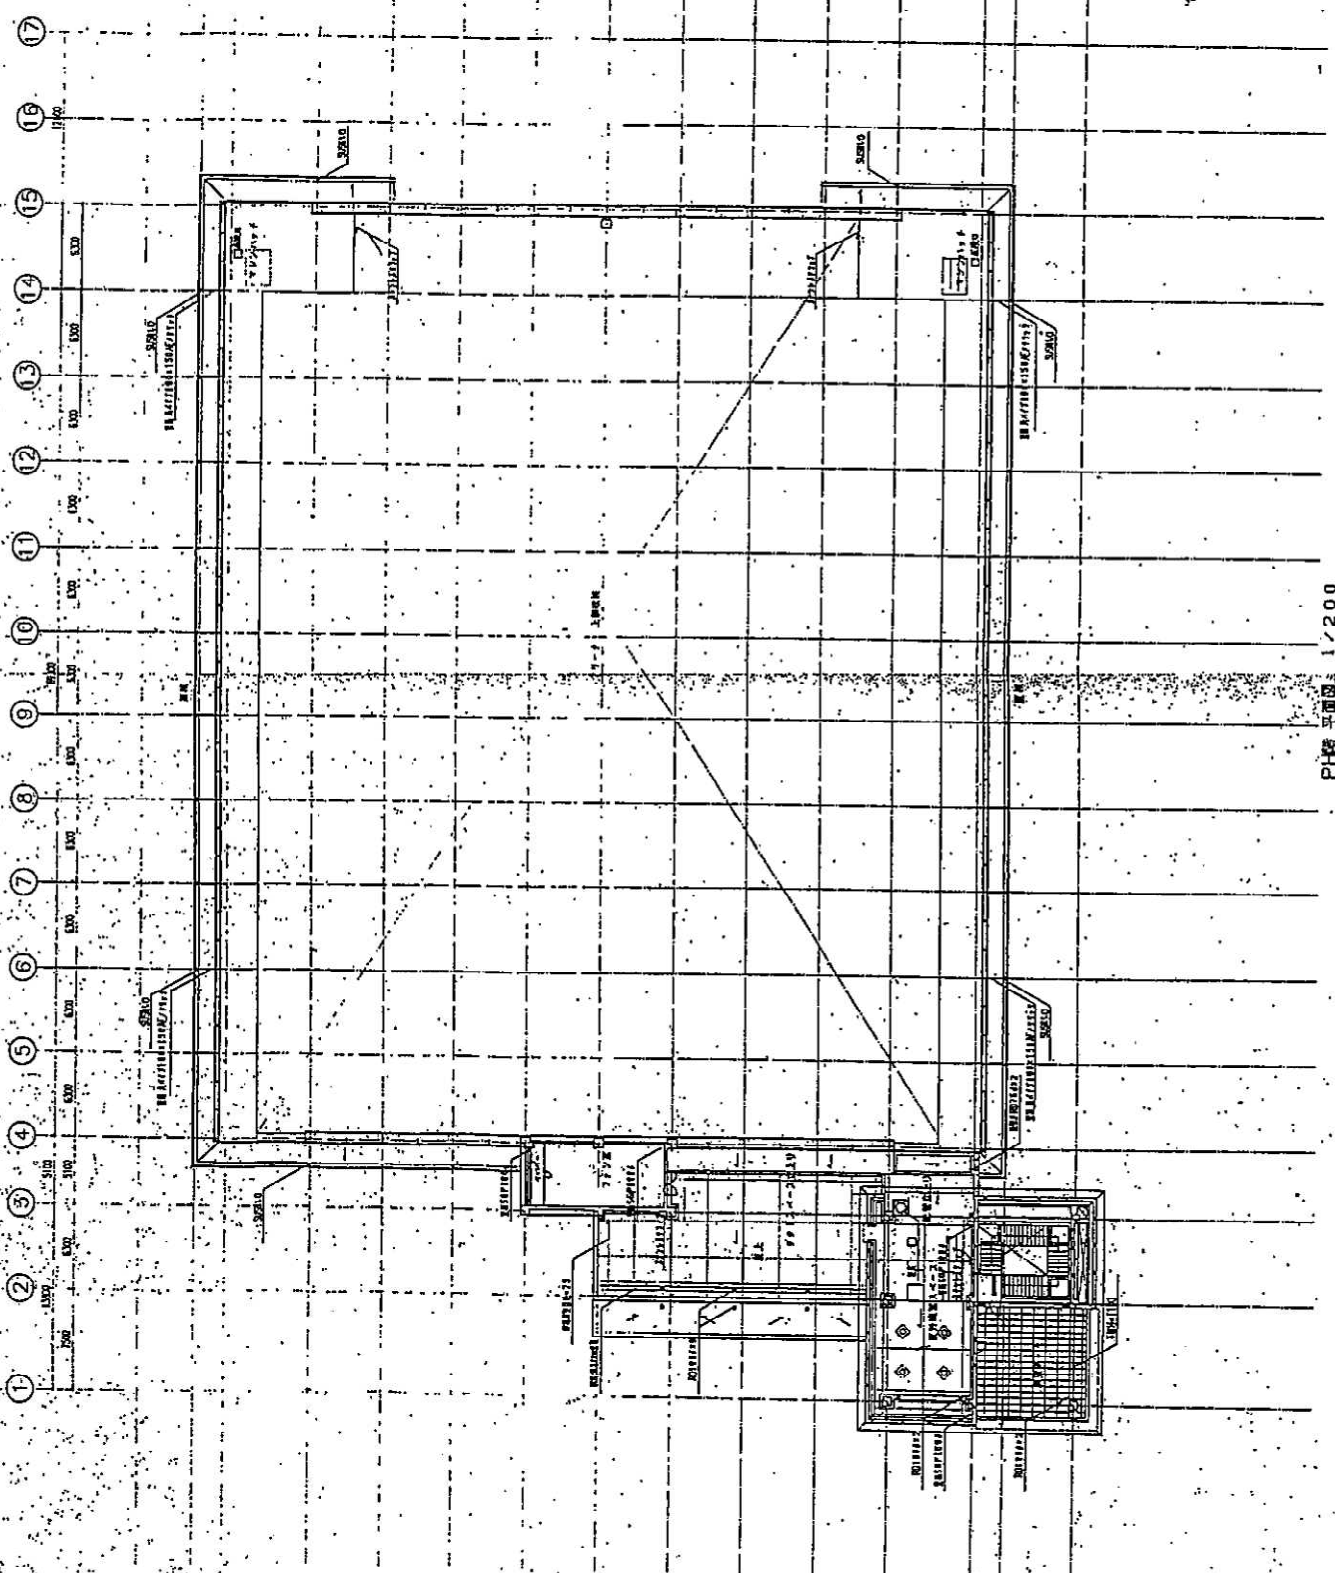

PH様 平面図 1/200