

滋賀県建築工事特記仕様書

工事名称 滋賀県立小児保健医療センター新築工事
用途 病院(第2種住宅) 住居、店舗商業、高層、甲工業、工業専用
防火種別 防火、準防火、法22条指定区域(指定なし)
その他種別 風致、自然公園、電産


概要説明
・本館新築面積 12,663.14㎡(敷地面積 223.44㎡)
・本工事は、成成ビル外を主体とし、小児保健医療センターと一体的に設計し、7/11前、1/11前において各施設の建設を完了する。

別項工事
電気設備工事、給排水設備工事(給排水)、衛生設備工事、空調設備工事、エレベーター

II 建築工事仕様書
1 図面及び特記仕様書に記載されていない事項は、すべて建設大臣官庁建築部建築工事共通仕様書(昭和60年版)以下(以下をいう)による。(建設大臣官庁が各種建築工事仕様書(昭和60年版)を参考とする。)

Table with columns: 項目, 特記事項. Lists specific construction requirements for items like 1. 監督員, 2. 施工要項, etc.

1 監督員
監督員とは、I 申請書に記述した監督員をいう。(I.1.3)
2 施工要項
本工事は、I 申請書に記述した仕様書と図面(206頁、共仕)に記述した内容に基づき、地上に建設する建築物の構造躯体の構築の順序とする。

2 監督員事務所
3 使用材料
4 工事用水
5 工事用電力

3 1. 埋立土の施工
2. 地盤改良
3. 山土の処理
4. 騒音振動の防止
5. 仮設土留め
6. 水害防止

4 1. 鉄筋コンクリート
2. 土留め
3. 土留め工法
4. 土留め材料

5 1. 鉄筋の種類
2. 鉄筋の配筋
3. 鉄筋の施工


9 1. アスファルト防水
2. 材料

3. 防水層
4. 防水層材料







使用材料品名(規格・品名・メーカーリスト(メーカー名は参考程度とする))							
地盤工事	既設コンクリート杭	屋根工事	スチール屋根板厚板	元星ビルド工業(株) M型 3桁655 伊勢物産(株) 同製品	スチールパネーション	(株) トーキョーフレキシブル FCS 同製品	
			折板屋根	JIS A 6514	スライディングフェル	(株) ニチバイ R-52 917° 橋形板組立型 同製品	
鉄筋工事	異形鉄筋	JIS G 3112			羊蹄鋼 PVC 材	カクハースト(株) 同製品	
	丸鋼	JIS G 3112			階層ノズリフ	プラス産業(株) ST(A) No.388 同製品	
	溶接金網	JIS G 3551	金属工事	軽集積骨下地	JIS A 6517	アブリオンカチン	(株) ニチバイ やまなみ 同製品
コンクリート工事	セメント	JIS R 5210	アルミ骨木	ABC商会 アルミMA717 同製品	トイアース	(株) 東レマテリアル 5001型 外開917° 同製品	
	レボークストコンクリート	JIS 表示許可工場	アルミスパンドレル	バロロト屋外管 KSC-025型 同製品	手摺	ナカ工業(株) ビンブル O-40型 同製品	
	泥和剤 (AE減水剤)	JIS A 6204			セフレガード	" セフレライン S-150型 同製品	
			圧管工事	積層仕上塗料	(株) ABC商会 ウォルコートエボア 同製品	避難用梯子	山陽建工業(株) E11-001号 同製品
鉄骨工事	鉄骨製作工場	特記仕様書参照	建築工事	アルミニウム建具	三協アルミニウム(株) 神鋼1107° 昭和鋼機(株) 不二アルミ販売(株)	流し台 (ステンレス)	カンパニー工業(株) ワオリティ P 同製品
	鋼材	JIS 規格品		鋼製建具	昭和鋼機(株) 神鋼1107° 日本軽金属(株) ニチアルミ販売(株)	窓名表示器	(株) くらがね 同製品
	耐火被覆 (防火被覆)	JIS A 9504		自閉式戸閉鋼製扉	(株) くらがね アイコディア 同製品	降光排煙用バルコ	日島石川工業(株) Q-D 鋼製 同製品
				ステンレス製建具	日島石川製作所 昭和鋼機(株) 神鋼1107°	アリアアクセス707	日島石川工業(株) アリアアクセスフロアHL方式 同製品
ALC工事	コンクリートブロック	JIS A 5406		シャワー 防煙扉	三和シャワー(株) 磐本シャワー工業(株) 小泉シャワー(株)	ステンダグラス	(株) ロックワレール 同製品
	ALCパネル	JIS A 5416		ガラス	JIS 規格品	七条鏡	(株) オバ 同製品
	GRC 複合板	樹林工業製造(株) AKパネル 同製品		防煙扉作装置	オリス工業 キョウレックスパネー7-SL 8051-S 同製品	配線ピット	ナカ工業 アルミ溝蓋 同製品
防水工事	アスファルト防水(材料)	JIS K 2207				郵便箱	田島順三 MX2型 X6 同製品
	アスファルト防水(施工者)	特記仕様書参照	塗装工事			煙突	ニチアス ニューカバスタック 同製品
	合成樹脂系防水	東洋ゴム工業 トヨゴート TS-WA 同製品	内装工事	ビニル床シート ②D	ロシ工業 ロシクマ プレソ 同製品	防音シート工事(防音壁・天井)	理研イマシー 音研工業 日野物産(株) シンパシ(株) 橋山工業(株)
	合成樹脂系防水 (4.4.2.2.2.2)	保土舎建設 ミリネート C-32 工法 同製品	雑工事	②B	出島応用加工(株) ACフロア28 同製品	アルミルーバー	ABC商会 インラセル 25° 同製品
	シーリング材	JIS A 5758		移動向き型	移動向き型シート 同製品	人工芝	セキスイ ポリターフ N-650 同製品
	モルタル防水	ケルビン防水 同製品		合成樹脂系防水(カチン)	(株) ABC商会 カラトップU 防煙材料 同製品	カリヨン上巻時計	T.I.C.システム 総務セイコー
	" (他社別)	日本パネックス パネックス S+P工法 同製品		" (エポキシ)	" カラトップF (ハスリップ仕様) 同製品	ユニットバス	INAX, TOTO
	伸縮目地材	早川ゴムカンパニー 同製品		モヤクパネット (アクリル系A/B)	朝日特産会社 新J&A ULL 同製品	鋼製床下地	ブリジストン コンニートフロア 同製品
				伸縮目地材(7D-1107°A)	天龍パネック PD フレパルク(サマ) 同製品		
石工事	花崗岩	矢倉大理石 開函石		カーペットタイル A	(株) スズエ BA-500 シリーズ 同製品		
				B	日本ビザパネック 530 " 同製品		
				B'	" 540 " 同製品		
タイル工事	外部床タイル	志野陶白: GAIL 床タイル 100x200 同製品		ビニルクロス	サンゲツ AA-5909 程度		
	水治療床タイル	" グラスノーツ 同製品		床タイル	" B-6449 程度		
	浴室床タイル	INAX ノリゴトモザイク 19° 同製品		クロス A	(株) 川島織物 KC-3152S 程度		
				B	" KC-3258 SS 程度		
				施錠設備(鍵)	東レマテリアル 同製品		


* 全イ 同製品 程度とL 品質高水準と得ること

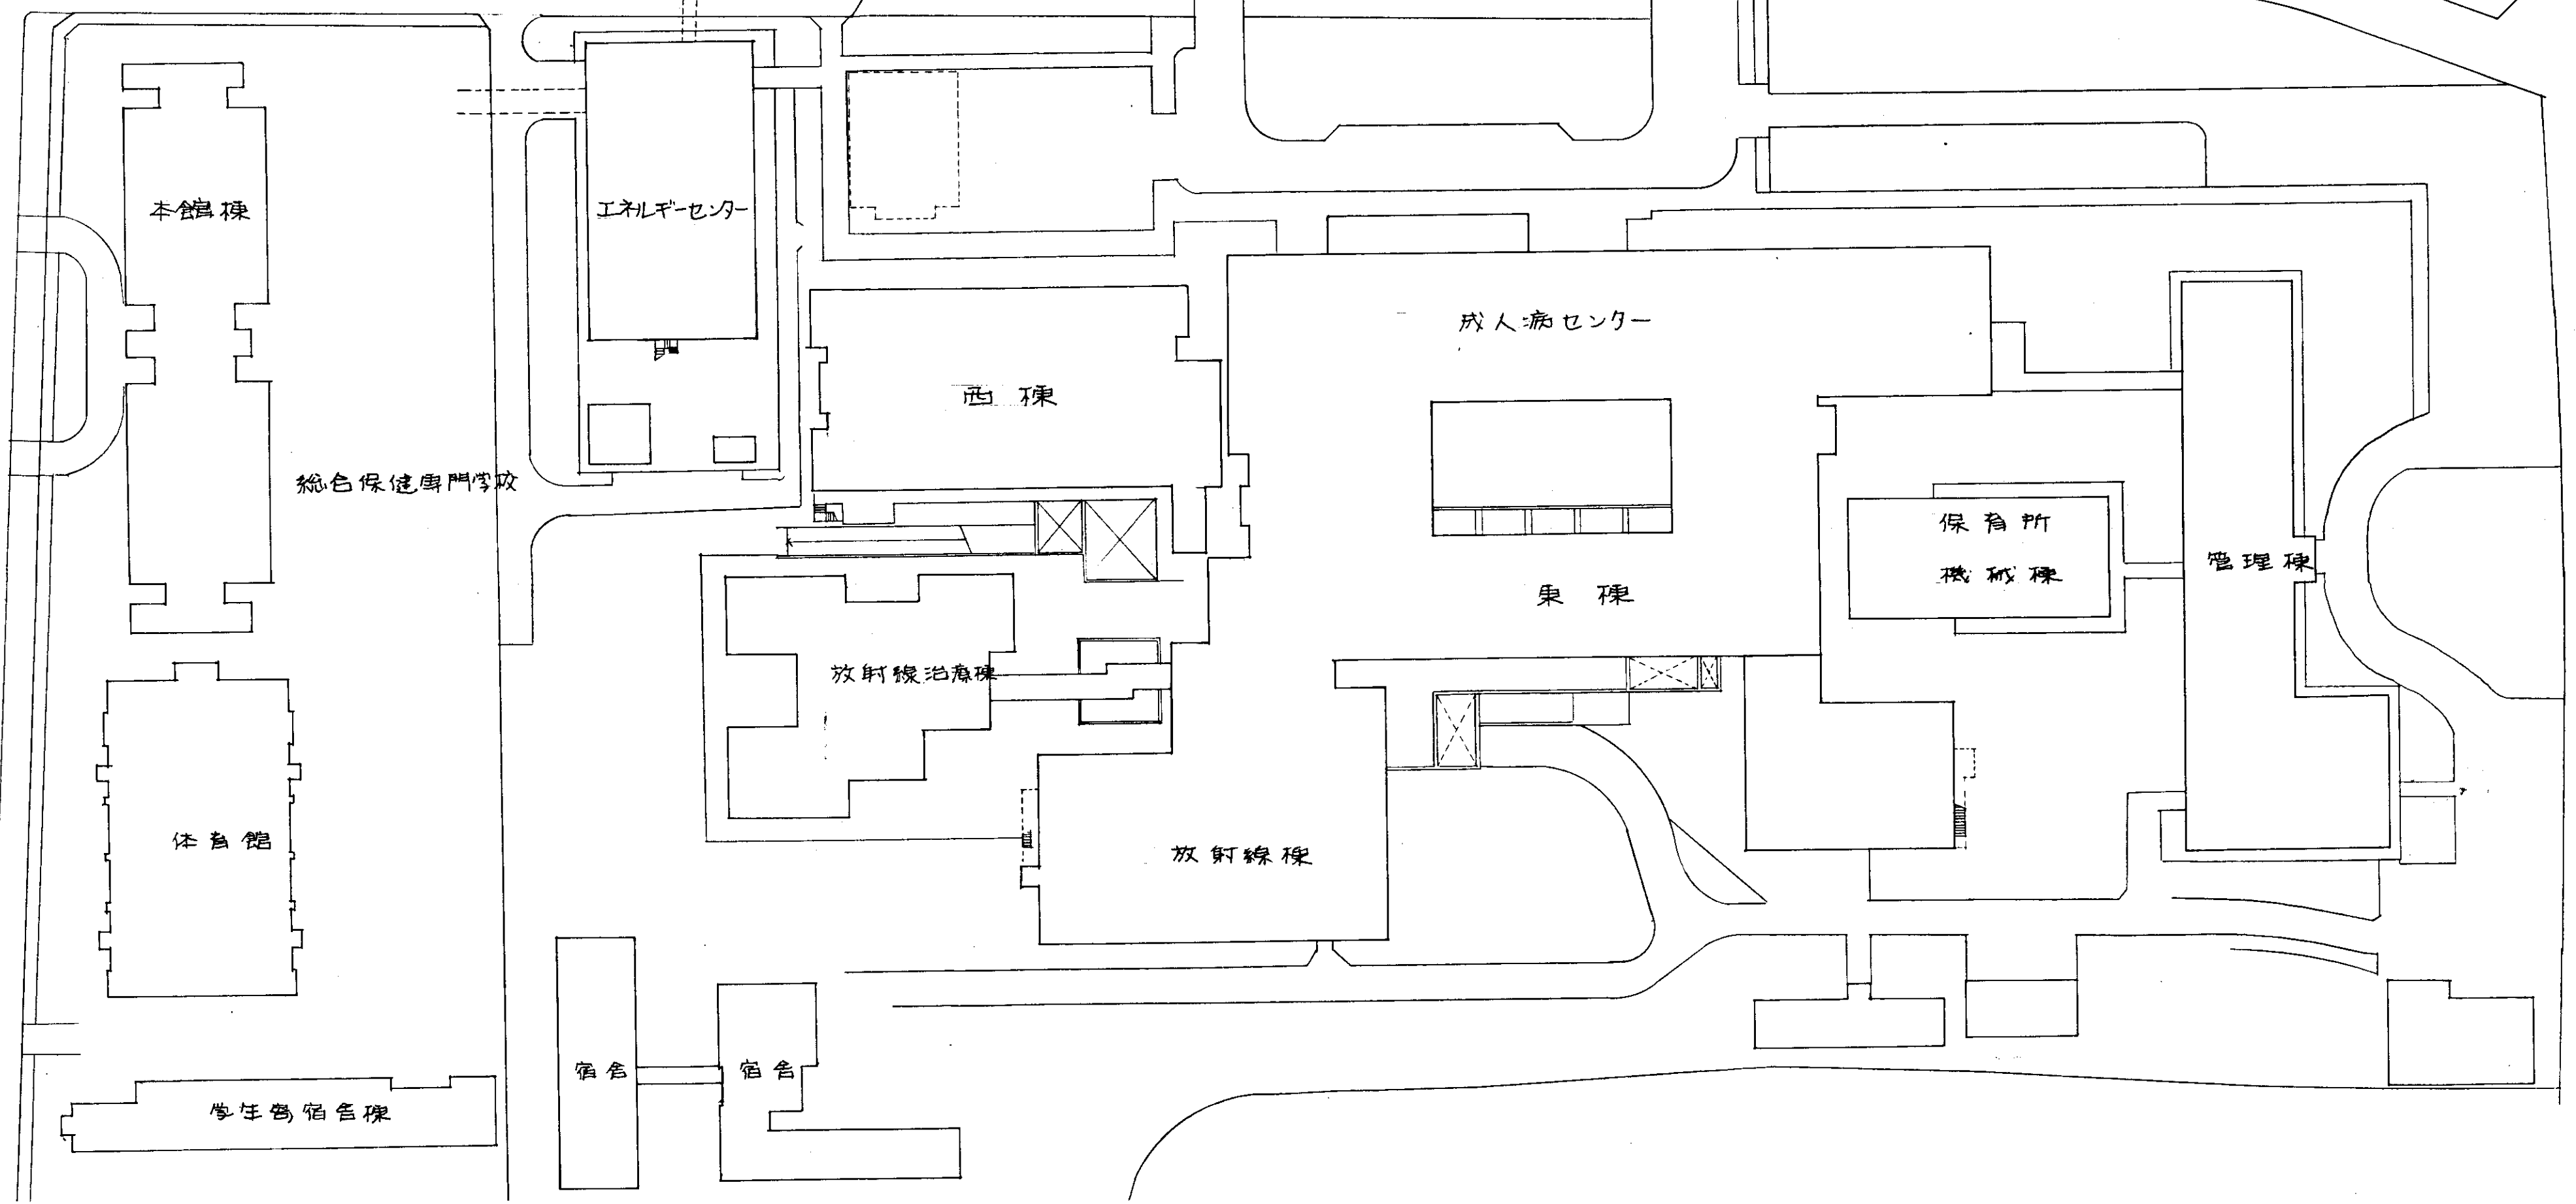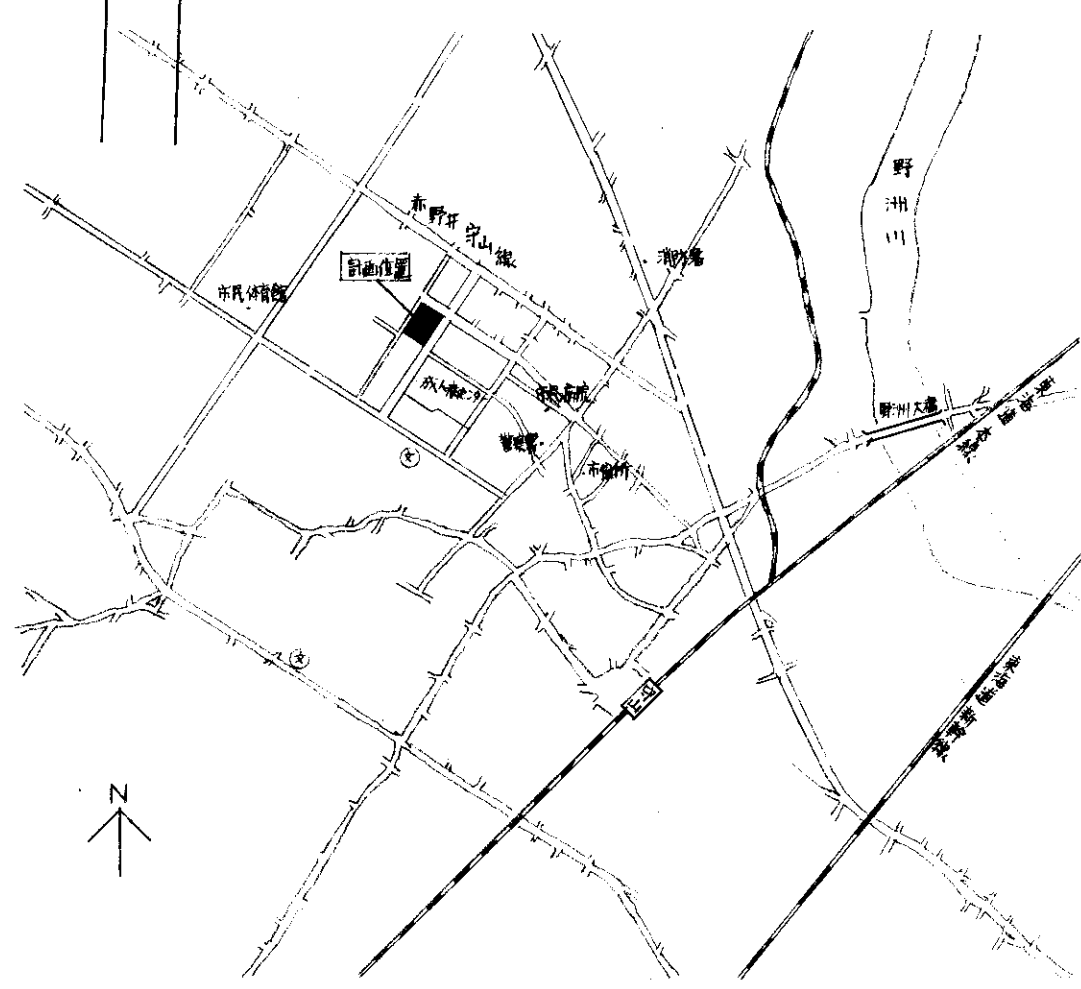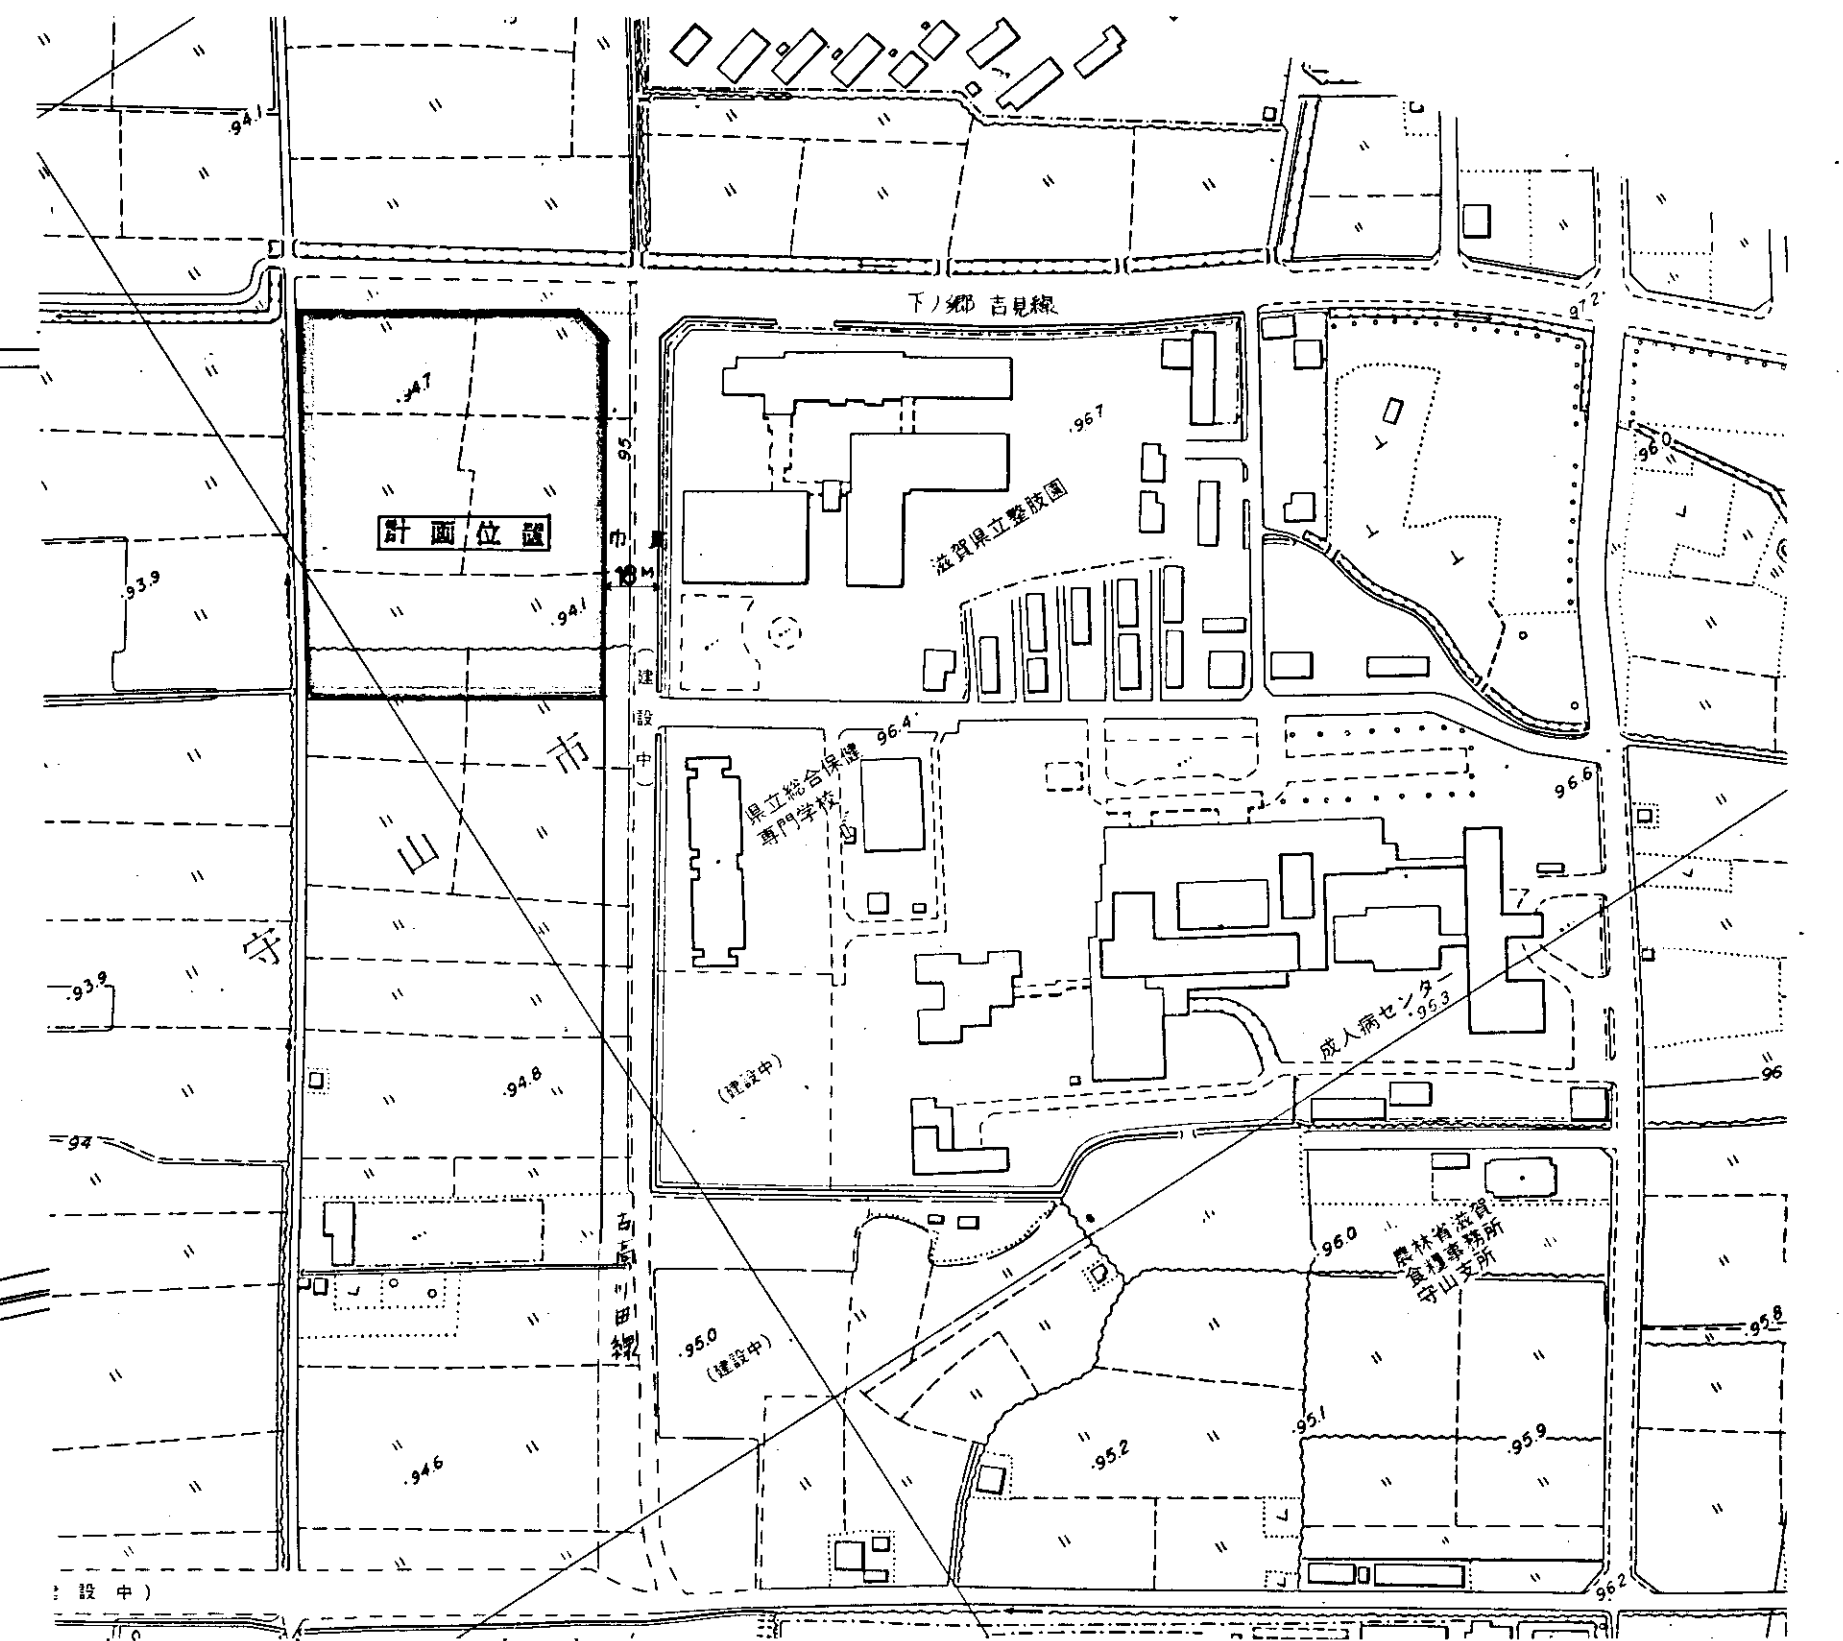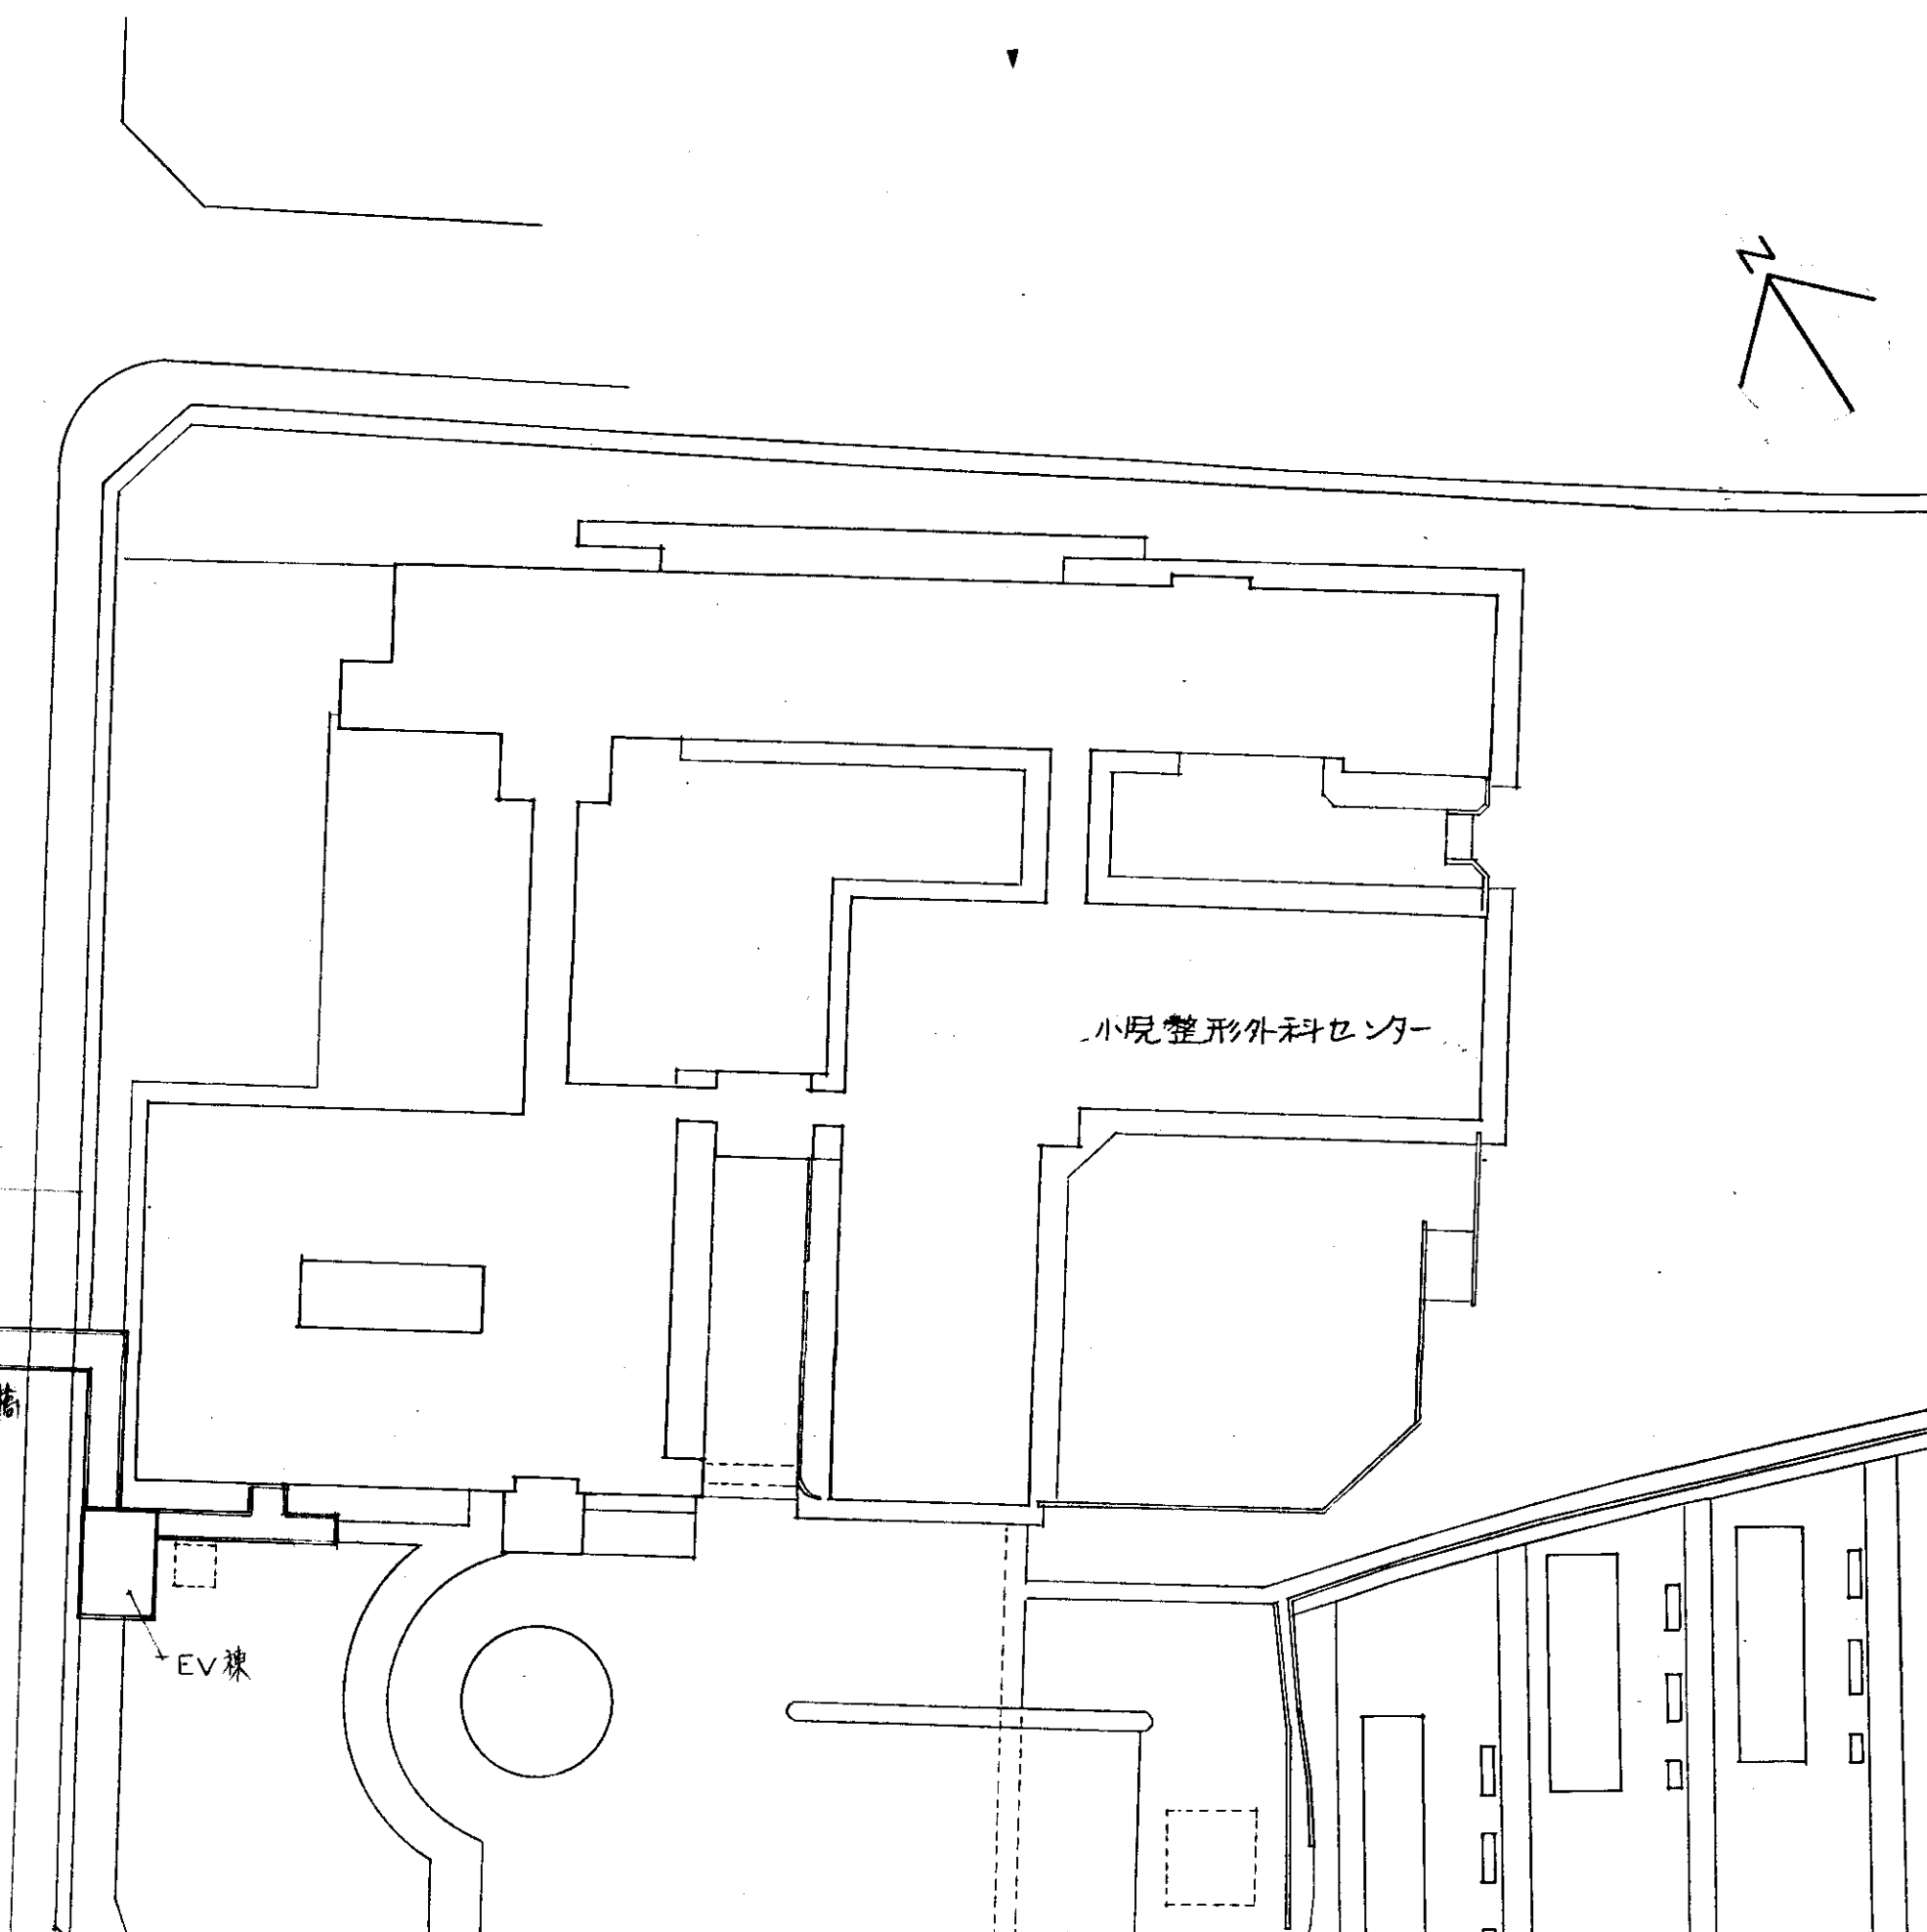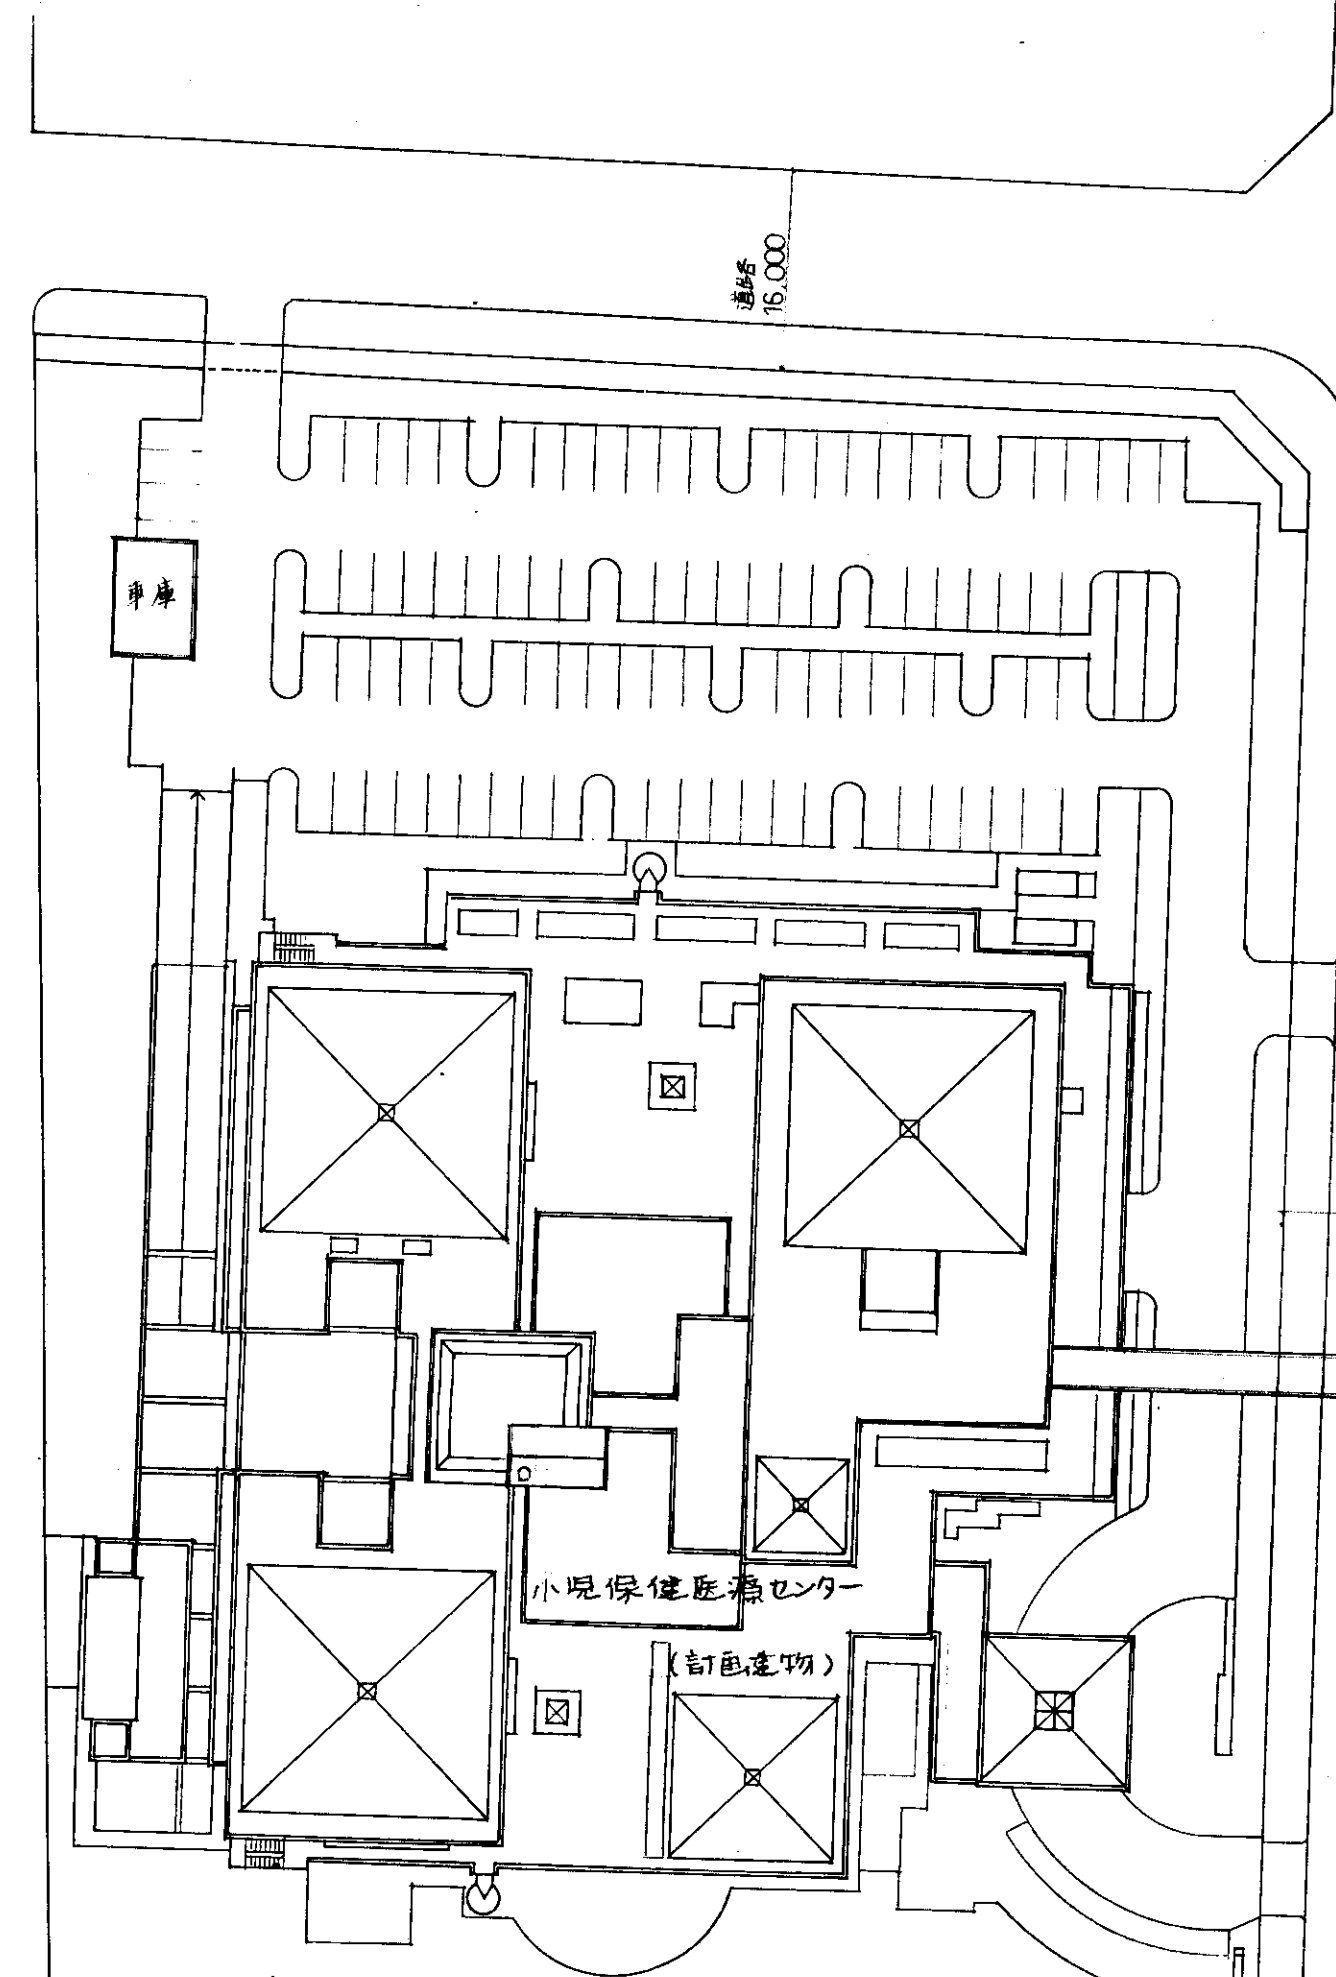

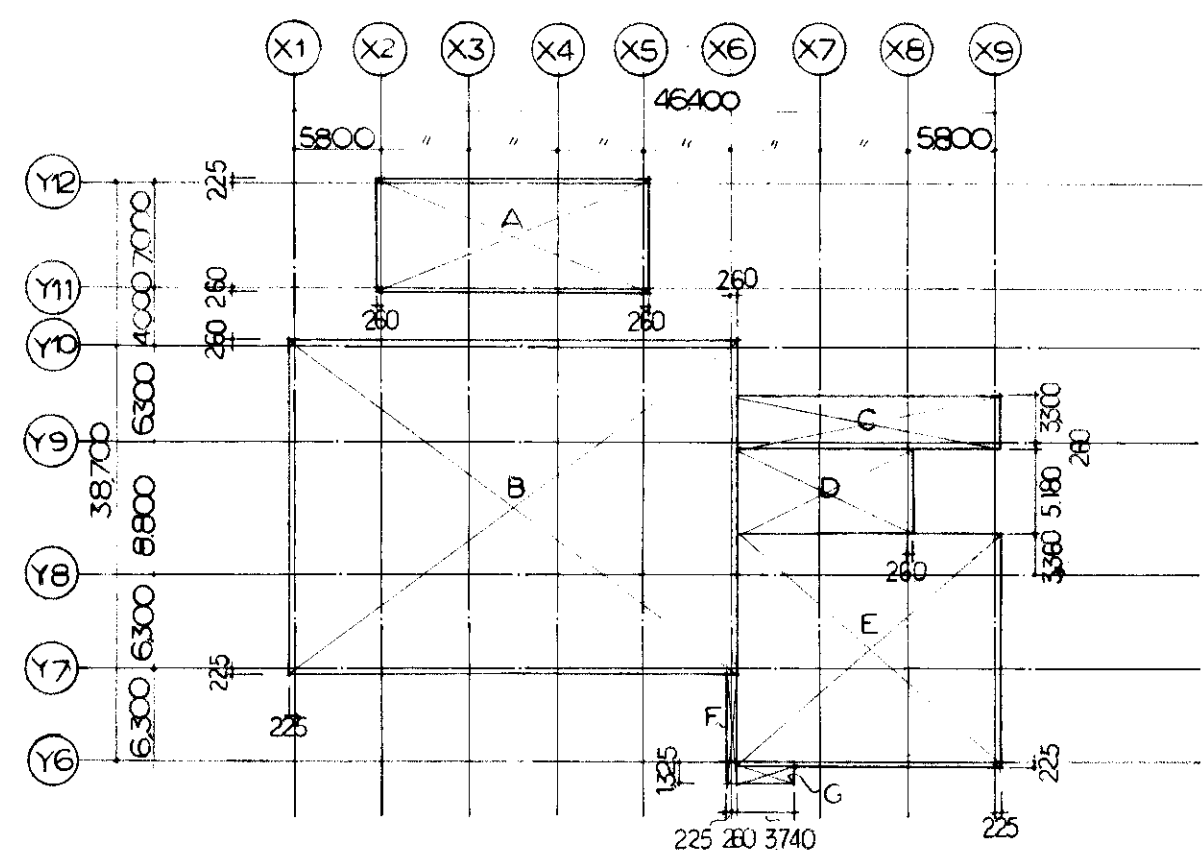

B1 階床面積計算式

A	17.92 × 7.485	=	134.1312	
B	29.485 × 21.885	=	645.279225	
C	17.365 × 3.56	=	61.8194	
D	11.6 × 5.18	=	60.088	
E	17.365 × 16.885	=	291.052525	
F	0.485 × 7.4	=	3.589	
G	3.74 × 1.1	=	4.114	
A+B+...+G				1190.07335
TOTAL				1190.075

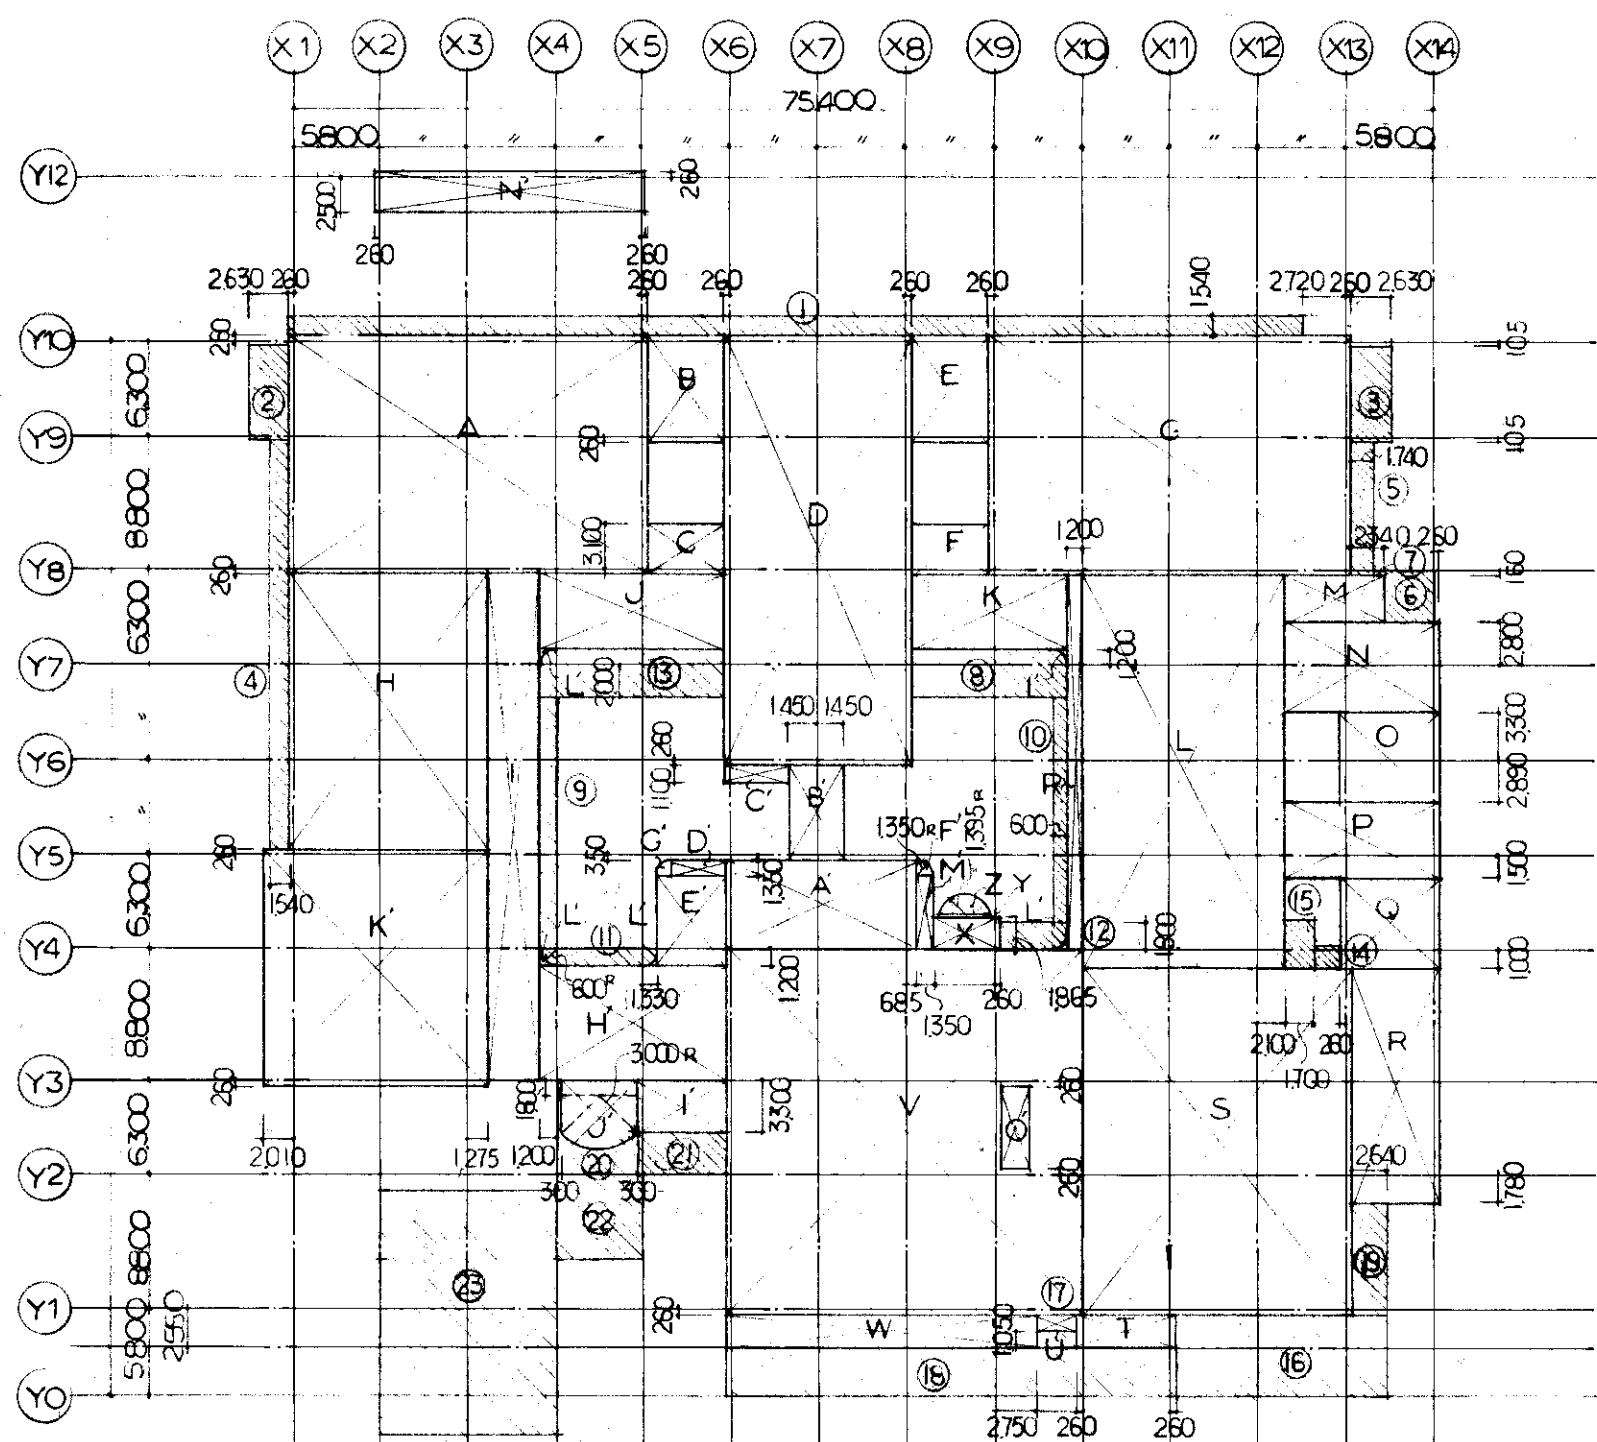

1階床面積計算式


A	23.72 × 15.62	=	370.5064	
B	5.28 × 6.82	=	36.0096	
C	5.28 × 3.36	=	17.7408	
D	12.12 × 28.22	=	342.0264	
E	5.28 × 6.82	=	36.0096	
F	5.28 × 3.36	=	17.7408	
G	23.72 × 15.62	=	370.5064	
H	13.15 × 18.38	=	241.4213	
I	3.32 × 34.0	=	113.05	
J	12.54 × 4.84	=	60.6936	
K	10.14 × 4.64	=	49.0776	
L	13.7 × 25.94	=	355.378	
M	6.04 × 3.34	=	20.1736	
N	9.76 × 5.8	=	56.608	
O	6.32 × 6.19	=	39.1208	
P	9.76 × 4.91	=	47.9216	
Q	6.32 × 5.8	=	36.656	
R	5.8 × 15.88	=	92.104	
S	17.66 × 23.16	=	409.0056	
T	6.32 × 2.29	=	14.4728	
U	2.79 × 1.24	=	3.4596	
V	23.46 × 24.16	=	566.7936	
W	2.041 × 2.29	=	46.7389	
X	4.025 × 1.865	=	7.506625	
Y	2.79 × 0.135	=	0.37665	
Z	$\pi \times 1.35^2 \div 2$	=	3.05680892	
A'	12.545 × 5.95	=	74.64275	
B'	2.9 × 6.39	=	18.531	
C'	4.61 × 1.1	=	5.071	
D'	2.86 × 1.35	=	3.861	
E'	4.21 × 5.8	=	24.418	
F'	$\pi \times 1.35^2 \div 4$	=	1.43138916	
G'	$\pi \times 1.35^2 \div 4$	=	1.43138916	
H'	12.54 × 7.6	=	95.304	
I'	5.84 × 3.3	=	19.272	
J'	$(1 - \cos \frac{26}{4} \cdot 180) \pi \times 3^2 \div 2 + 15 \times 26$ + 52 × 1.8	=	25.04675	
K'	14.886 × 15.62	=	232.5037	
L'	$(0.6^2 - \pi \times 0.6^2 \div 4) \times 5$	=	0.386284	
M'	1.35 × 4.6	=	6.21	
N'	17.92 × 2.76	=	20.88	
O'	2.49 × 5.78	=	14.3922	
A'+B'+...+O'				3866.552145
TOTAL				3866.55

建築面積計算式

①	67.14 × 1.54	=	103.3956	
②	2.63 × 6.3	=	16.569	
③	2.63 × 6.3	=	16.569	
④	1.54 × 27.855	=	42.8967	
⑤	1.74 × 8.855	=	15.4077	
⑥	3.2 × 3.5	=	11.2	
⑦	0.6 × 0.16	=	0.096	
⑧	10.14 × 32 - (0.6^2 - π × 0.6^2 ÷ 4) × 32	=	323.7075	
⑨	1.2 × 16.9	=	20.28	
⑩	0.6 × 27.7	=	16.62	
⑪	8.33 × 12 - (0.6^2 - π × 0.6^2 ÷ 4)	=	9.84149	
⑫	4.34 × 18 - (0.6^2 - π × 0.6^2 ÷ 4)	=	7.73475	
⑬	12.54 × 32 - (0.6^2 - π × 0.6^2 ÷ 4)	=	40.05075	
⑭	1.74 × 1.26	=	2.1924	
⑮	1.7 × 2.8	=	4.76	
⑯	14.24 × 5.54	=	78.6896	
⑰	2.79 × 1.24	=	3.4596	
⑱	29.52 × 3.25	=	95.94	
⑲	2.64 × 7.28	=	19.2192	
⑳	5.5 × 63 - (1 - cos $\frac{26}{4} \cdot 180$) × π × 3^2 ÷ 2	=	324.1579	
TOTAL				4492.77

IF


2F

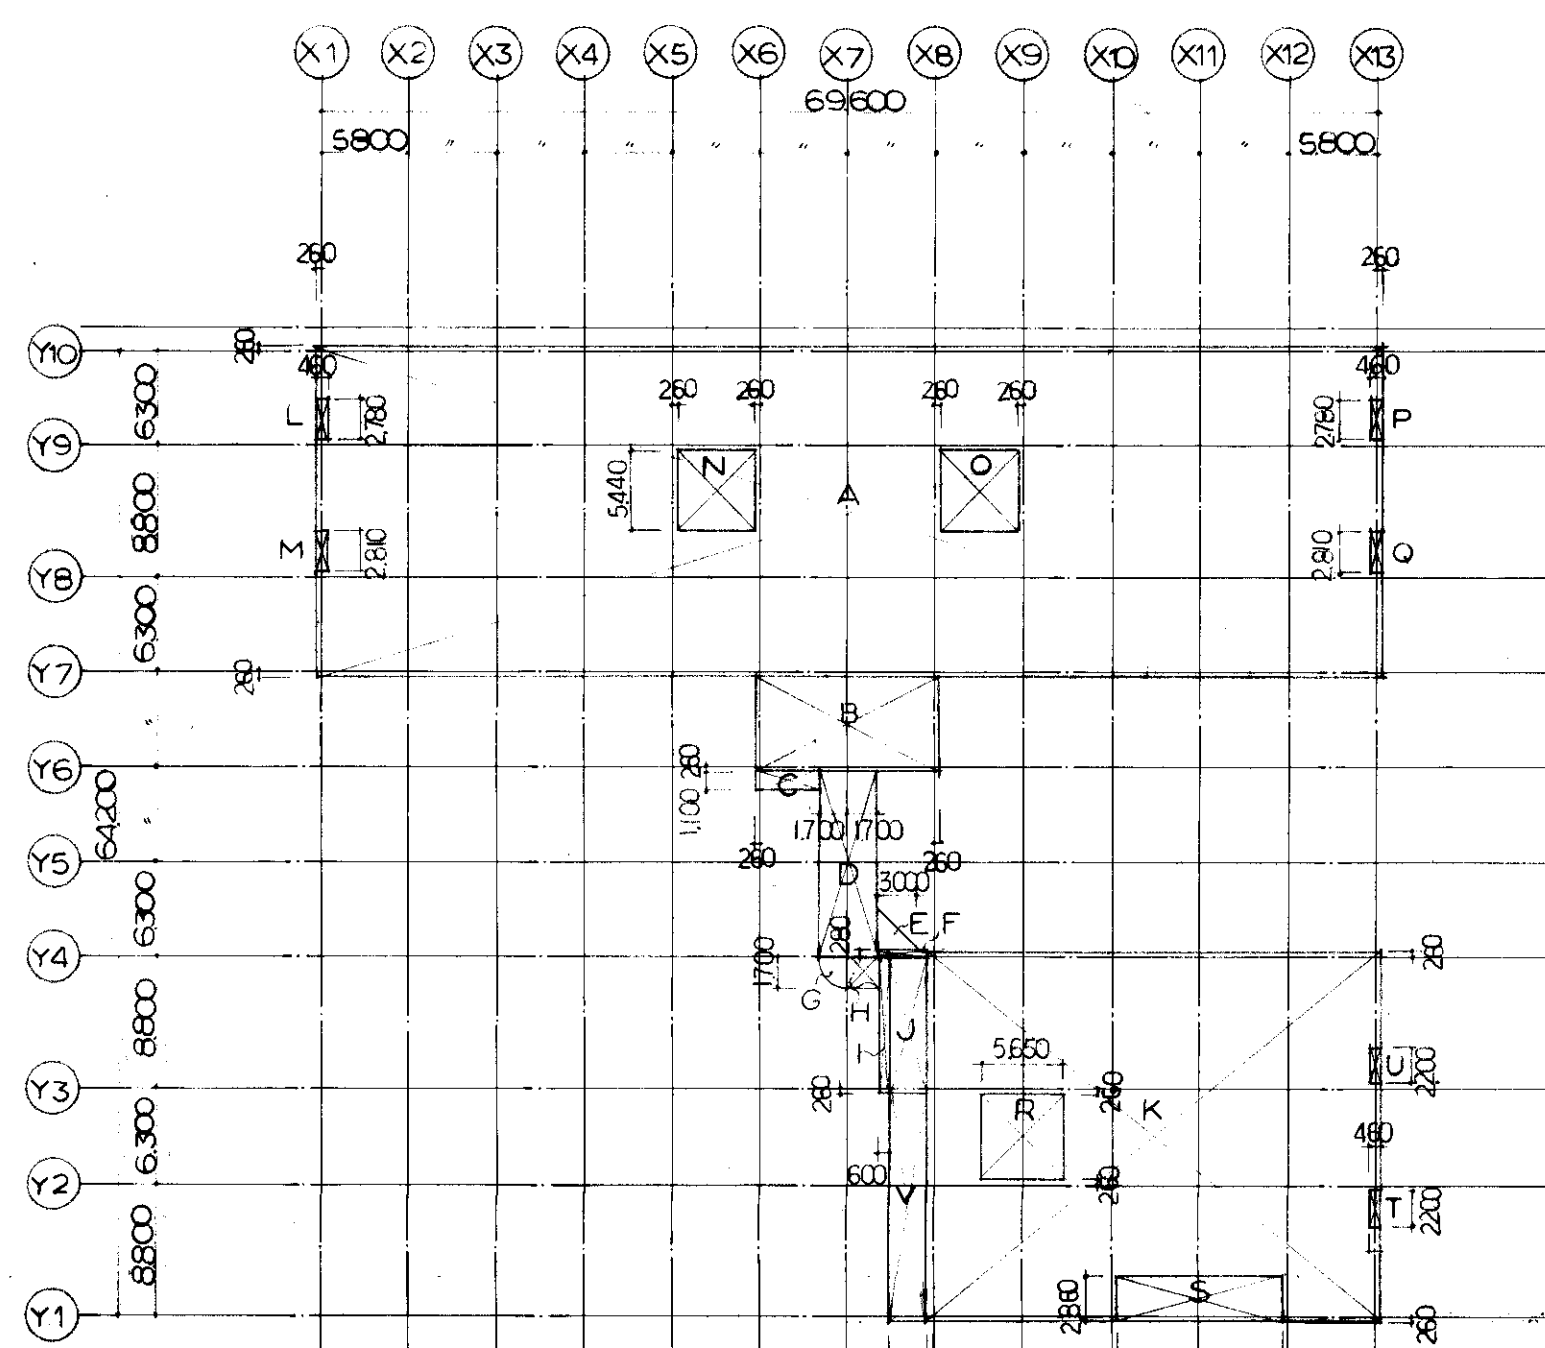

2階床面積計算式

A	70.120 × 21.920	=	1537.0304	
B	12.120 × 6.3	=	76.356	
C	4.36 × 1.1	=	4.796	
D	3.4 × 12.34	=	41.956	
E	3.0 × 3.0 × 2	=	4.5	
F	3.24 × 0.28	=	0.9072	
G	$\pi \times 1.7^2 \div 4$	=	2.26980070	
H	23 × 1.7	=	3.91	
I	0.6 × 9.06	=	5.436	
J	2.64 × 9.06	=	23.9184	
K	29.52 × 24.42	=	720.8784	
L	0.46 × 2.78	=	-1.2788	
M	0.46 × 2.81	=	-1.2926	
N	5.28 × 5.44	=	-28.7232	
O	5.28 × 5.44	=	-28.7232	
P	0.46 × 2.78	=	-1.2788	
Q	0.46 × 2.81	=	-1.2926	
R	5.65 × 5.78	=	-32.657	
S	11.08 × 2.86	=	-31.6888	
T	0.46 × 2.2	=	-1.012	
U	0.46 × 2.2	=	-1.012	
V	2.64 × 1.51	=	-39.864	
A+B+...+V				2333.8757
TOTAL				2333.88


3F

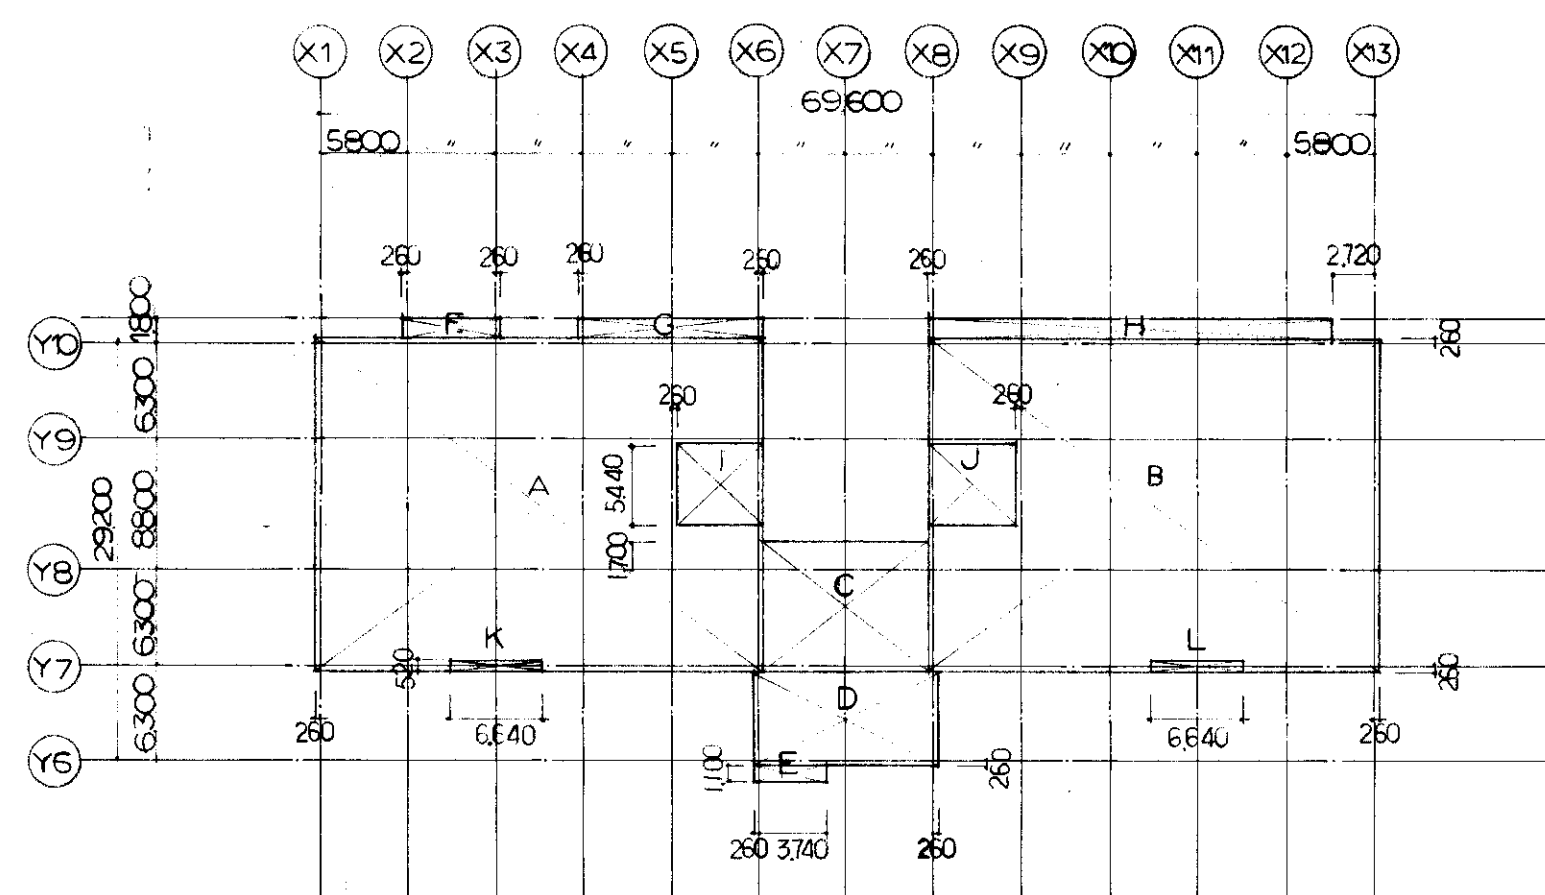

3階床面積計算式





A	29.520 × 21.920	=	647.0784	
B	29.520 × 21.920	=	647.0784	
C	11.08 × 8.26	=	91.5208	
D	12.120 × 6.30	=	76.356	
E	4.0 × 1.1	=	4.4	
F	6.32 × 1.54	=	9.7328	
G	12.12 × 1.54	=	18.6648	
H	26.54 × 1.54	=	40.8716	
I	5.8 × 5.44	=	-31.552	
J	5.8 × 5.44	=	-31.552	
K	6.64 × 0.52	=	-3.4528	
L	6.64 × 0.52	=	-3.4528	
A+B+...+L				1465.6932
TOTAL				1465.69

PHF

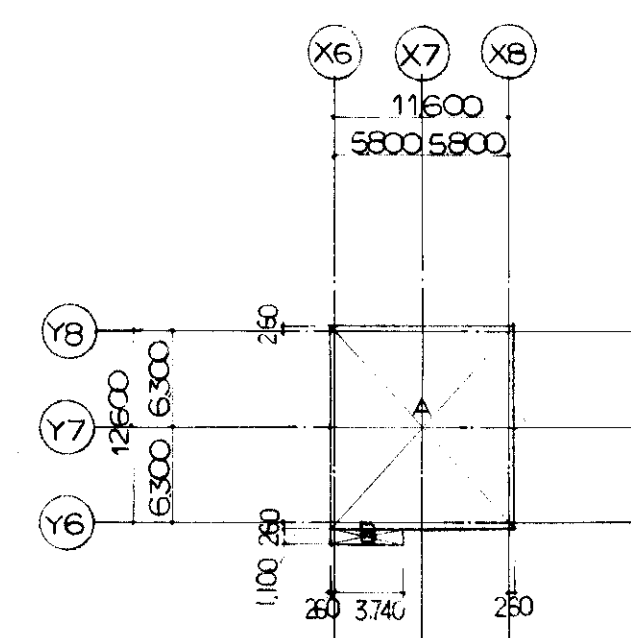

PHF 階床面積計算式

A	12.120 × 13.120	=	159.0144	
B	4.0 × 1.1	=	4.4	
A+B				163.0144
TOTAL				163.01

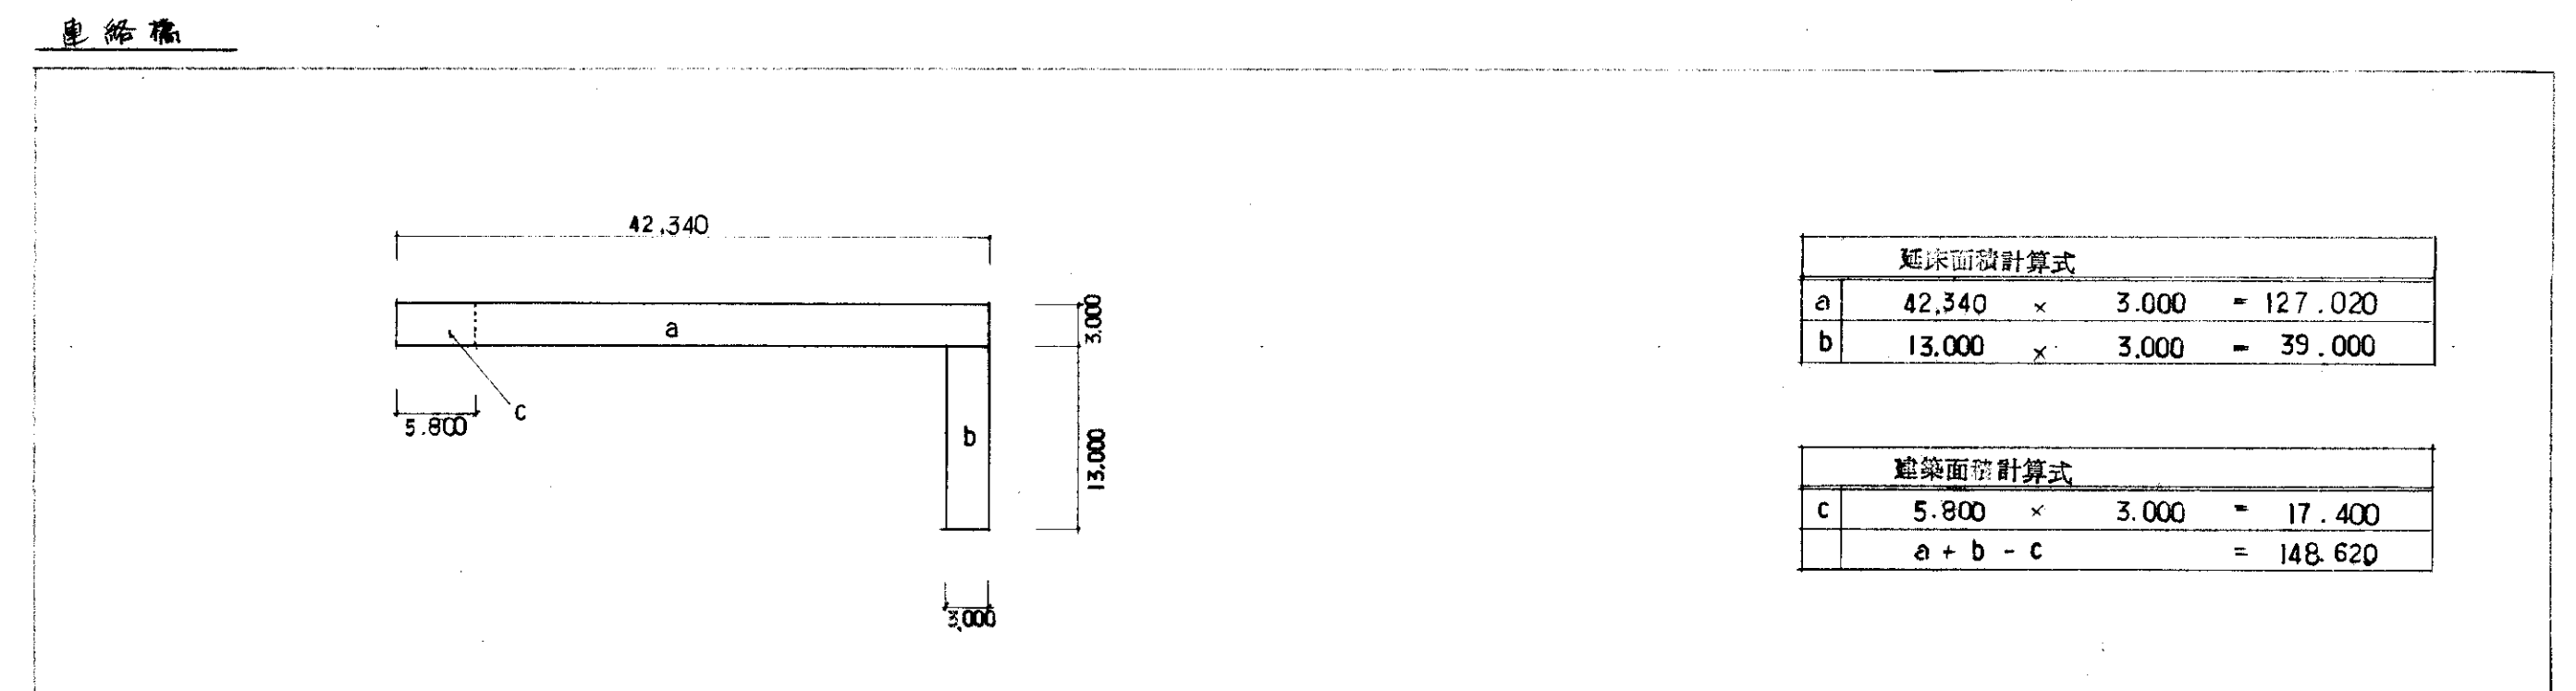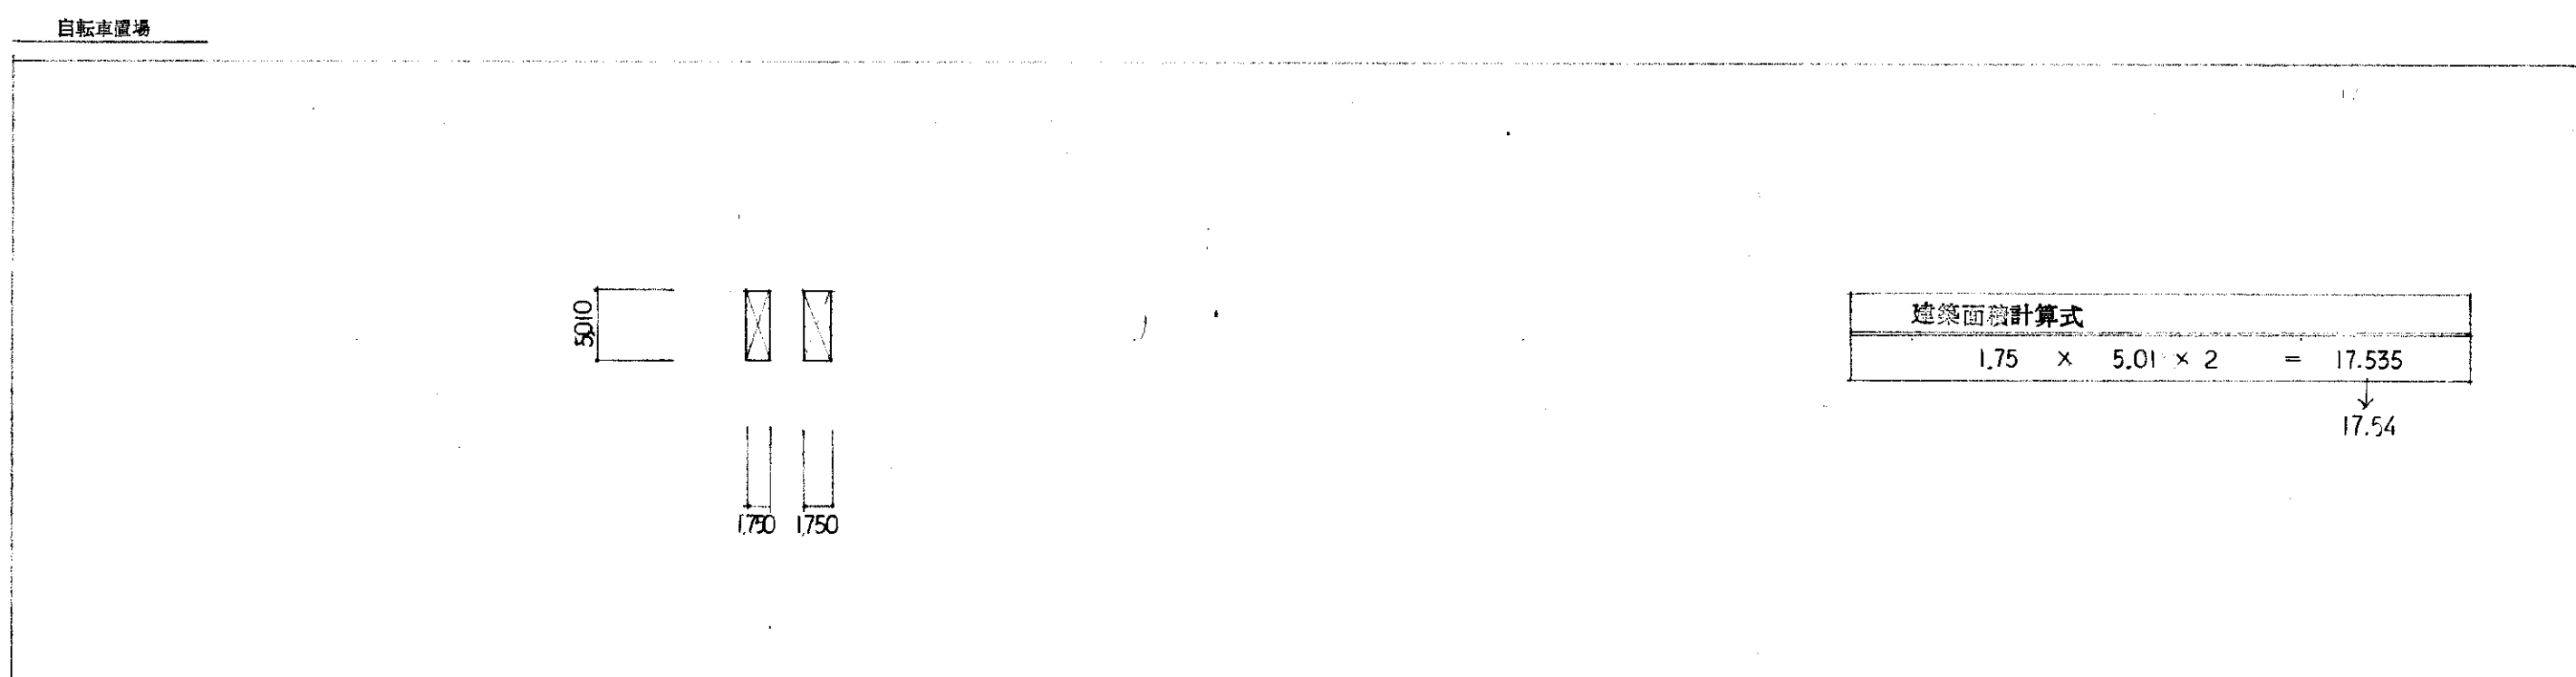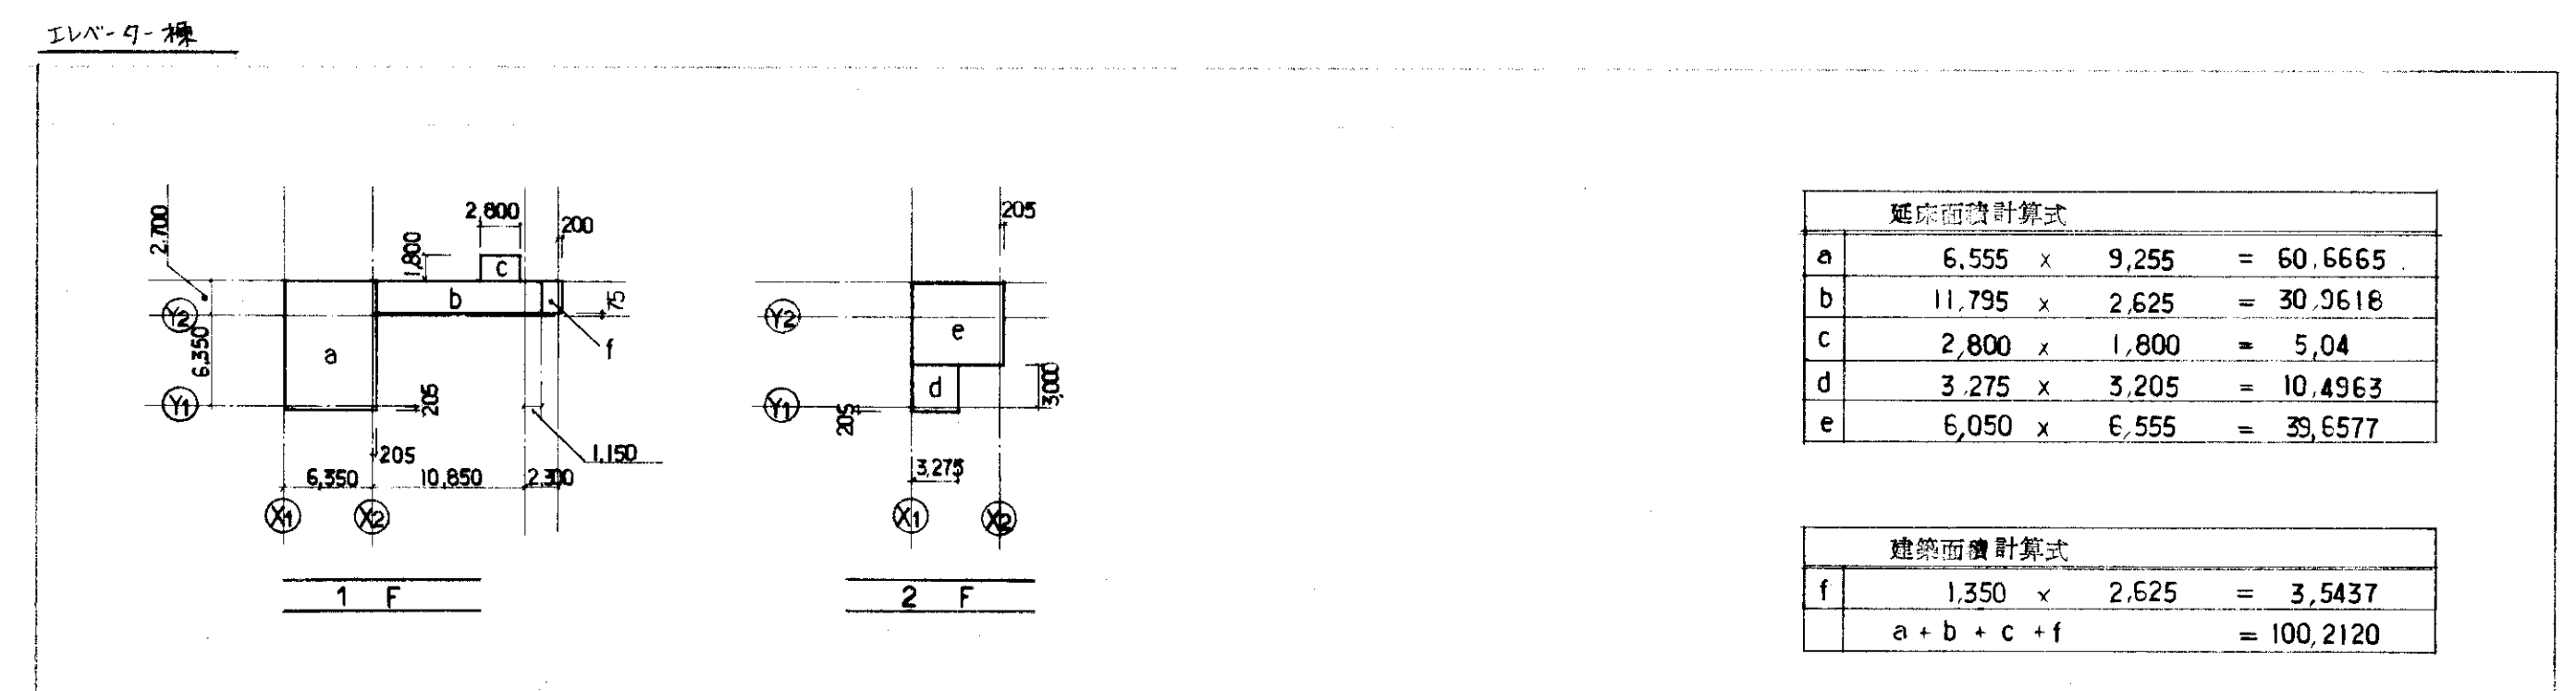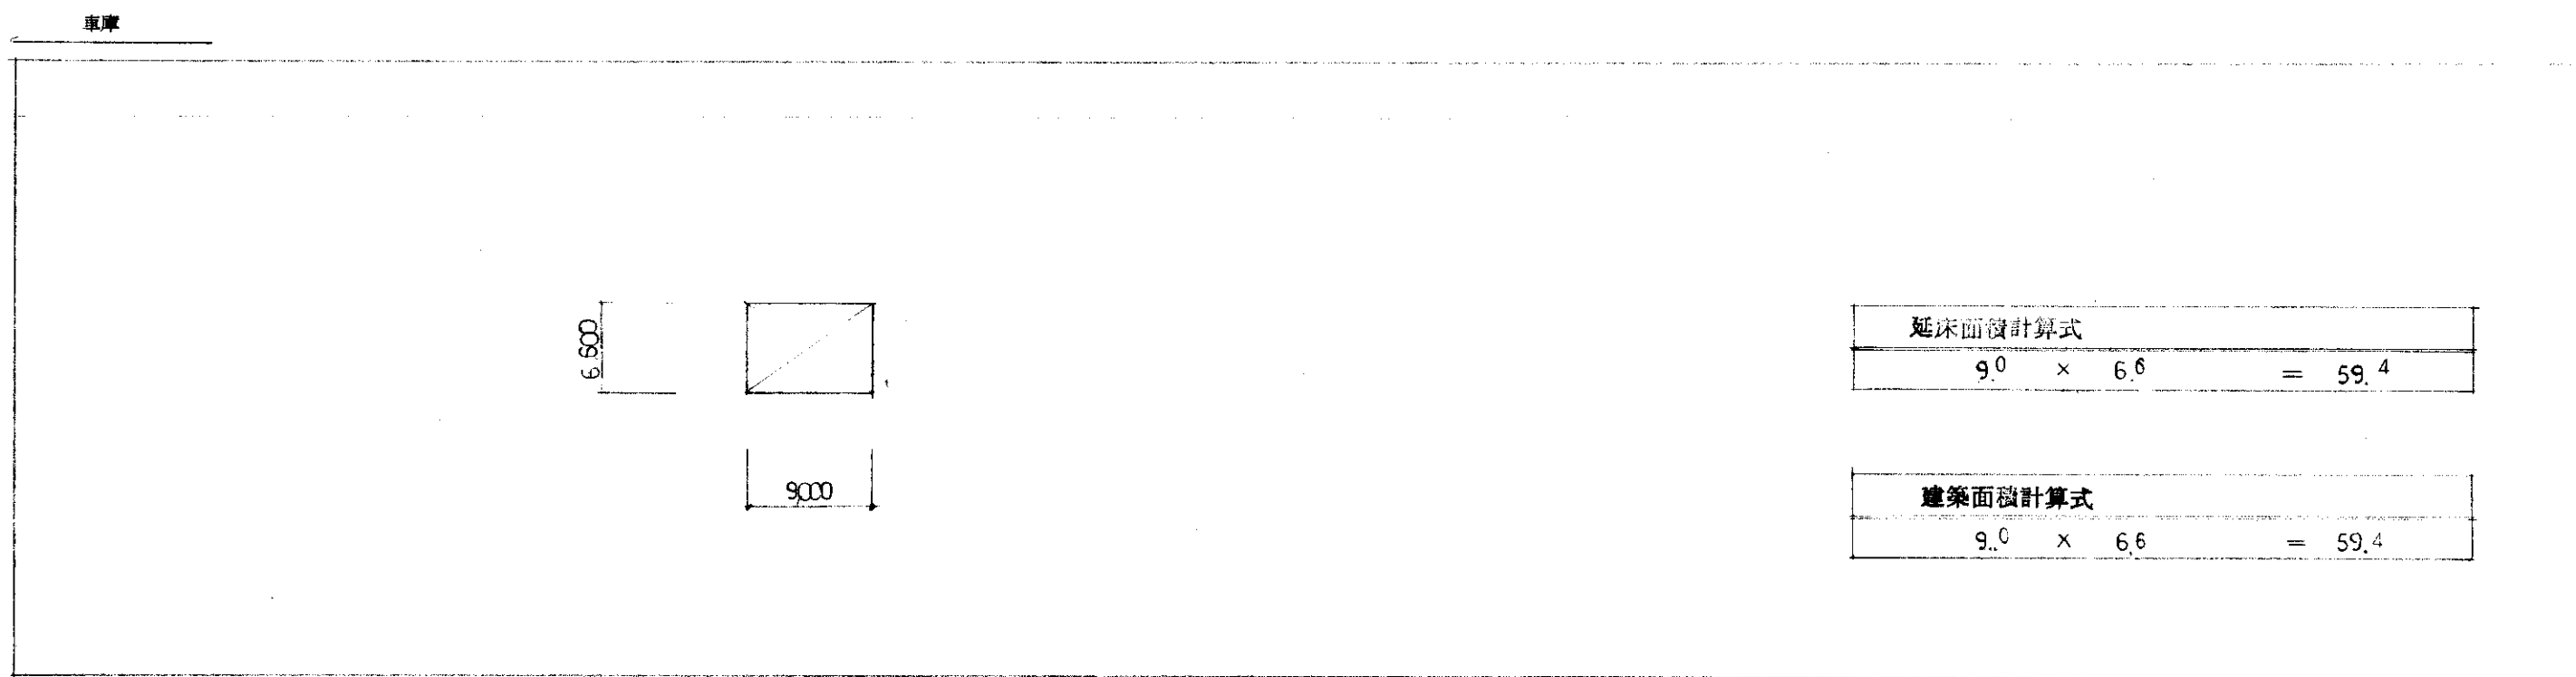

■ 延床面積 (M²)

	本館	市庫	自転車置場	エレベータ棟	連絡橋
PHF	163.01				
3F	1,465.69				
2F	2,333.68			50.15	166.02
1F	3,868.55	59.40	17.54	96.67	
B1F	1,190.07				
TOTAL	9,021.20	59.40	17.54	146.82	166.02

■ 建築面積 (M²)

	本館	市庫	自転車置場	エレベータ棟	連絡橋
	44,92.77	59.40	17.54	100.21	148.62

II 外部仕上表

II-1 屋根(防水・仕上・下地)

屋根(1)	フラスコ耐湿性鋼板0.5 積層仕上げ 厚さ240mm (No.126) (参考)
屋根(5)	ALC板厚100mm 合成樹脂防水シート@2.0

II-2 外壁


II-3 外部建具(材種・型式・防錆処理)


窓	サッシュ	アルミ製 アクリル樹脂複層 断熱 防錆処理
	ガラス	1.6~15 FLG w=2.0 断熱樹脂複層 詳細は仕様書による
出入口	枠	ステンレス
	扉	ステンレス
	ガラス	1.6~12 FLG
シャッター		鋼製 中央扉 鋼板製

II-4 外部金物工事

	材種寸法	防錆処理	仕上	数量		材種寸法	防錆処理	仕上	数量
丸環	ステンレス (規格品) 直径φ12mm 長さ15mm	3002 鋼板	HL	74ヶ所	旗竿金物	アルミ製 樹脂複層		FL+150mm 仕上	3ヶ所
手摺・欄干	ステンレス		HL	図示	面格子				
階段タラップ	ステンレス		HL	図示	換気孔				
植木鉢	鋼製 伊達地盤 w=25 (積層) @3,000mm		SOP	図示					
飾り	ステンレス 300x300x400mm		SOP	33ヶ所					
ルーフトレーン	鋼製 (厚さ) 伊達地盤 w=25 (積層) @3,000mm		コ-100mm 仕様	図示					

II-5 屋外工事・工作物・その他



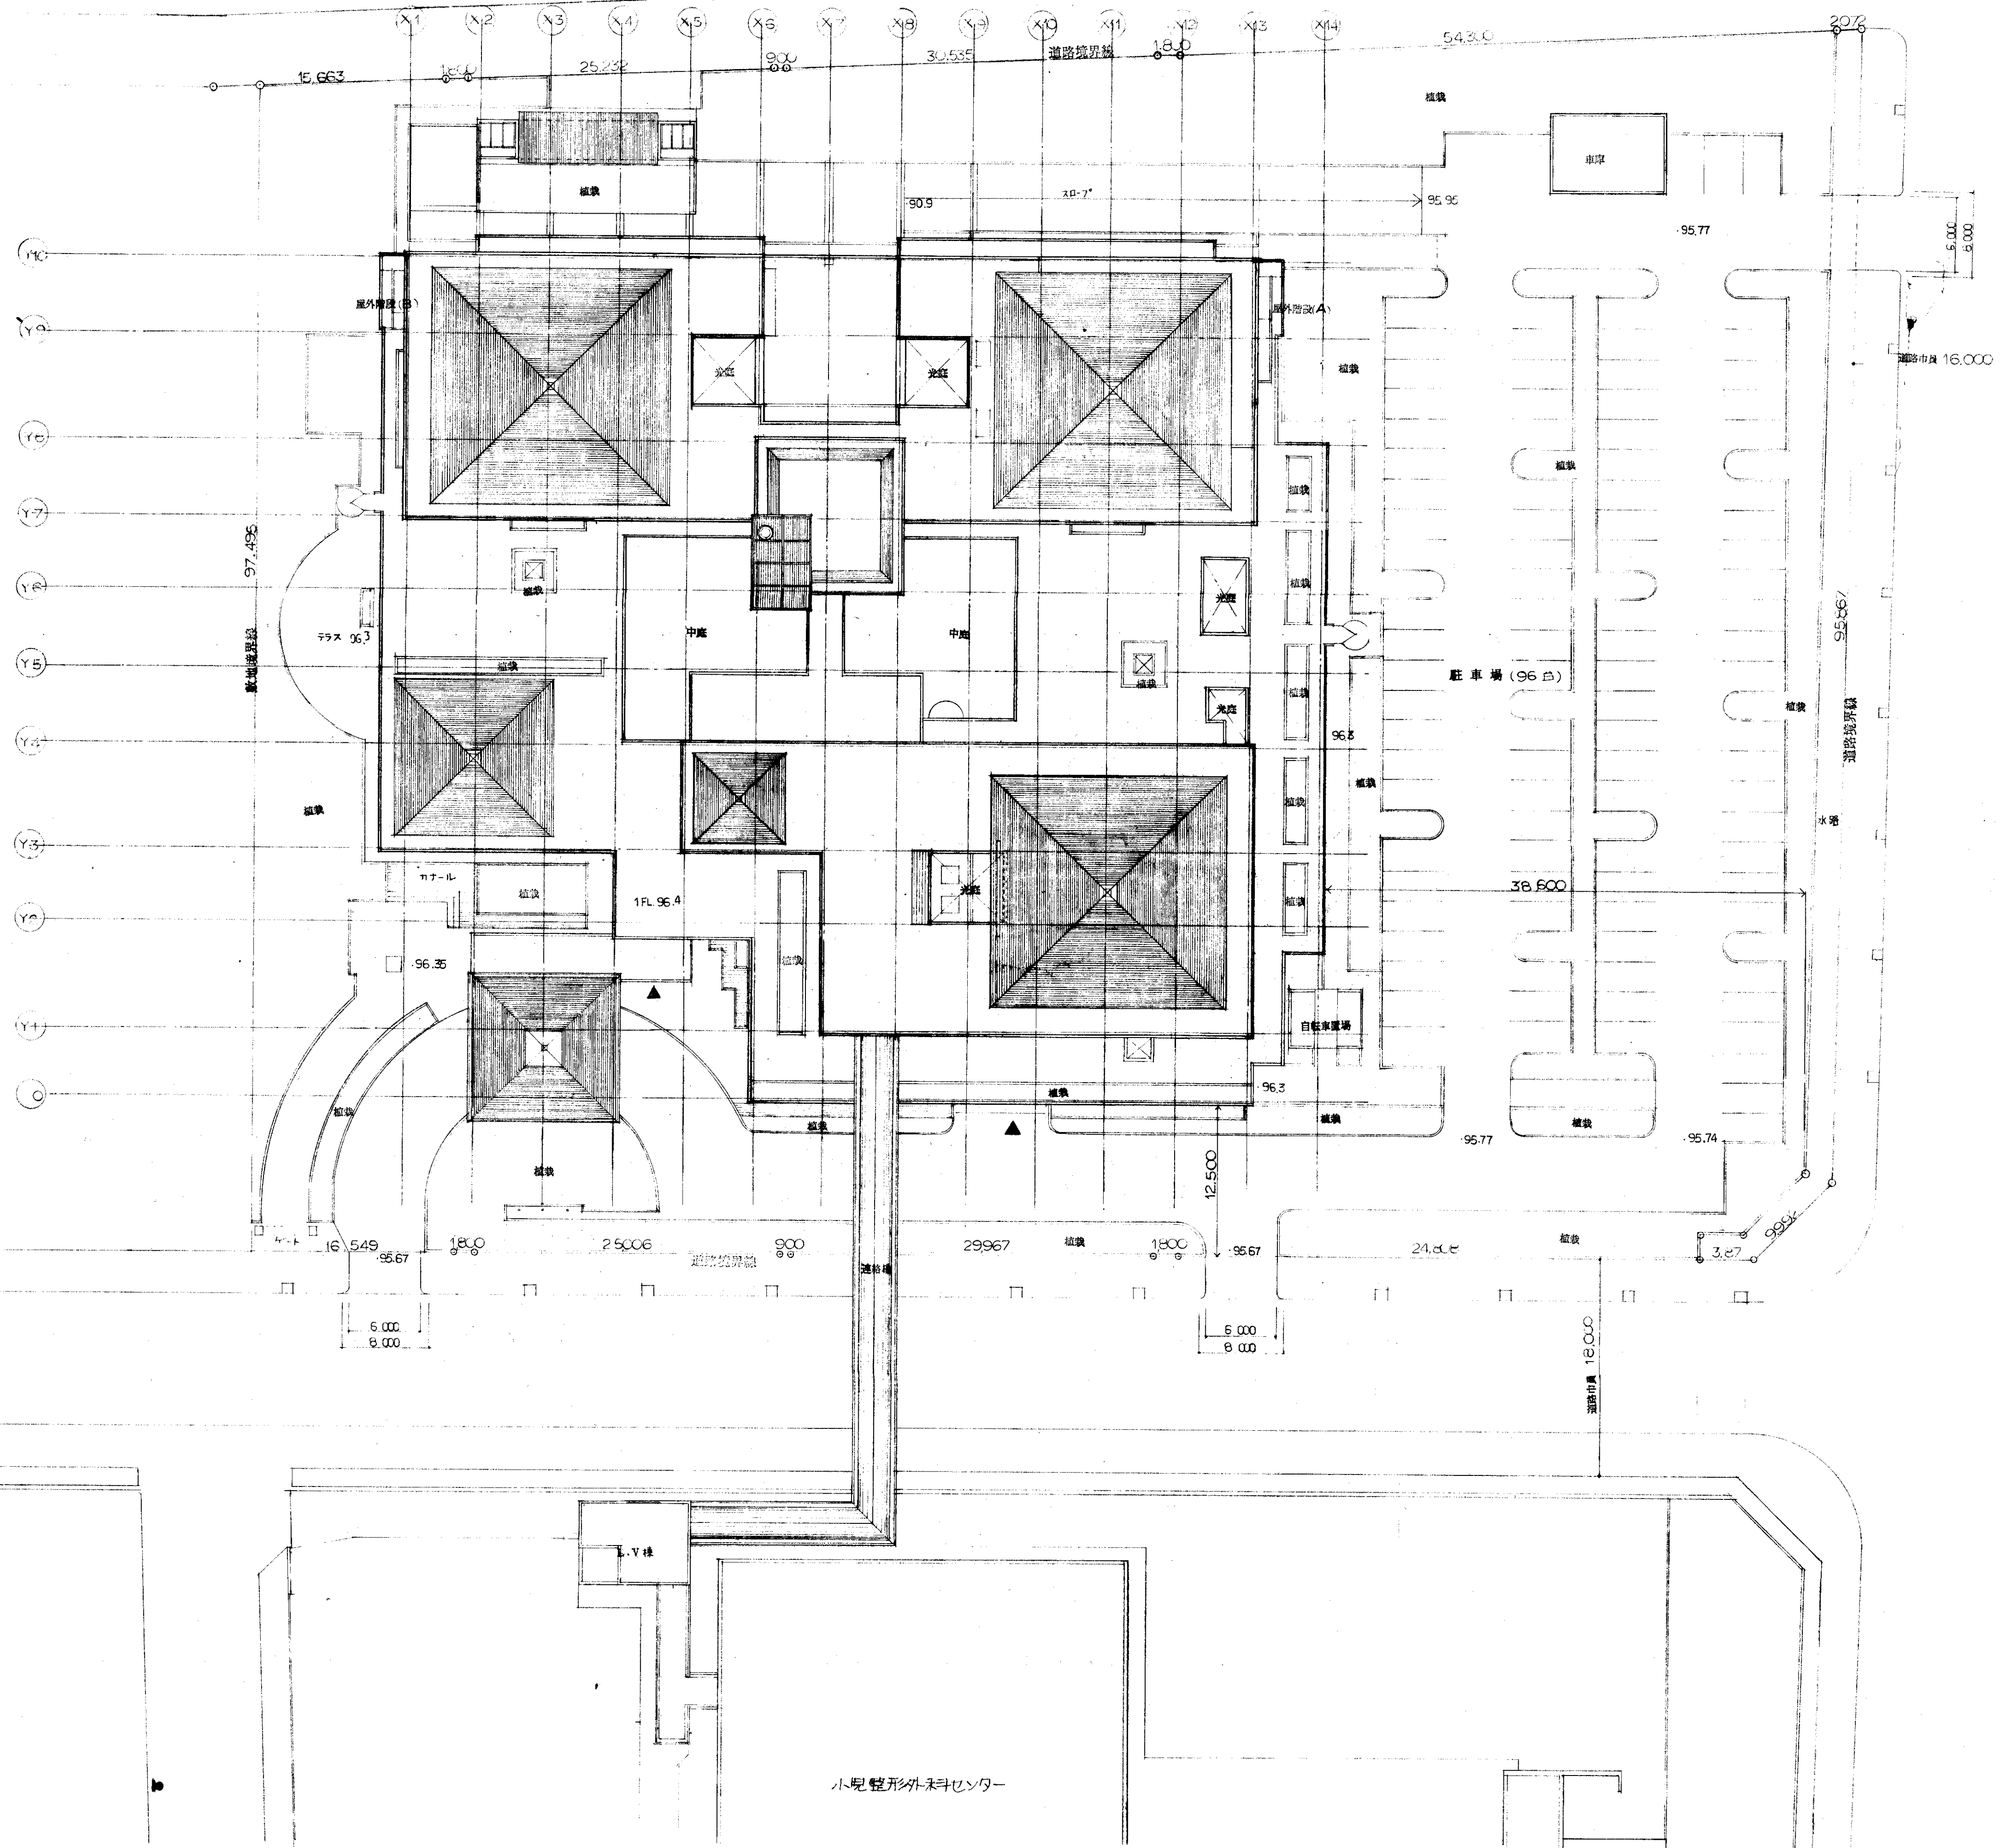



小児整形外科センター


※ 外構図・植栽図等は No.131 図以時+23.


<p>日本設計事務所 Nihon Architects, Engineers & Consultants, Inc.</p>	<p>竣工図 01.9.20 01.3.18</p>	<p>訂正</p>	<p>滋賀県建設課 令和6年7月</p>	<p>滋賀県立小児医療センター新築工事</p>	<p>配置図 1/300</p>	<p>図面番号 018 206 棟/内 区分 建築一般図</p>
--	------------------------------------	-----------	--------------------------	-------------------------	----------------------	--

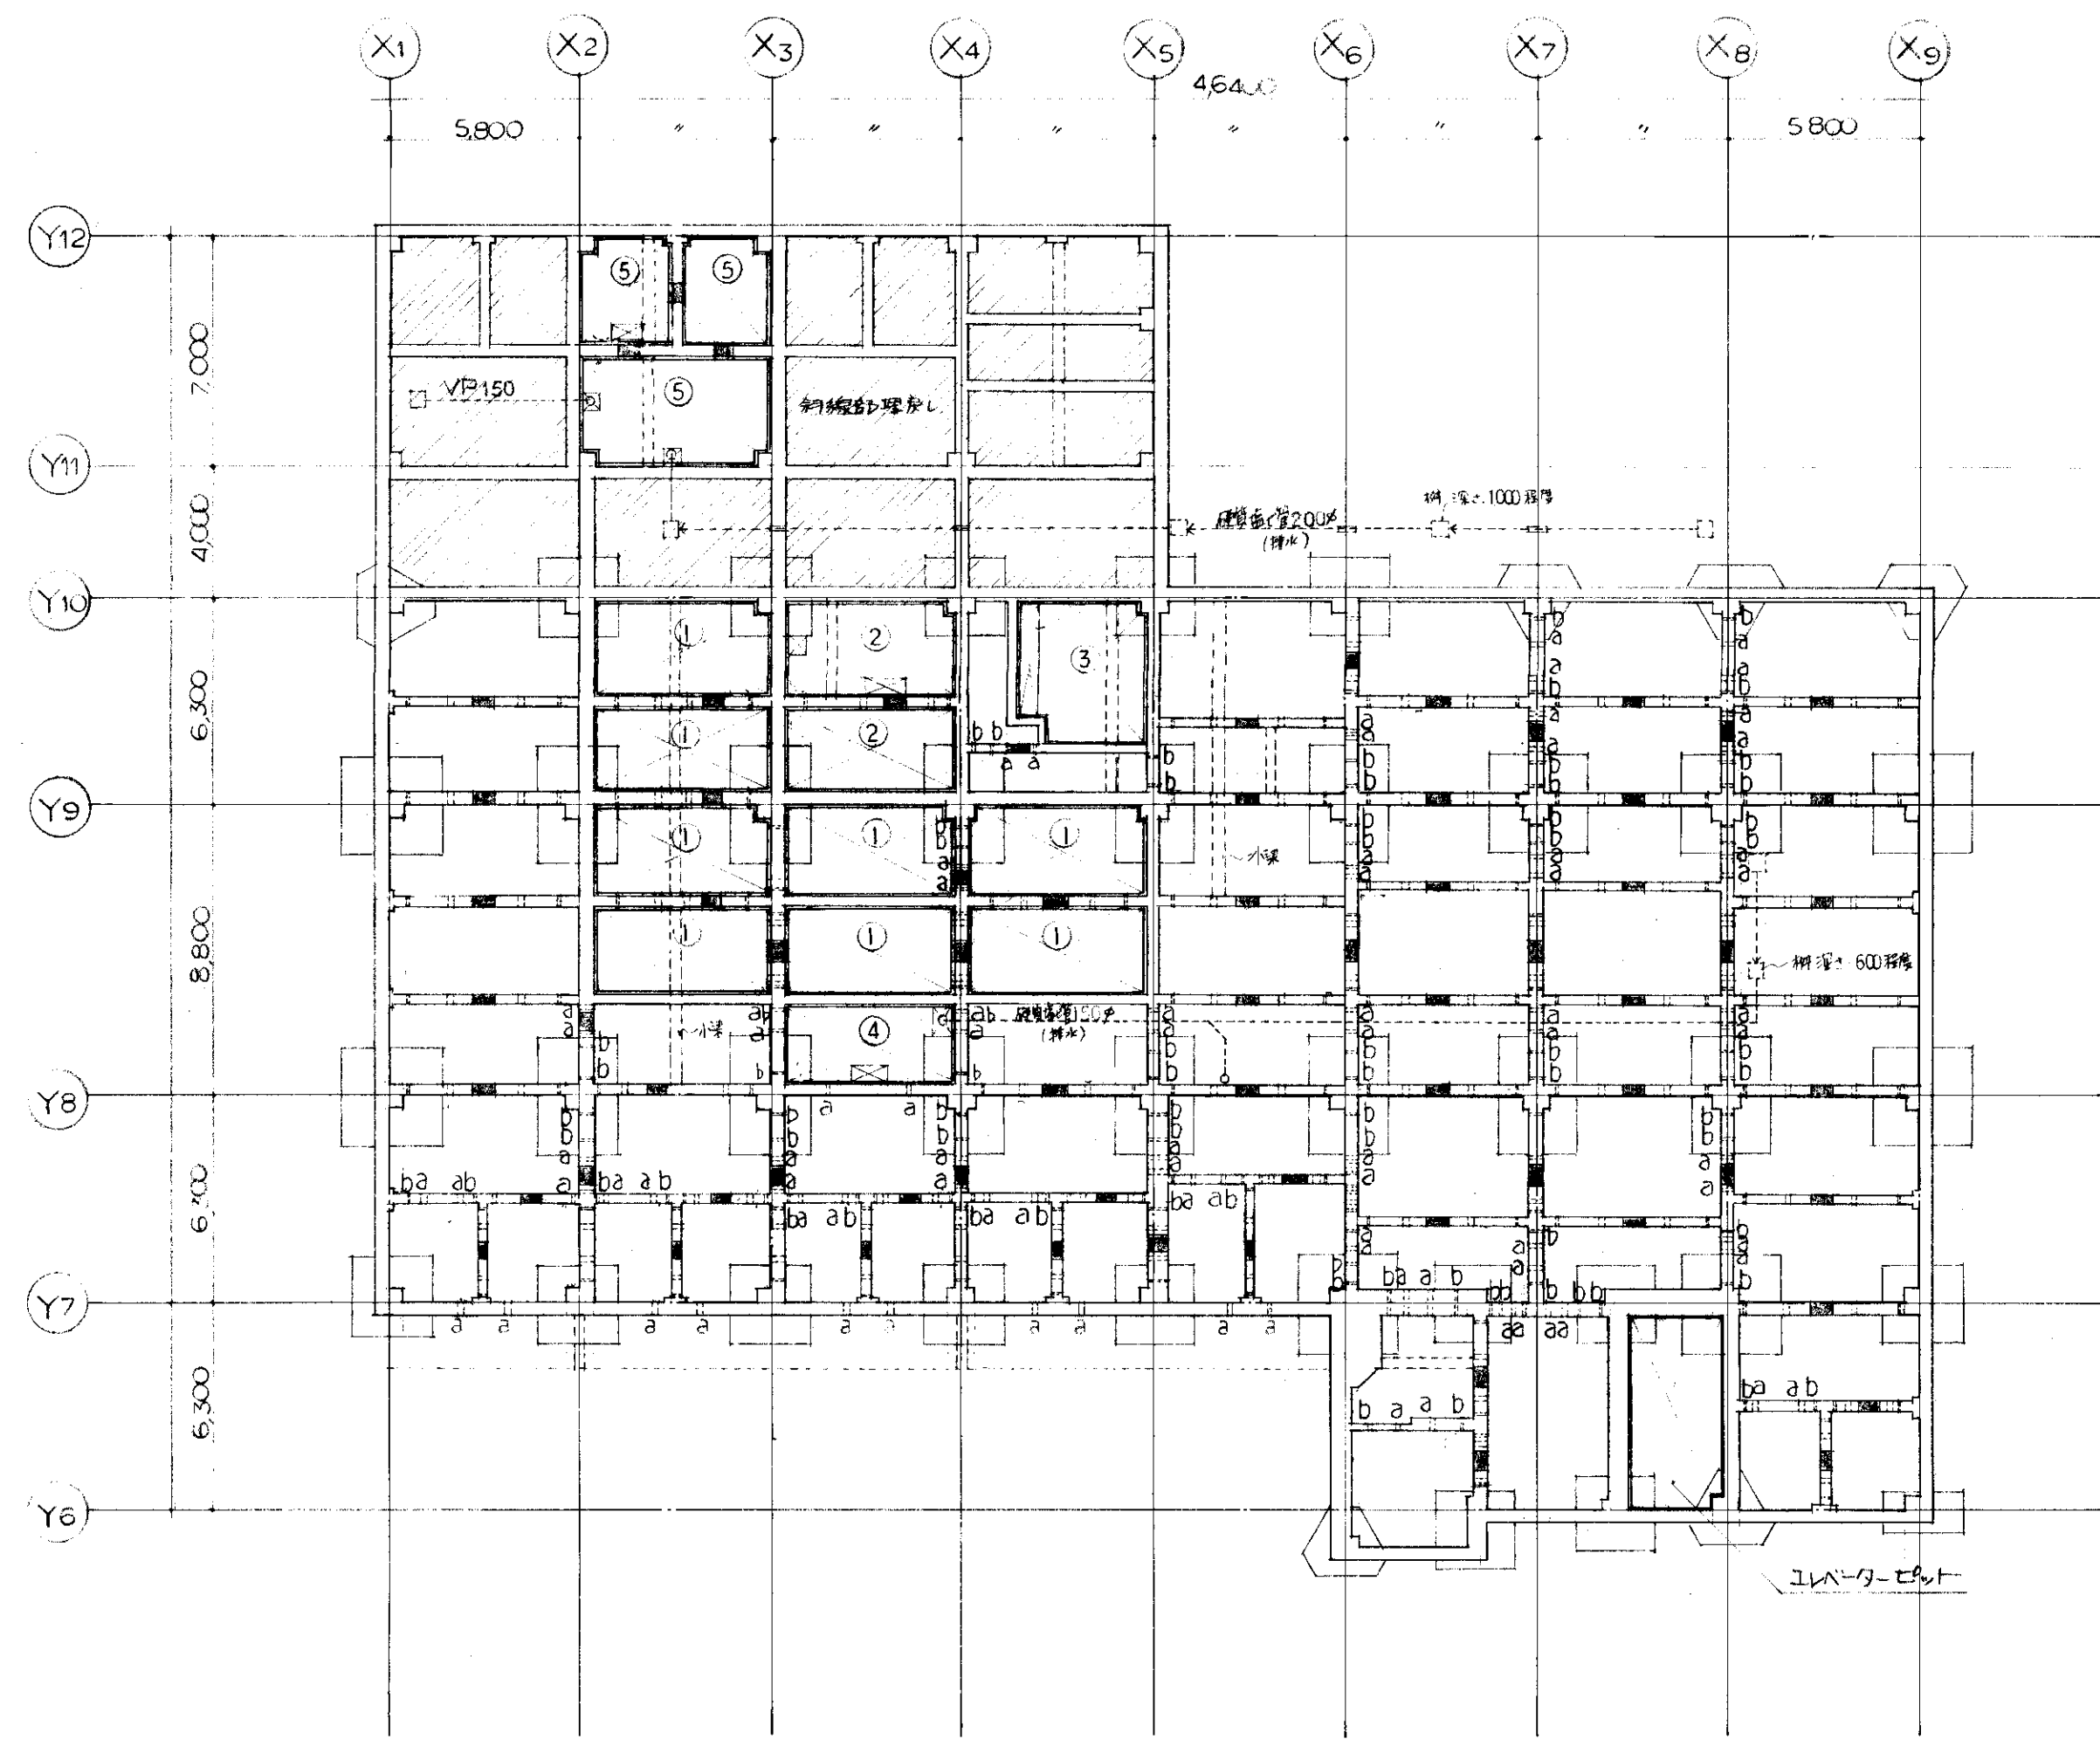

	人通り孔 600φ (網目型)
	連通管 125φ (建築用)
	通気管 100φ (建築用)
	天井 500・500・500φ 500・1000・500φ
	マンホール 600φ (網目型) 防水、防臭型 (全クワッド)
	仕組マンホール 600φ 防水、防臭型 (全クワッド)
①	排水手洗、冷却水機
②	排水機 (汚物機)
③	排水機
④	排水機
⑤	雨水機

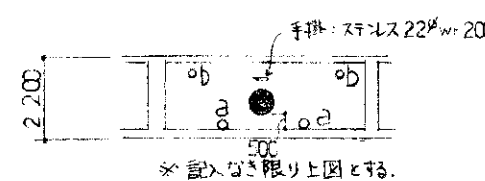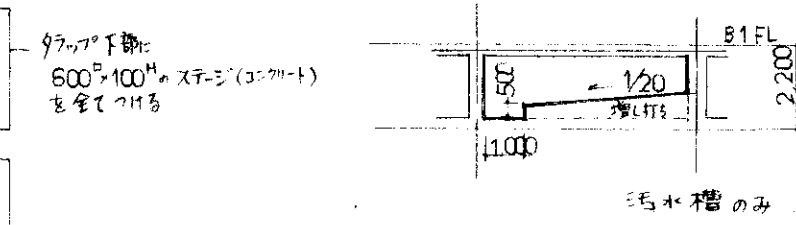

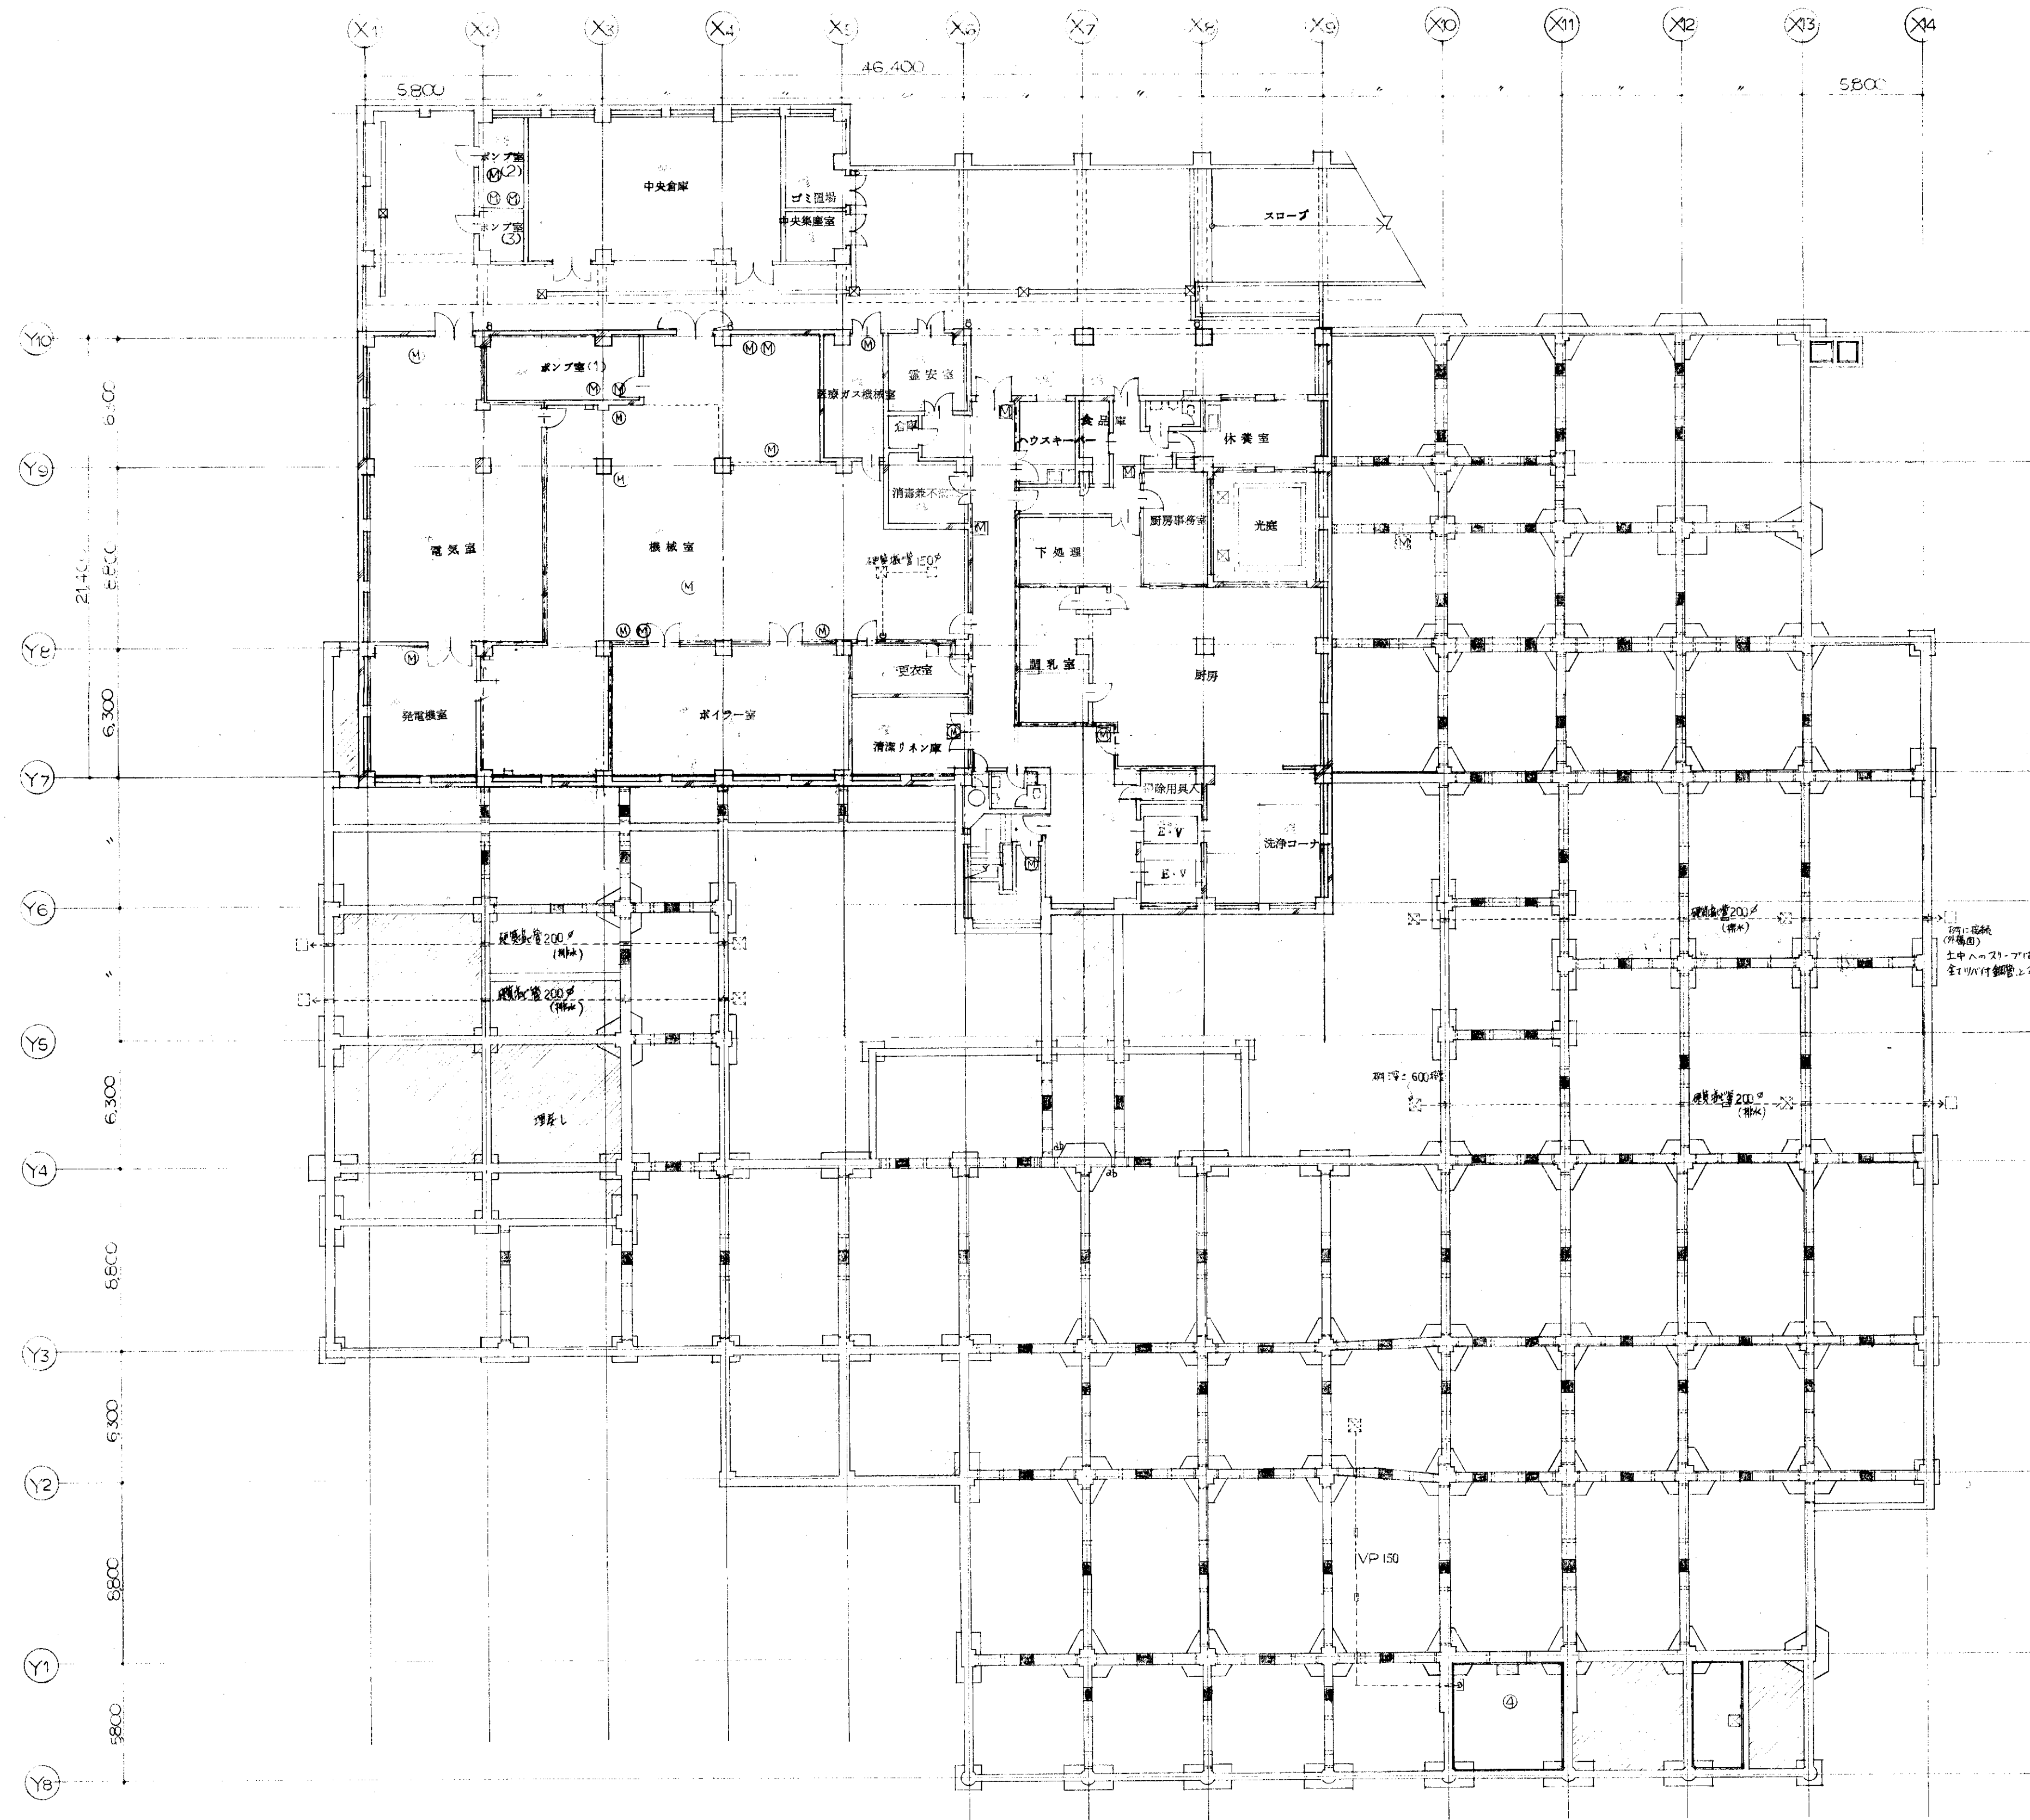

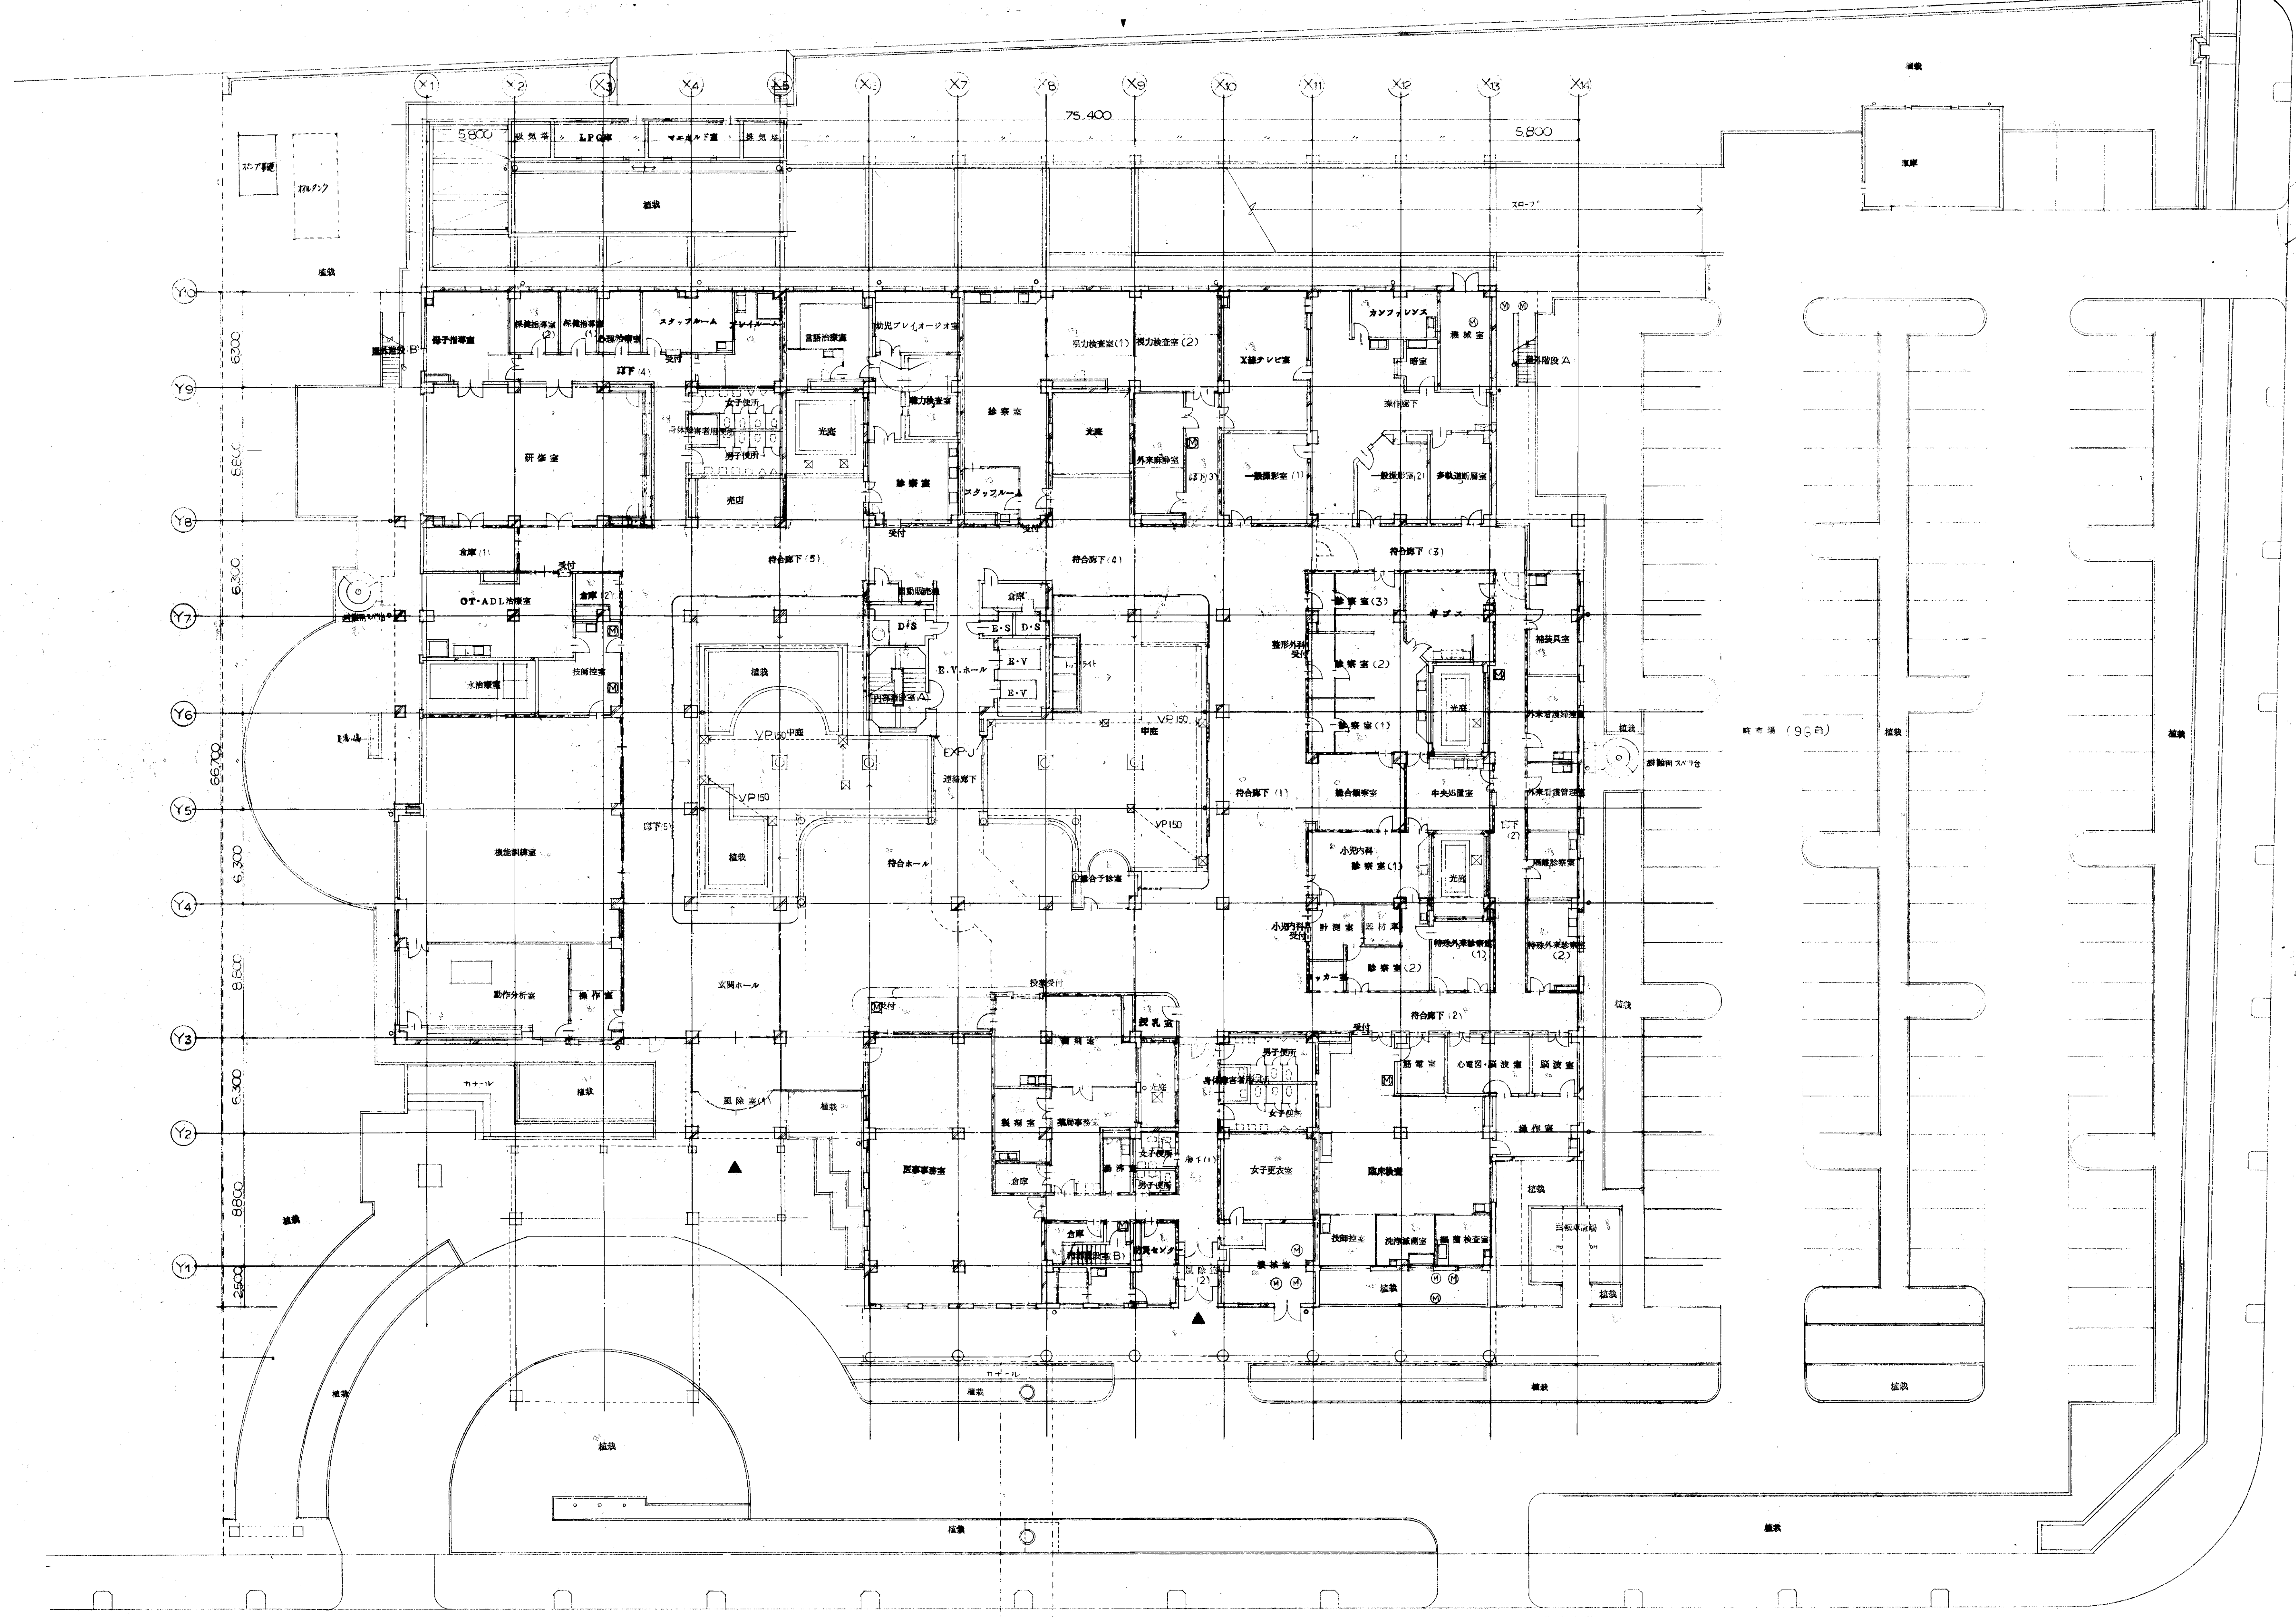

日本設計事務所
Nihon Architects, Engineers & Consultants, Inc.

図面番号
01.3.20
01.3.18

竣工
訂正


特記


土木部建築課
昭和61年 7月 日



滋賀県立小児保健医療センター新築工事


図面内容
1階平面図
縮尺 1/200

図面番号
021
206
区分 建築一般図

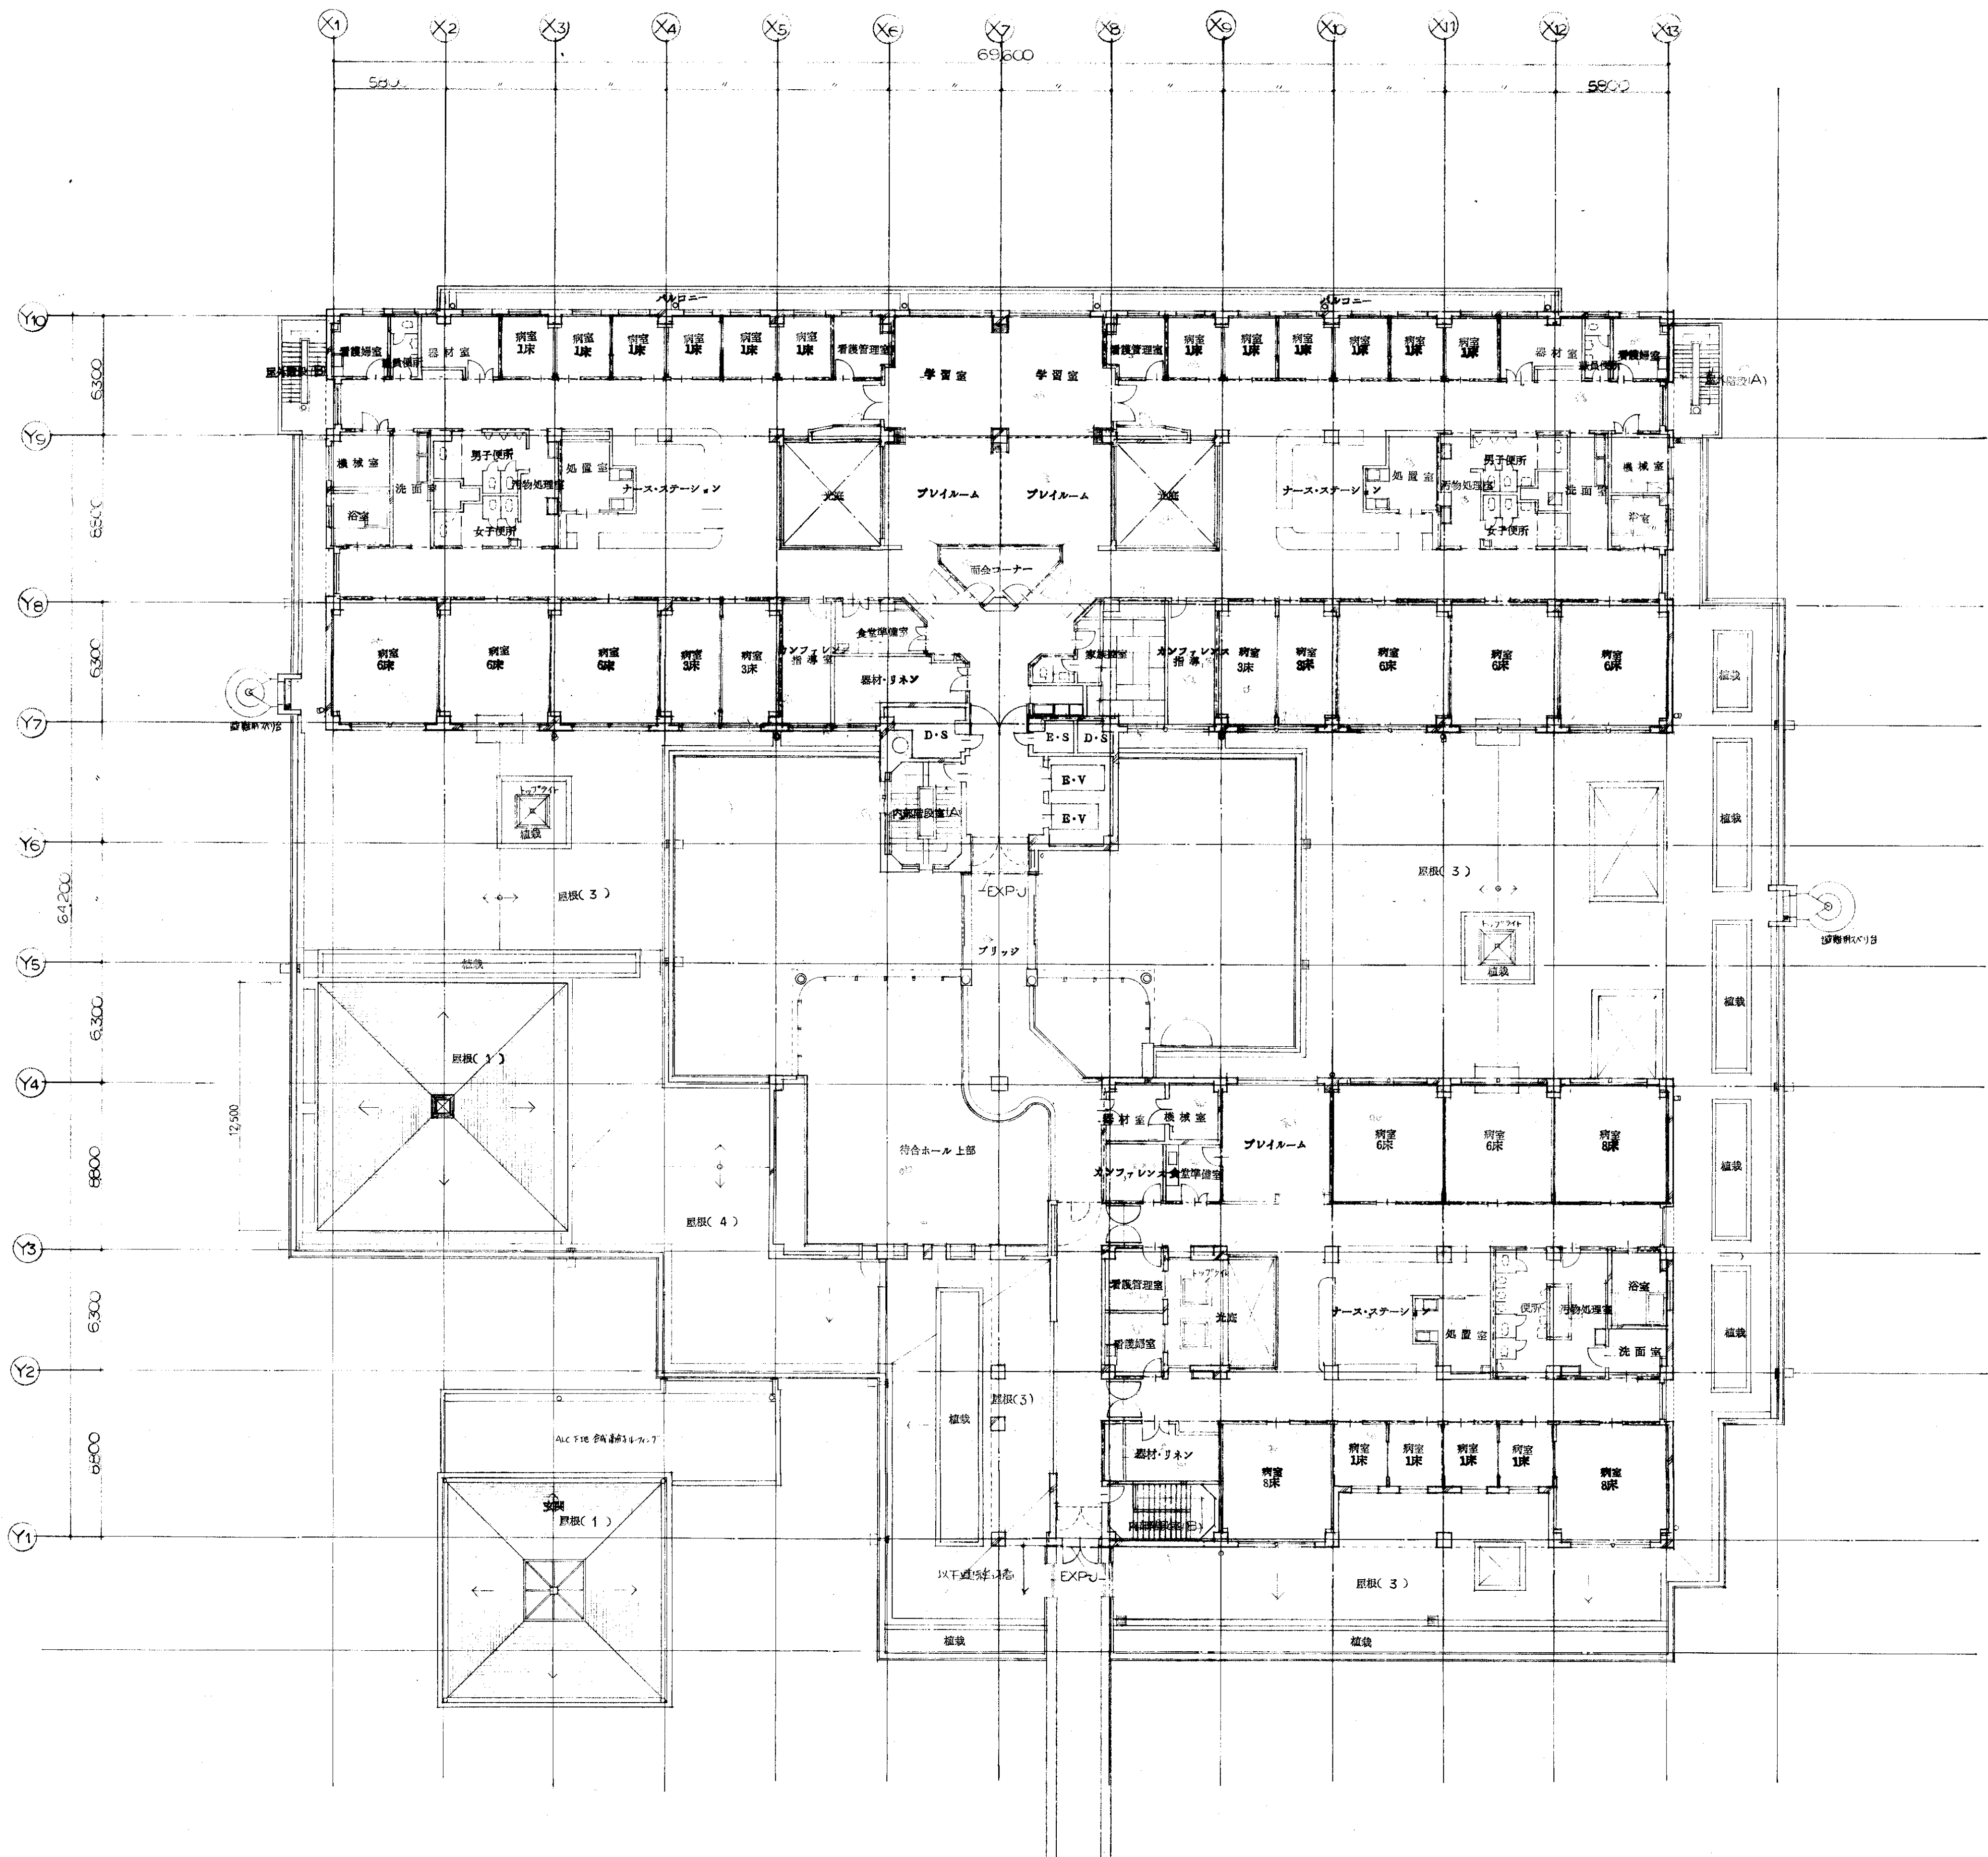



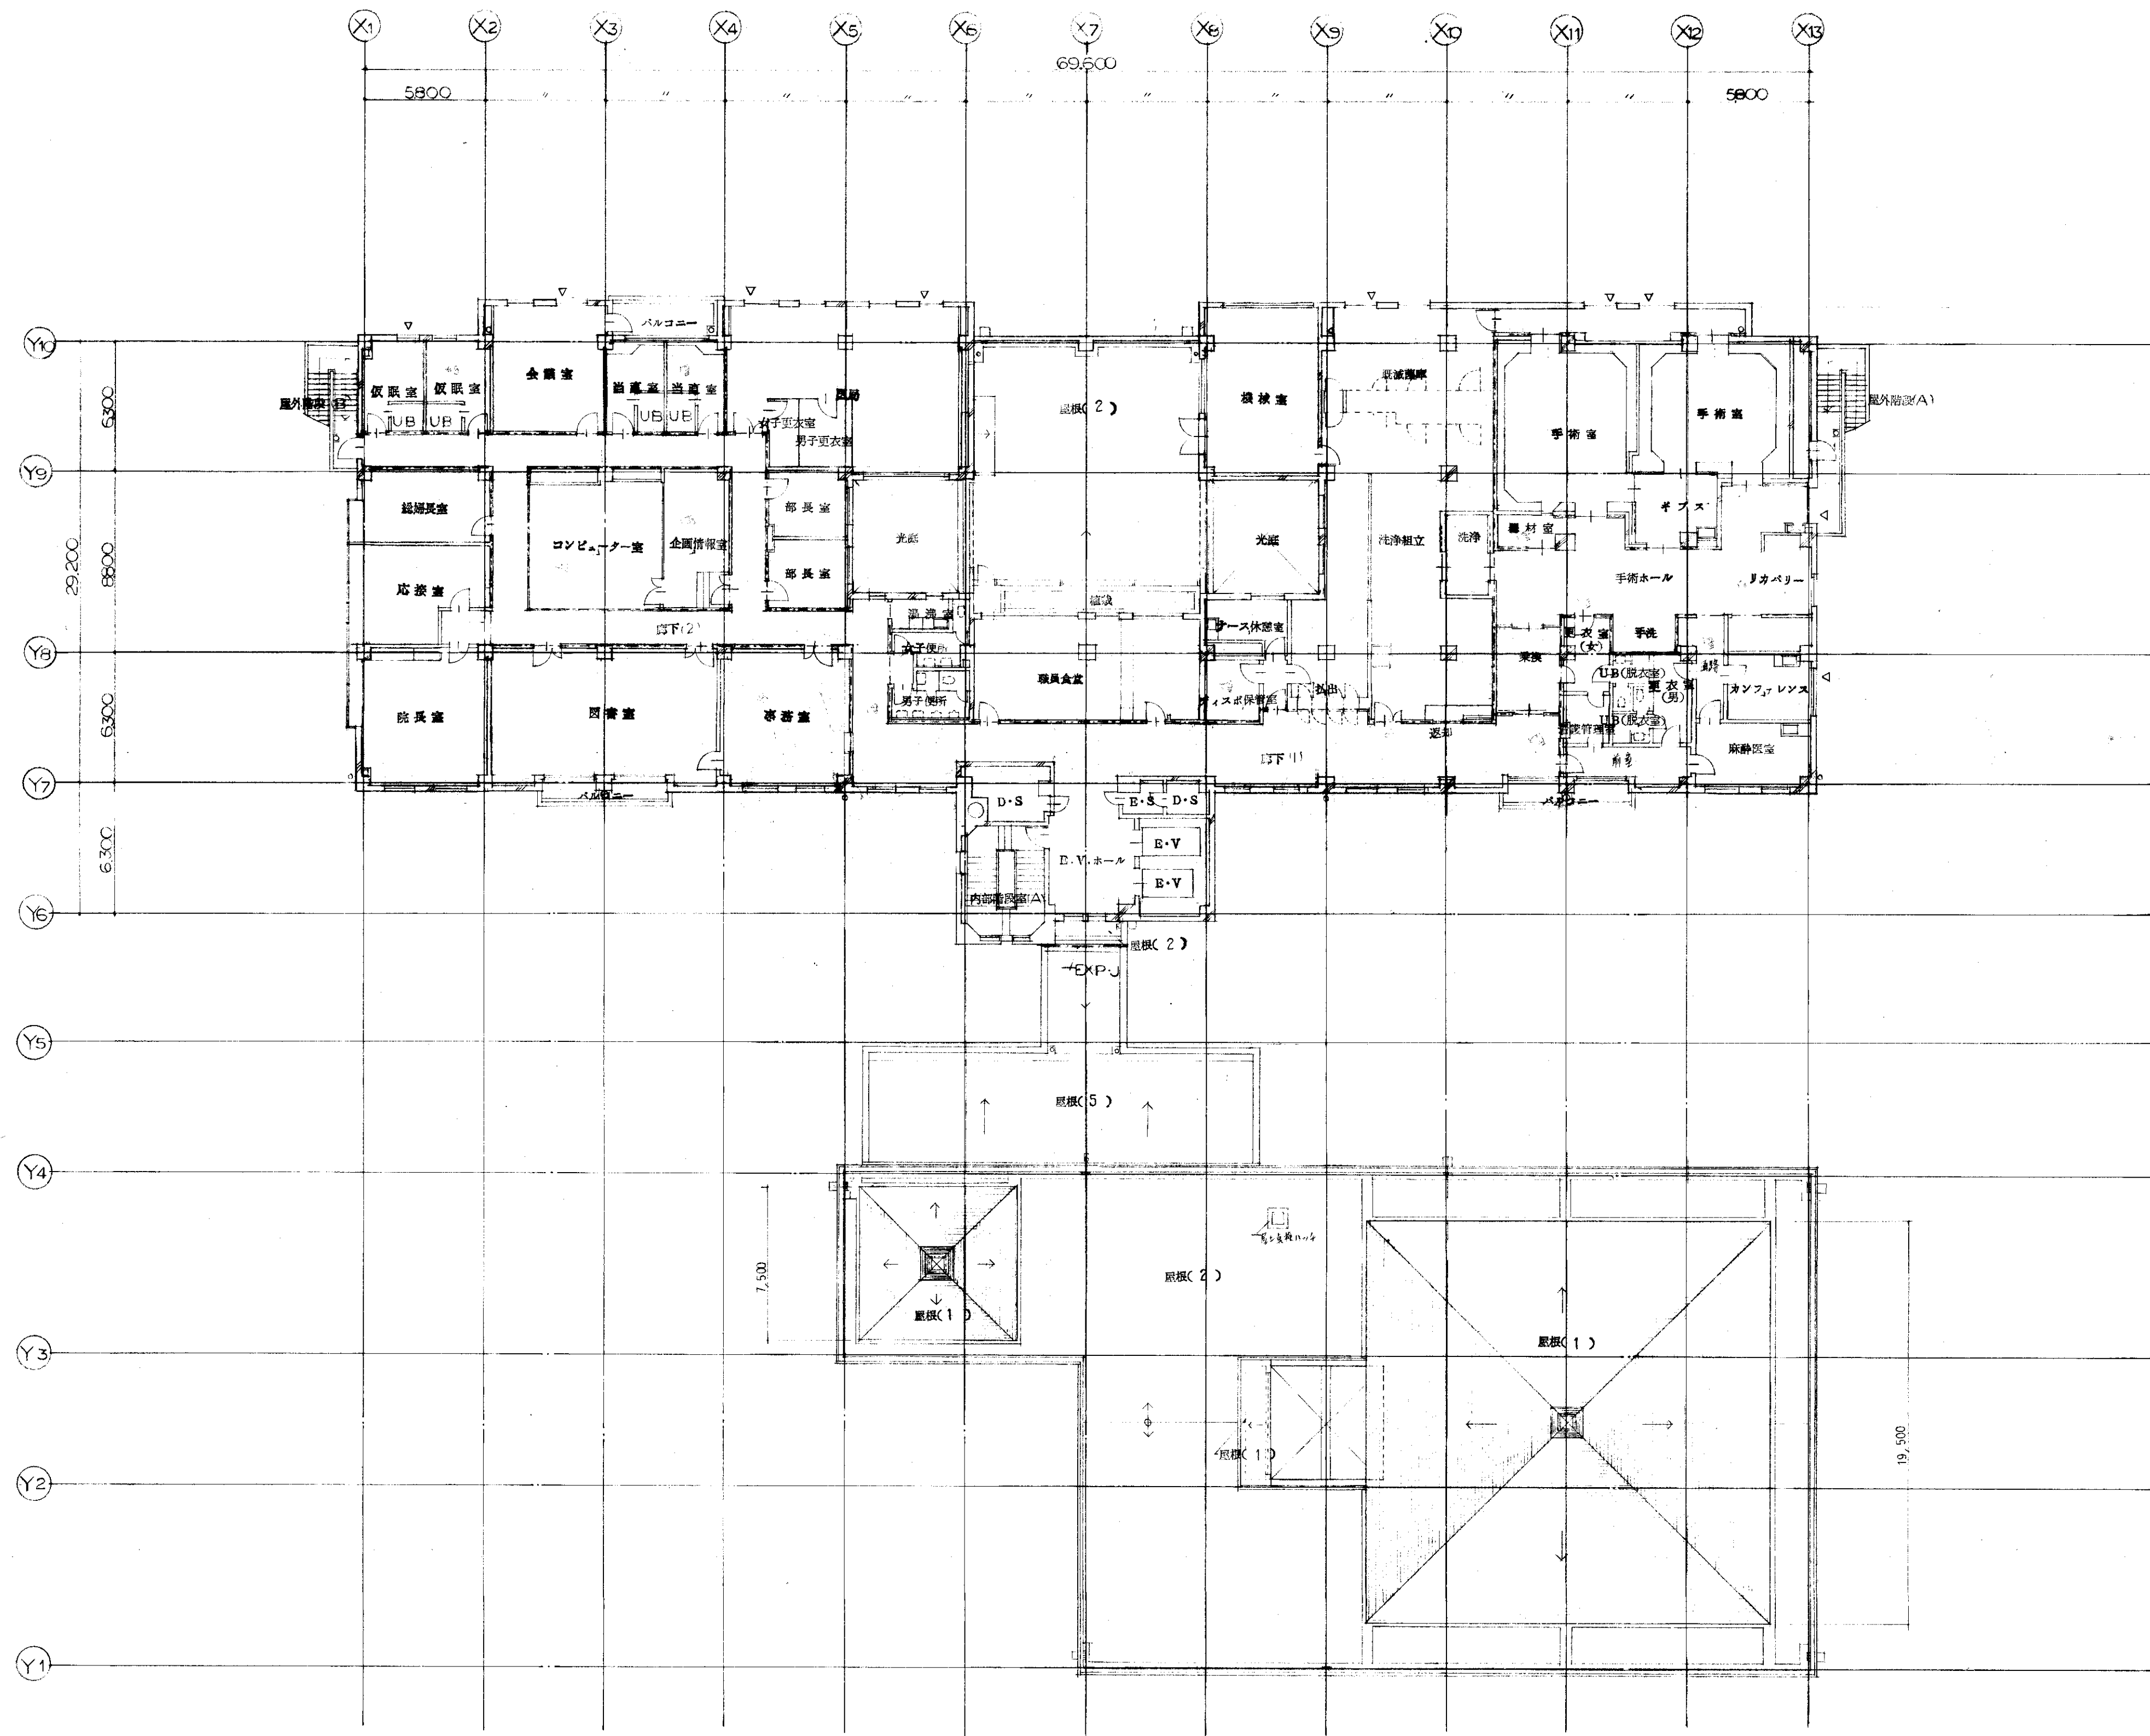


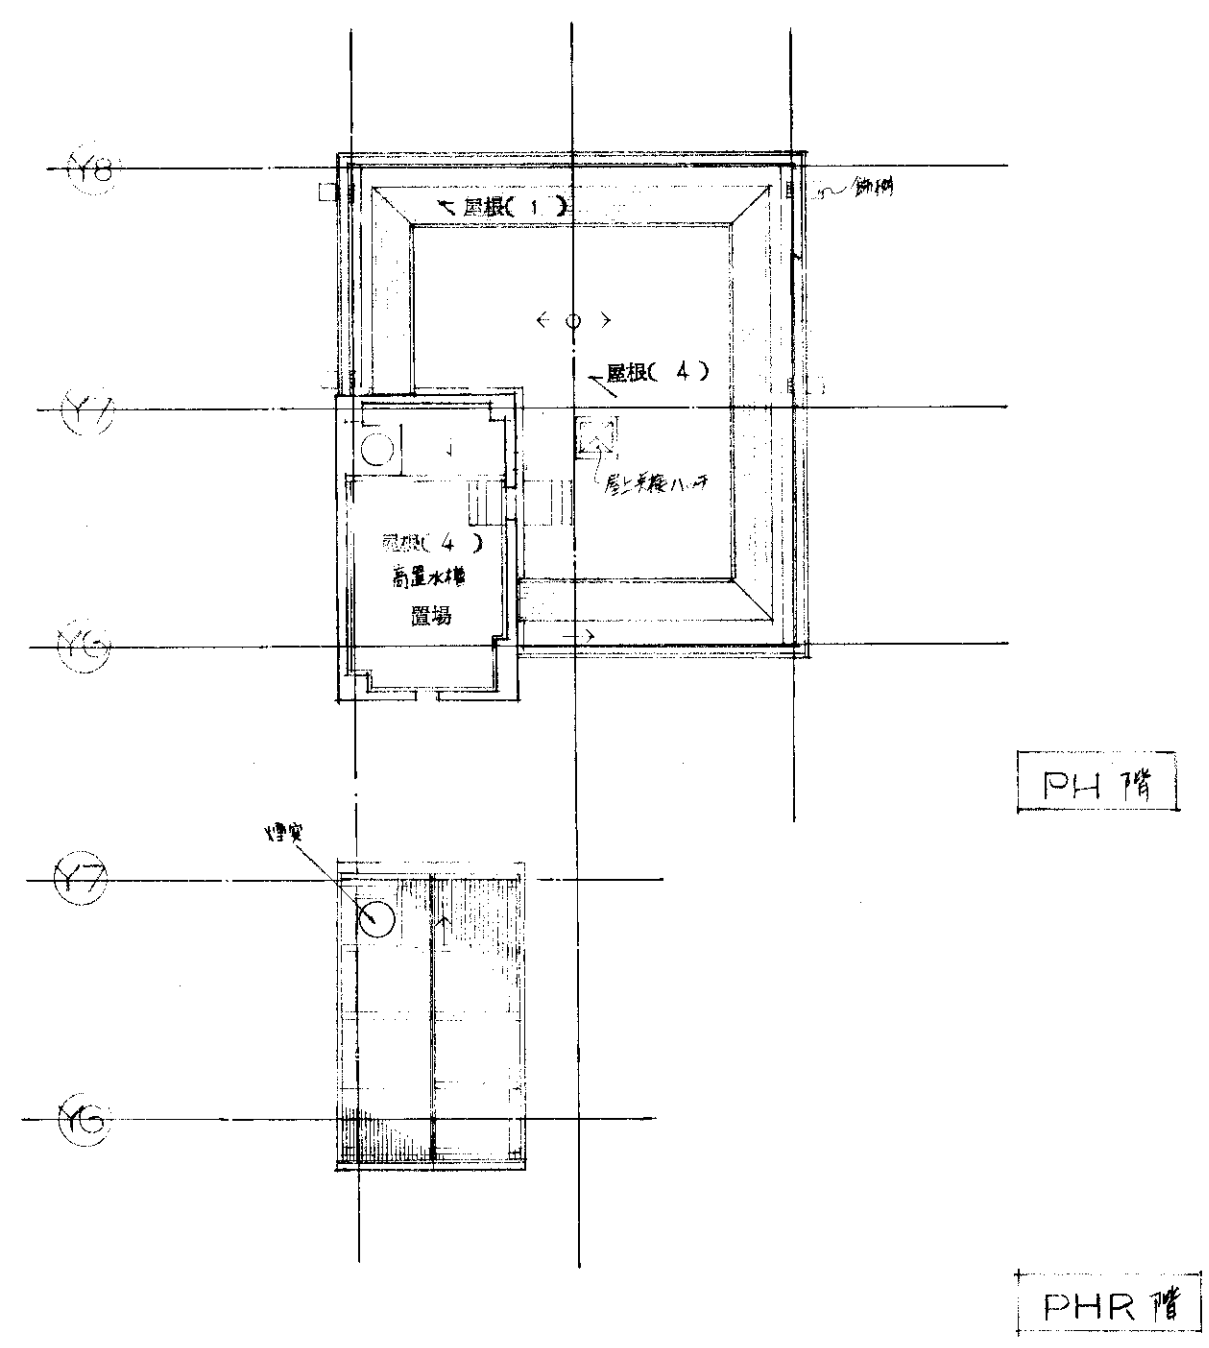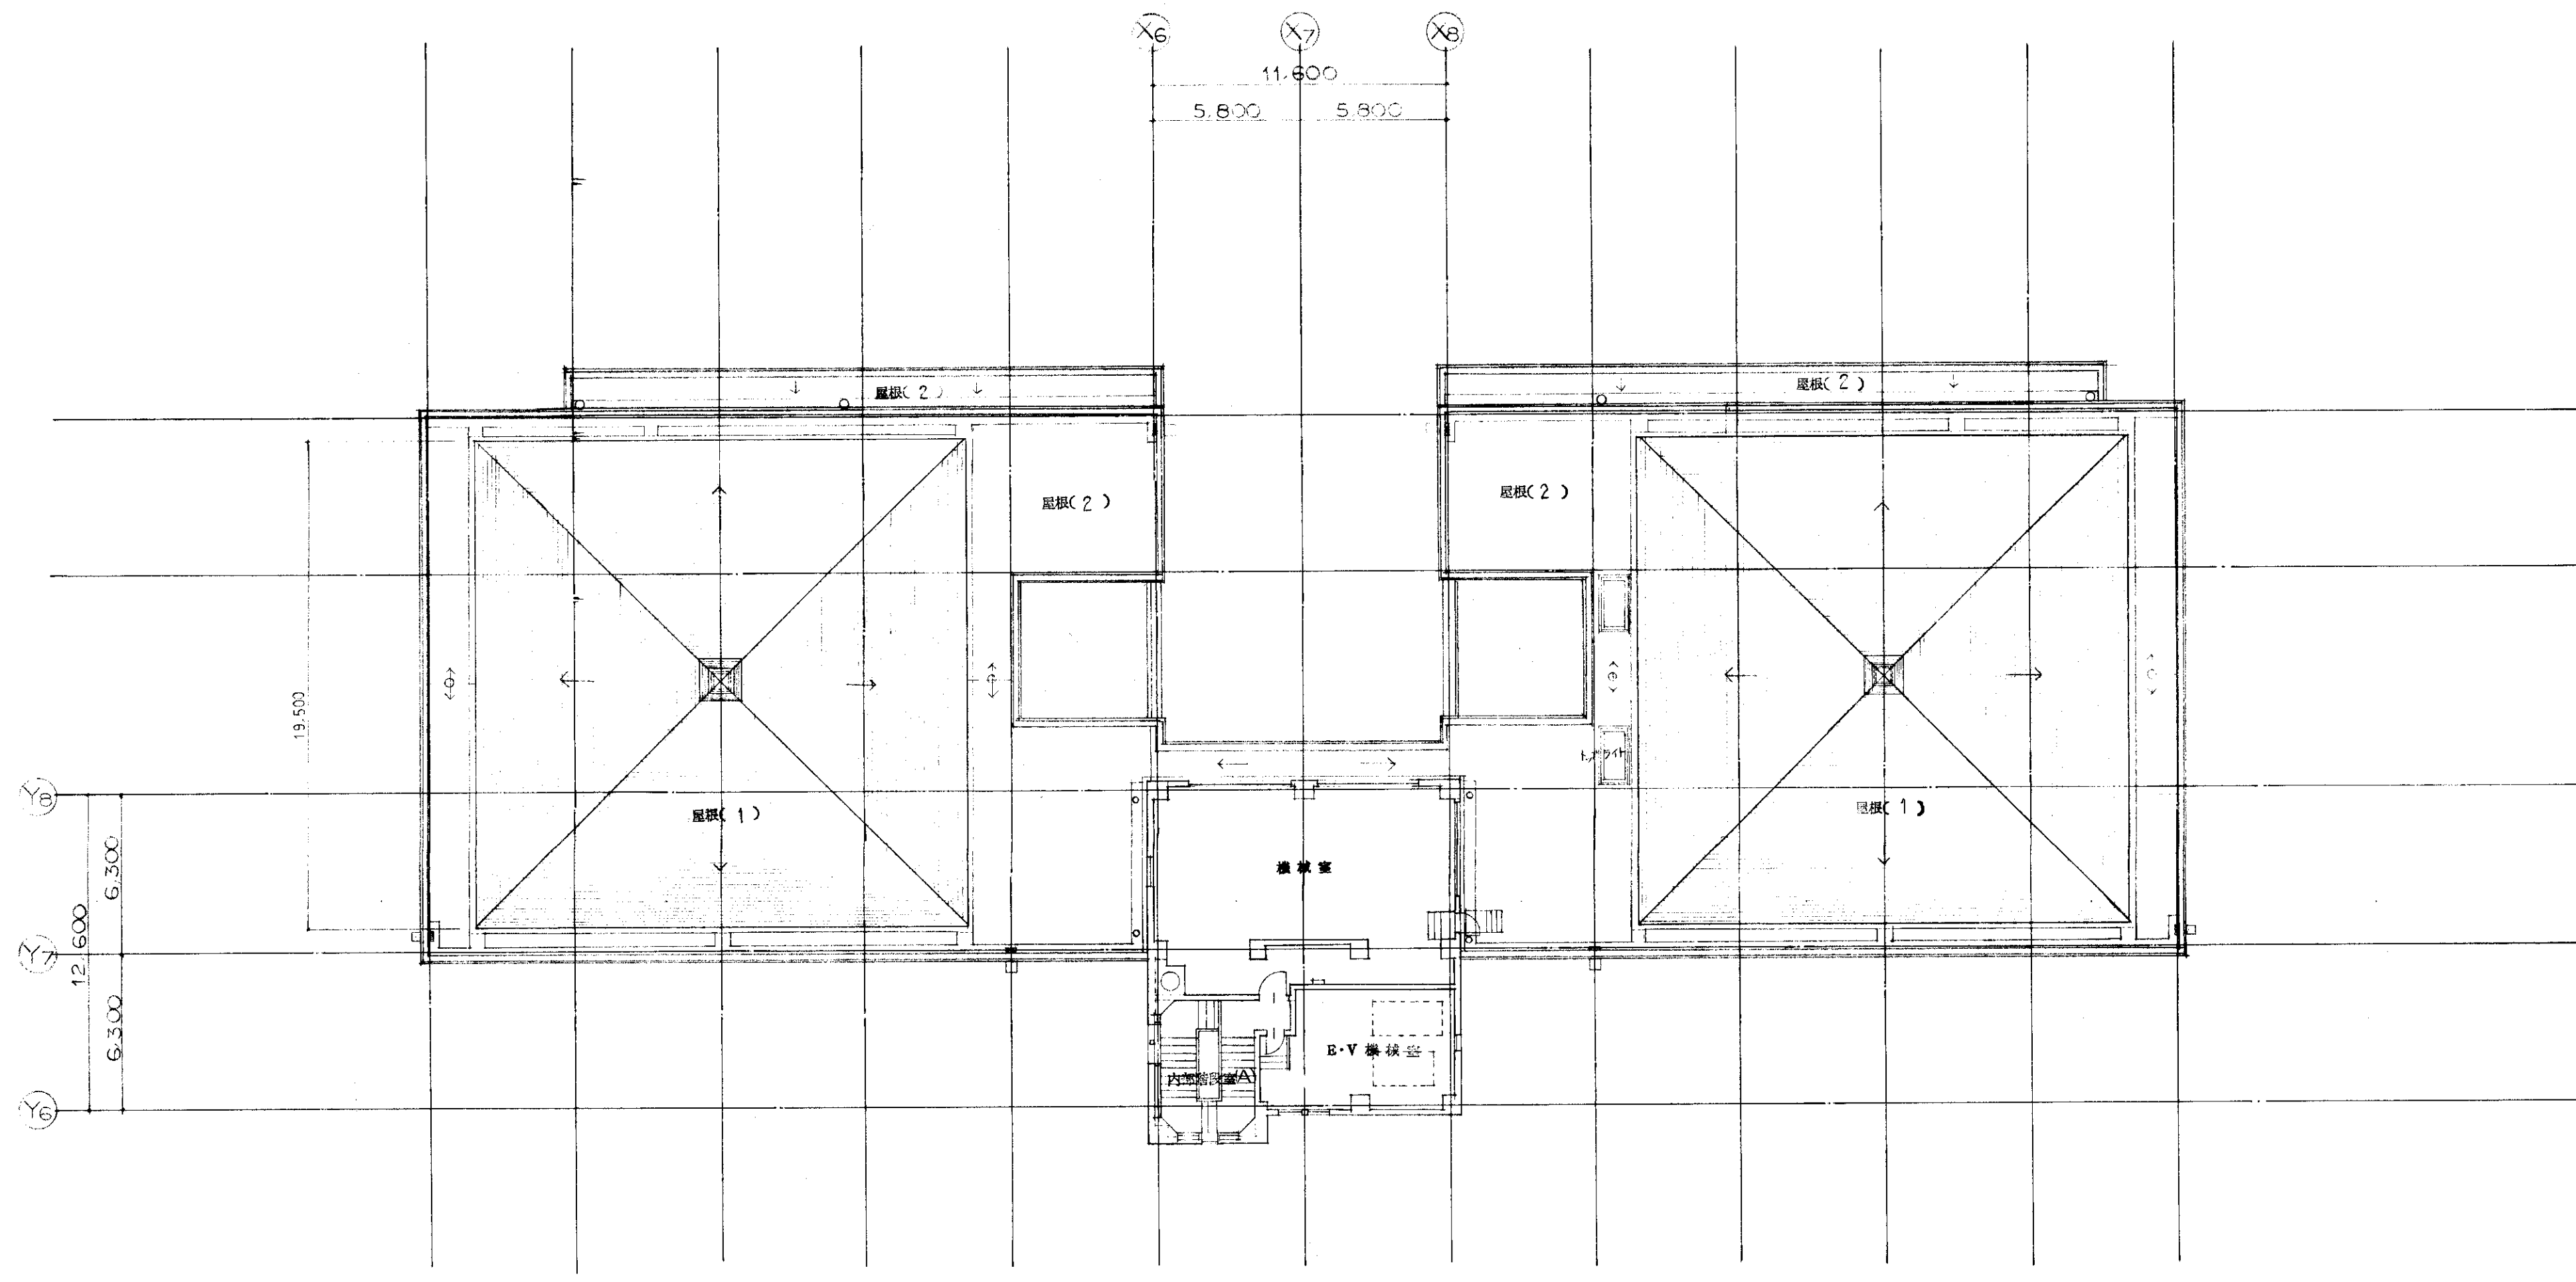


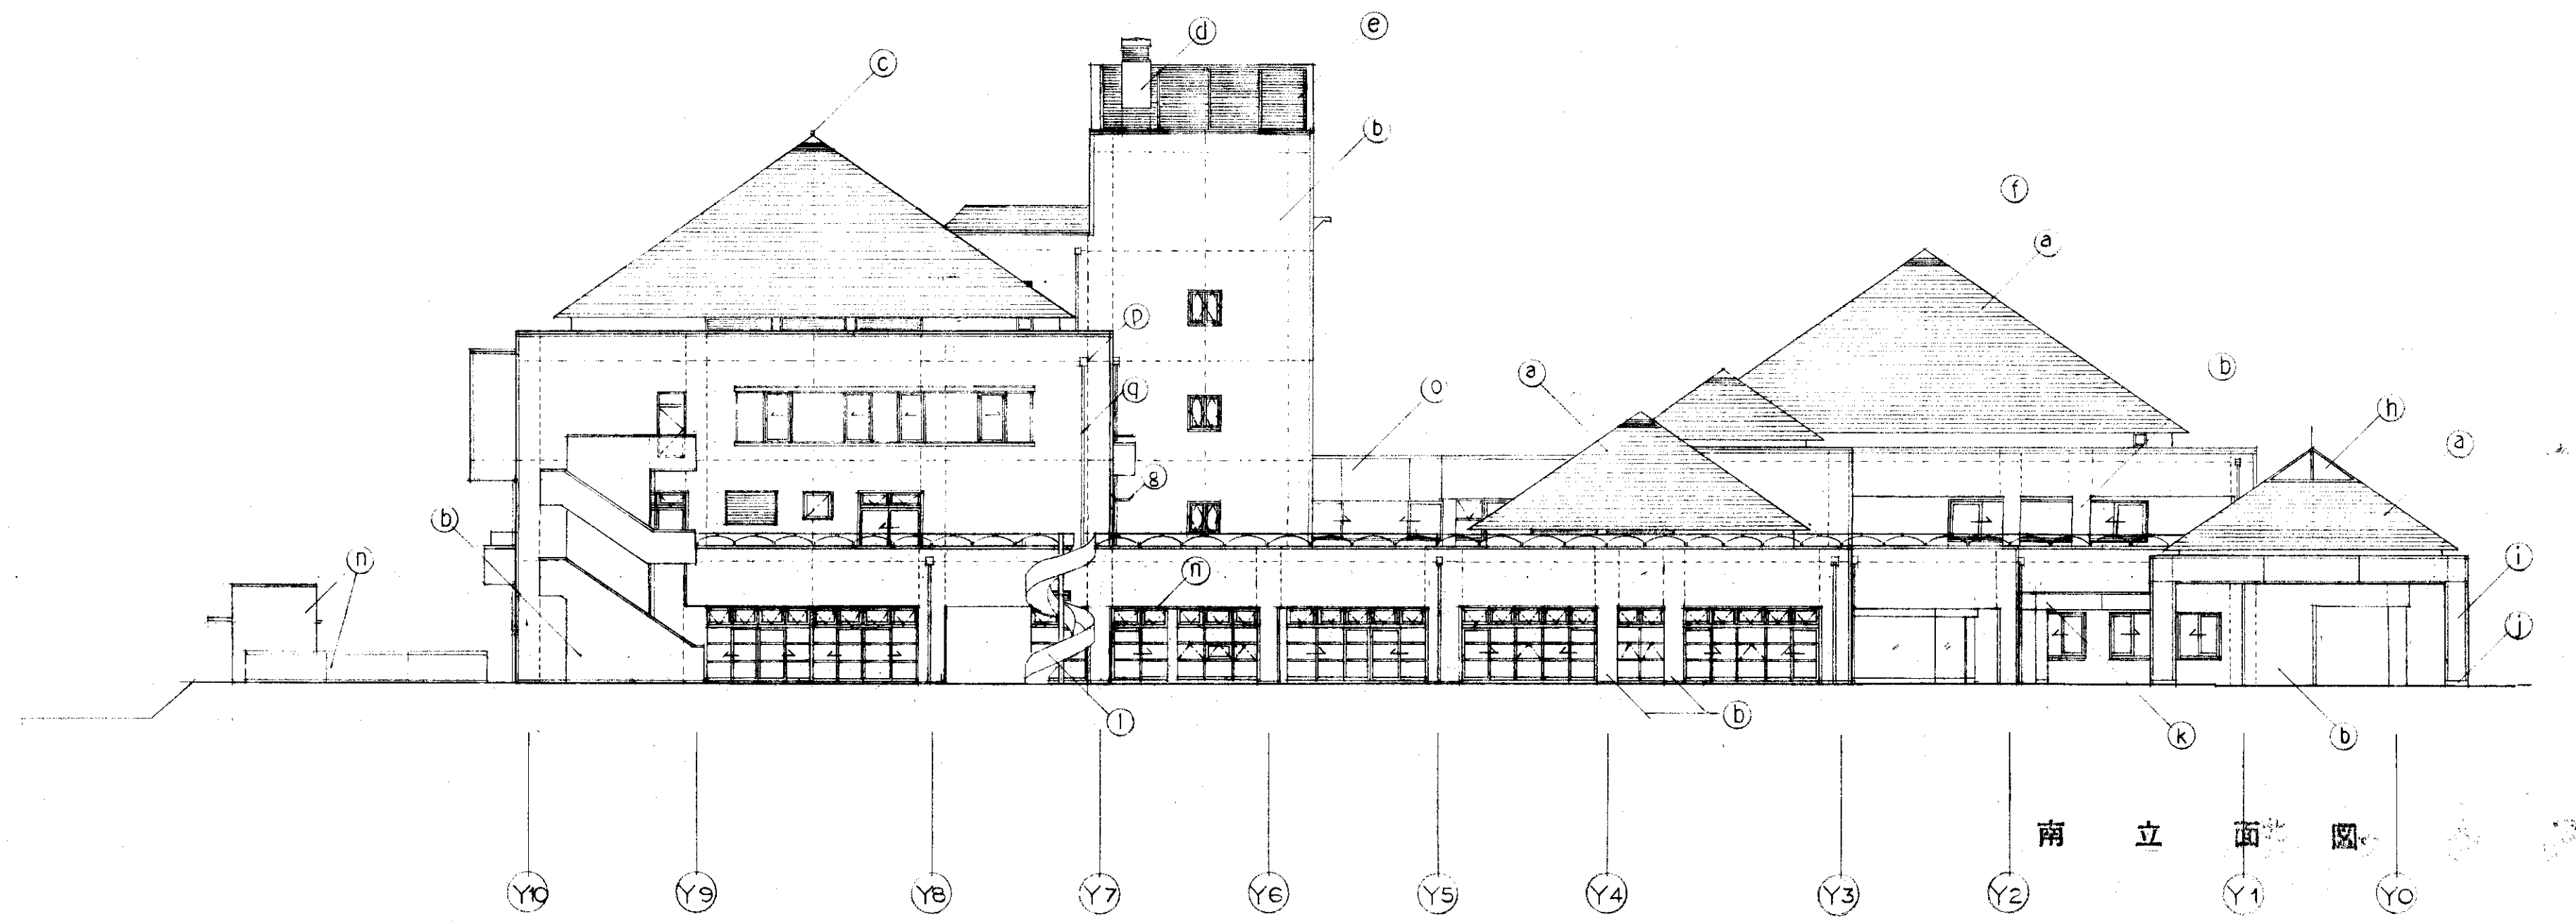


凡 例	
a	屋根 鋼骨構造の鋼板
b	外装タイル
c	遮断用木枠 65φ
d	窓枠 ステンレス製 化粧カバー
e	ステンレス製 珪藻土焼付塗装
f	アルミ製カマシ
g	アルミ製庇 (アルミカバー)
h	トリアライト
i	珪藻土パネルの2φ加工、珪藻土焼付塗装
j	カネ花崗岩平磨き
k	珪藻土パネルの1φ加工、珪藻土焼付塗装
l	遮断用スロープ
m	手摺 SUS 304 HL、手摺子 SUS 304 FB
n	コンクリート打割れモルタル仕上げの上塗り
o	珪藻土パネルの2φ加工、珪藻土焼付塗装
	特注タイル
p	鉄骨 ステンレス加工 SGP
q	鉄骨 珪藻土焼付 SGP

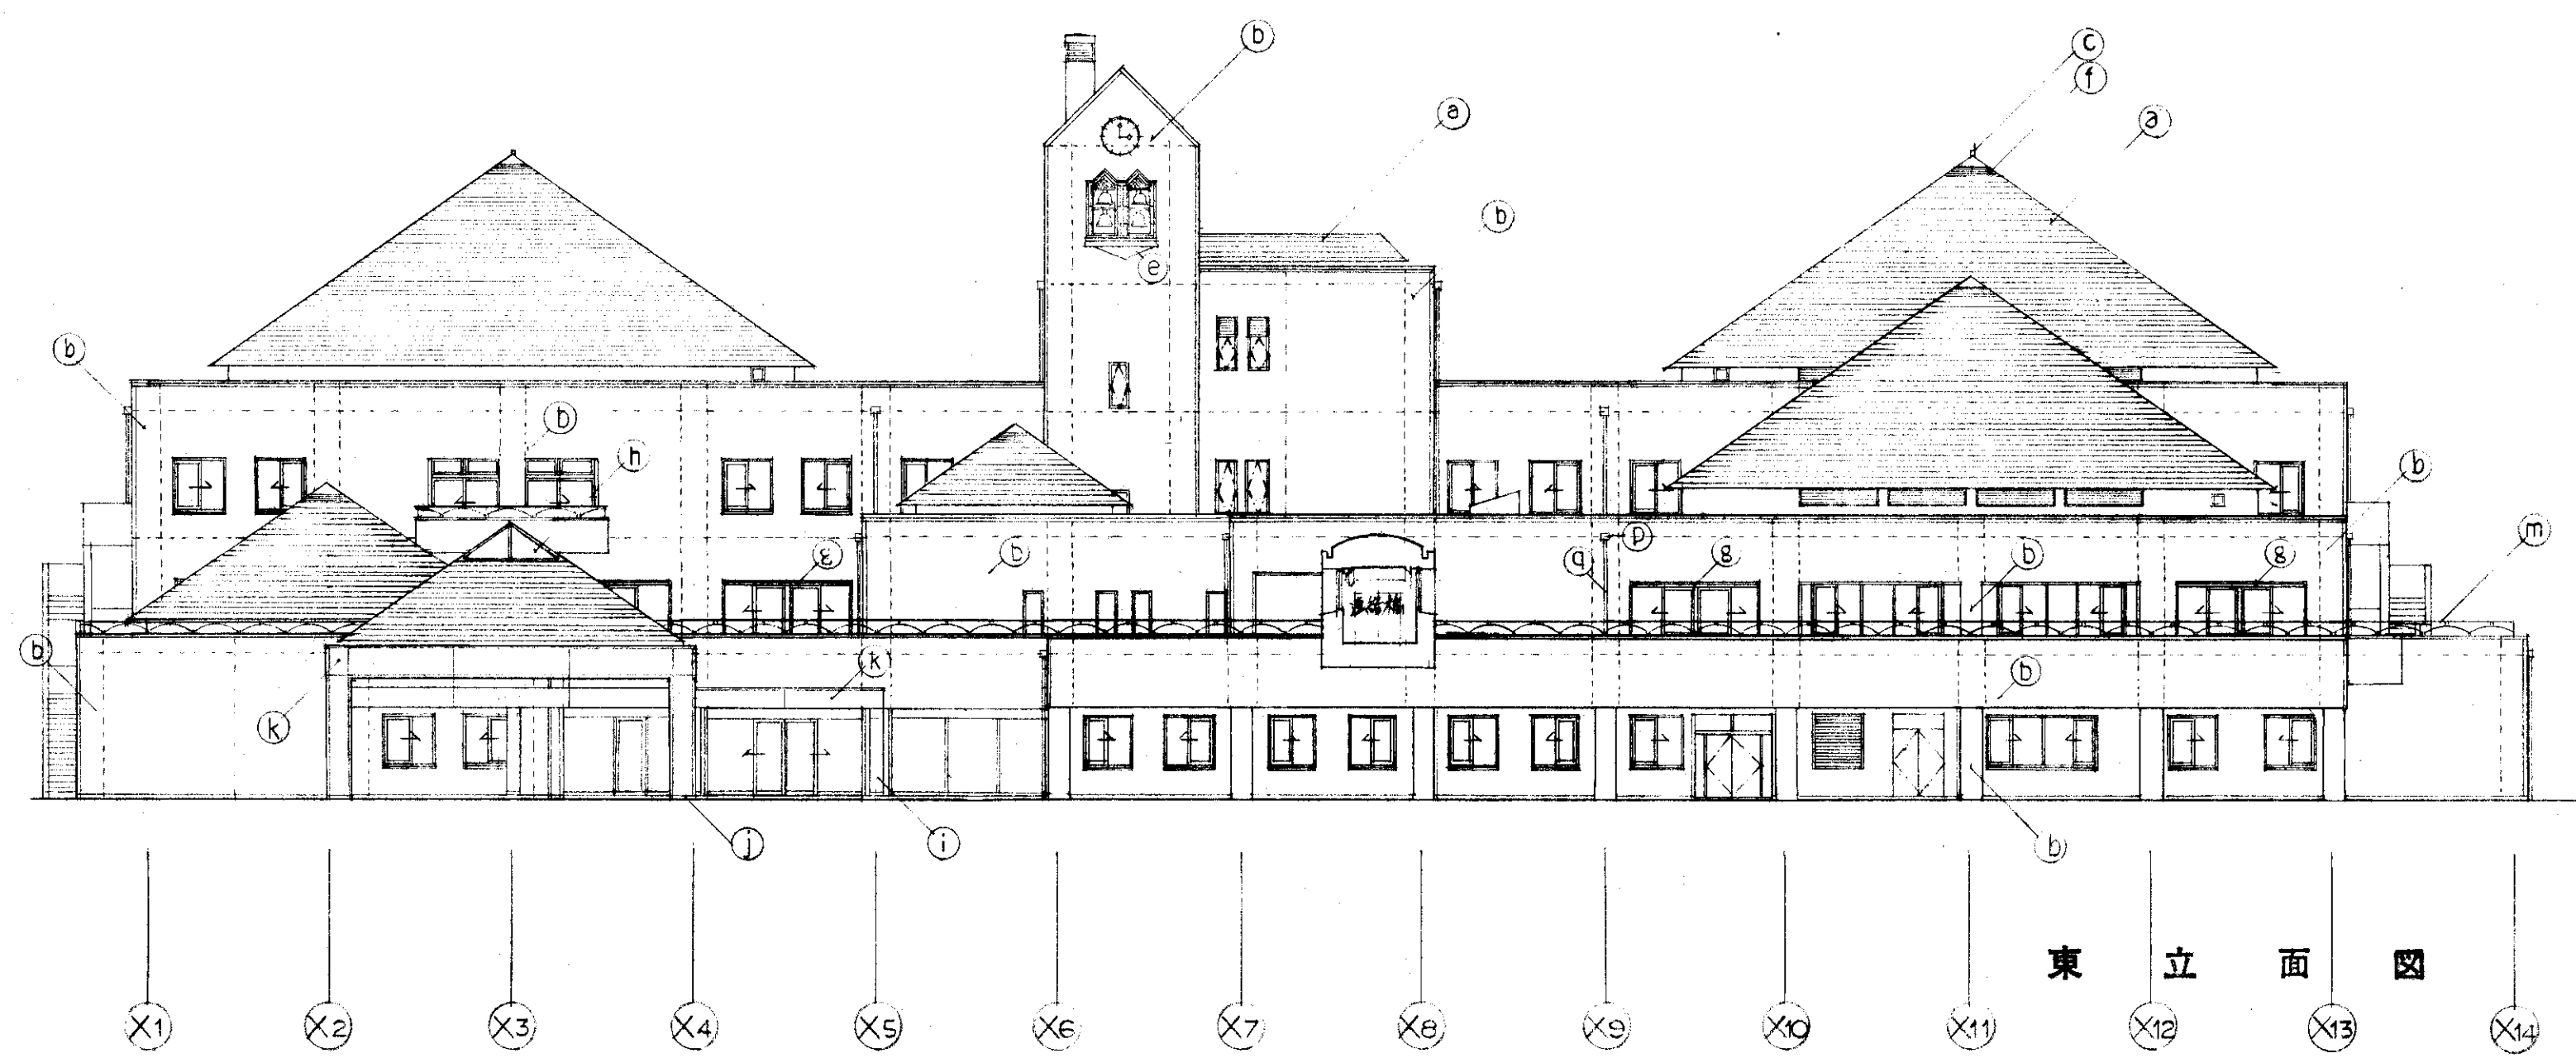

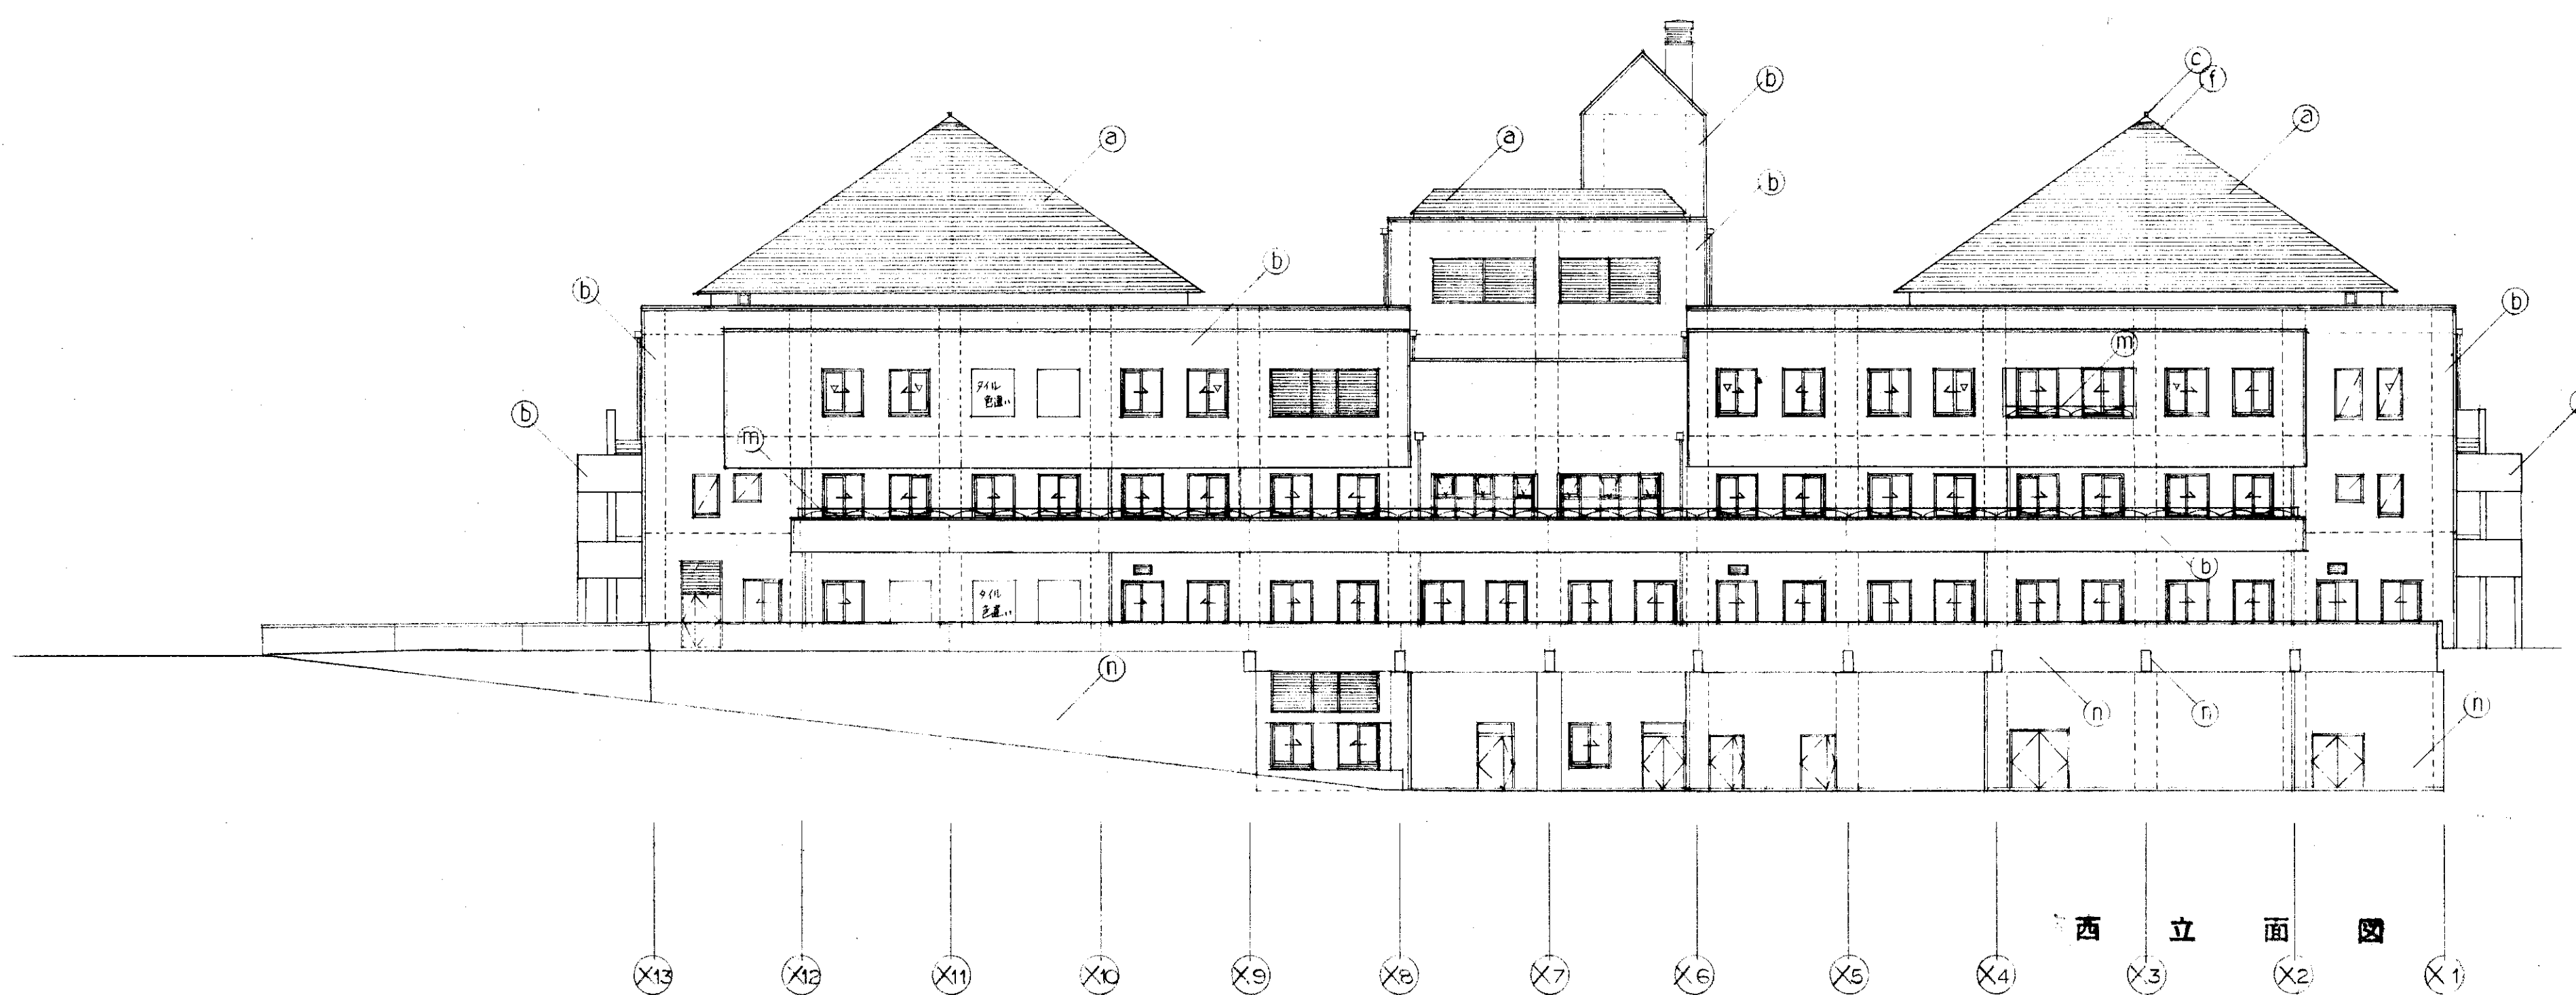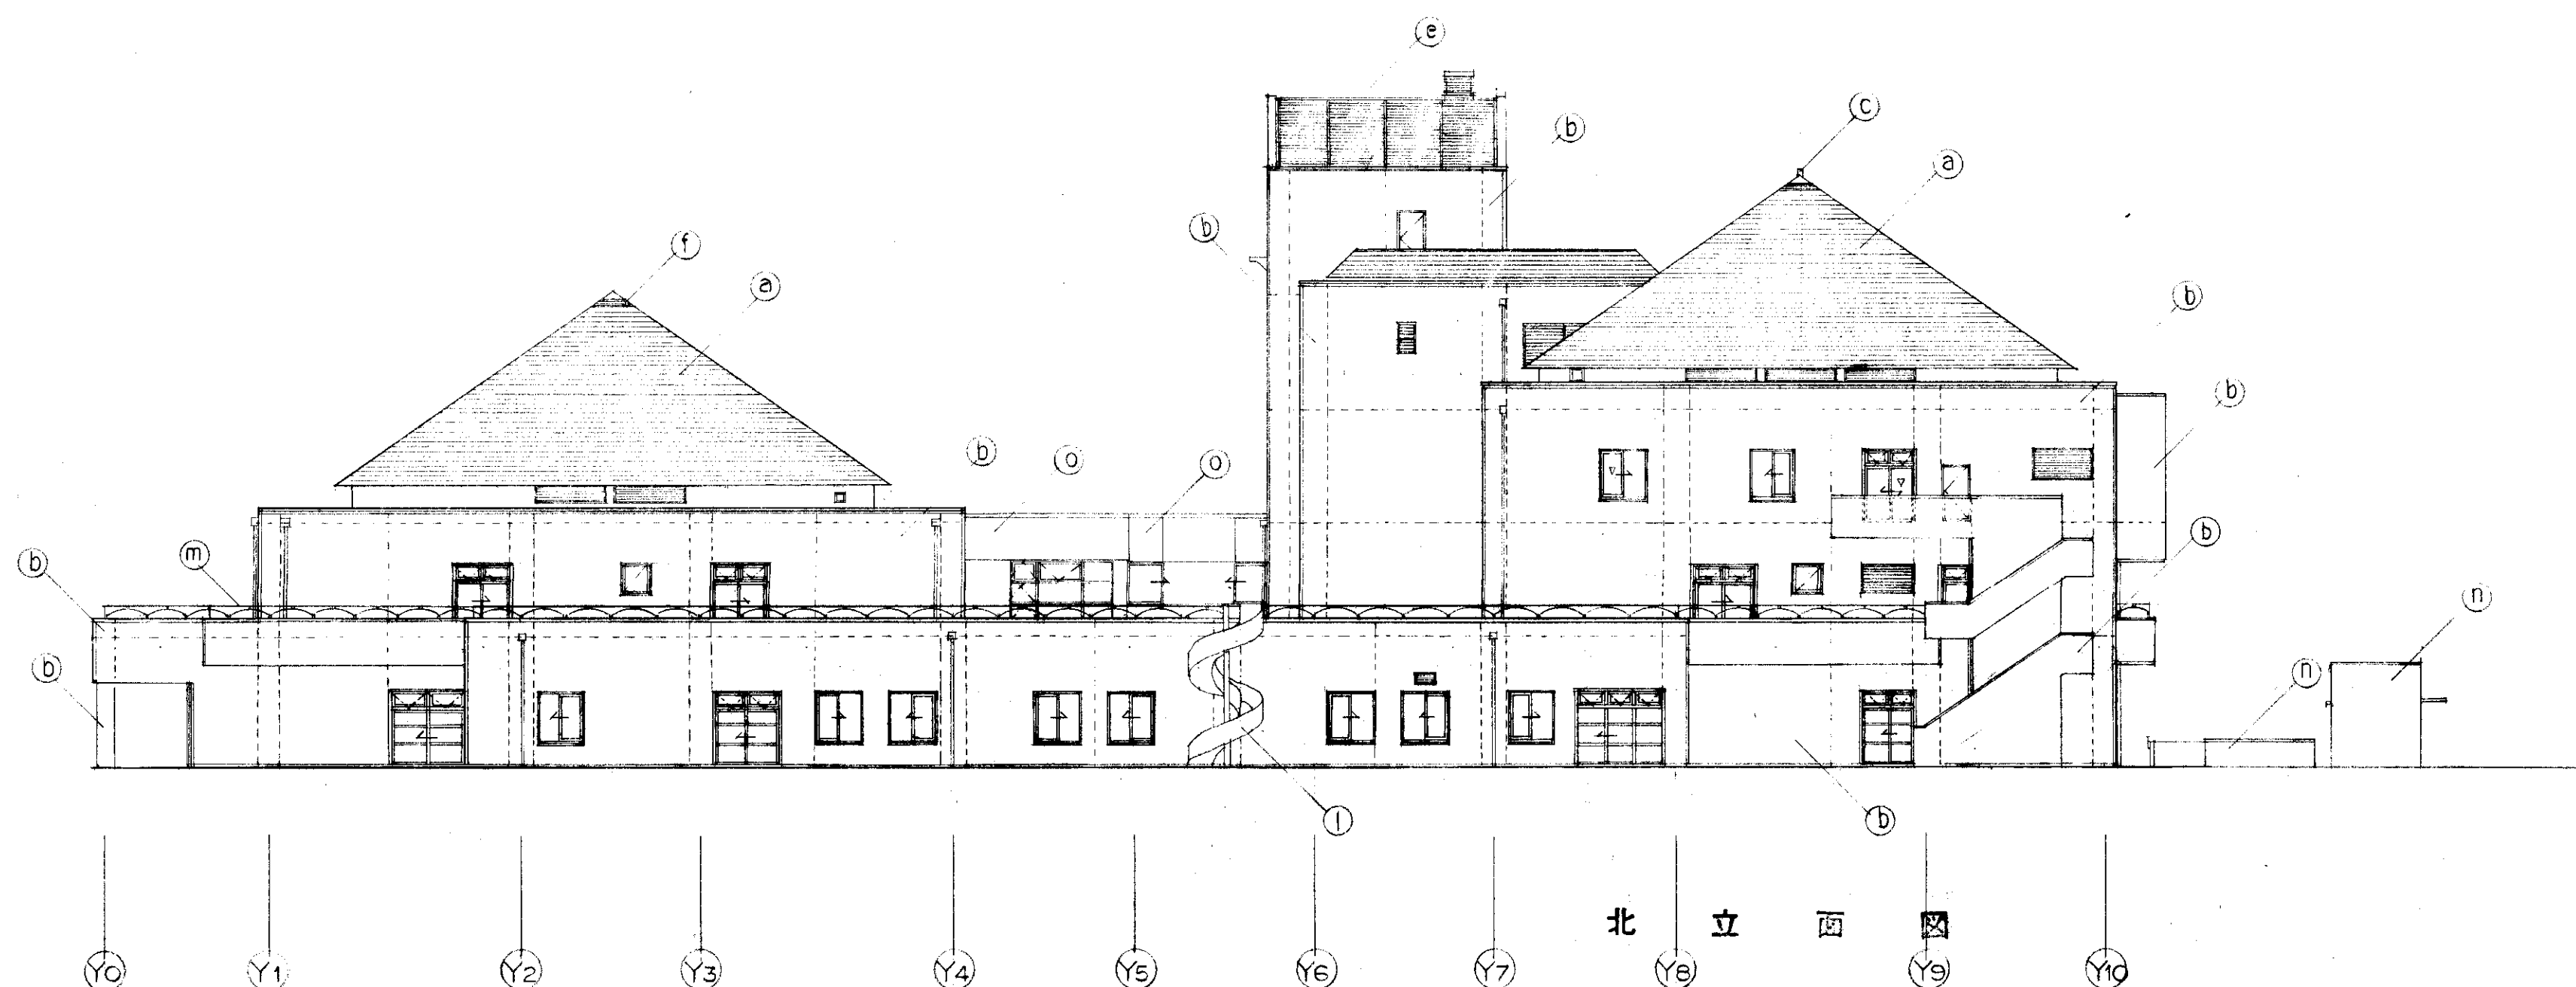


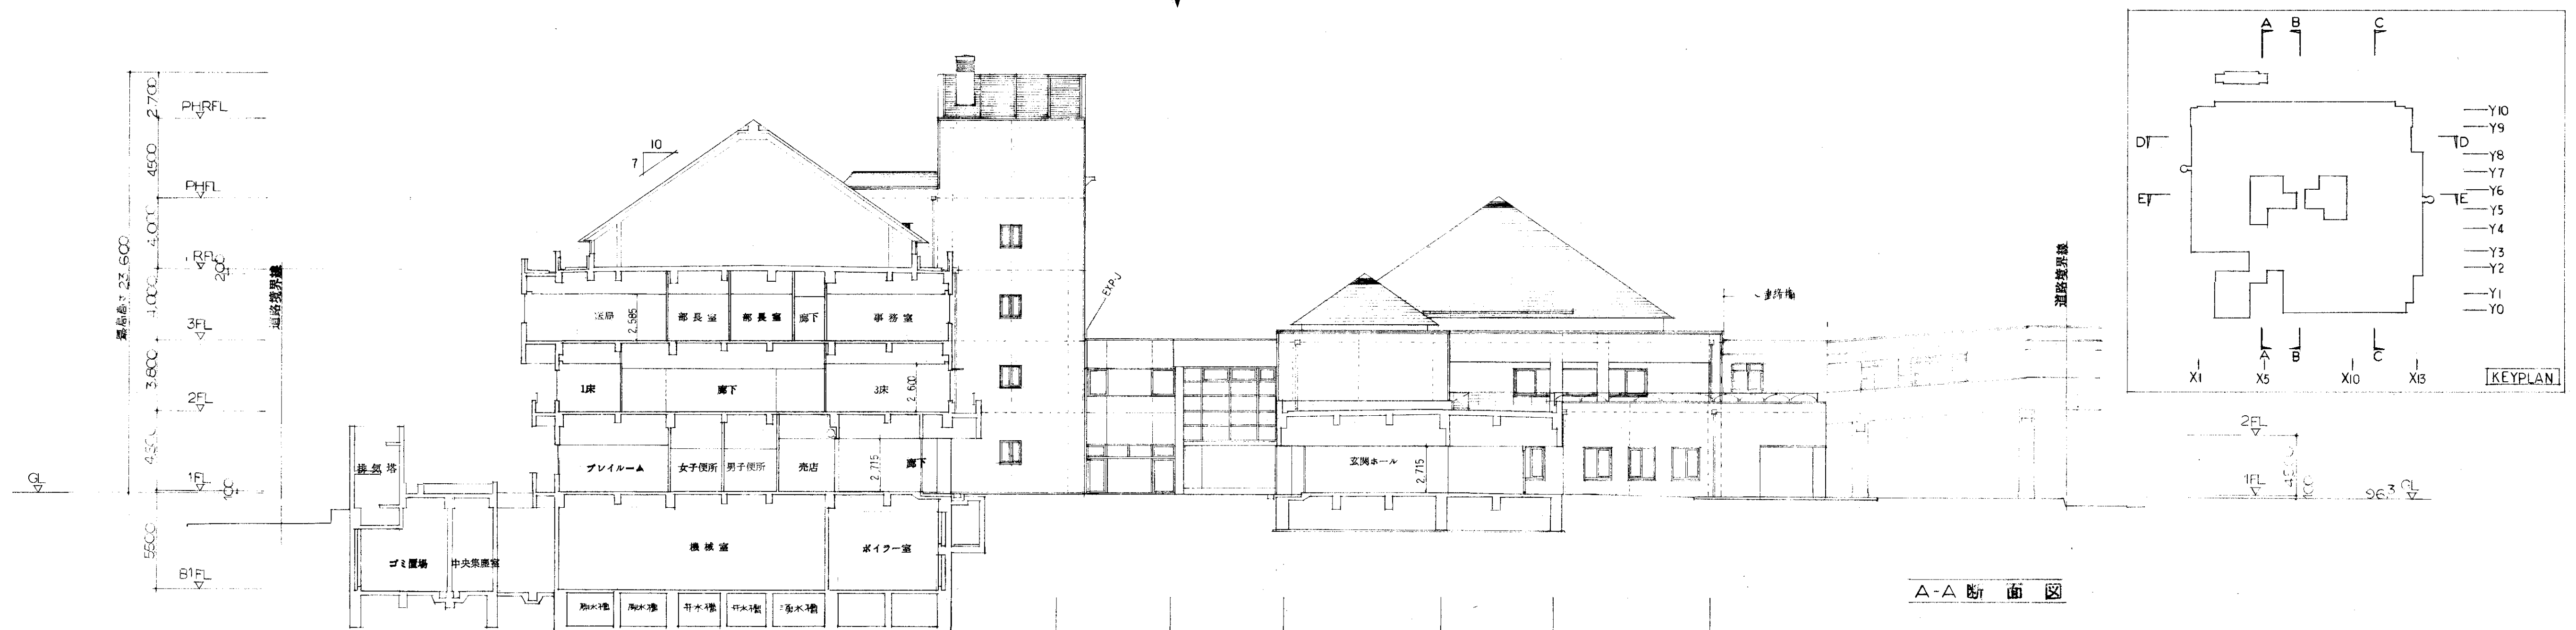


A-A 断面図

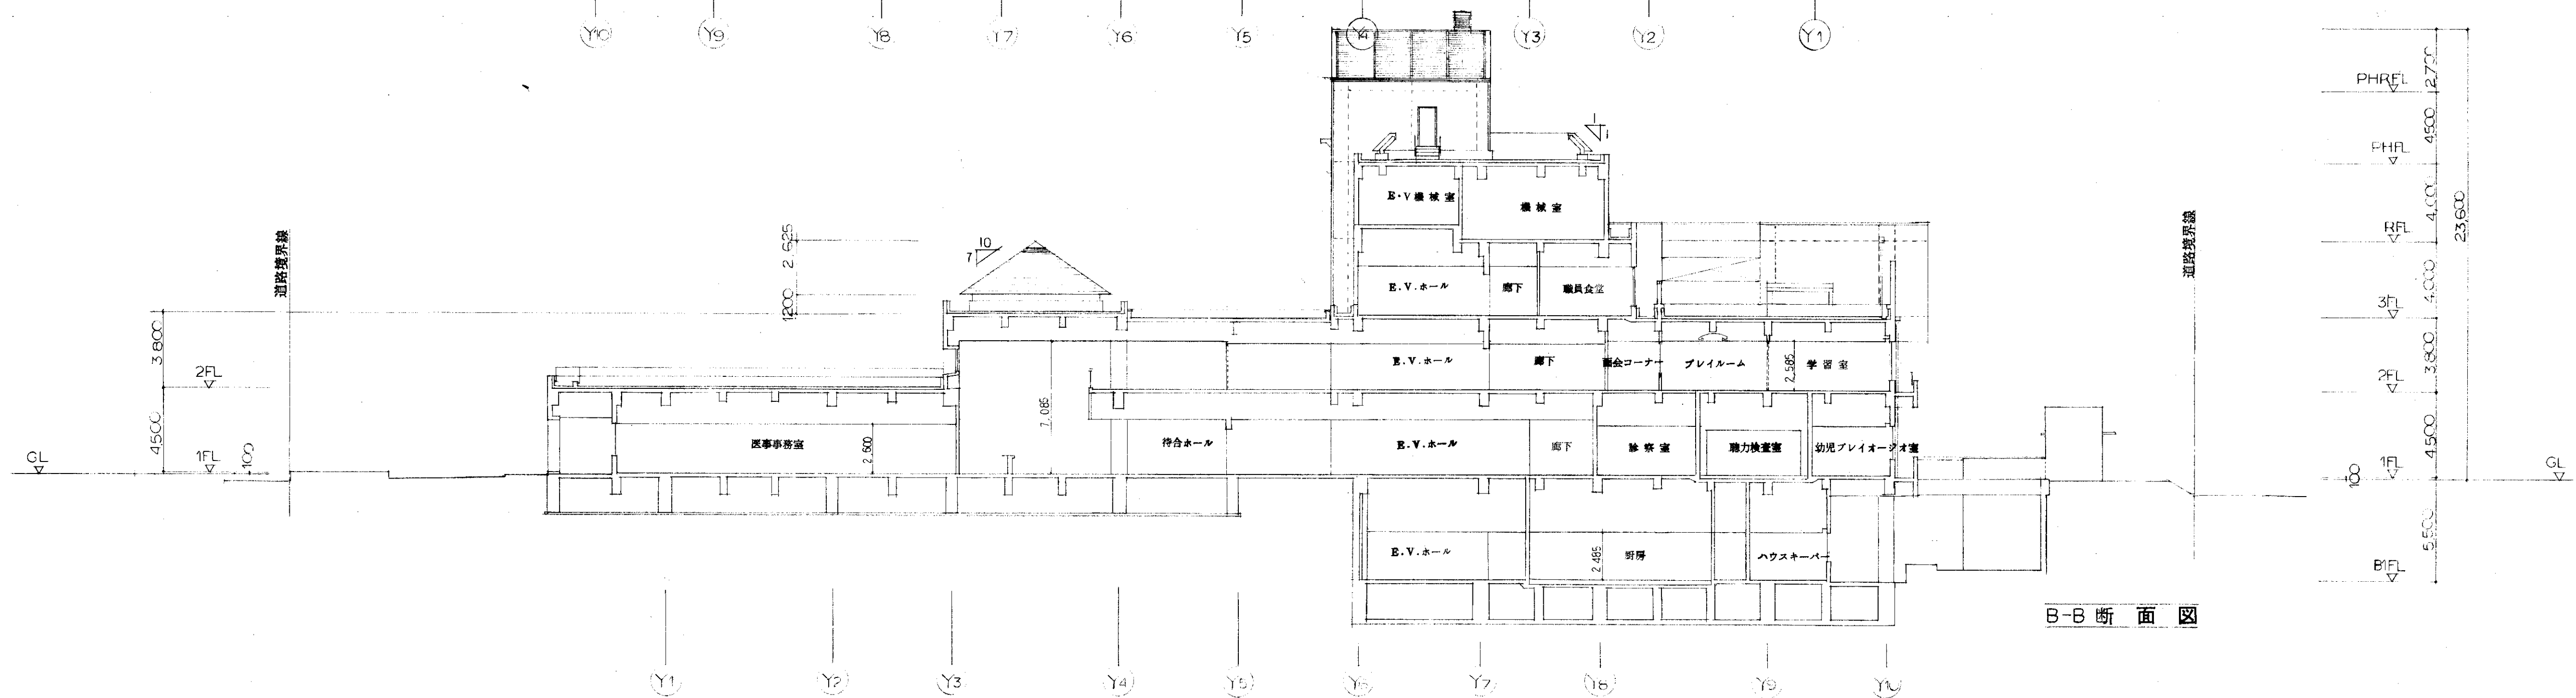

B-B 断面図

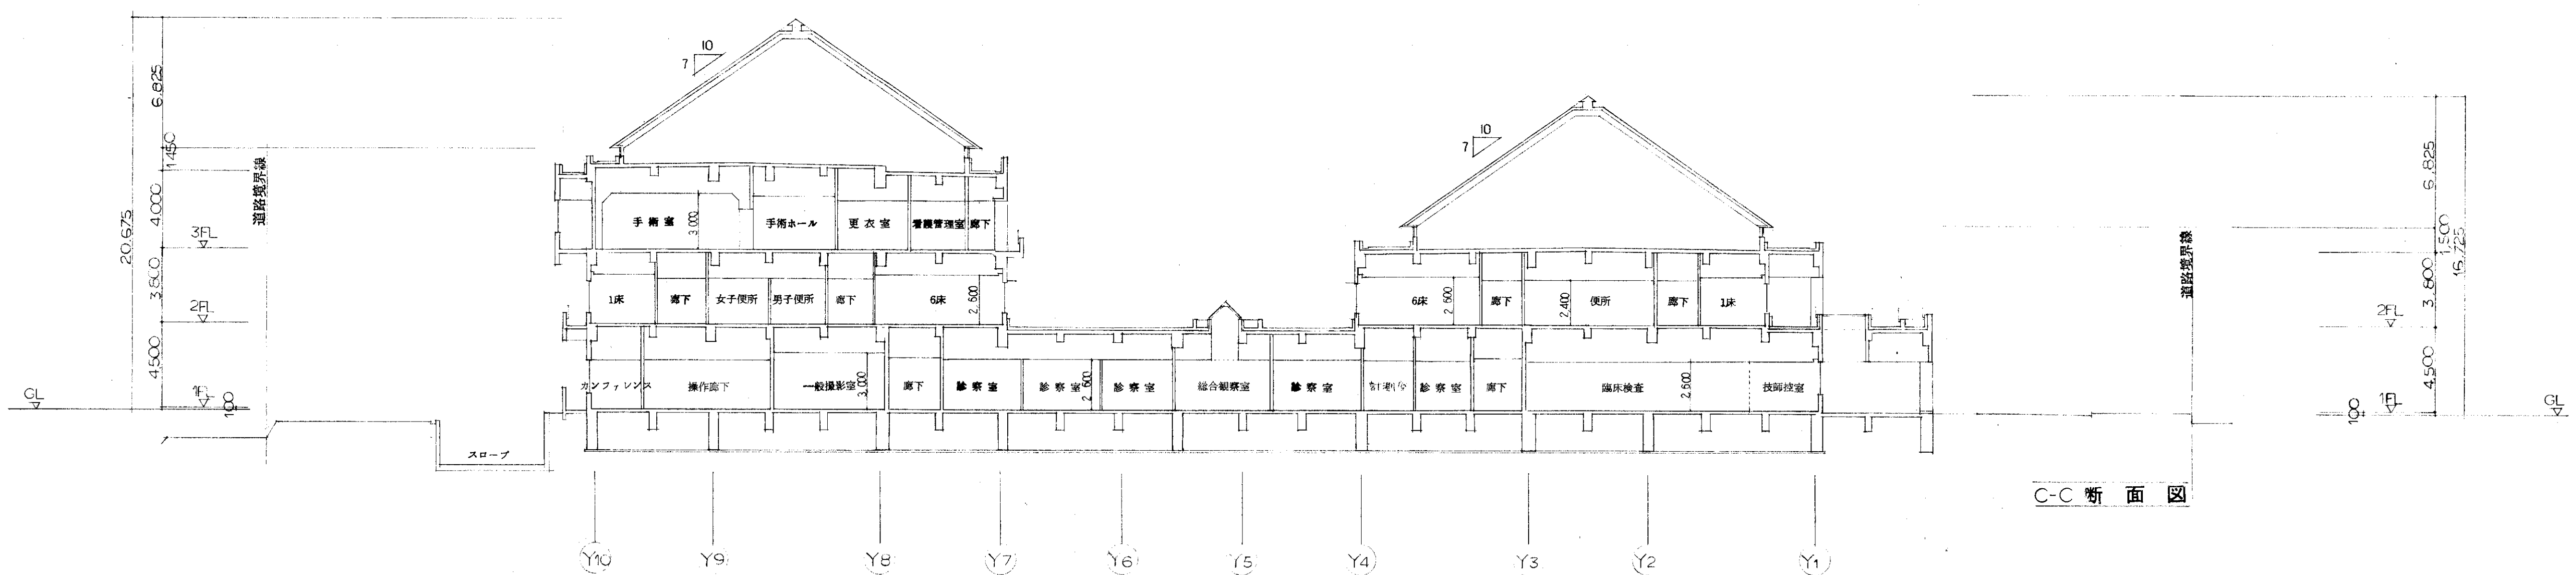


C-C 断面図

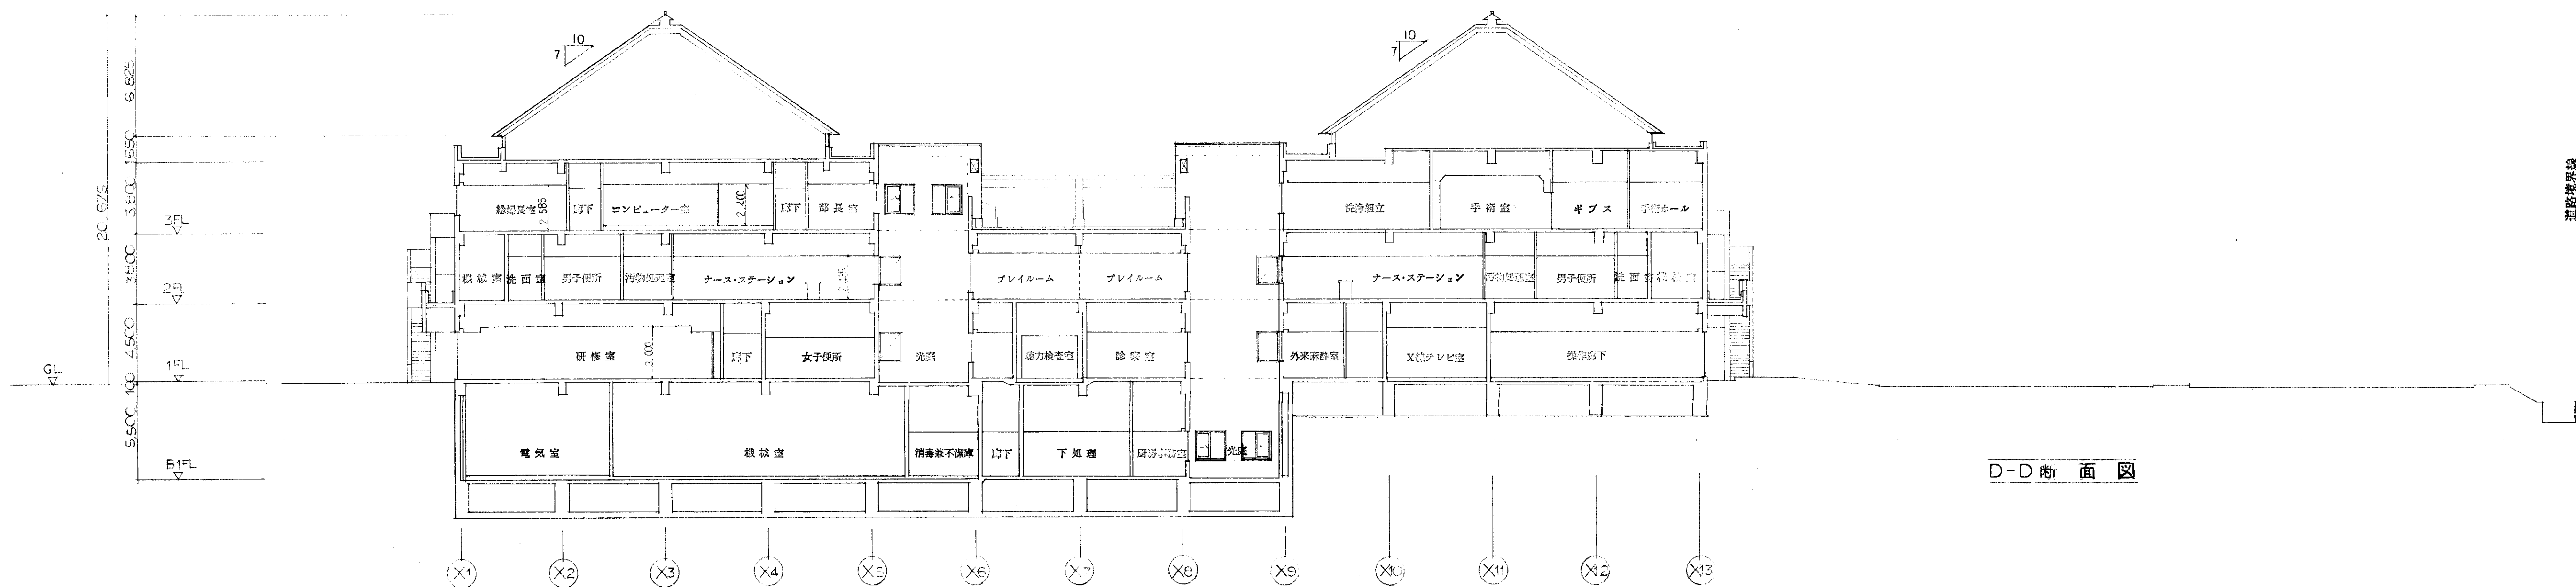

D-D 断面図

道路境界線

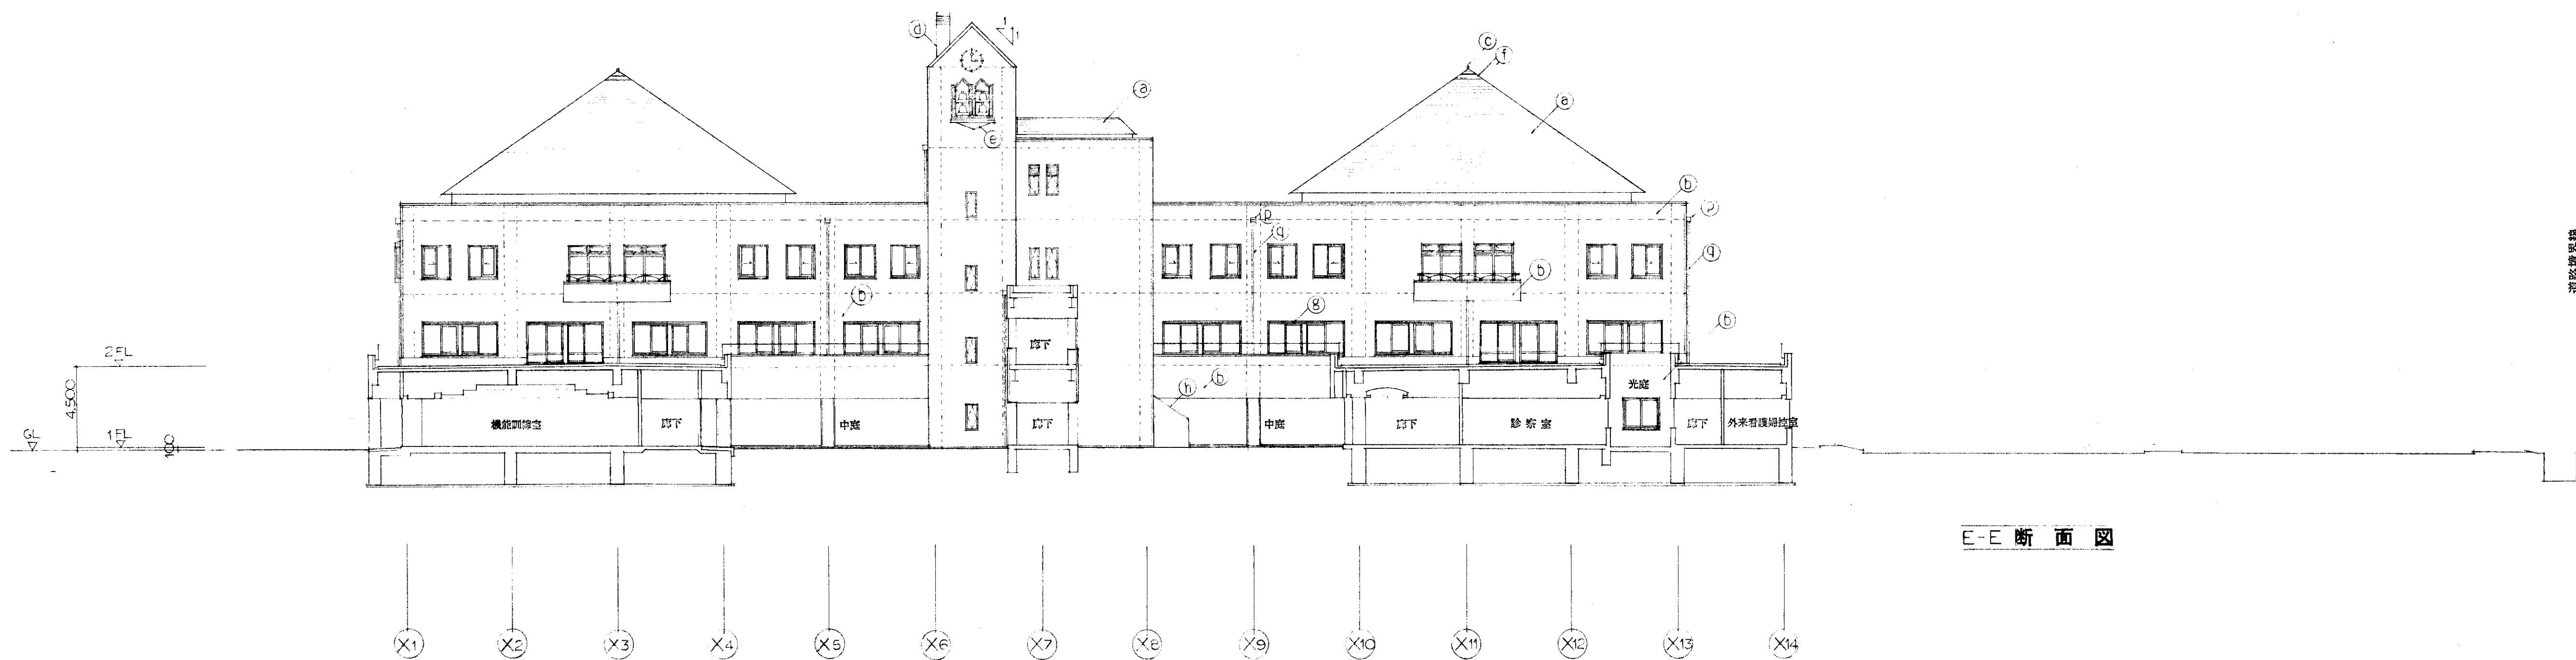

E-E 断面図

道路境界線

日本設計事務所

Nihon Architects, Engineers & Consultants, Inc.

61.3.29
61.3.18

竣工図
61.3.29
61.3.18

訂正

特記


滋賀県 土木部 建築課
昭和61年7月 日


滋賀県立小児保健医療センター新築工事





断面図 (2)


1/200

図面番号 O28
20E
枚/内
区分 建築一般図

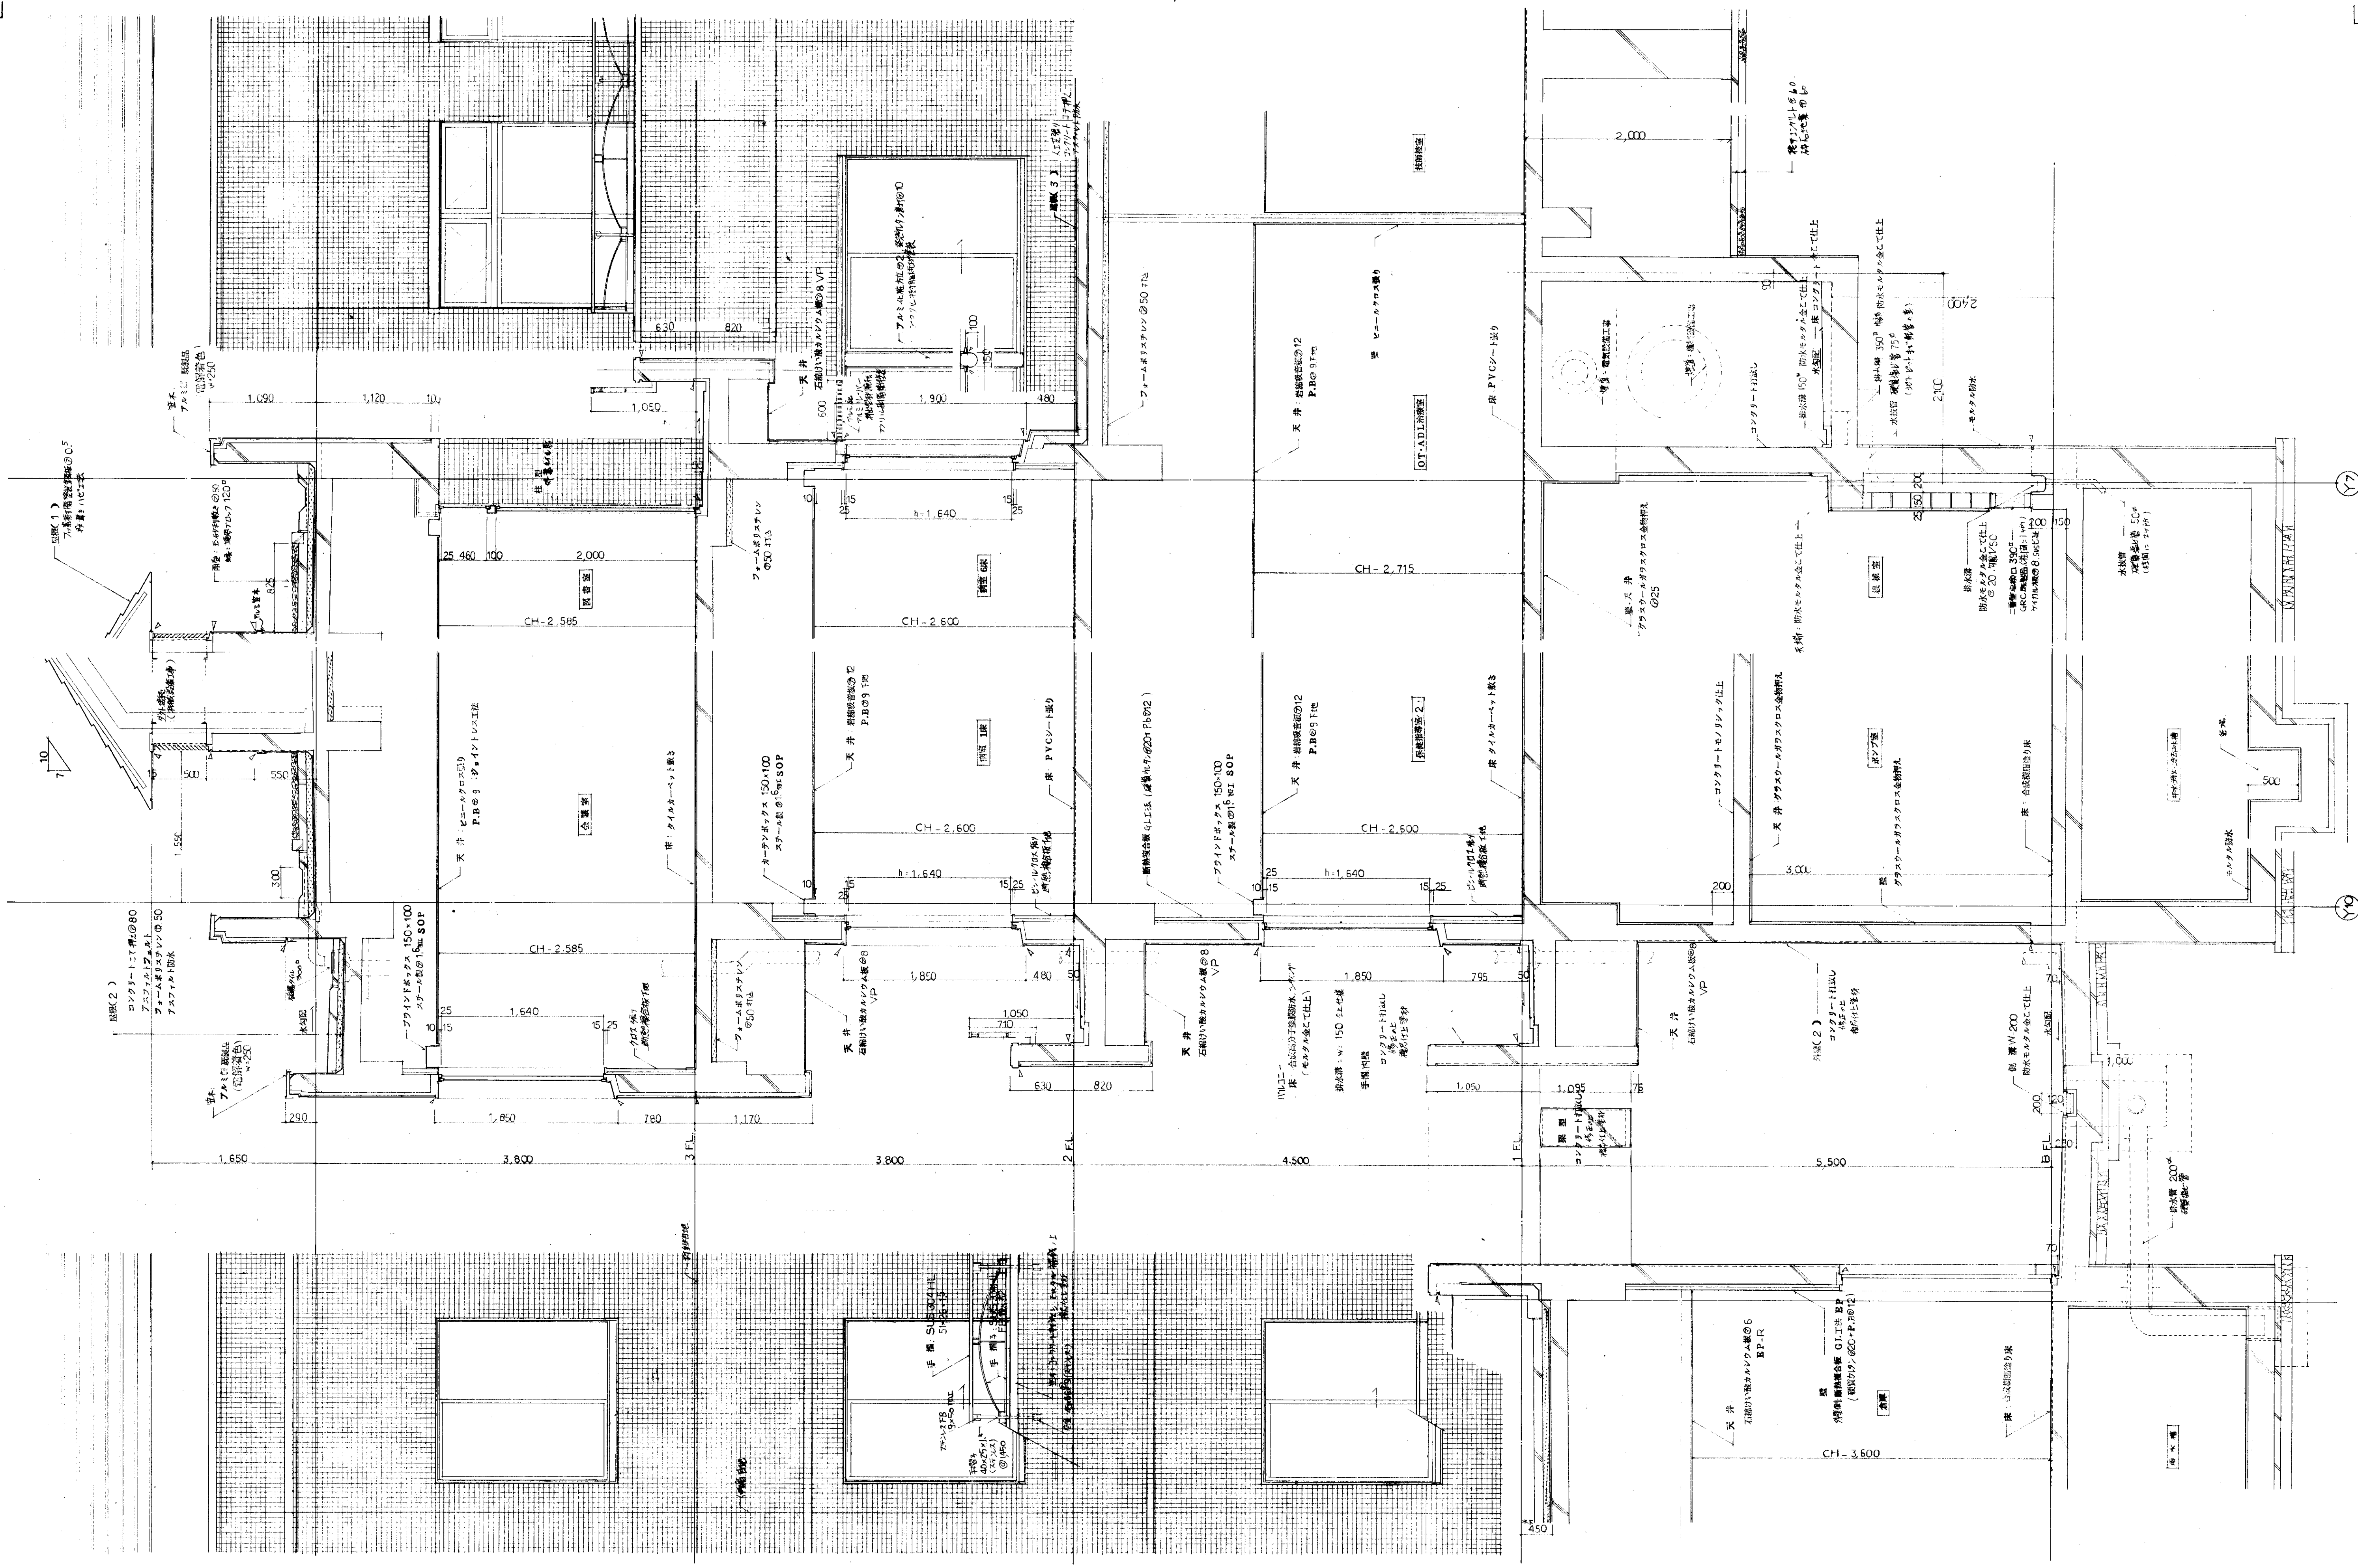


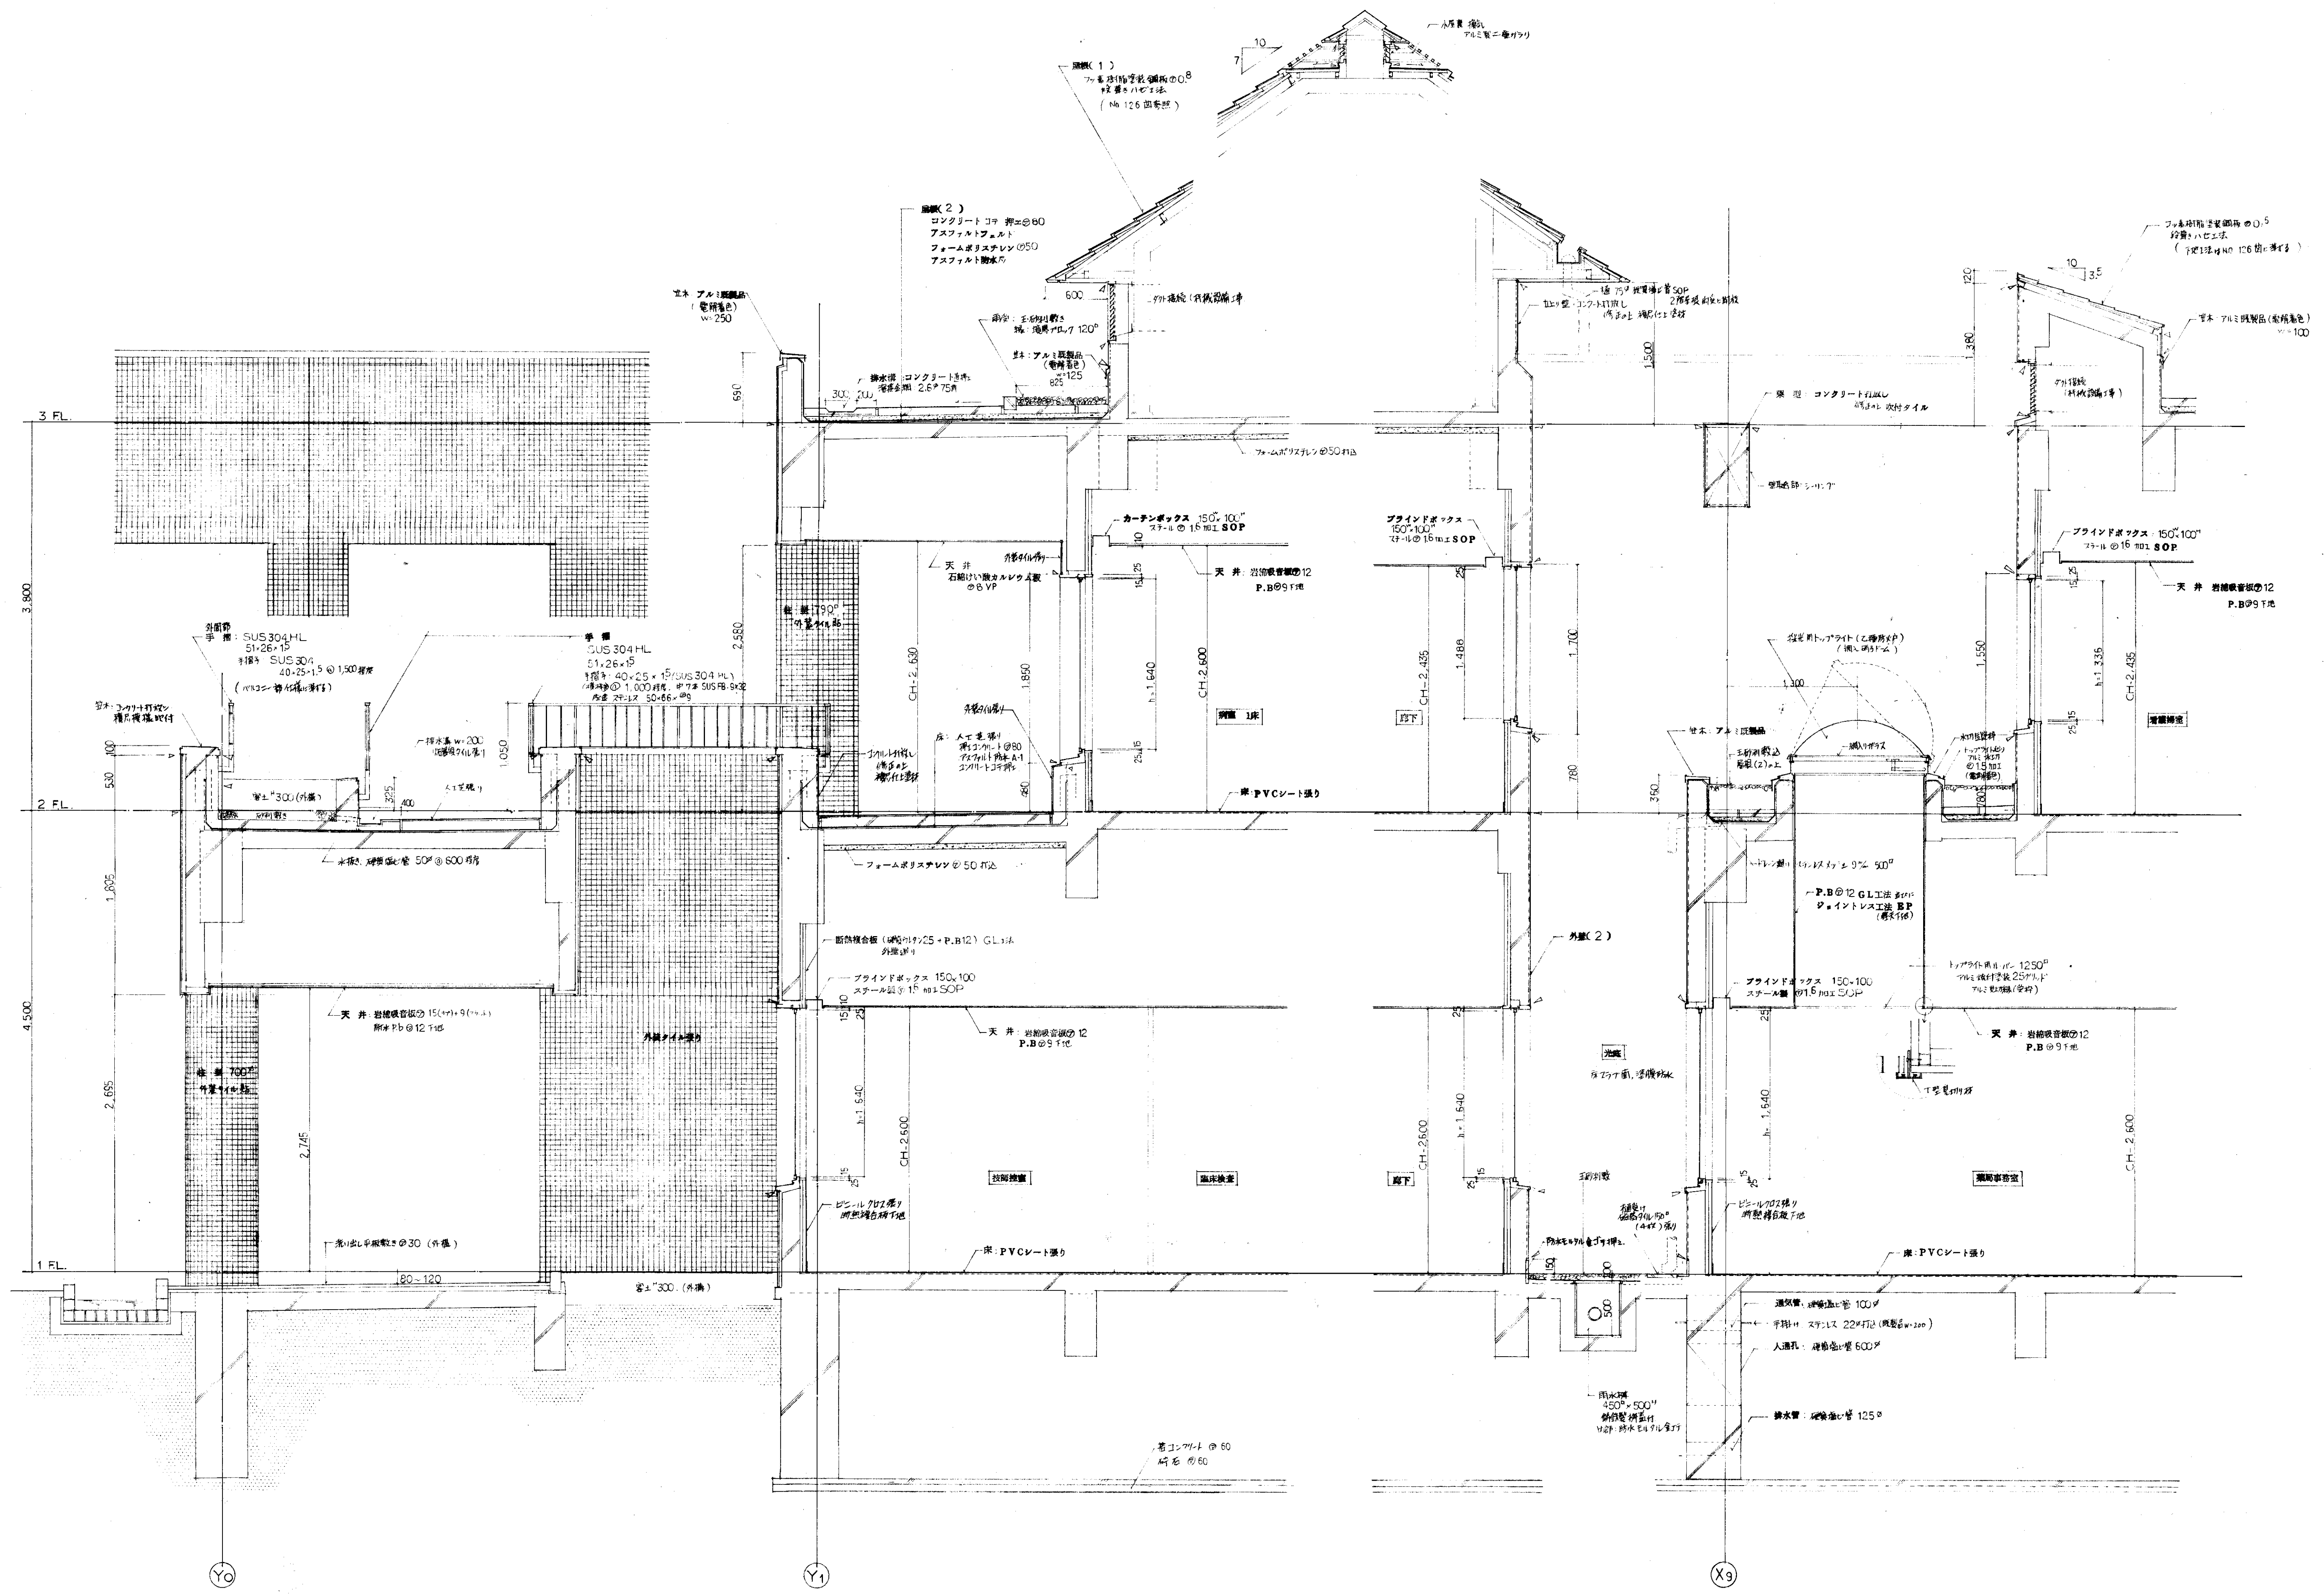

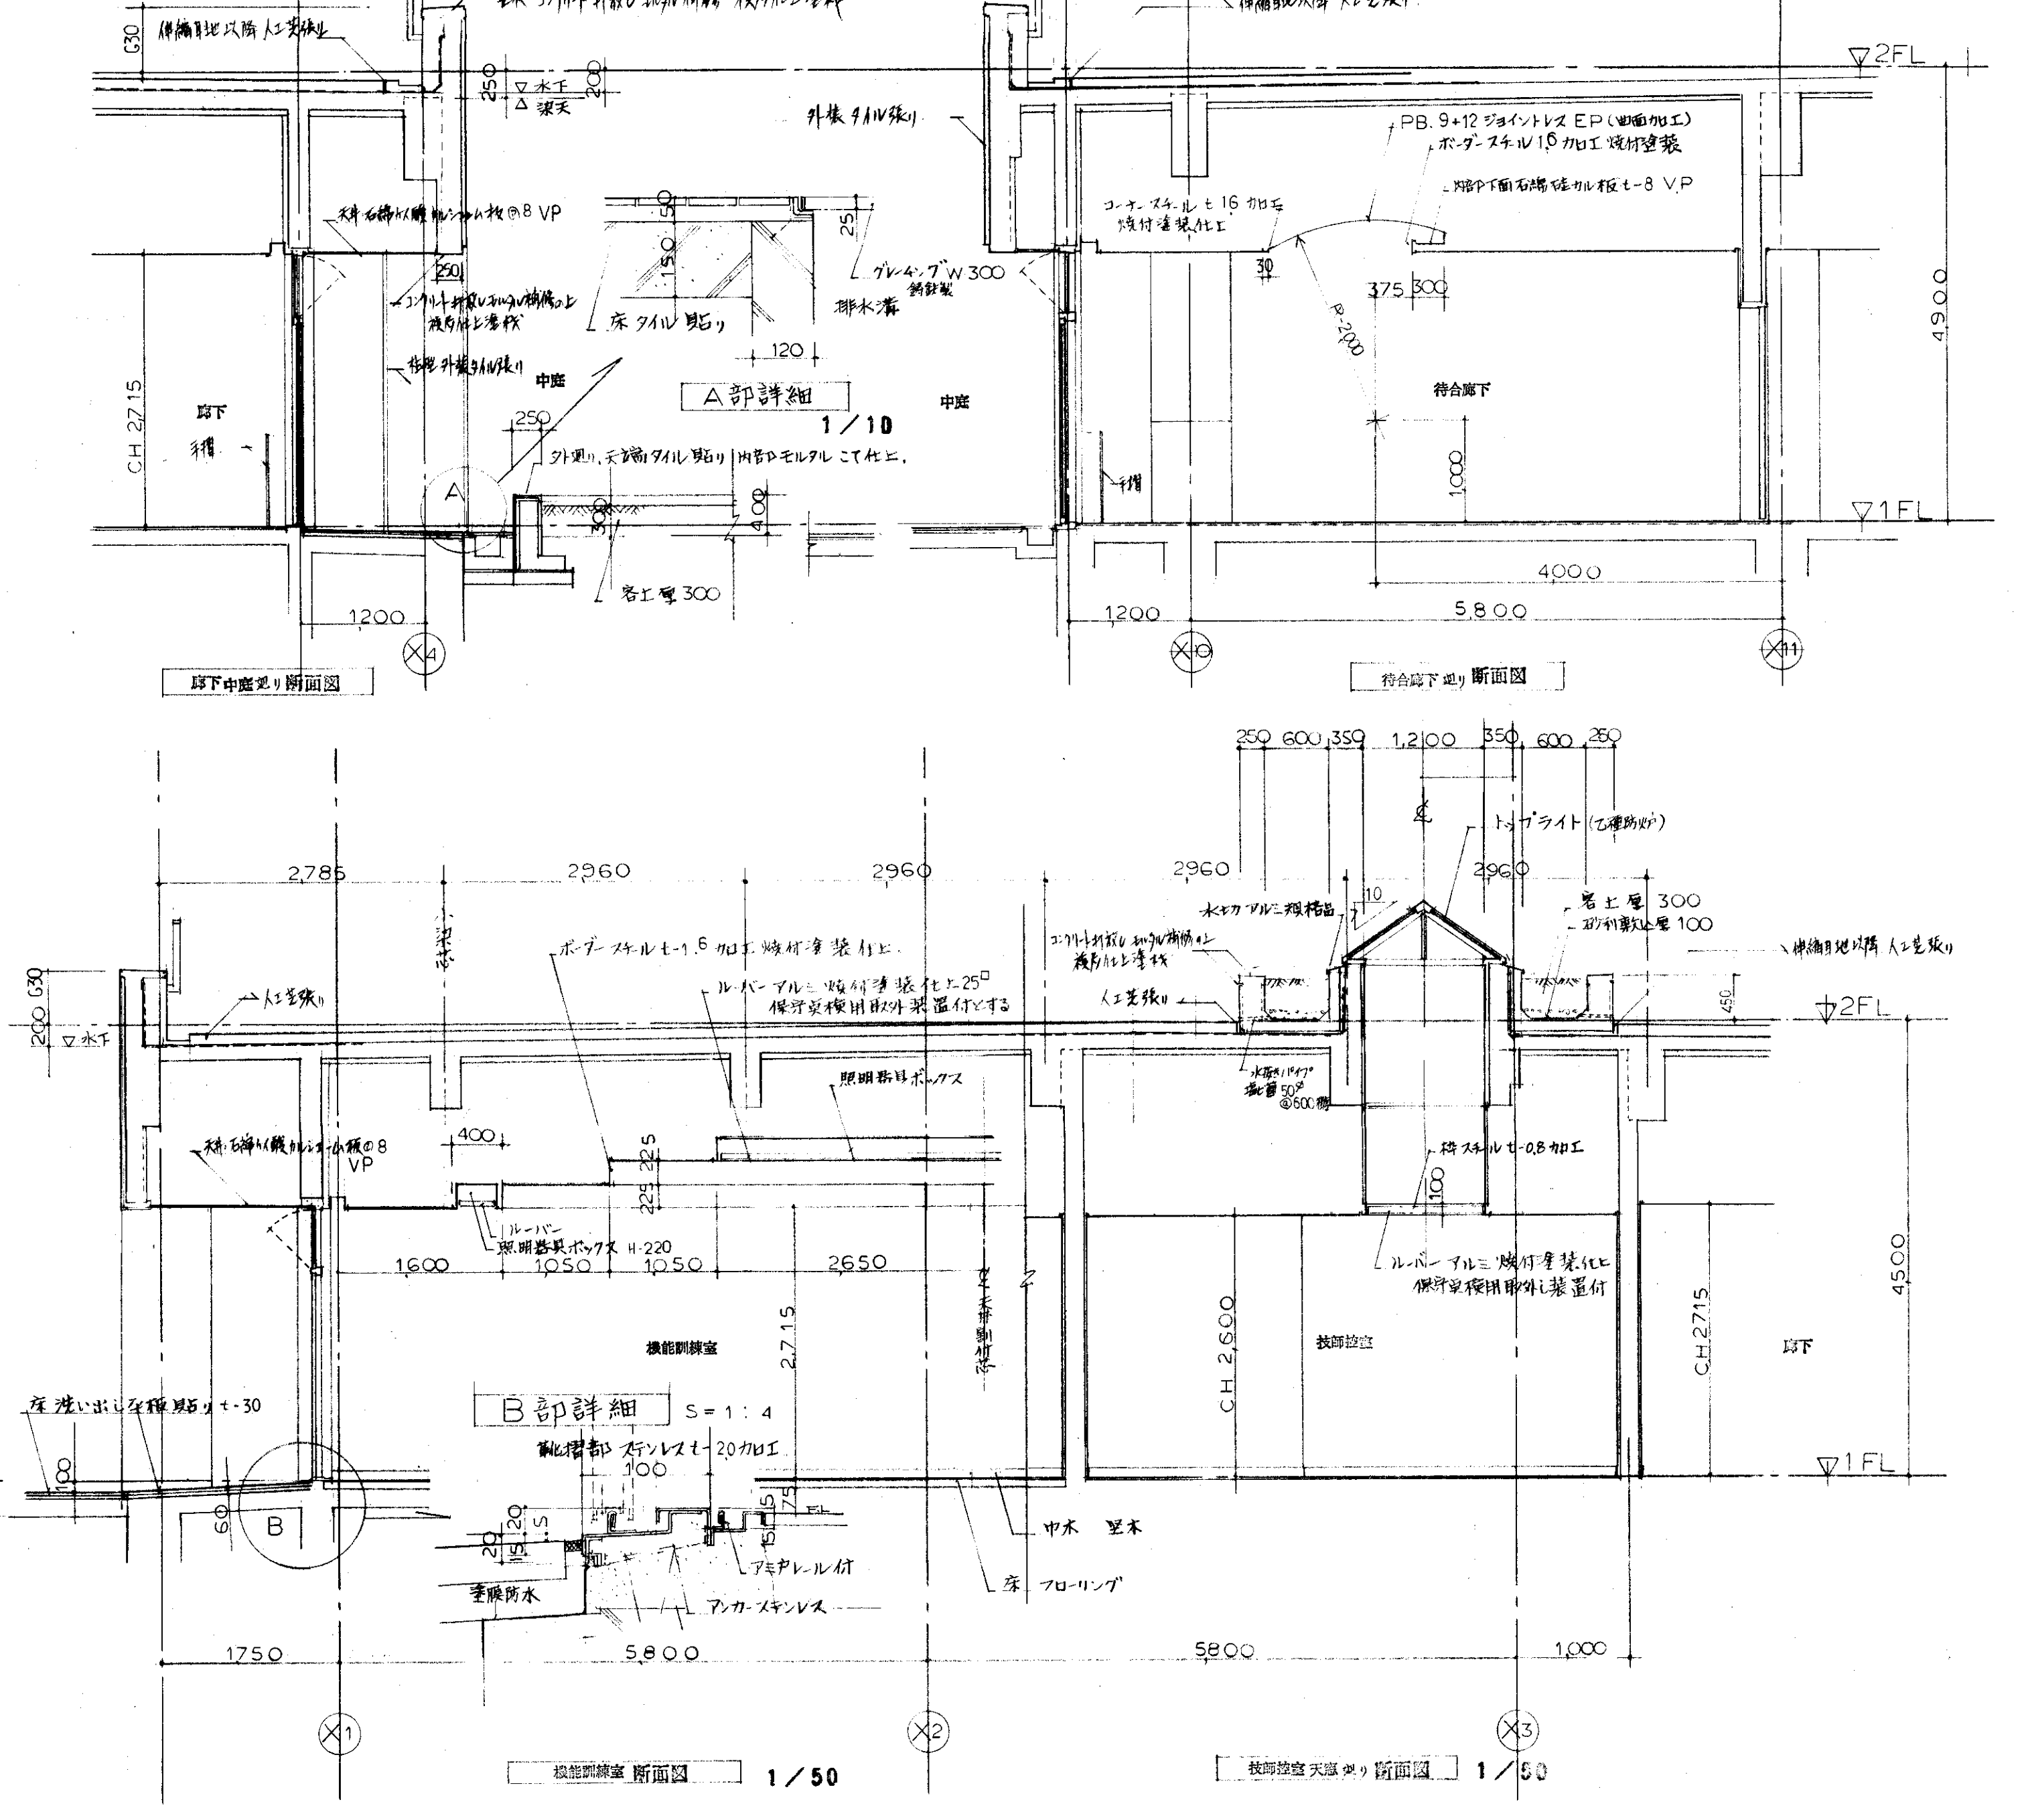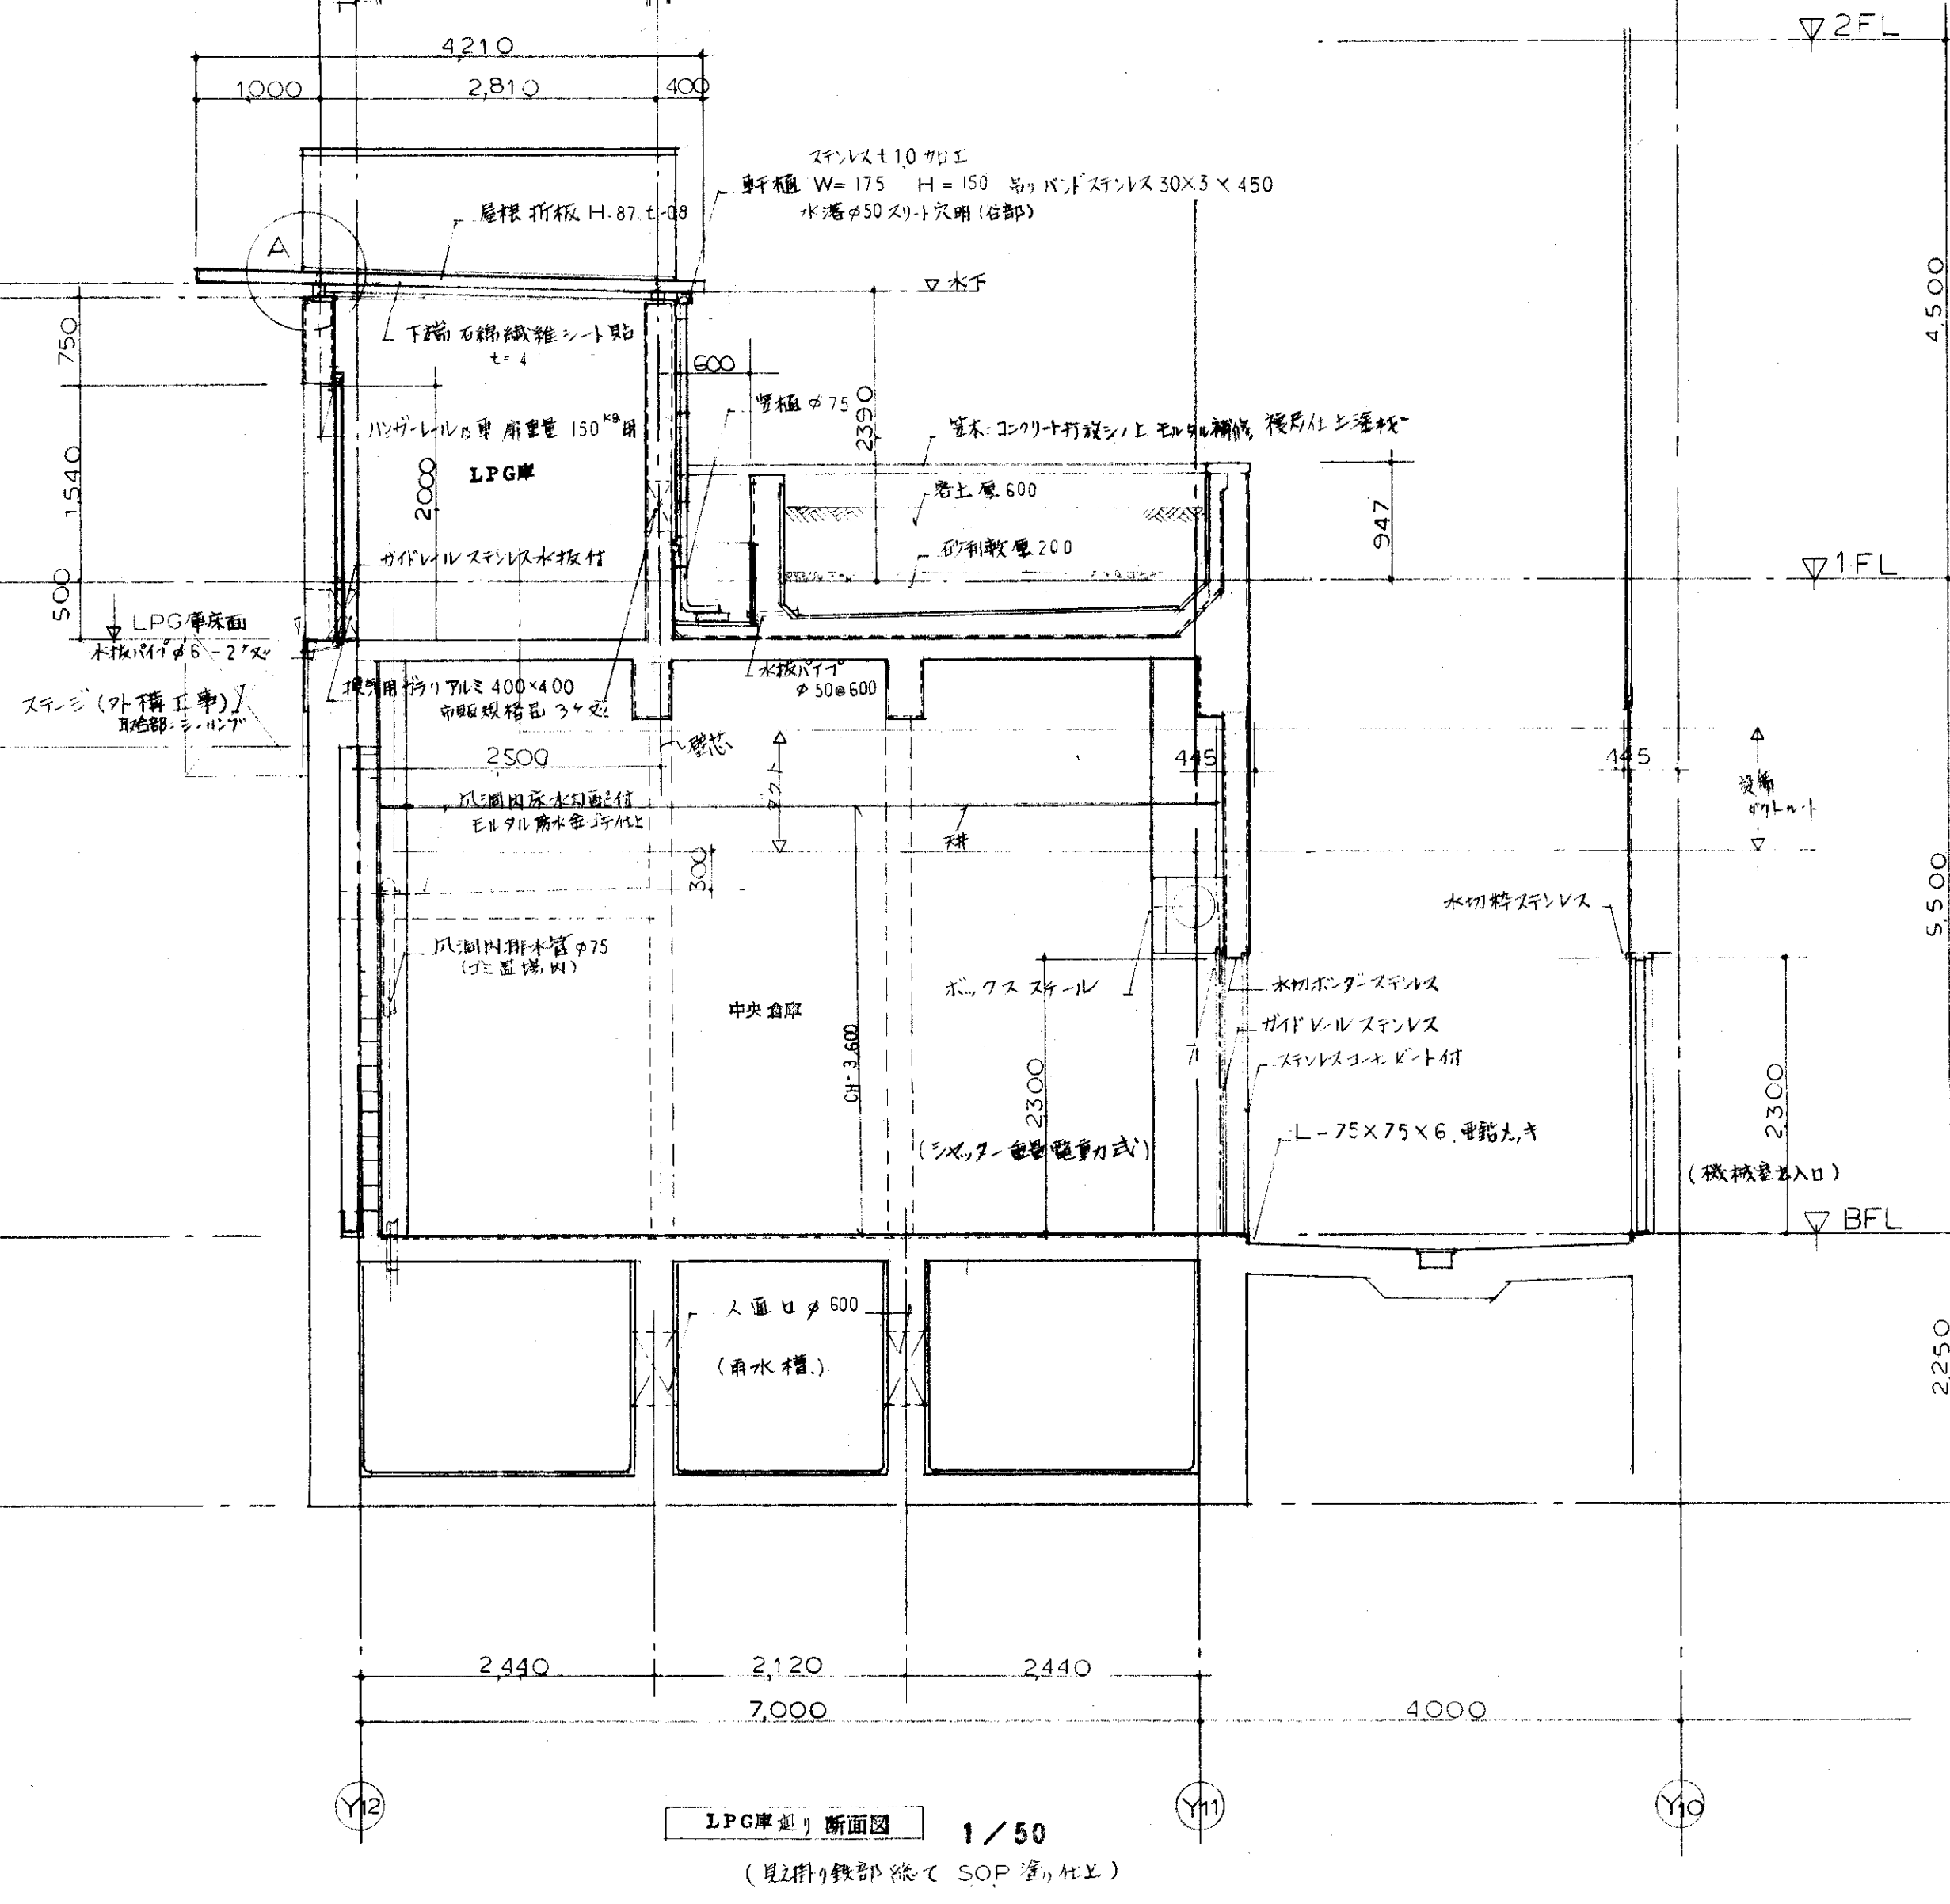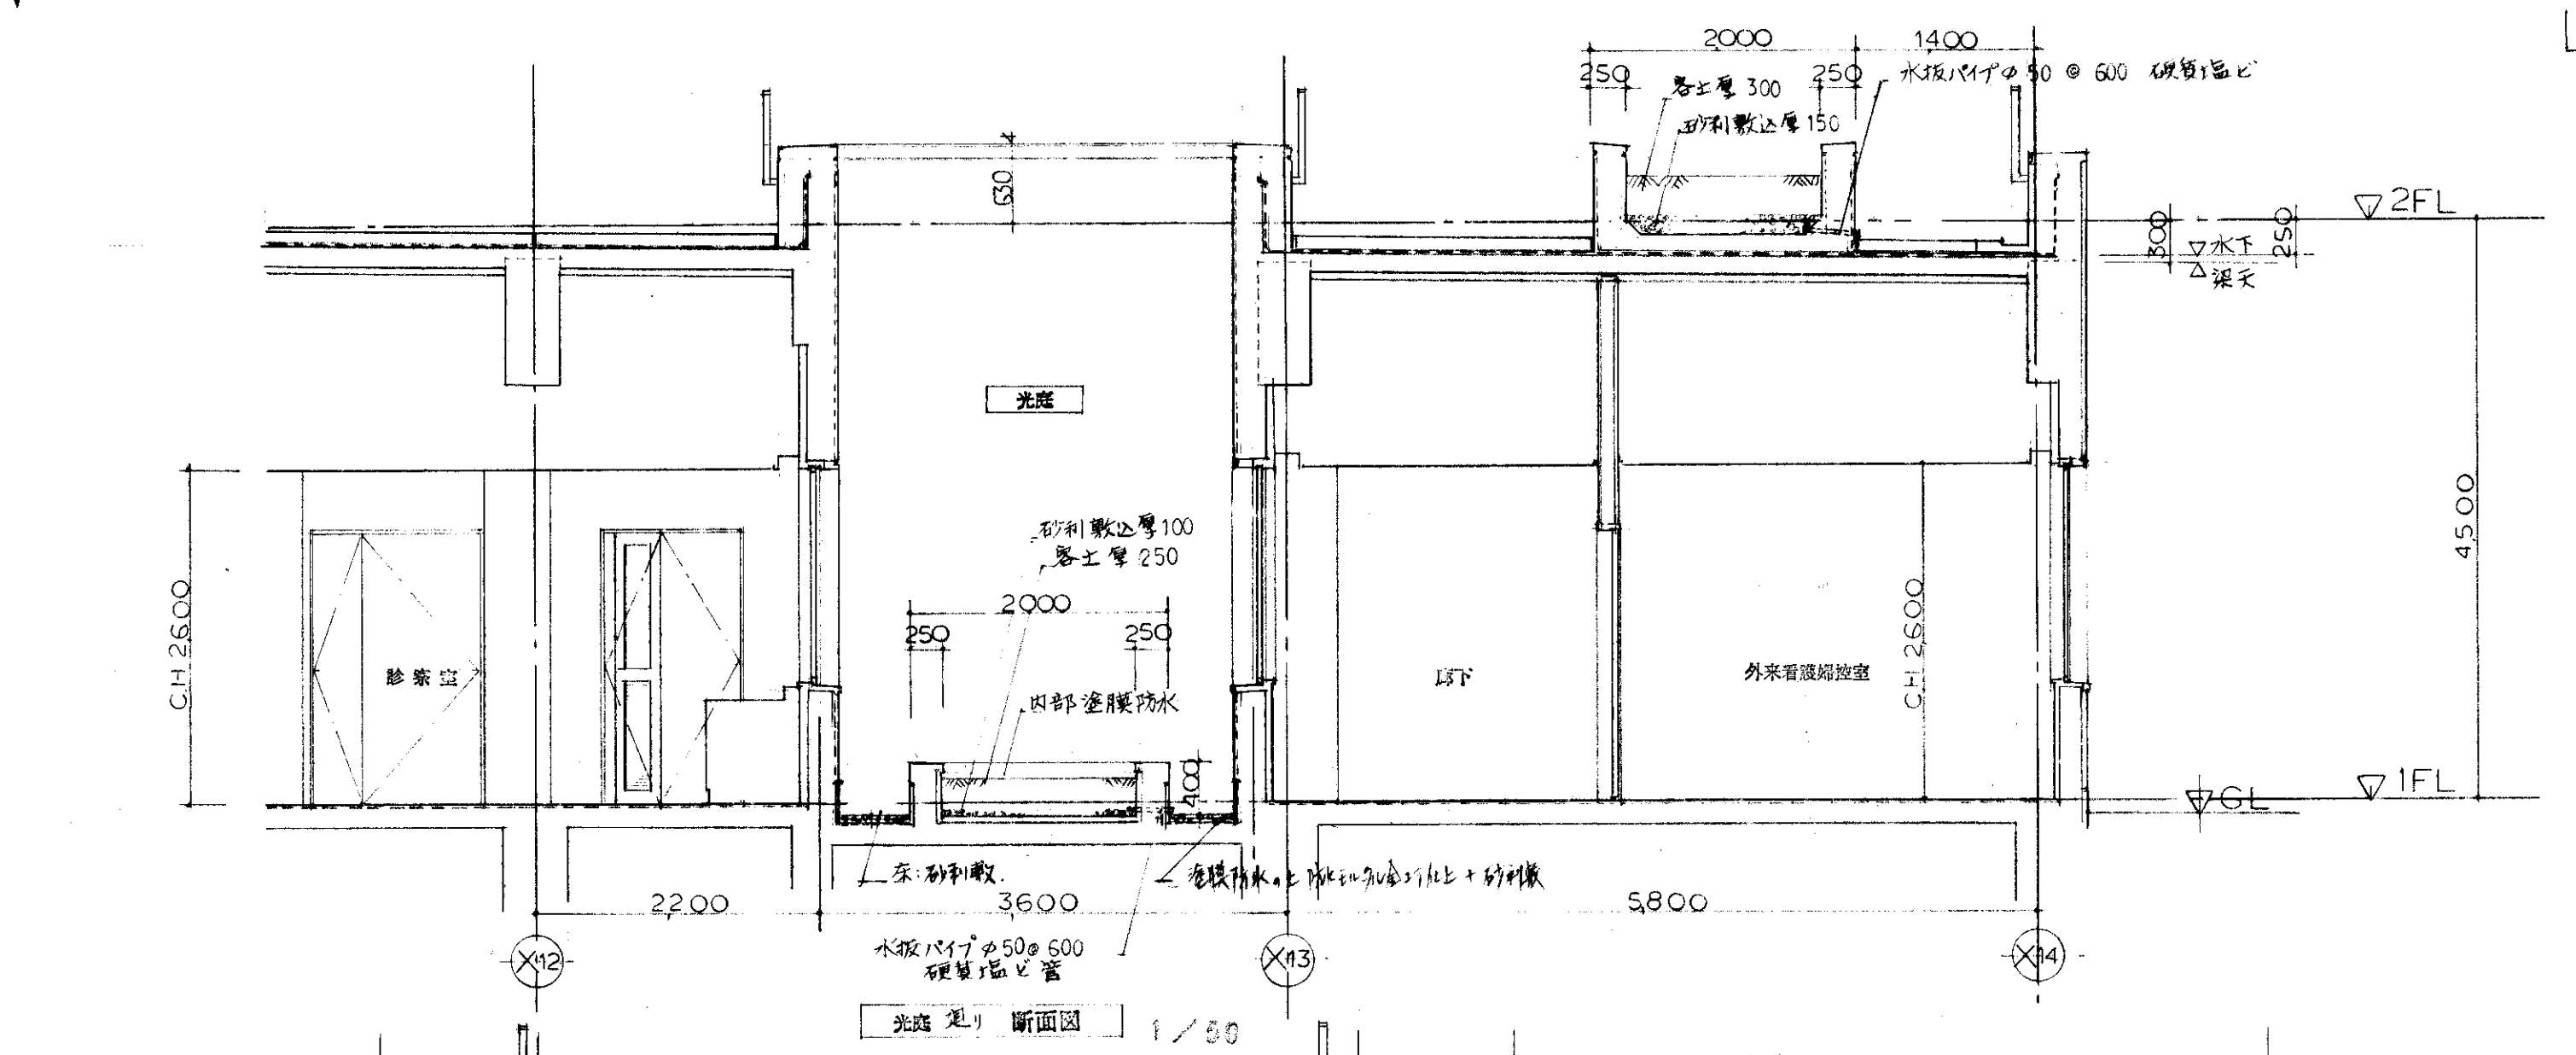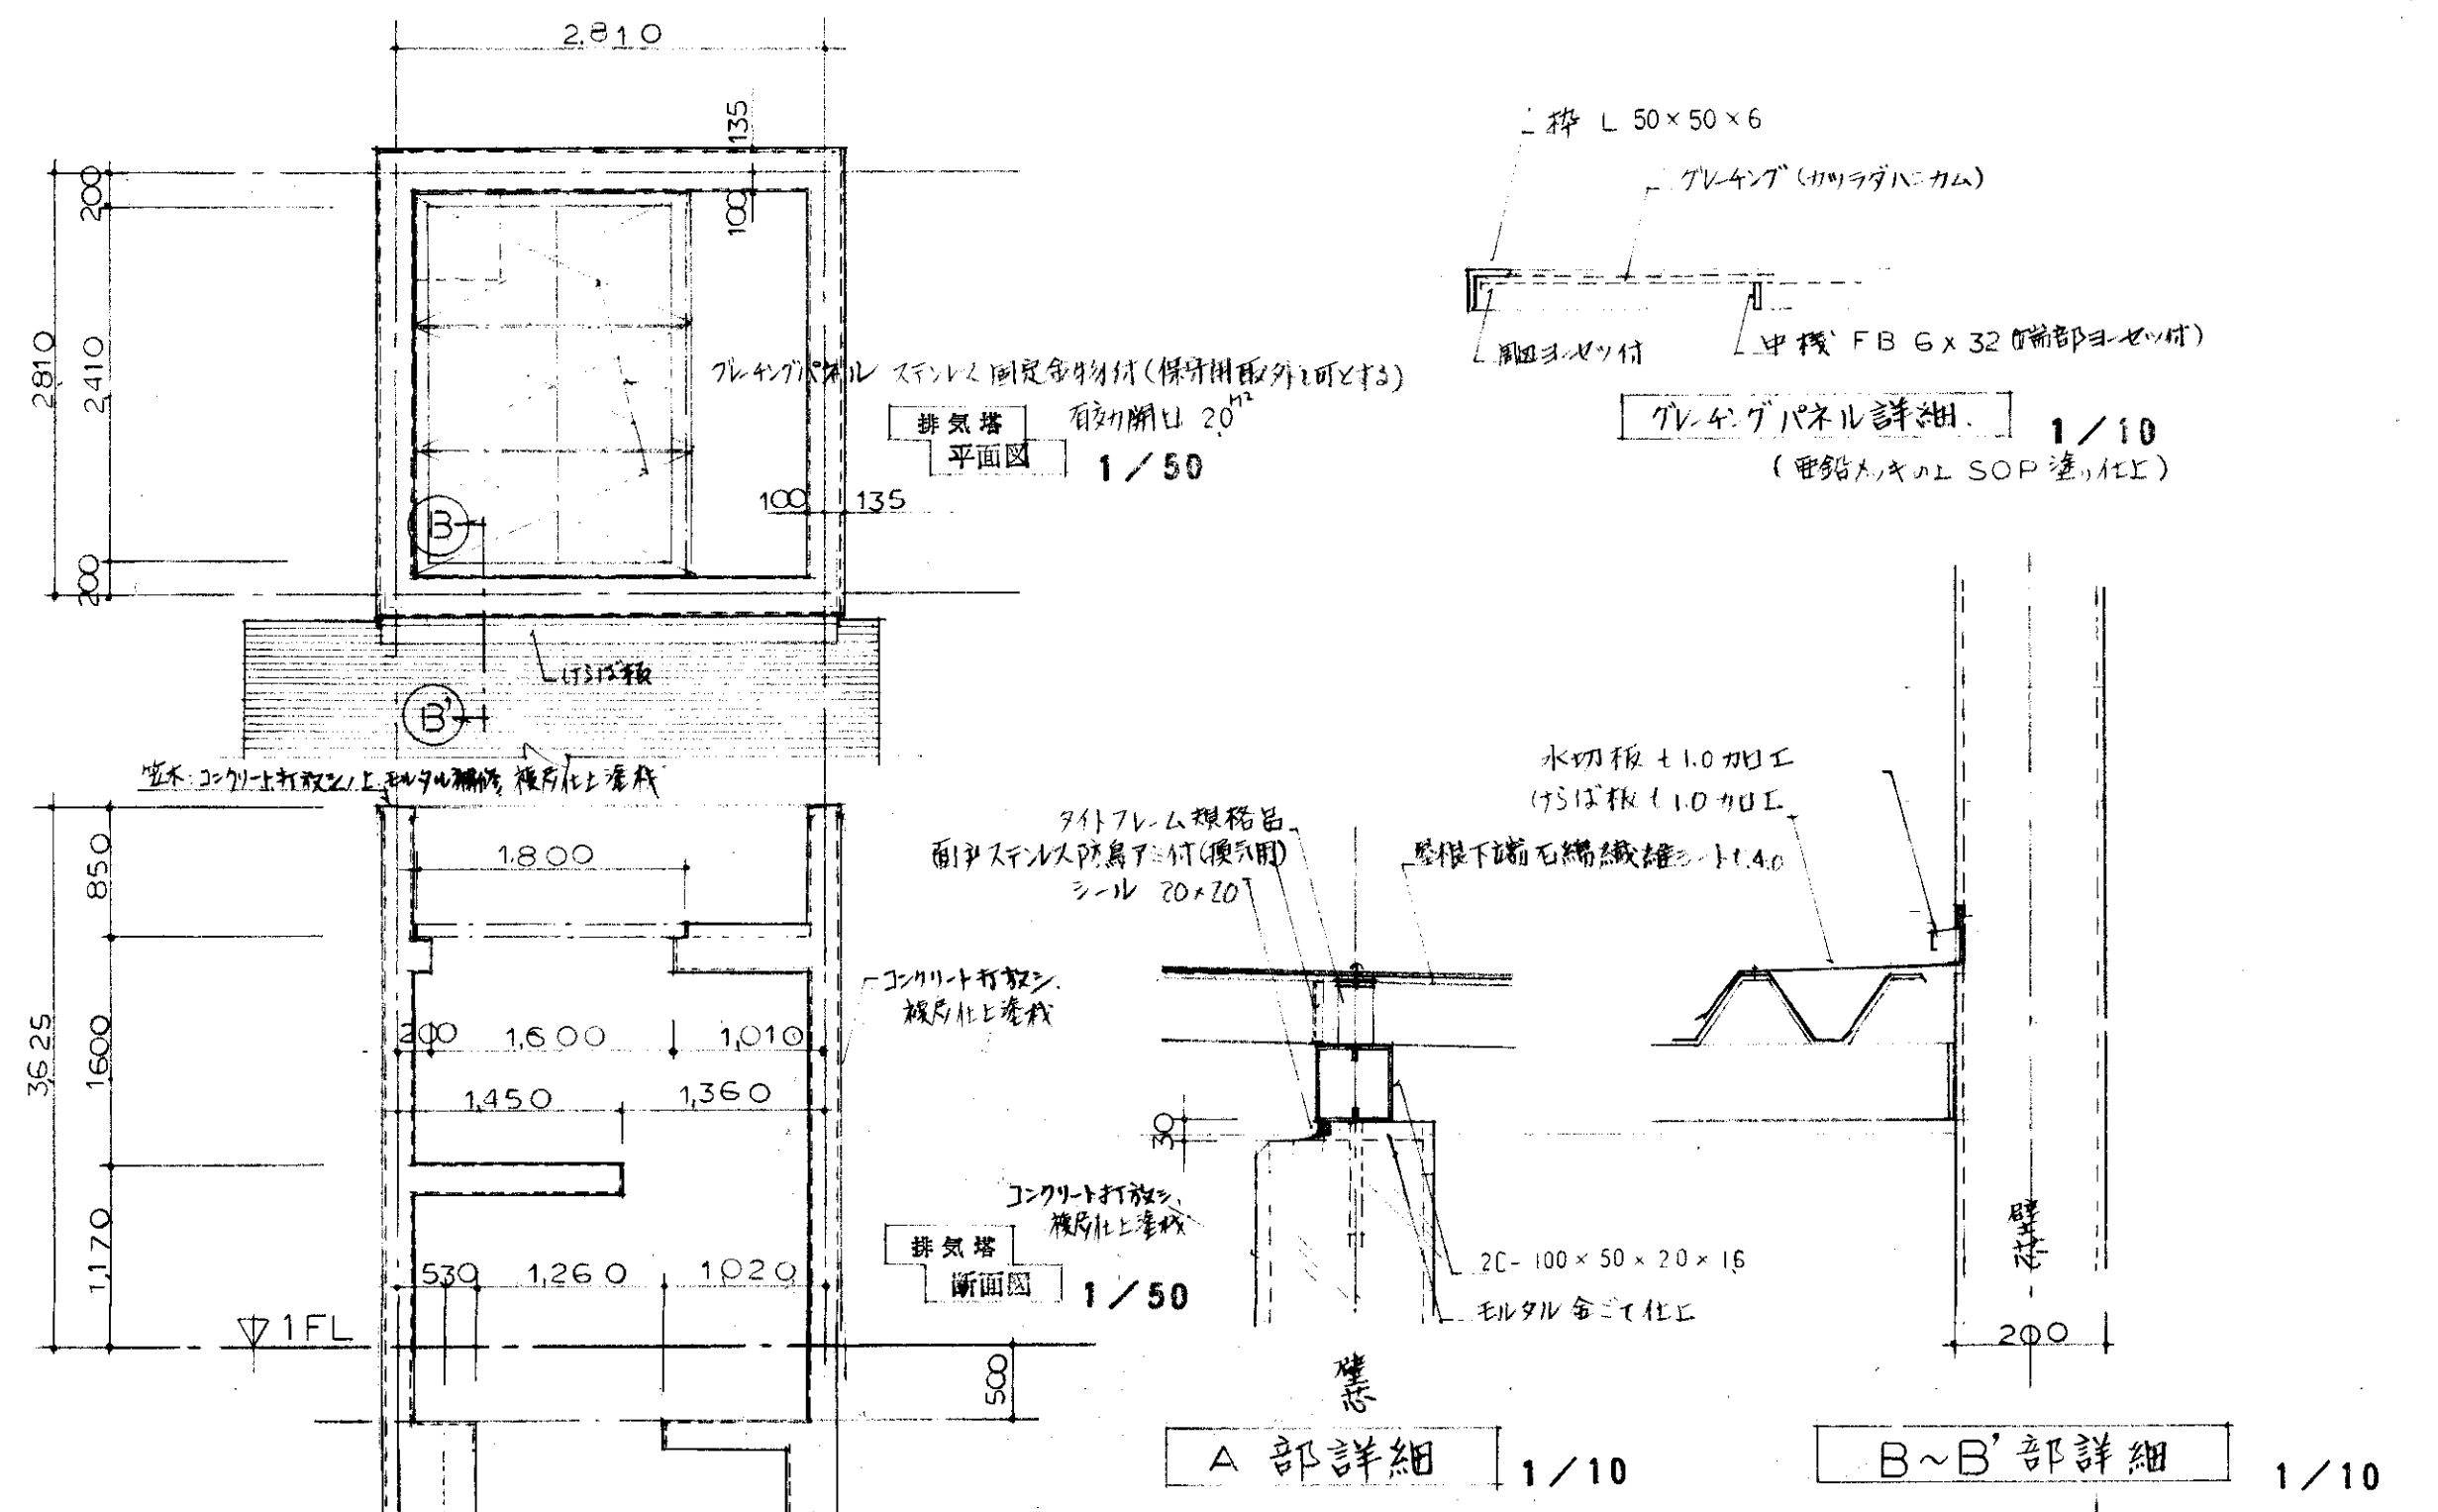


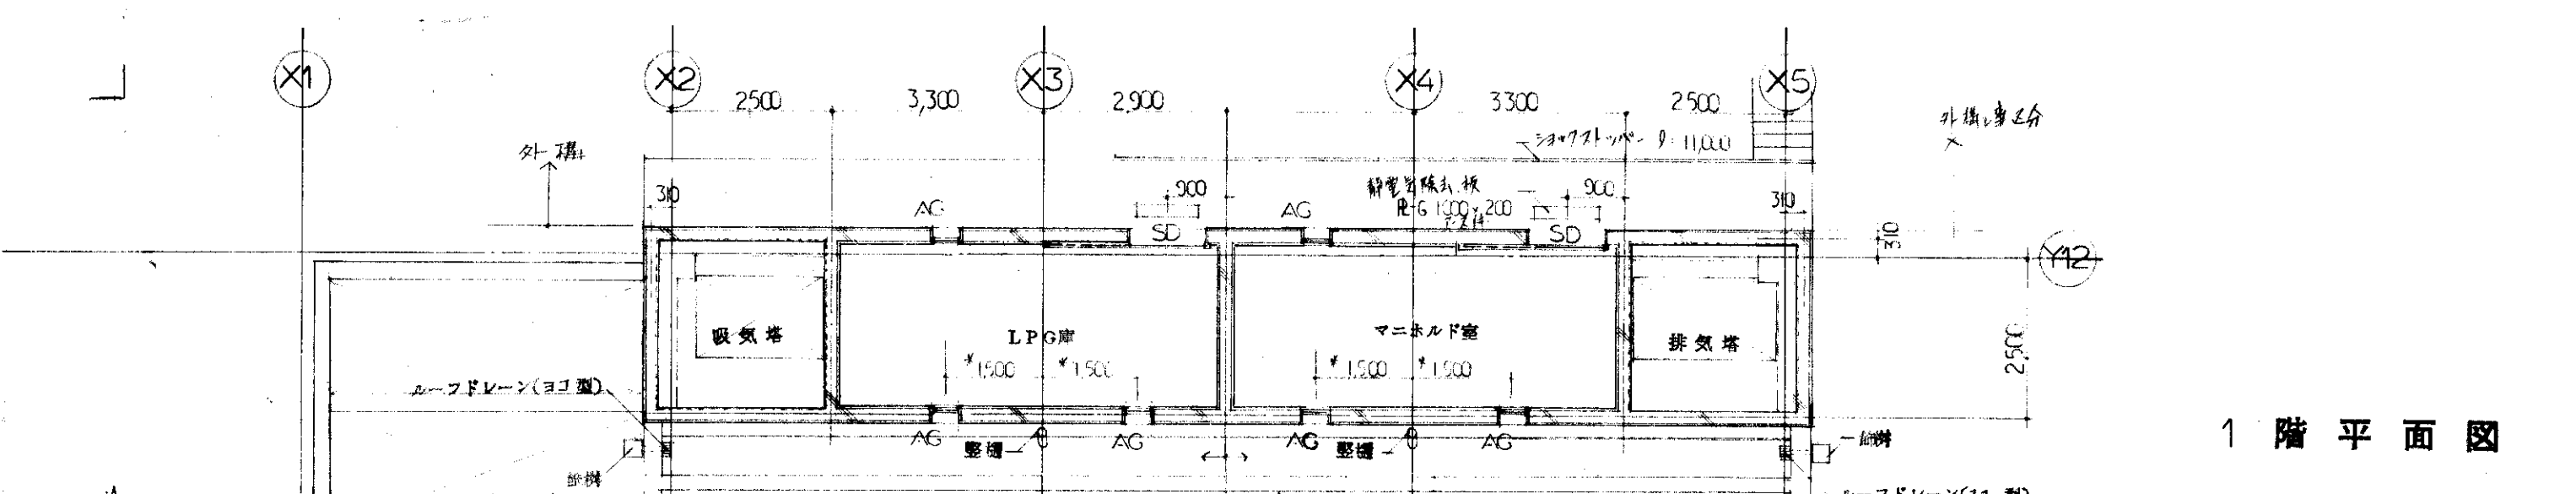


1階平面図

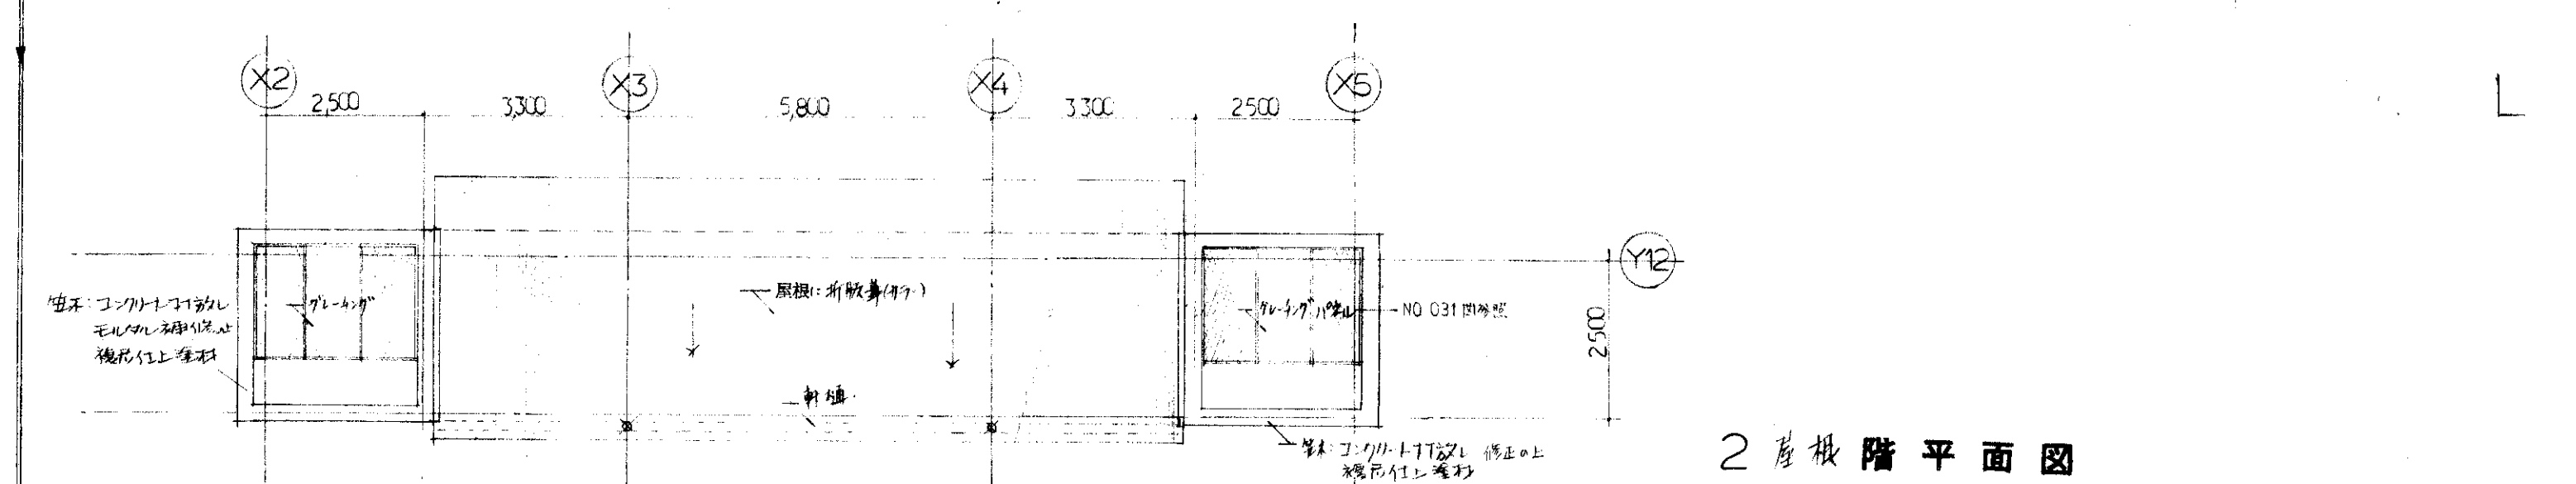


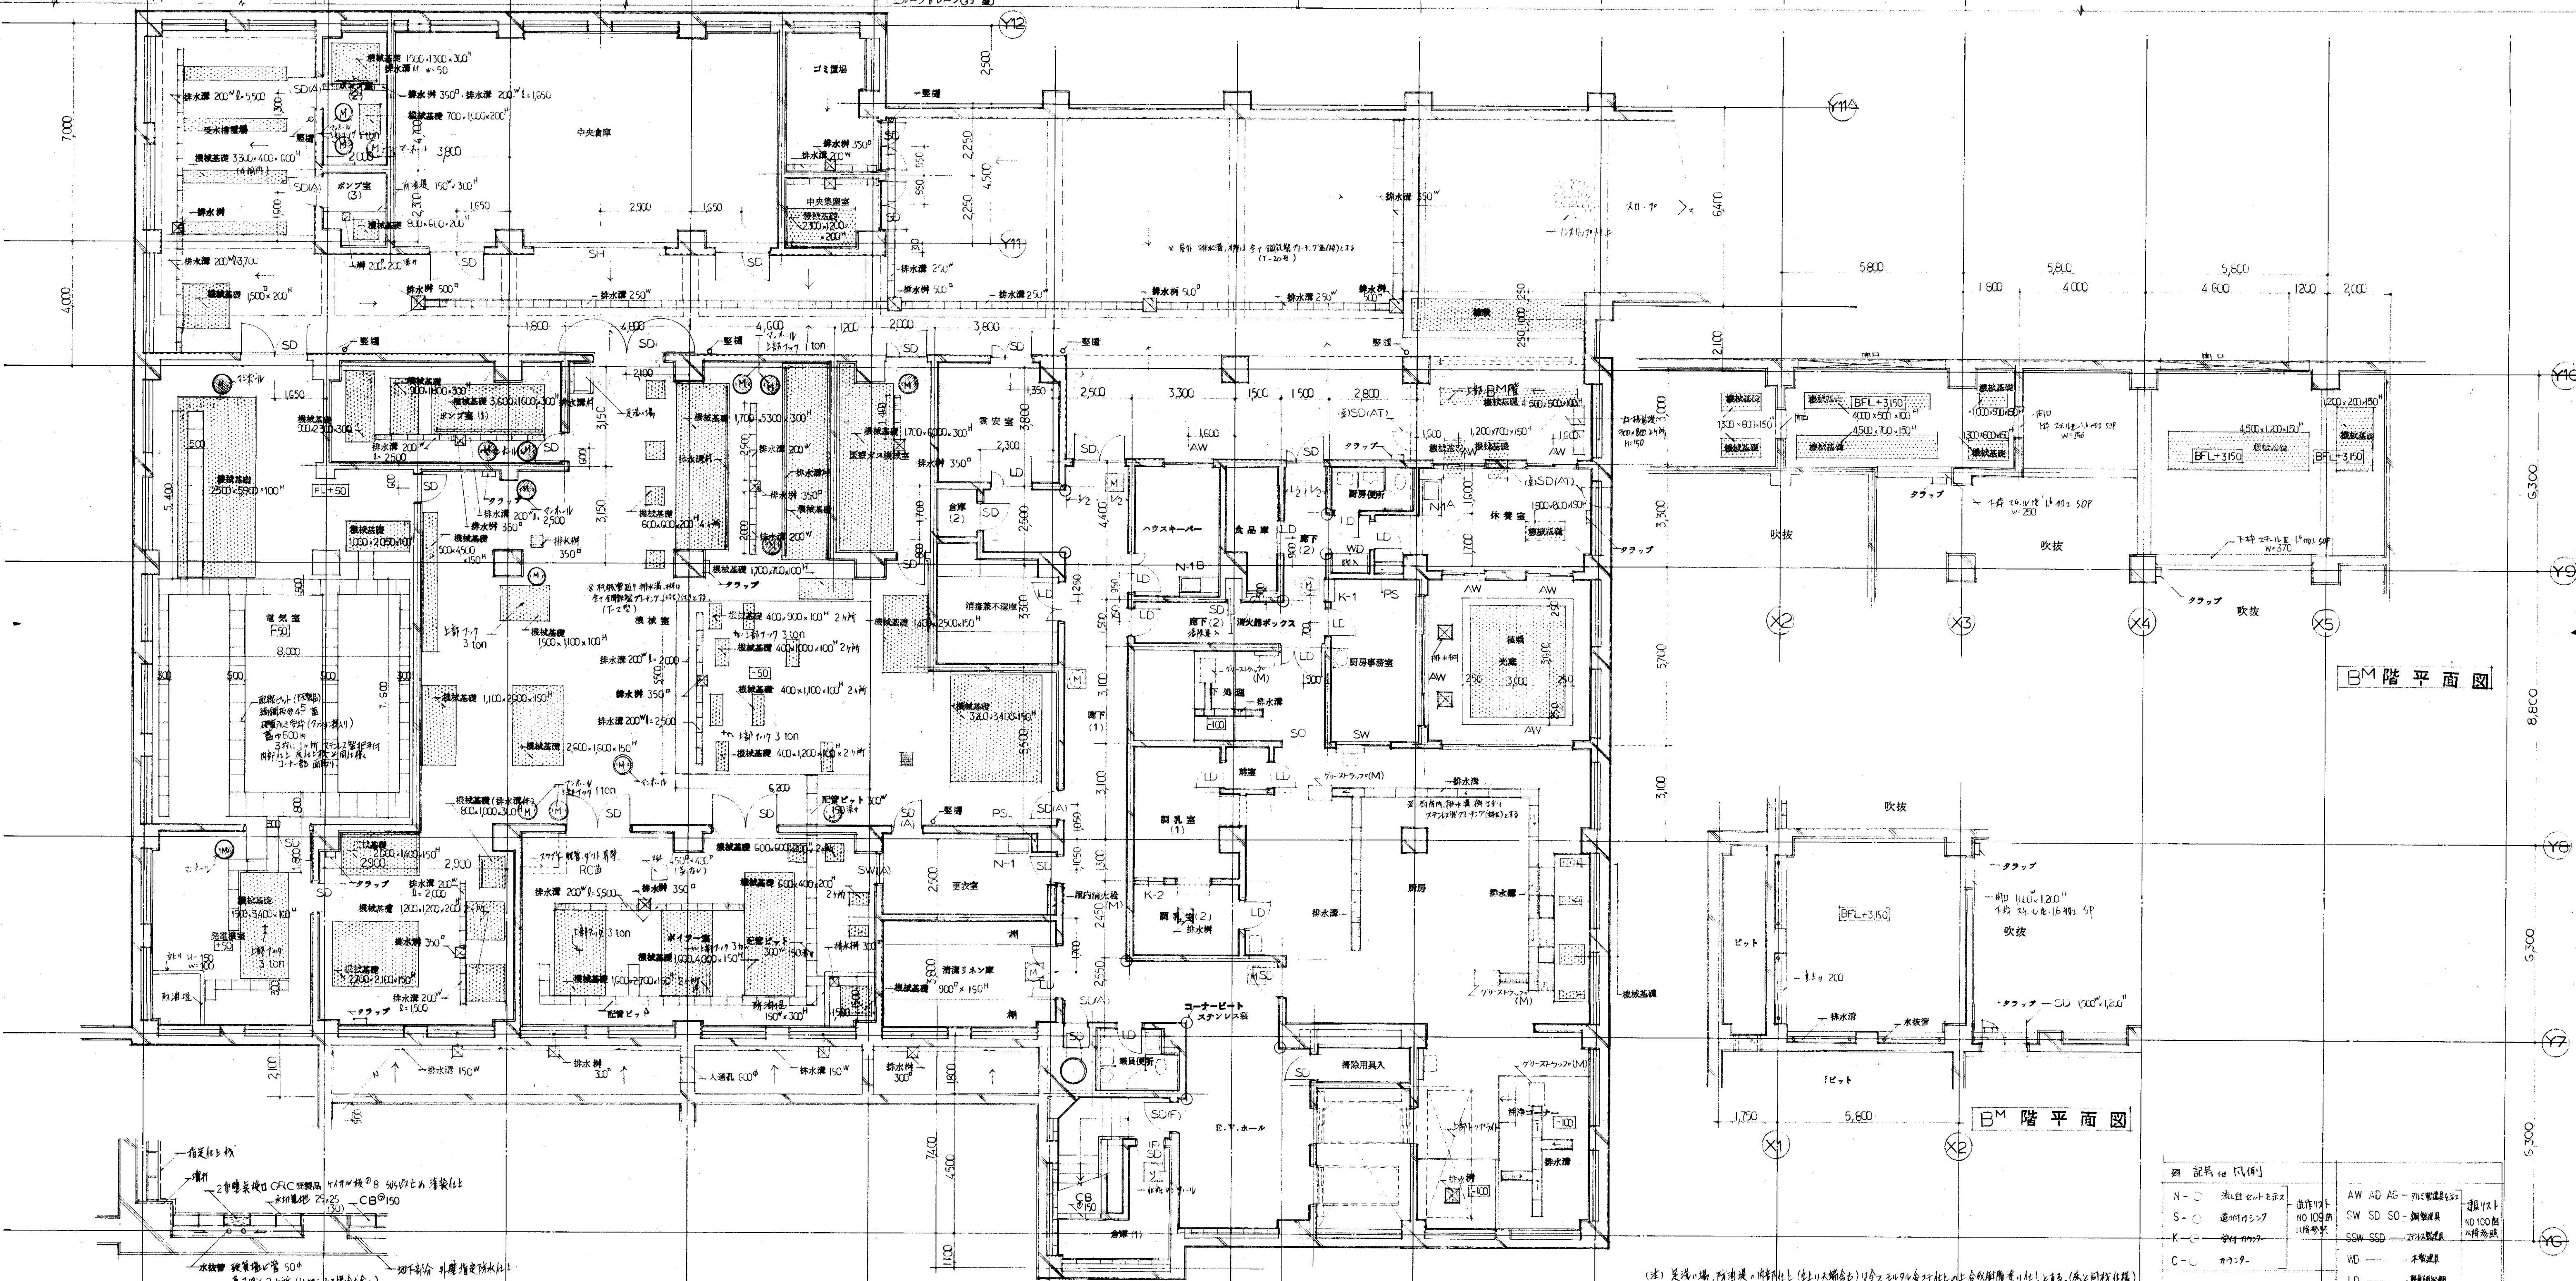


BM階平面図

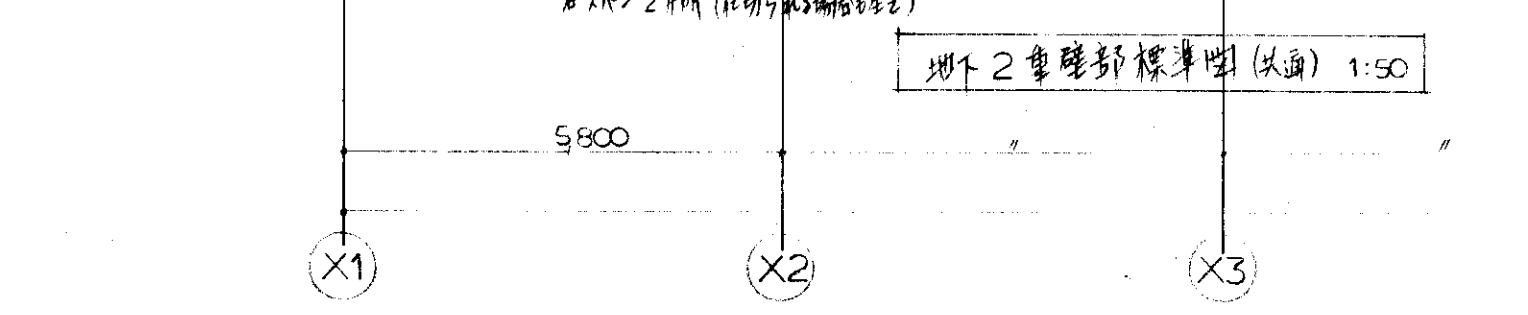







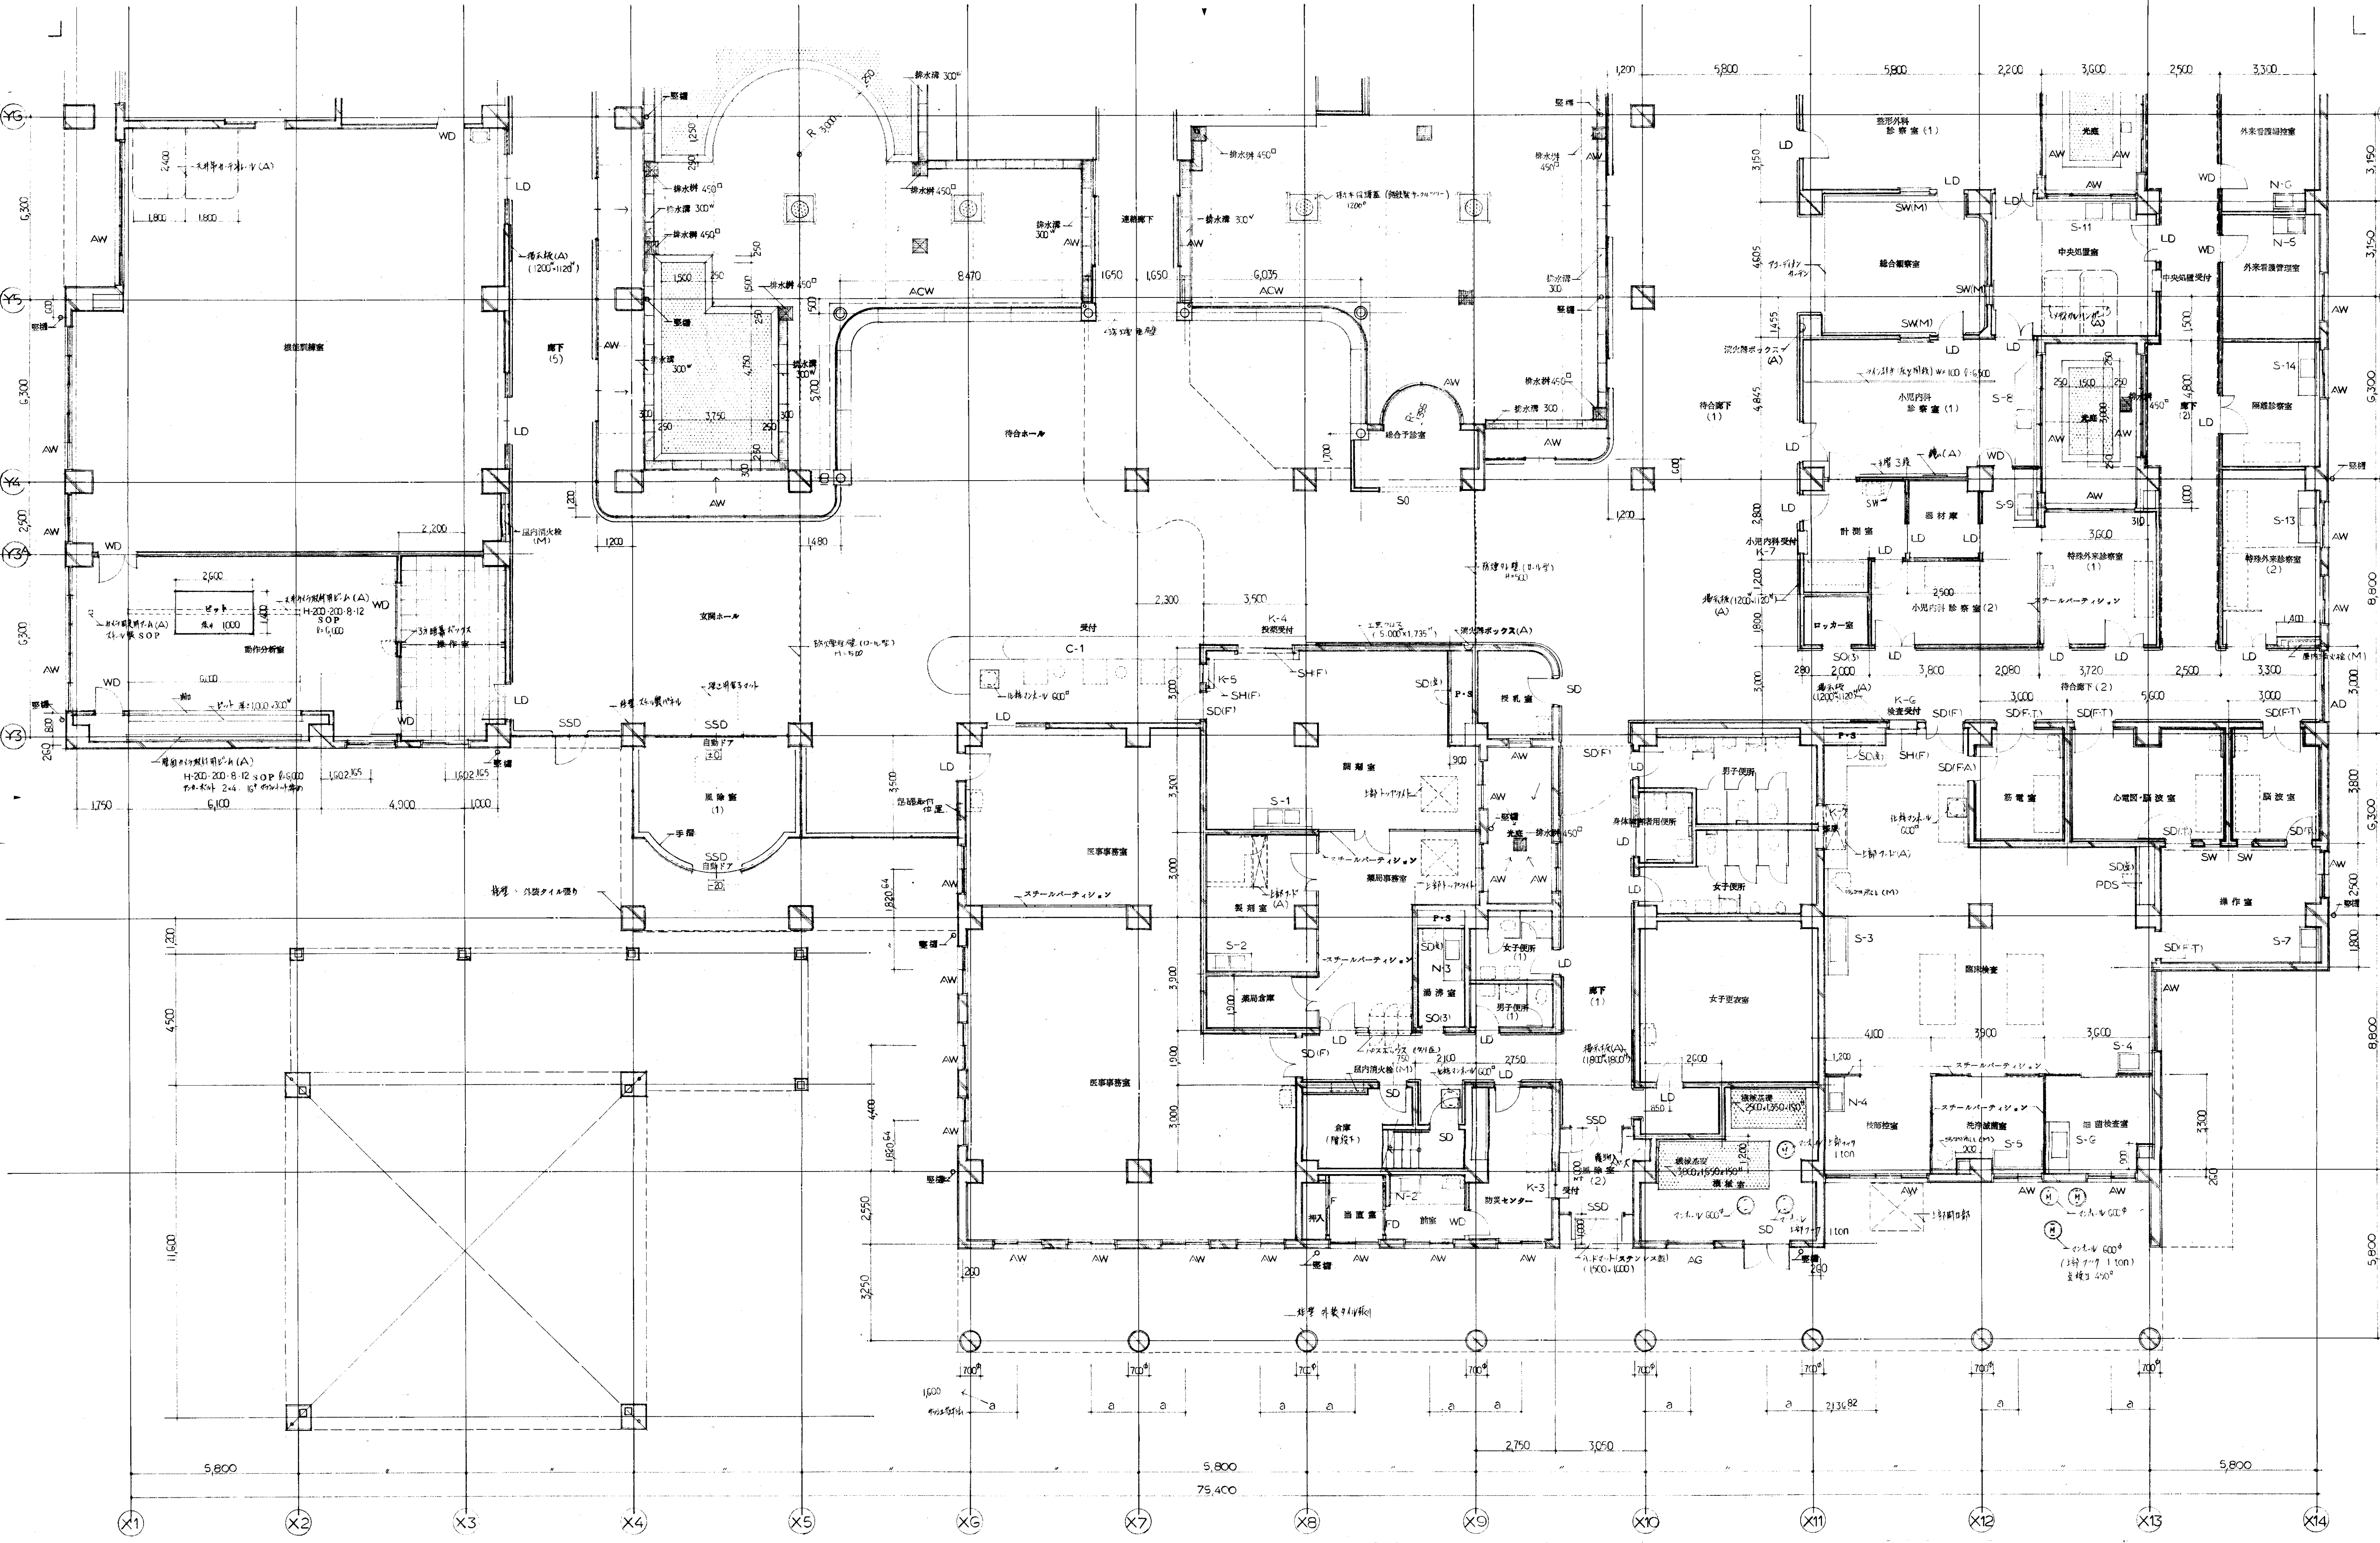

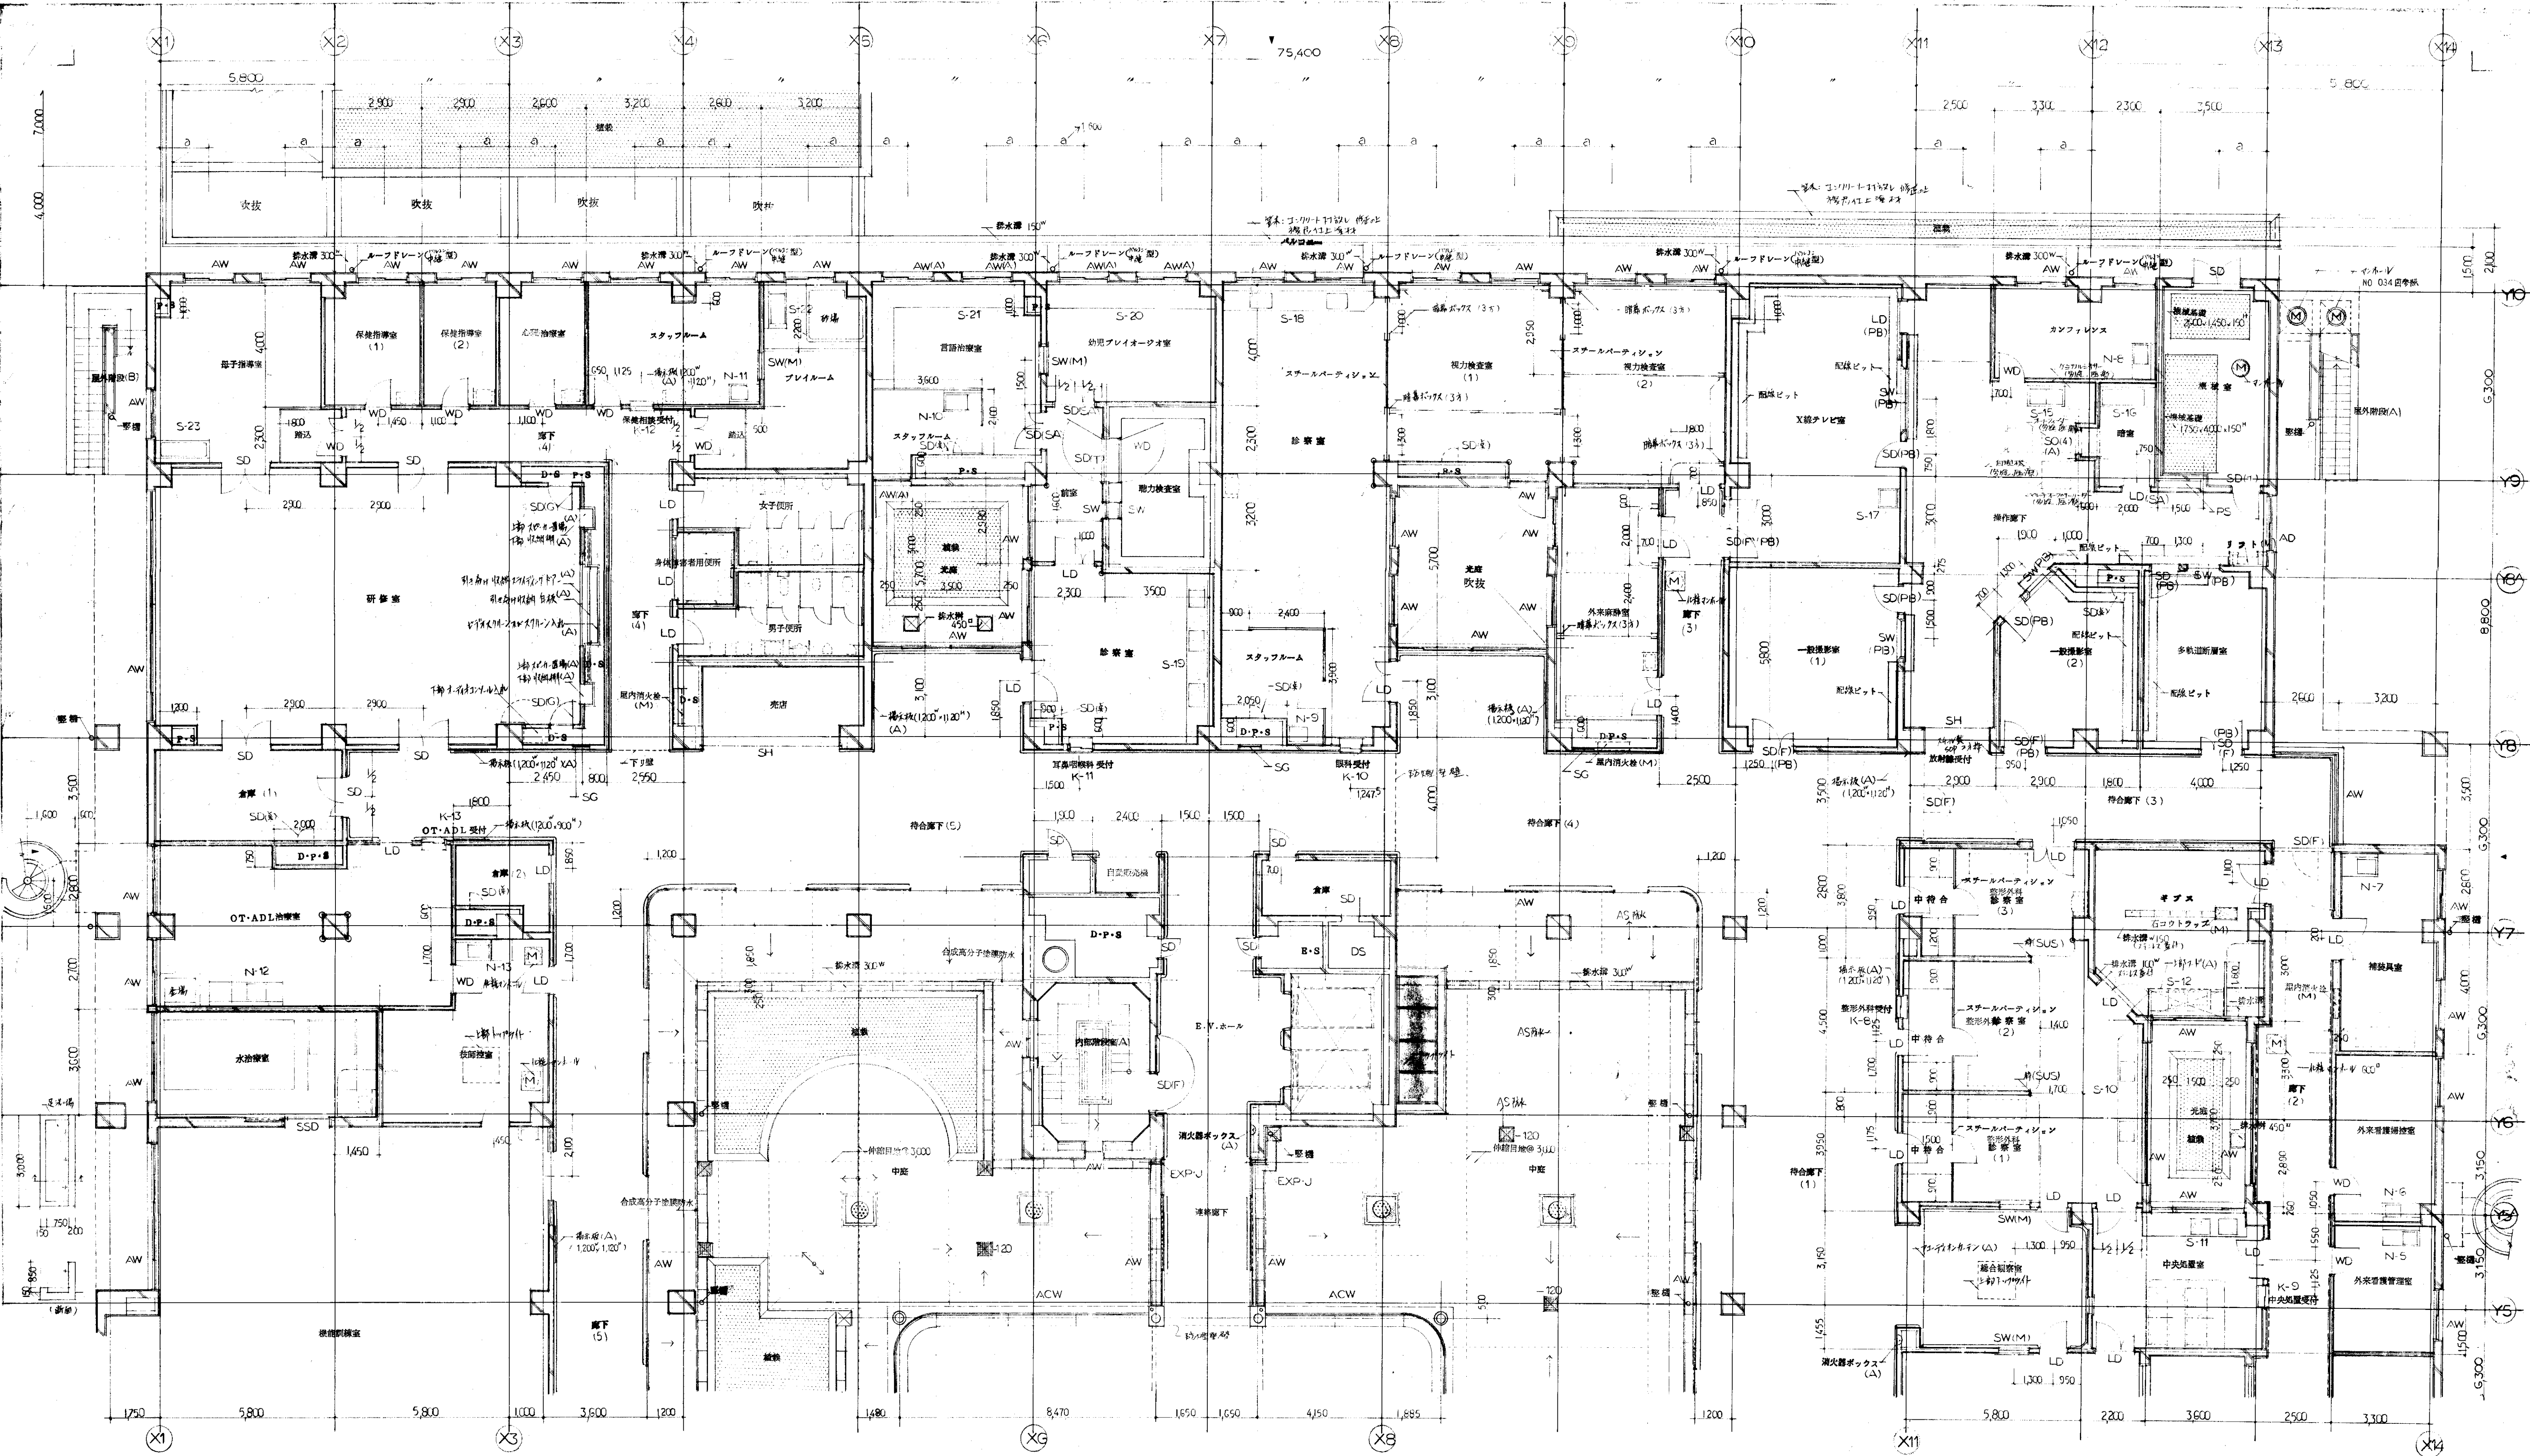

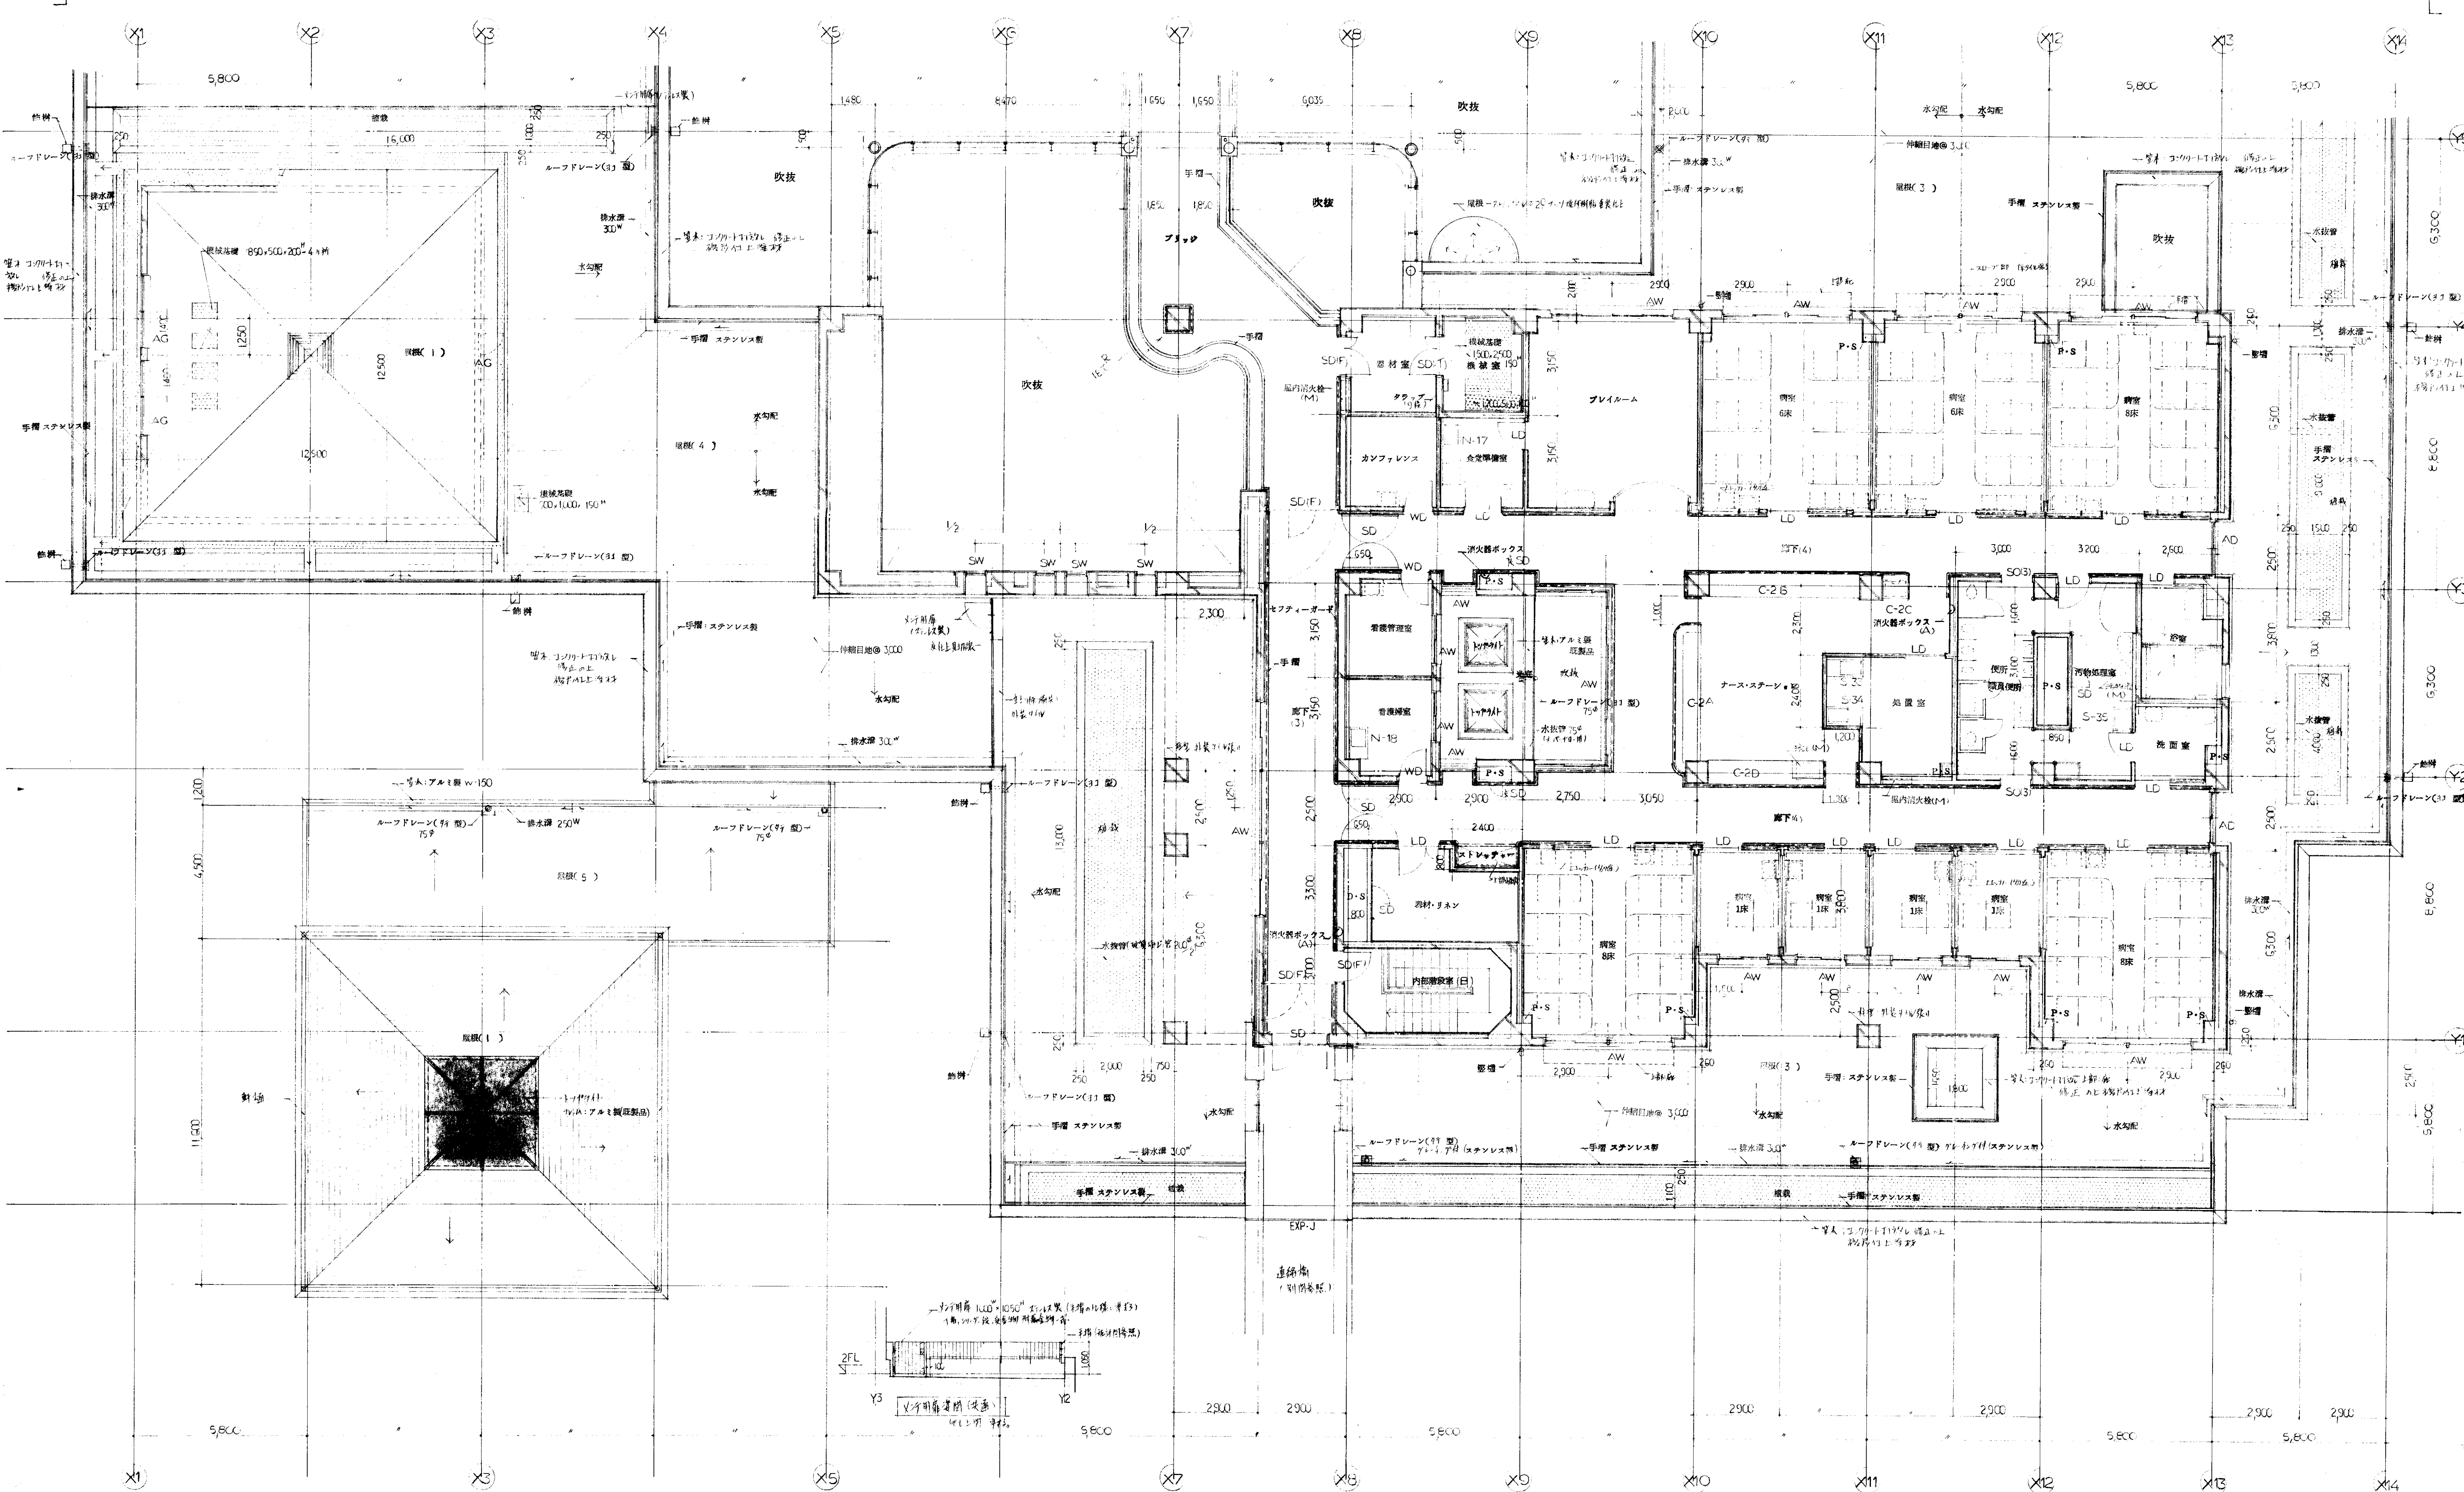

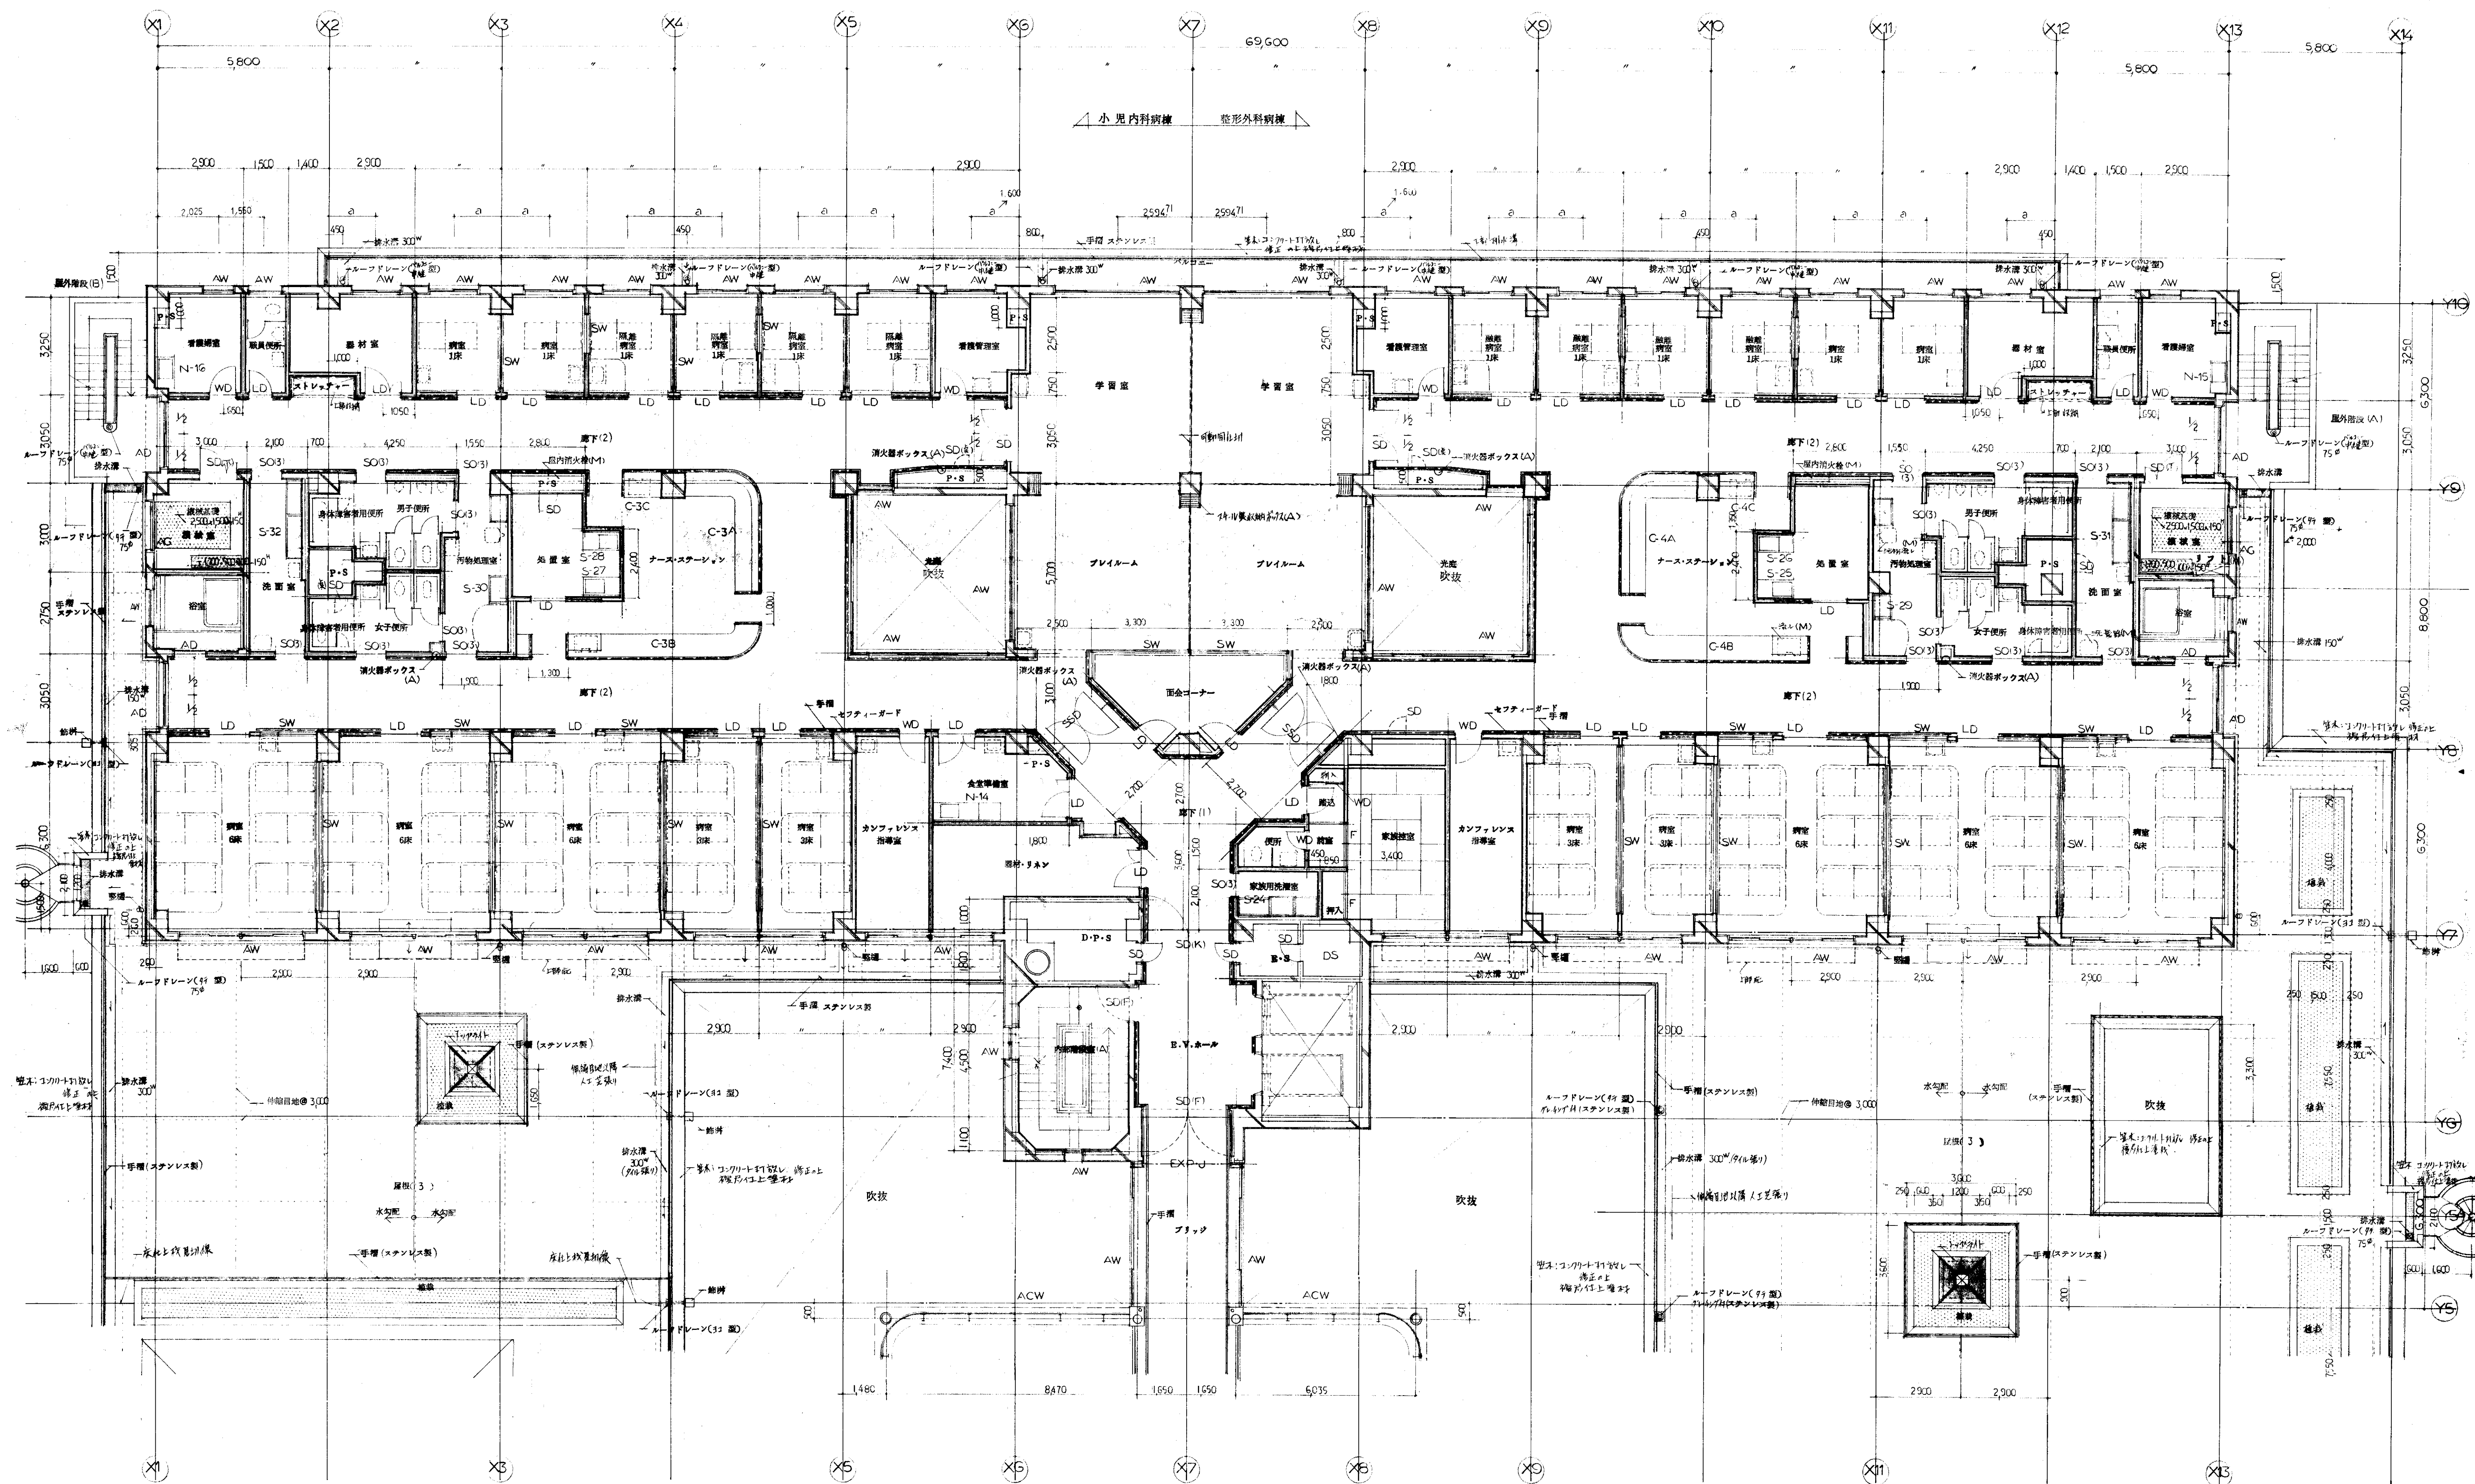

日本設計事務所
Nihon Architects, Engineers & Consultants, Inc.

61.3.20
61.3.18


訂正

滋賀県 土木部 建築課
昭和61年7月

滋賀県立小児保健医療センター新築工事

2階平面図-B
1/100

206
図面番号
039
図内
区
分
建築一般図

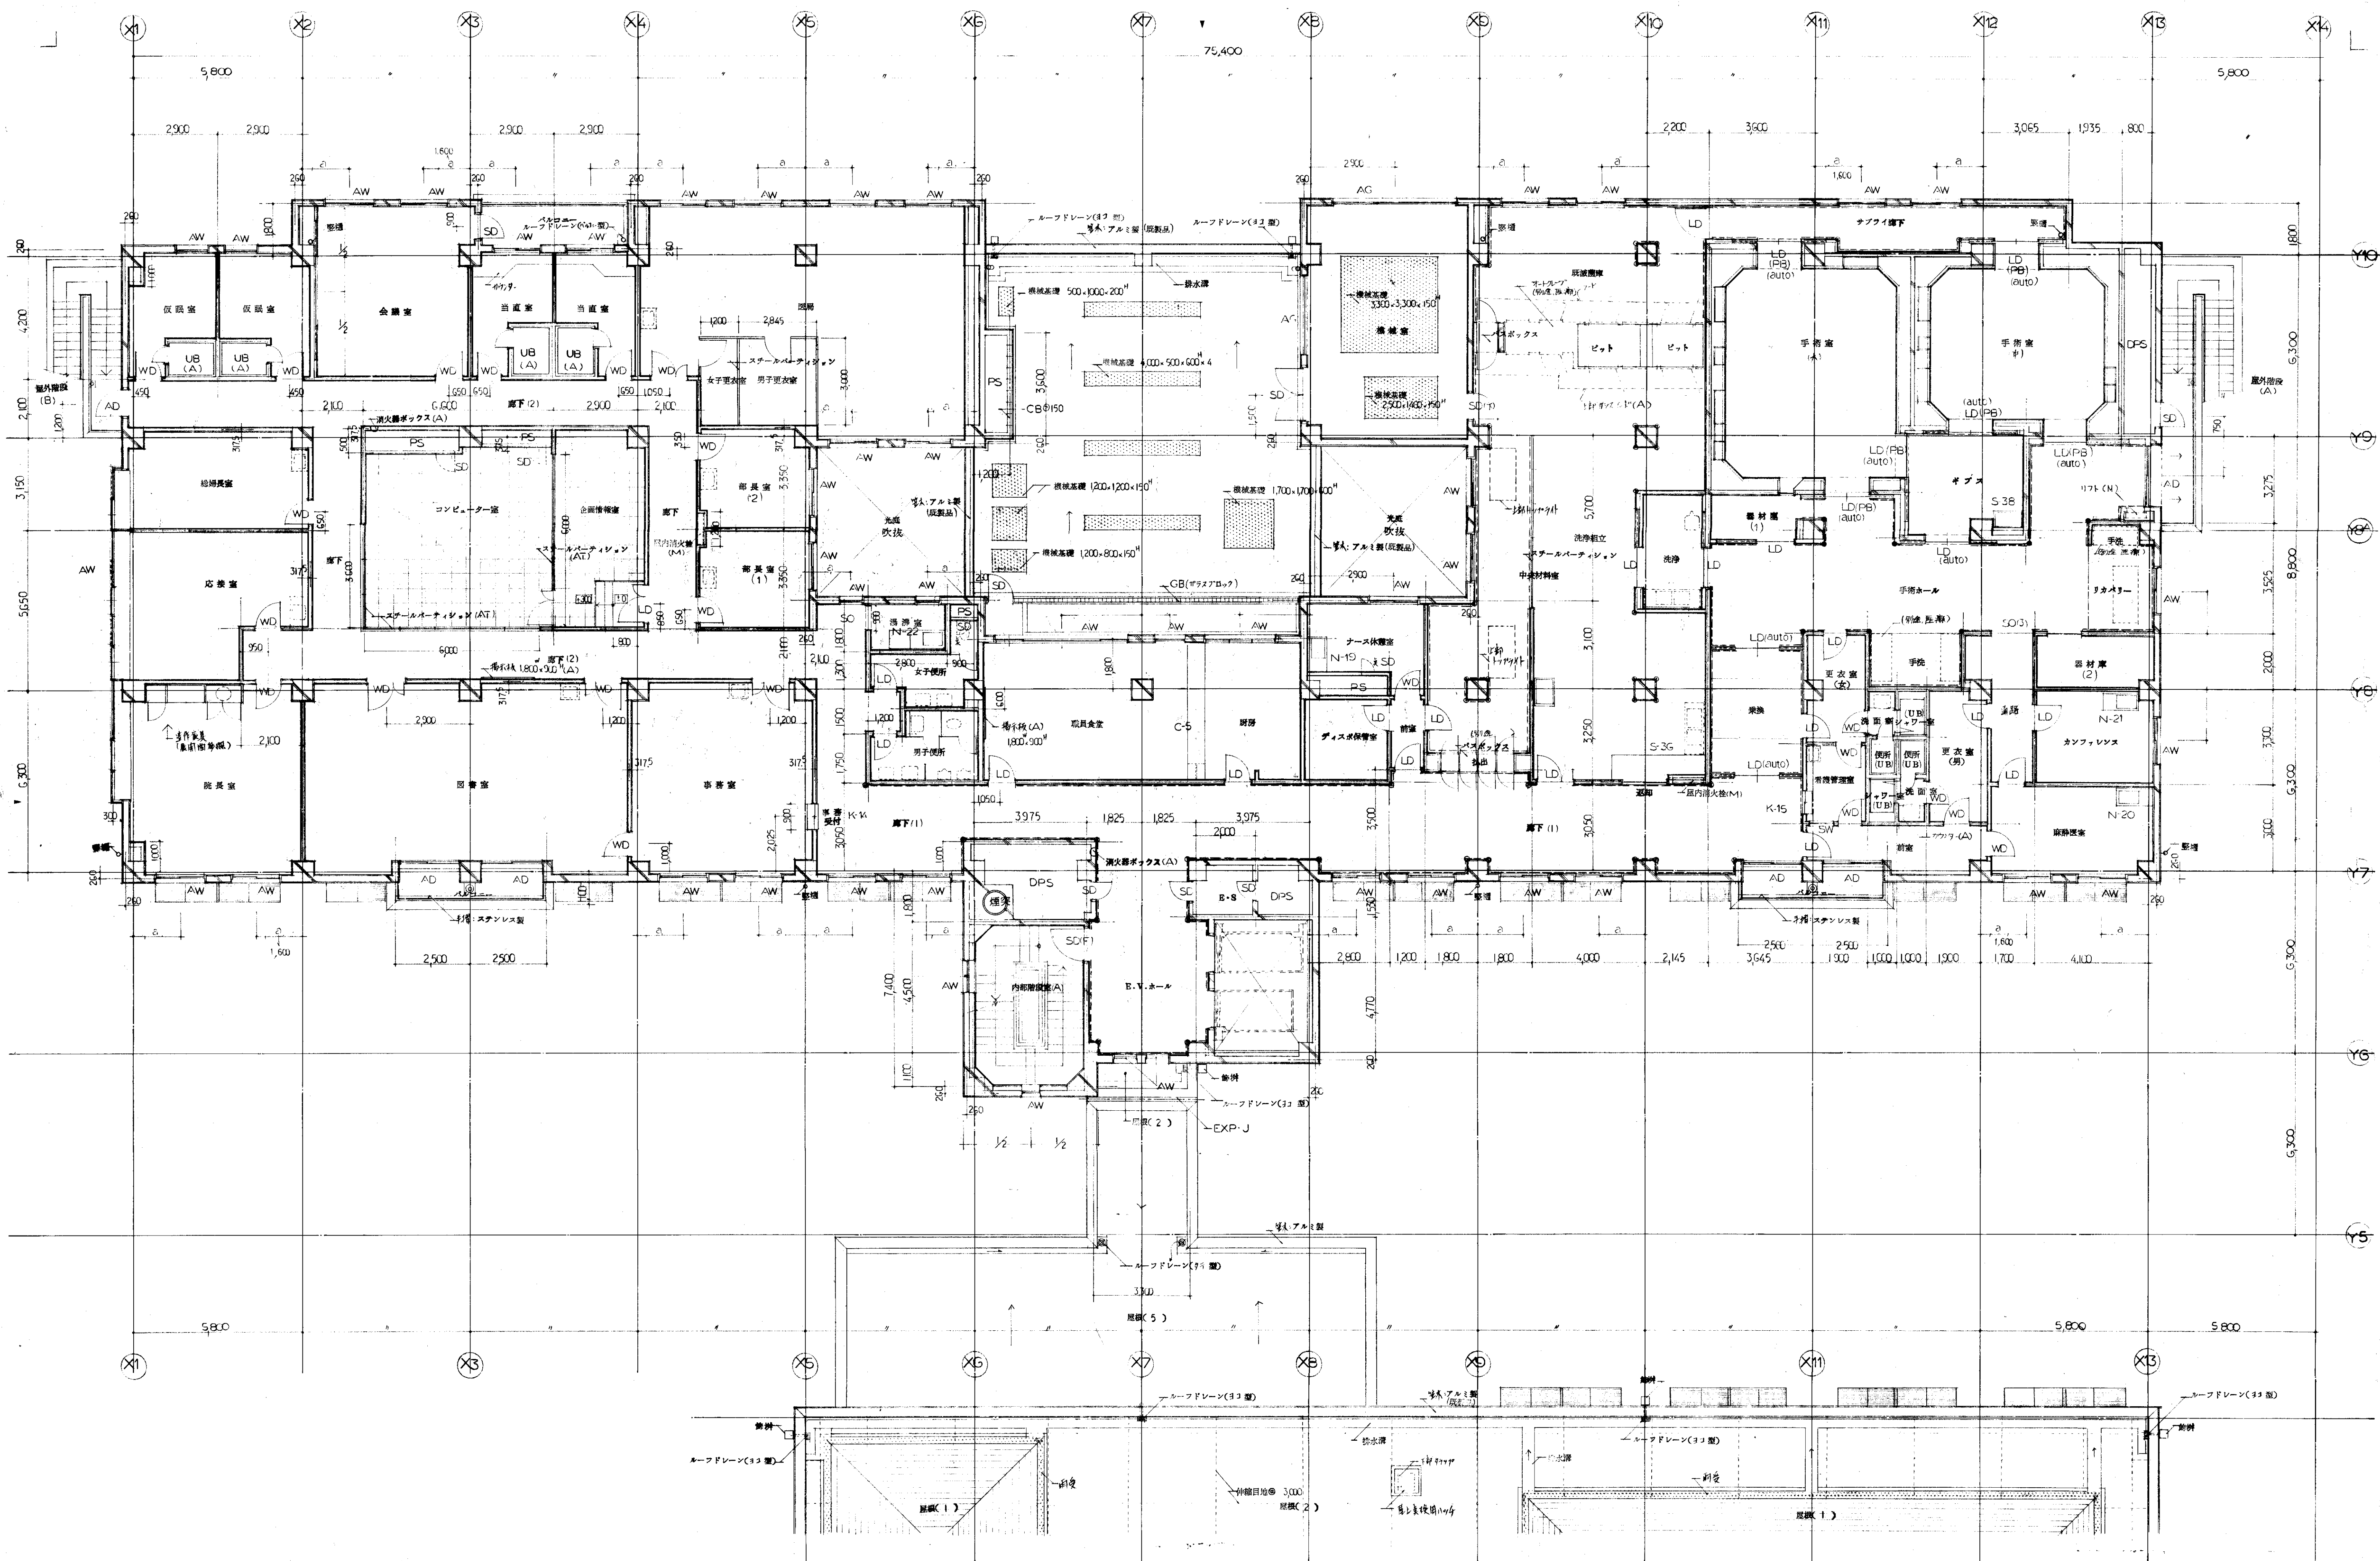

日本設計事務所
Nihon Architects, Engineers & Consultants, Inc.

61.3.20
61.3.14

訂正


滋賀県建設部長	担当
土木部長 建築課	
昭和61年7月	

滋賀県立小児保健医療センター新築工事

3階平面図
1/100


図面番号 040
図面内容 3階平面図
図面縮尺 1/100
図面種類 建築一般図


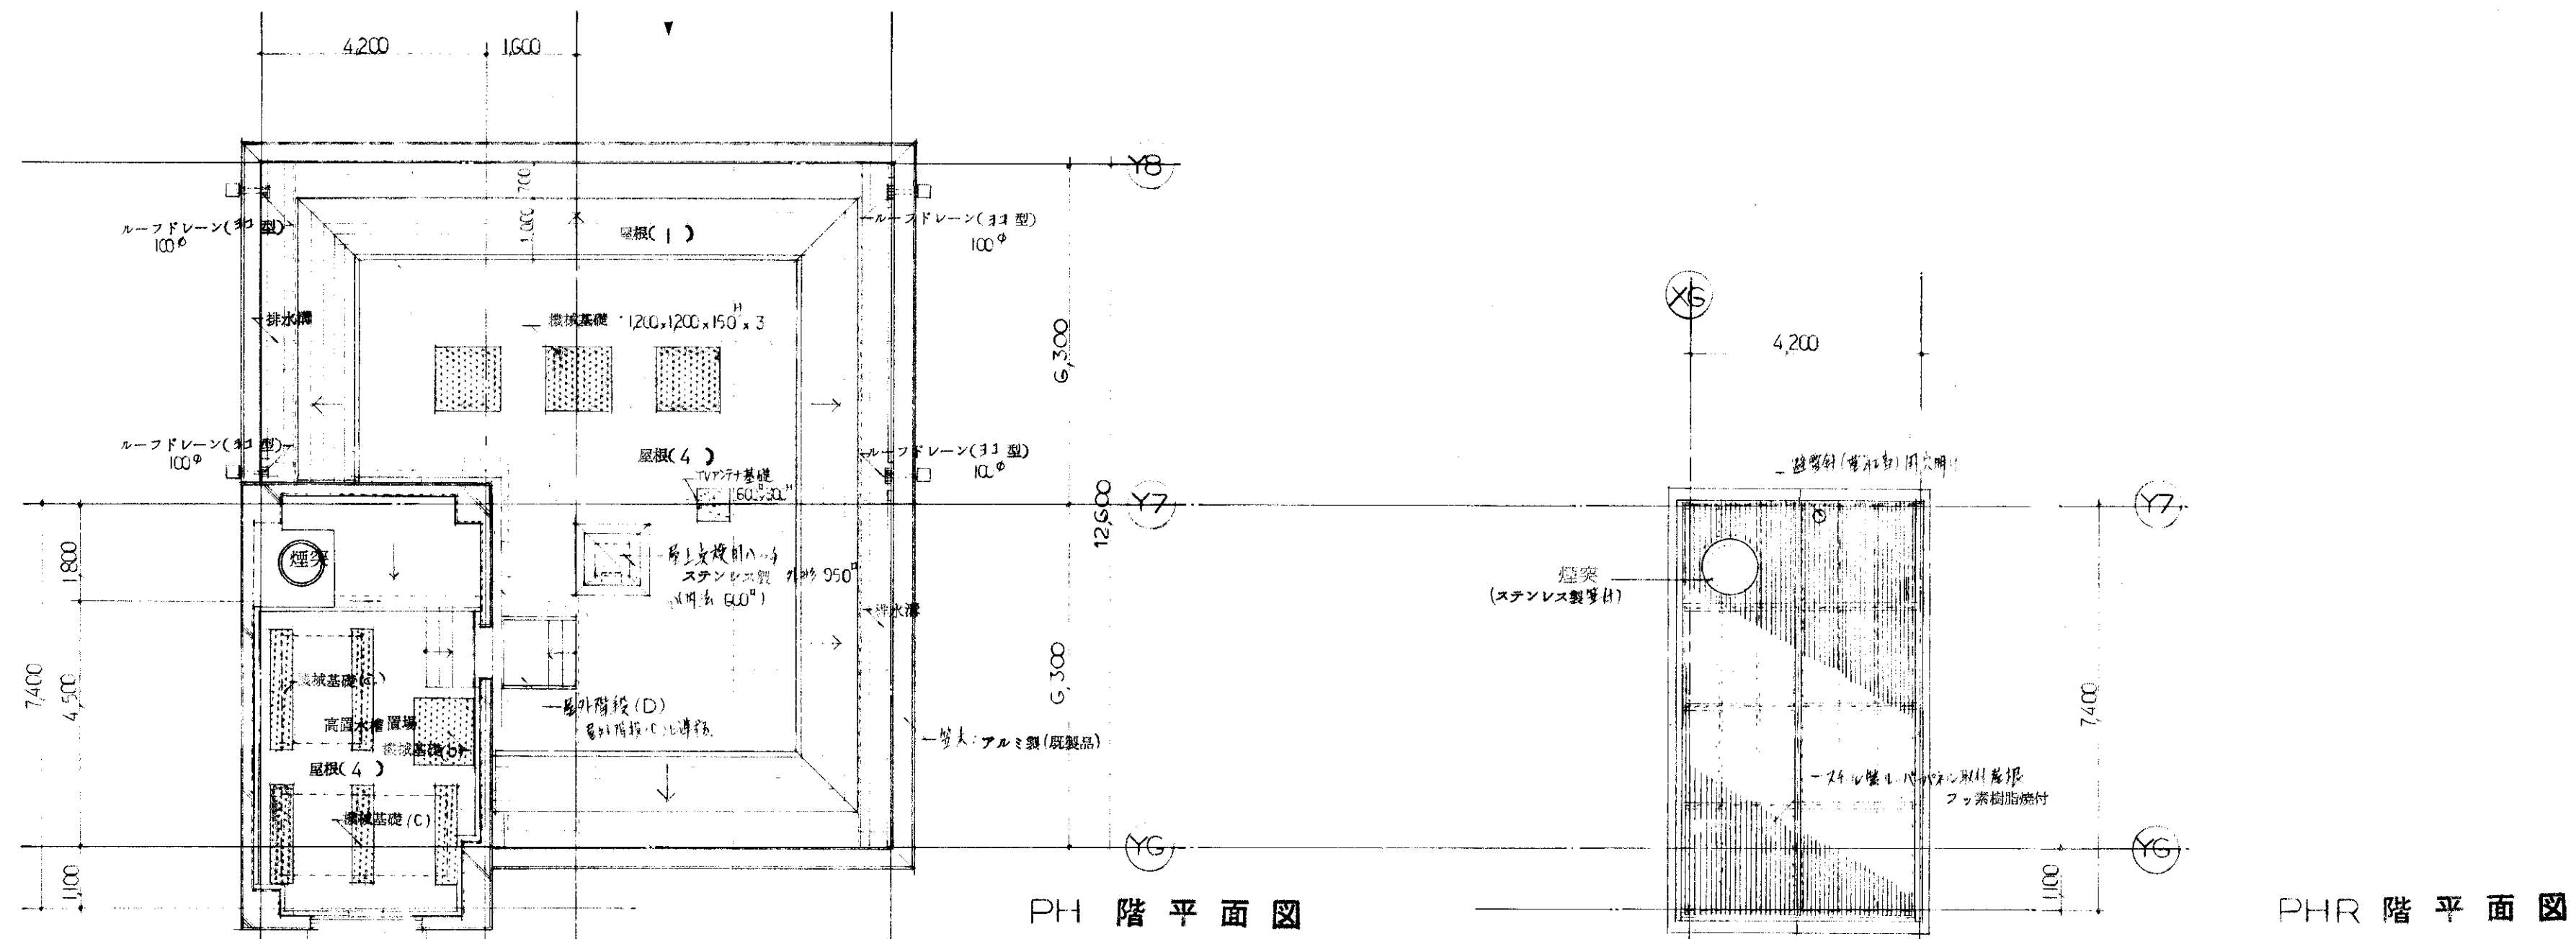

PH階平面図

PHR階平面図

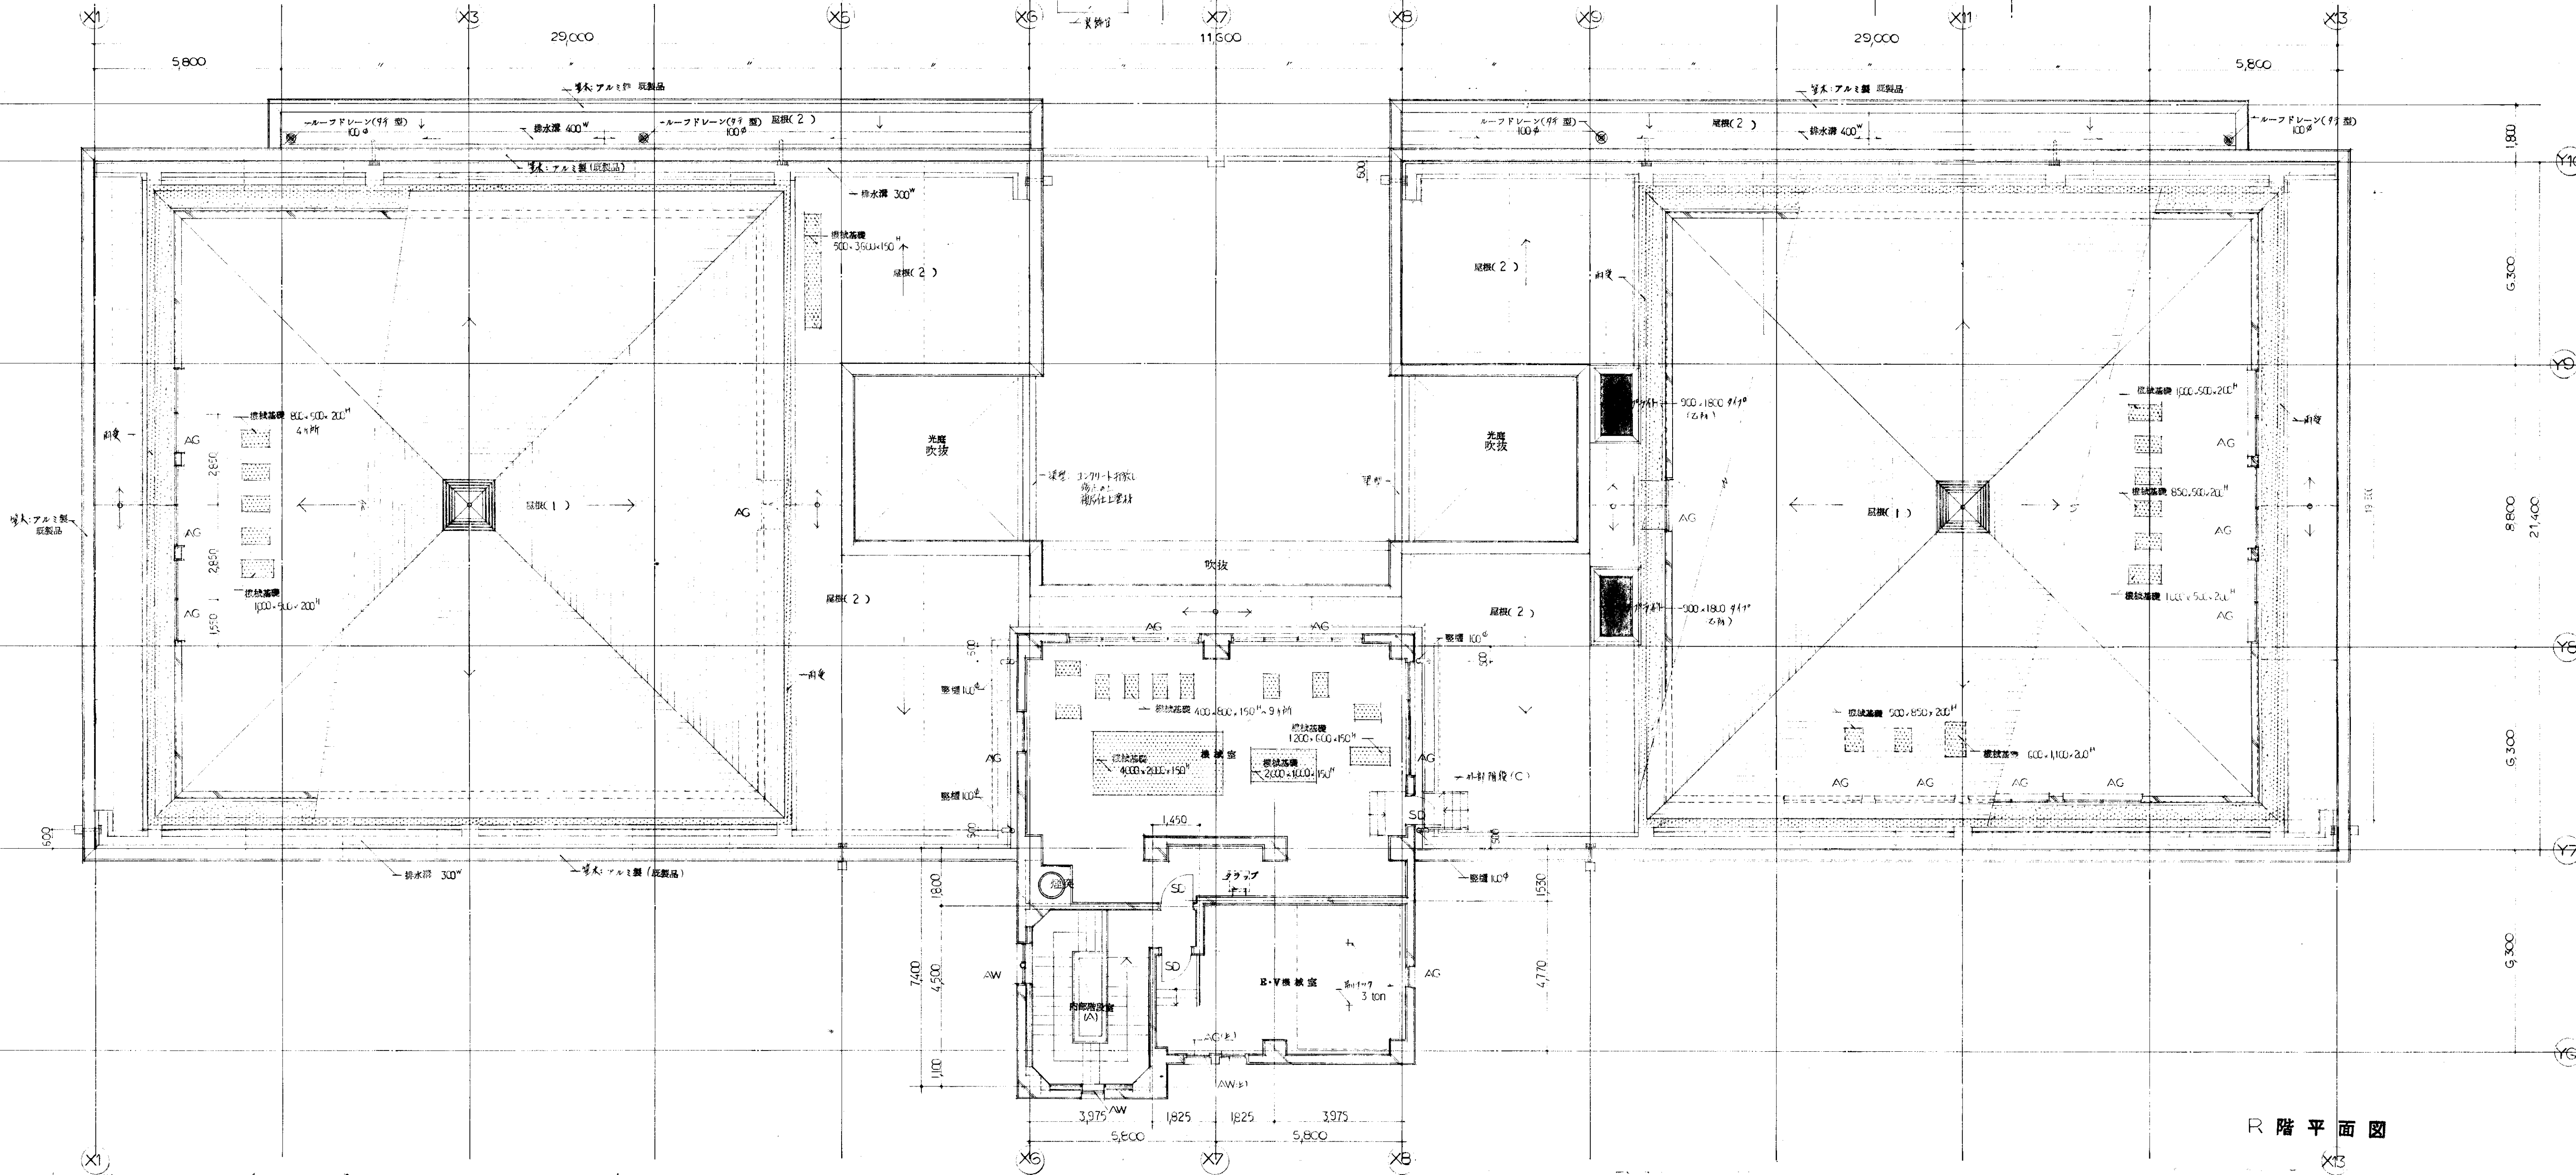

R階平面図