



符号	仕上	符号	仕上
①	磁器質50角モザイクタイル張り	⑦	アルミ製目隠しルーバー
②	防水形覆層塗料E	⑧	鋳鋼
③	アルミ製目隠しルーバー	⑨	サイン (ステンレス箱文字)
④	天端:ウレタン塗膜防水	⑩	打断目地 (シーリング)
⑤	アルミ製手摺	⑪	誘発目地 (シーリング)
⑥	コンクリート打放し	⑫	耐震スリット

新館(既存) ← ○ → 新々棟(増築)

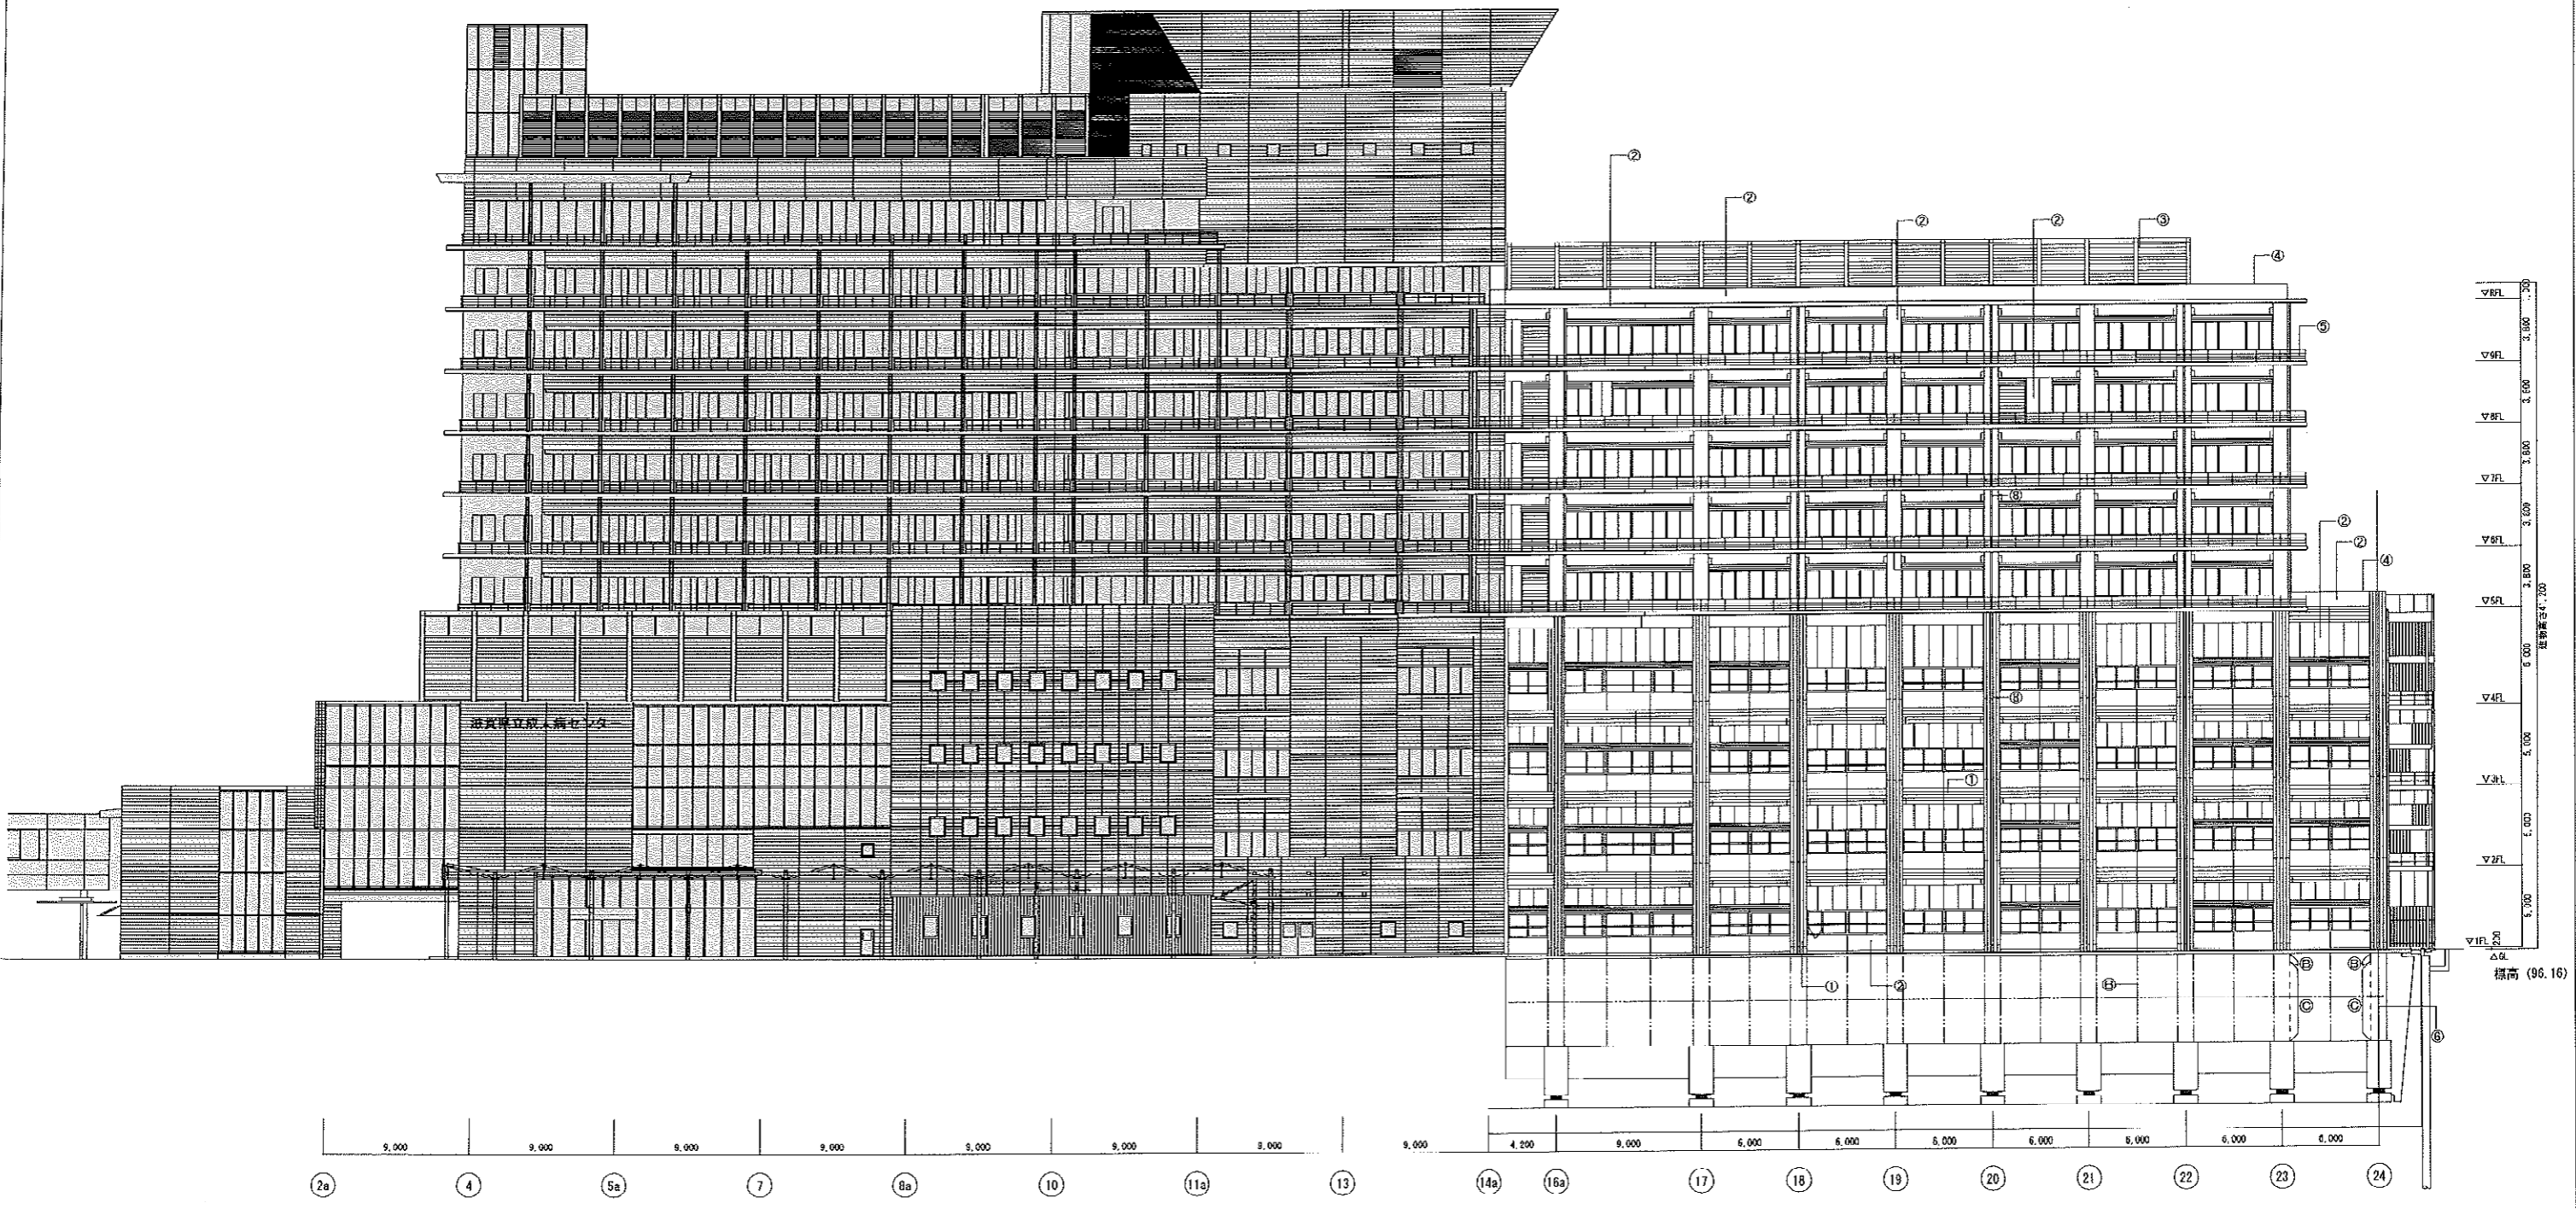


符号	仕上	符号	仕上
①	磁器質50角モザイクタイル張り	㉑	アルミ製日隠しルーバー
②	防水形複層塗料E	㉒	堅固
③	アルミ製日隠しルーバー	㉓	サイン (ステンレス箱文字)
④	天端:ウレタン塗膜防水	㉔ 打断目地 (シーリング)
⑤	アルミ製手摺	㉕	----- 誘発目地 (シーリング)
⑥	コンクリート打放し	㉖	----- 耐震スリット


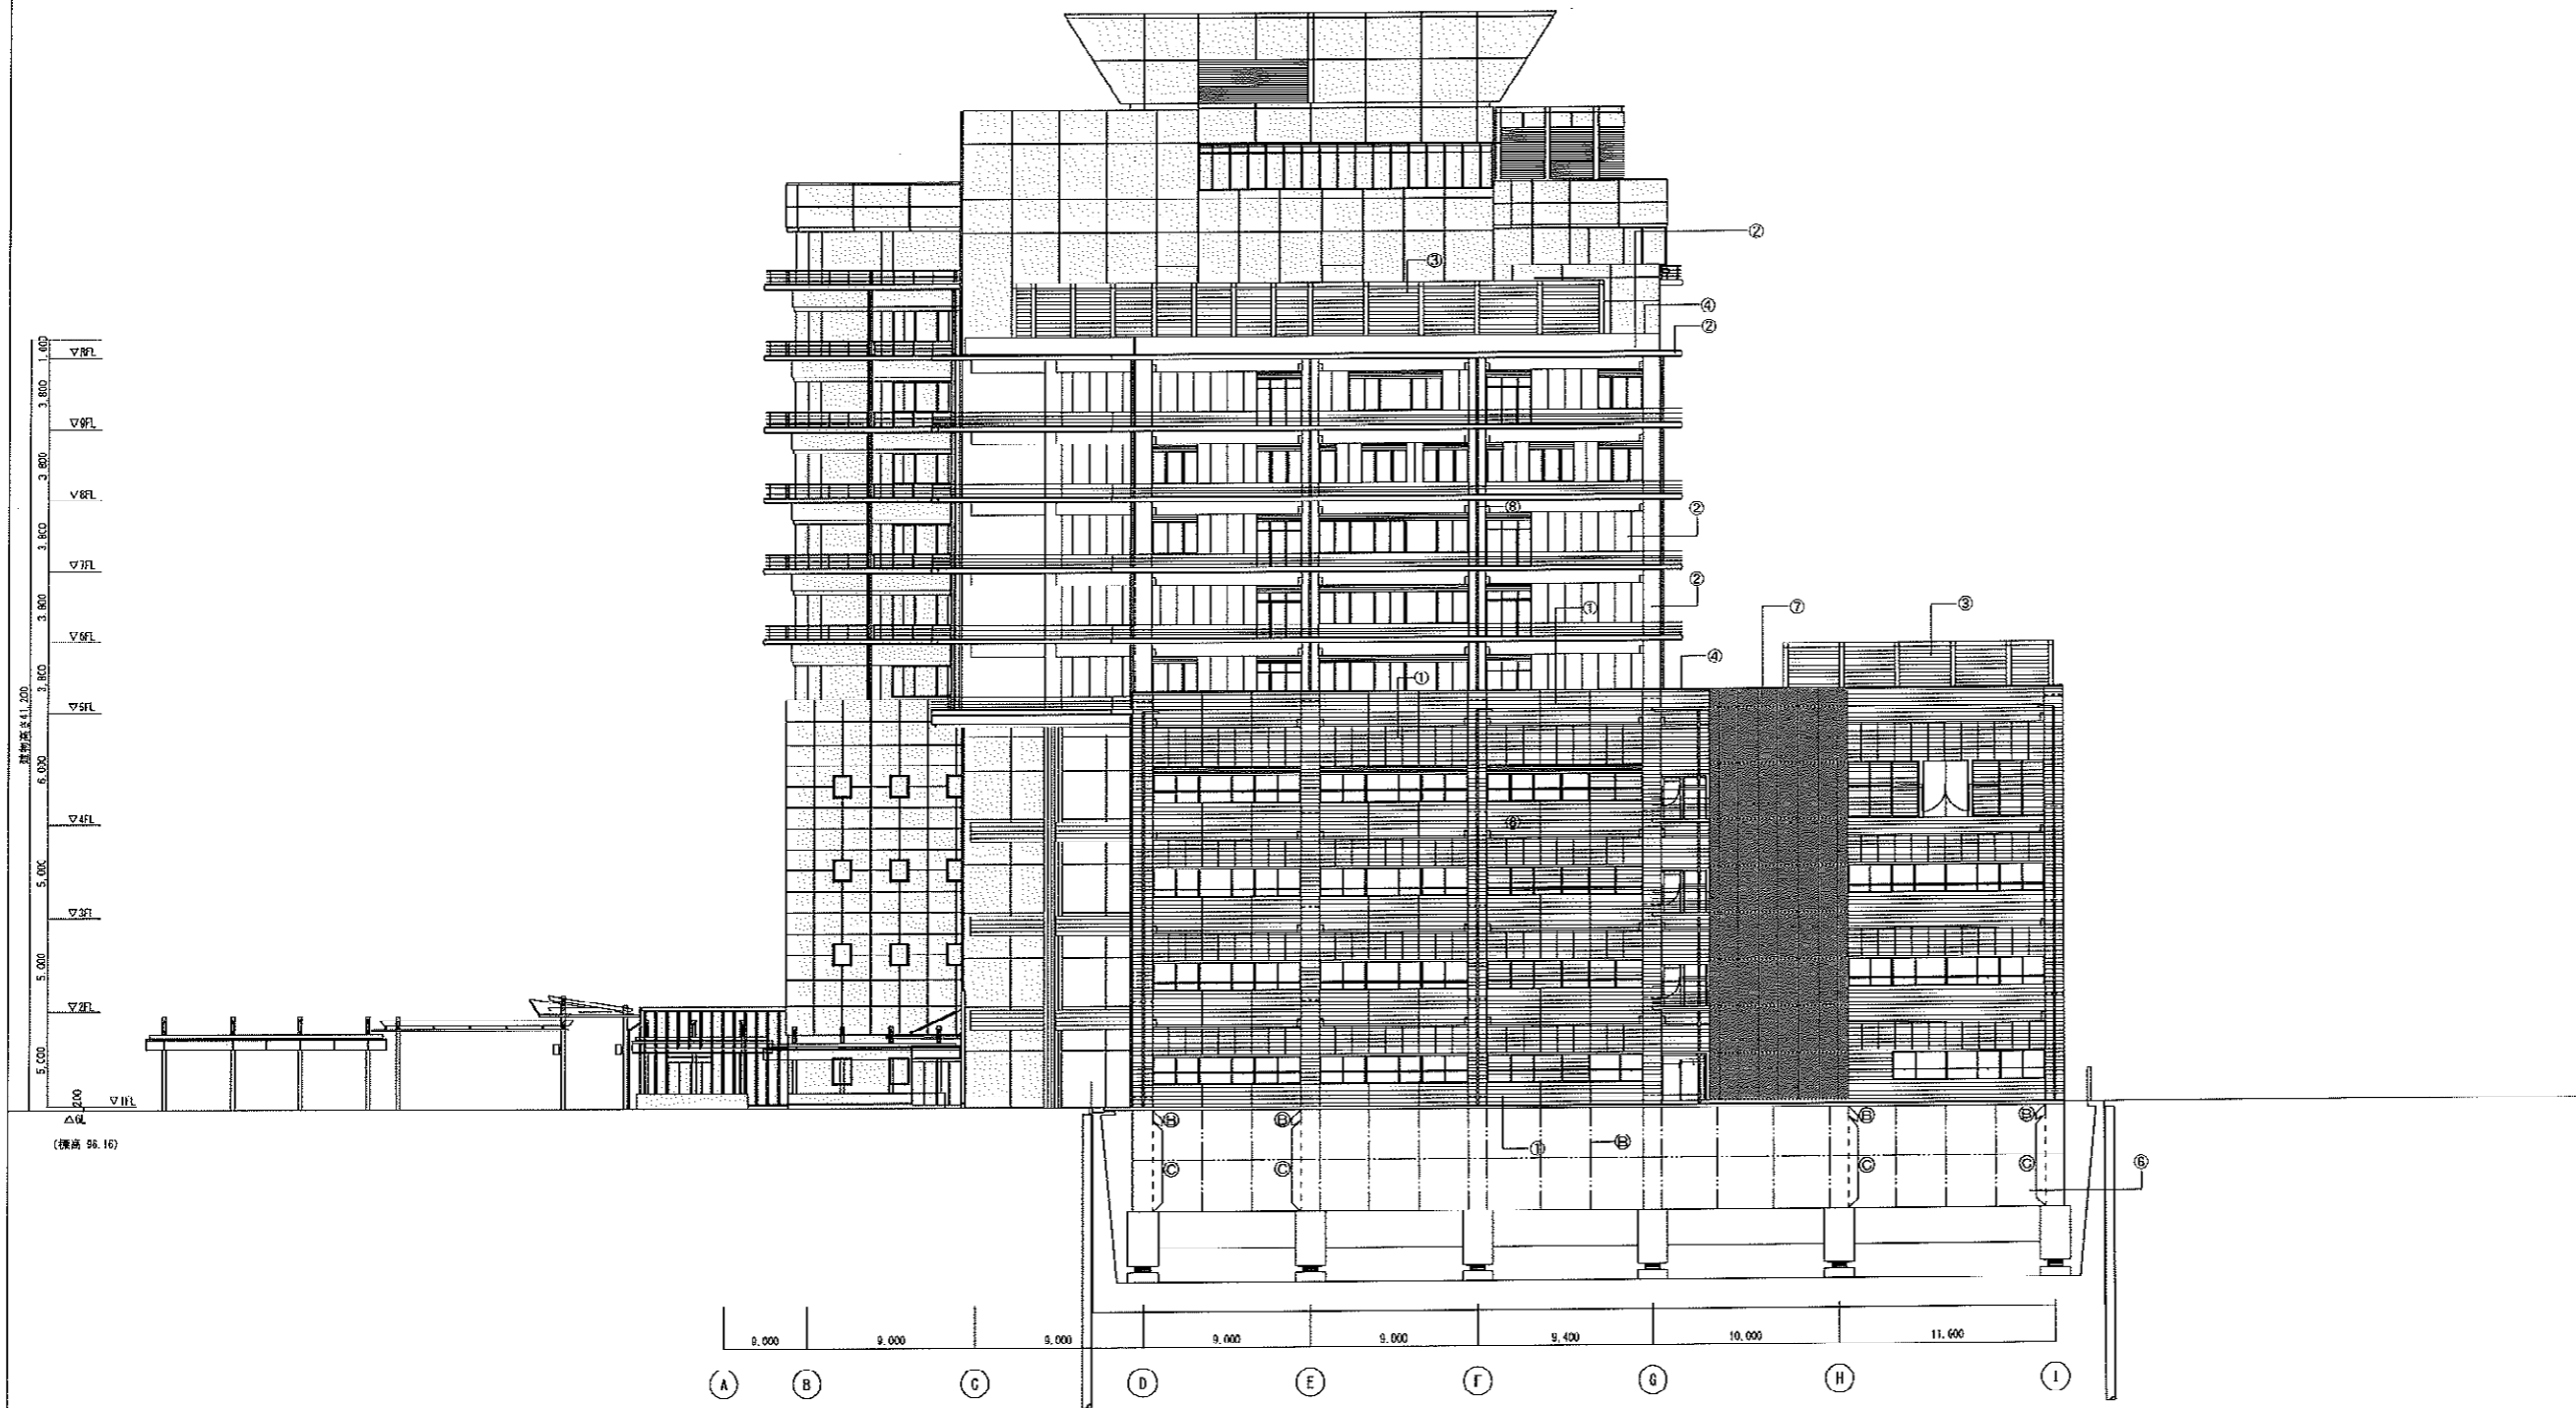


符号	仕上	符号	仕上
①	塩化ビニル50角モザイクタイル張り	㉑	アルミ製目隠しルーバー
②	防水形複層塗料E	㉒	壁積
③	アルミ製目隠しルーバー	㉓	サイン(ステンレス精文字)
④	天幕:ウレタン塗膜防水	㉔	— — 打断目地(シーリング)
⑤	アルミ製手摺	㉕	—— 誘発目地(シーリング)
⑥	コンクリート打放し	㉖	—— 耐震スリット

新々棟(増築) < — ○ — > 新館(既存)

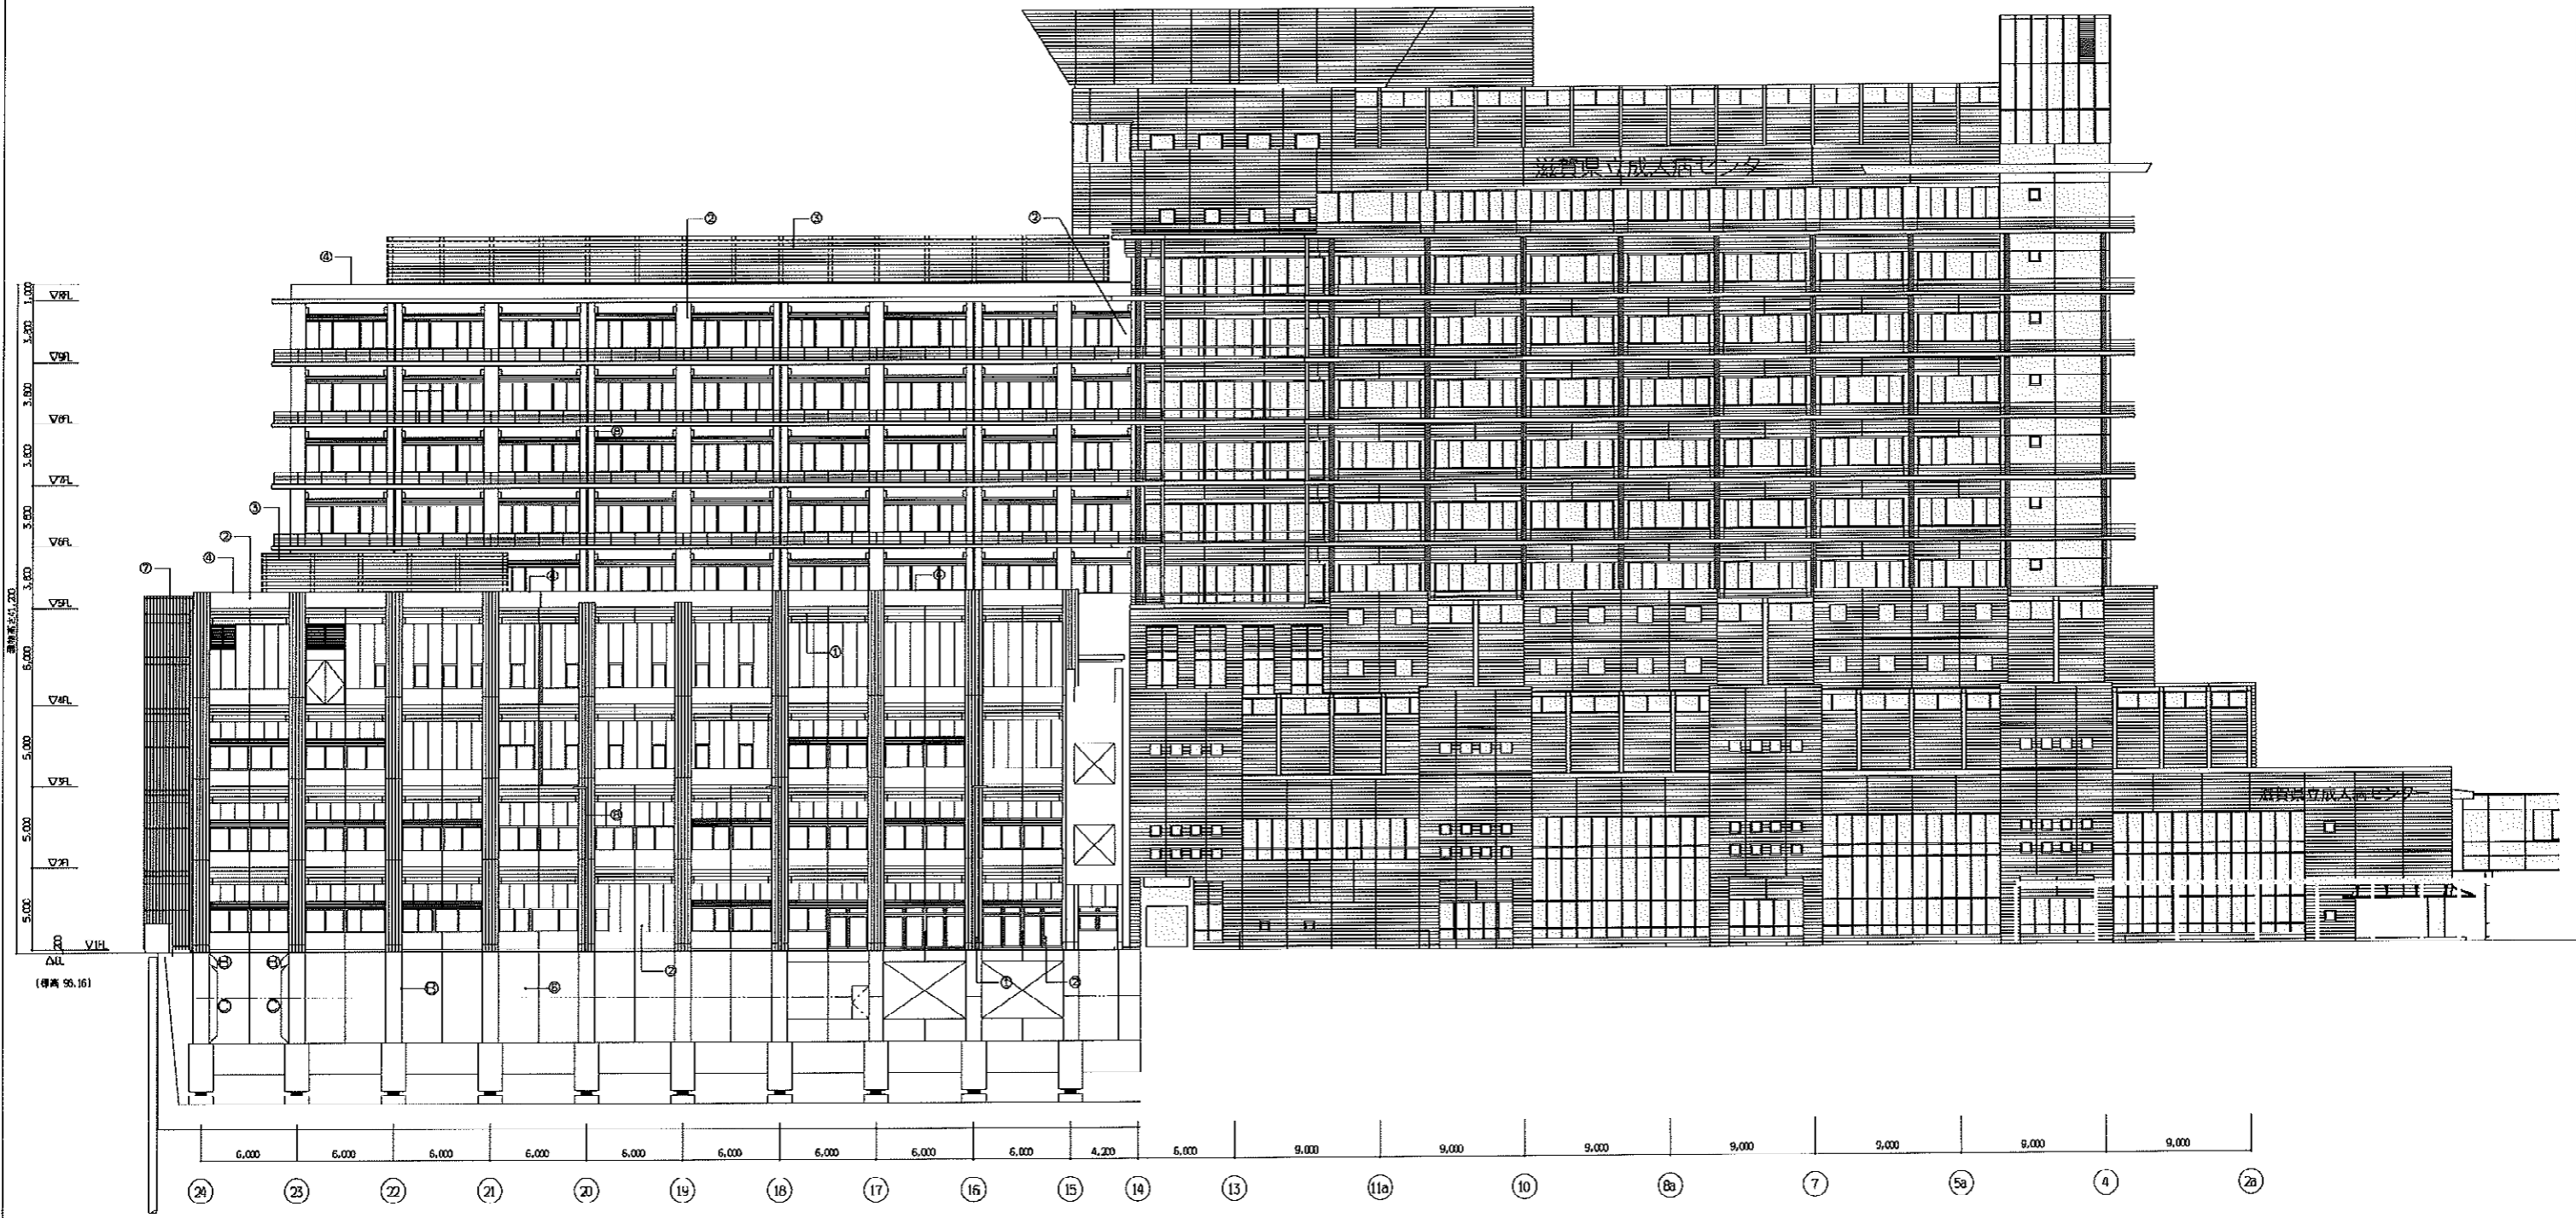

株式会社 内藤建築事務所 熊谷・西村・笹川建設工事共同企業体	工事名 滋賀県立成人病センター第二期改築工事		図名 新々棟 南立面図	縮尺 A1:1/200 A3:1/400	日付 H29.03	図番 A-30 竣工図
	新々棟 南立面図					

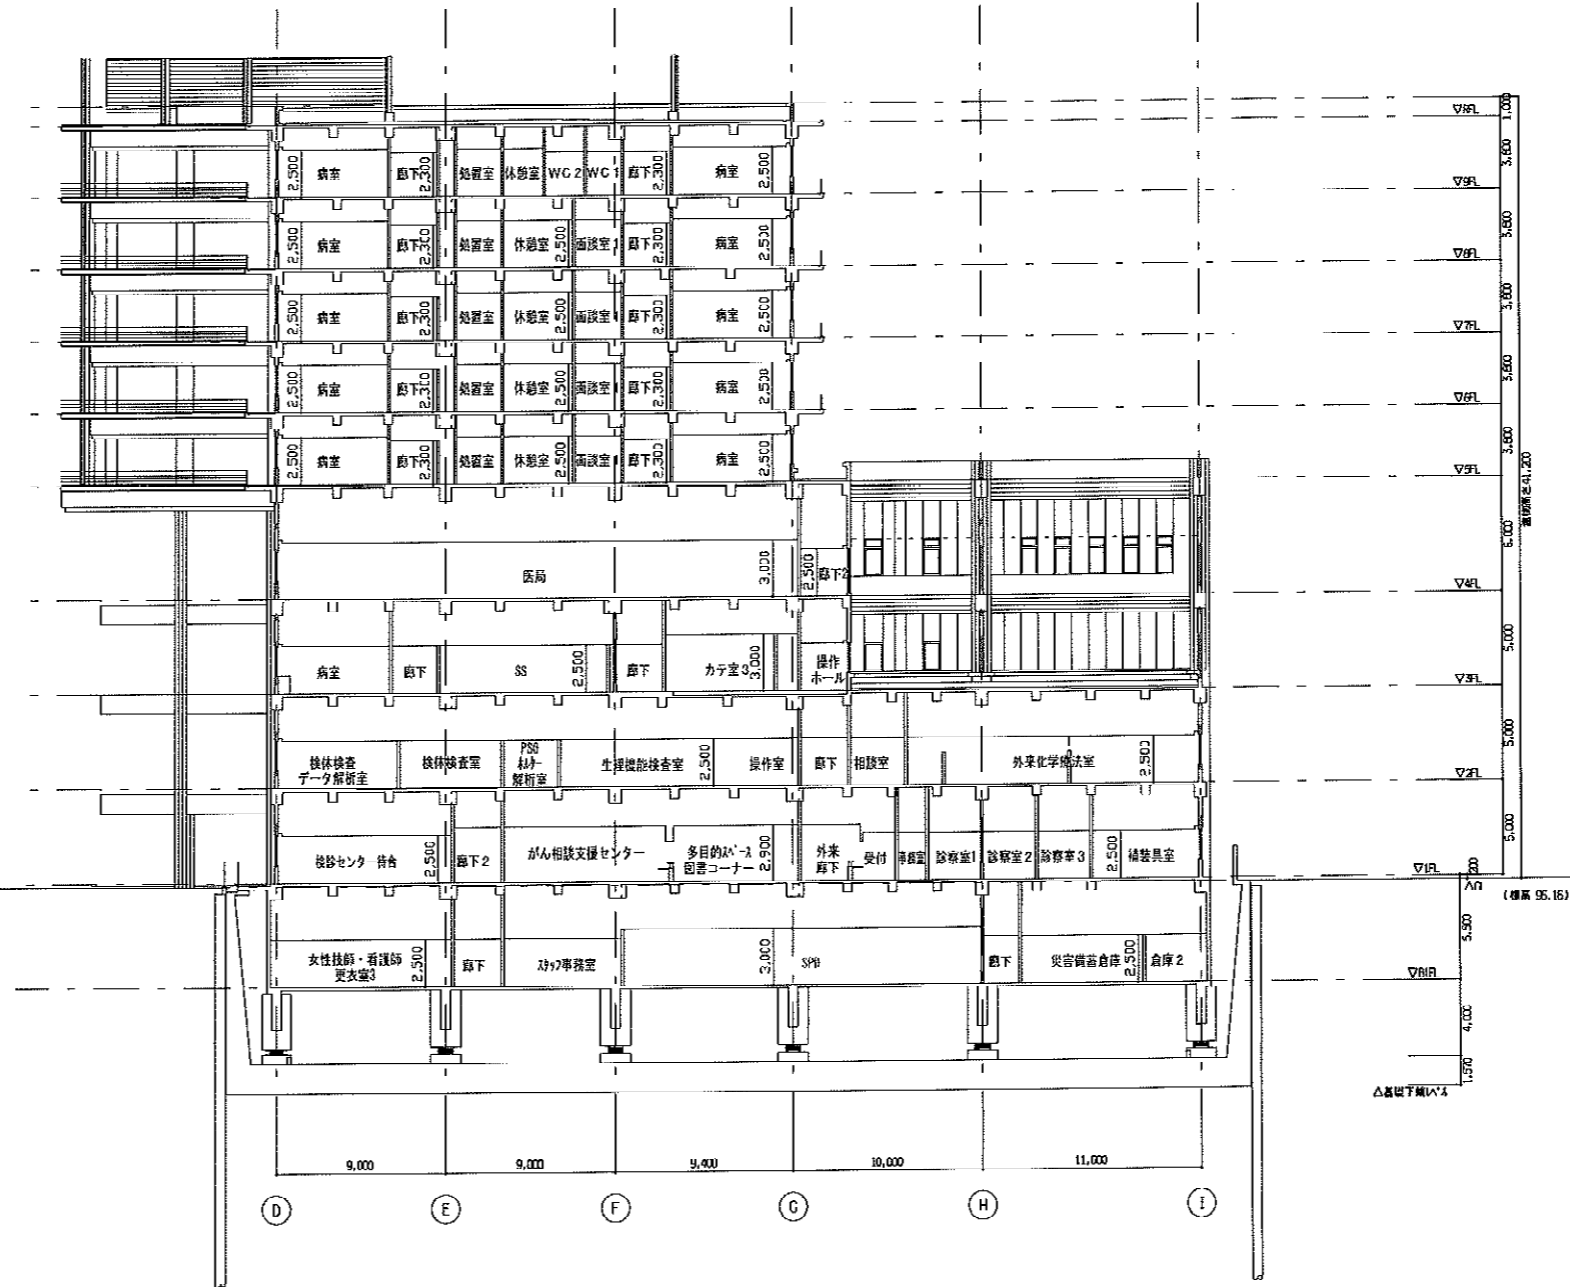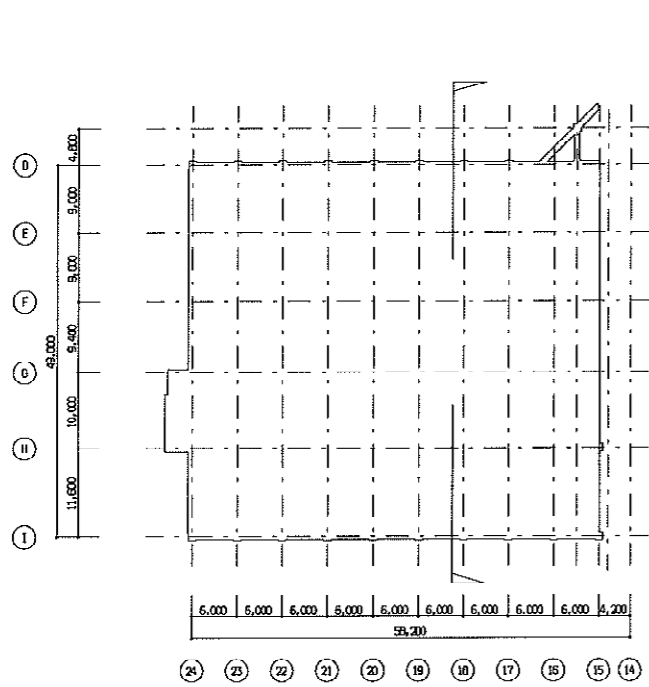


新々棟

南北断面図 1/200

		株式会社 内藤建築事務所		熊谷・西村・笹川建設工事共同企業体		工事名 滋賀県立成人病センター第二期改築工事		図本		縮尺		図1#		A-31	
								新々棟 南北断面図		A1:1/200 A3:1/400		H29.03		竣工図	

新々棟(増築) ← → 新館(既存)

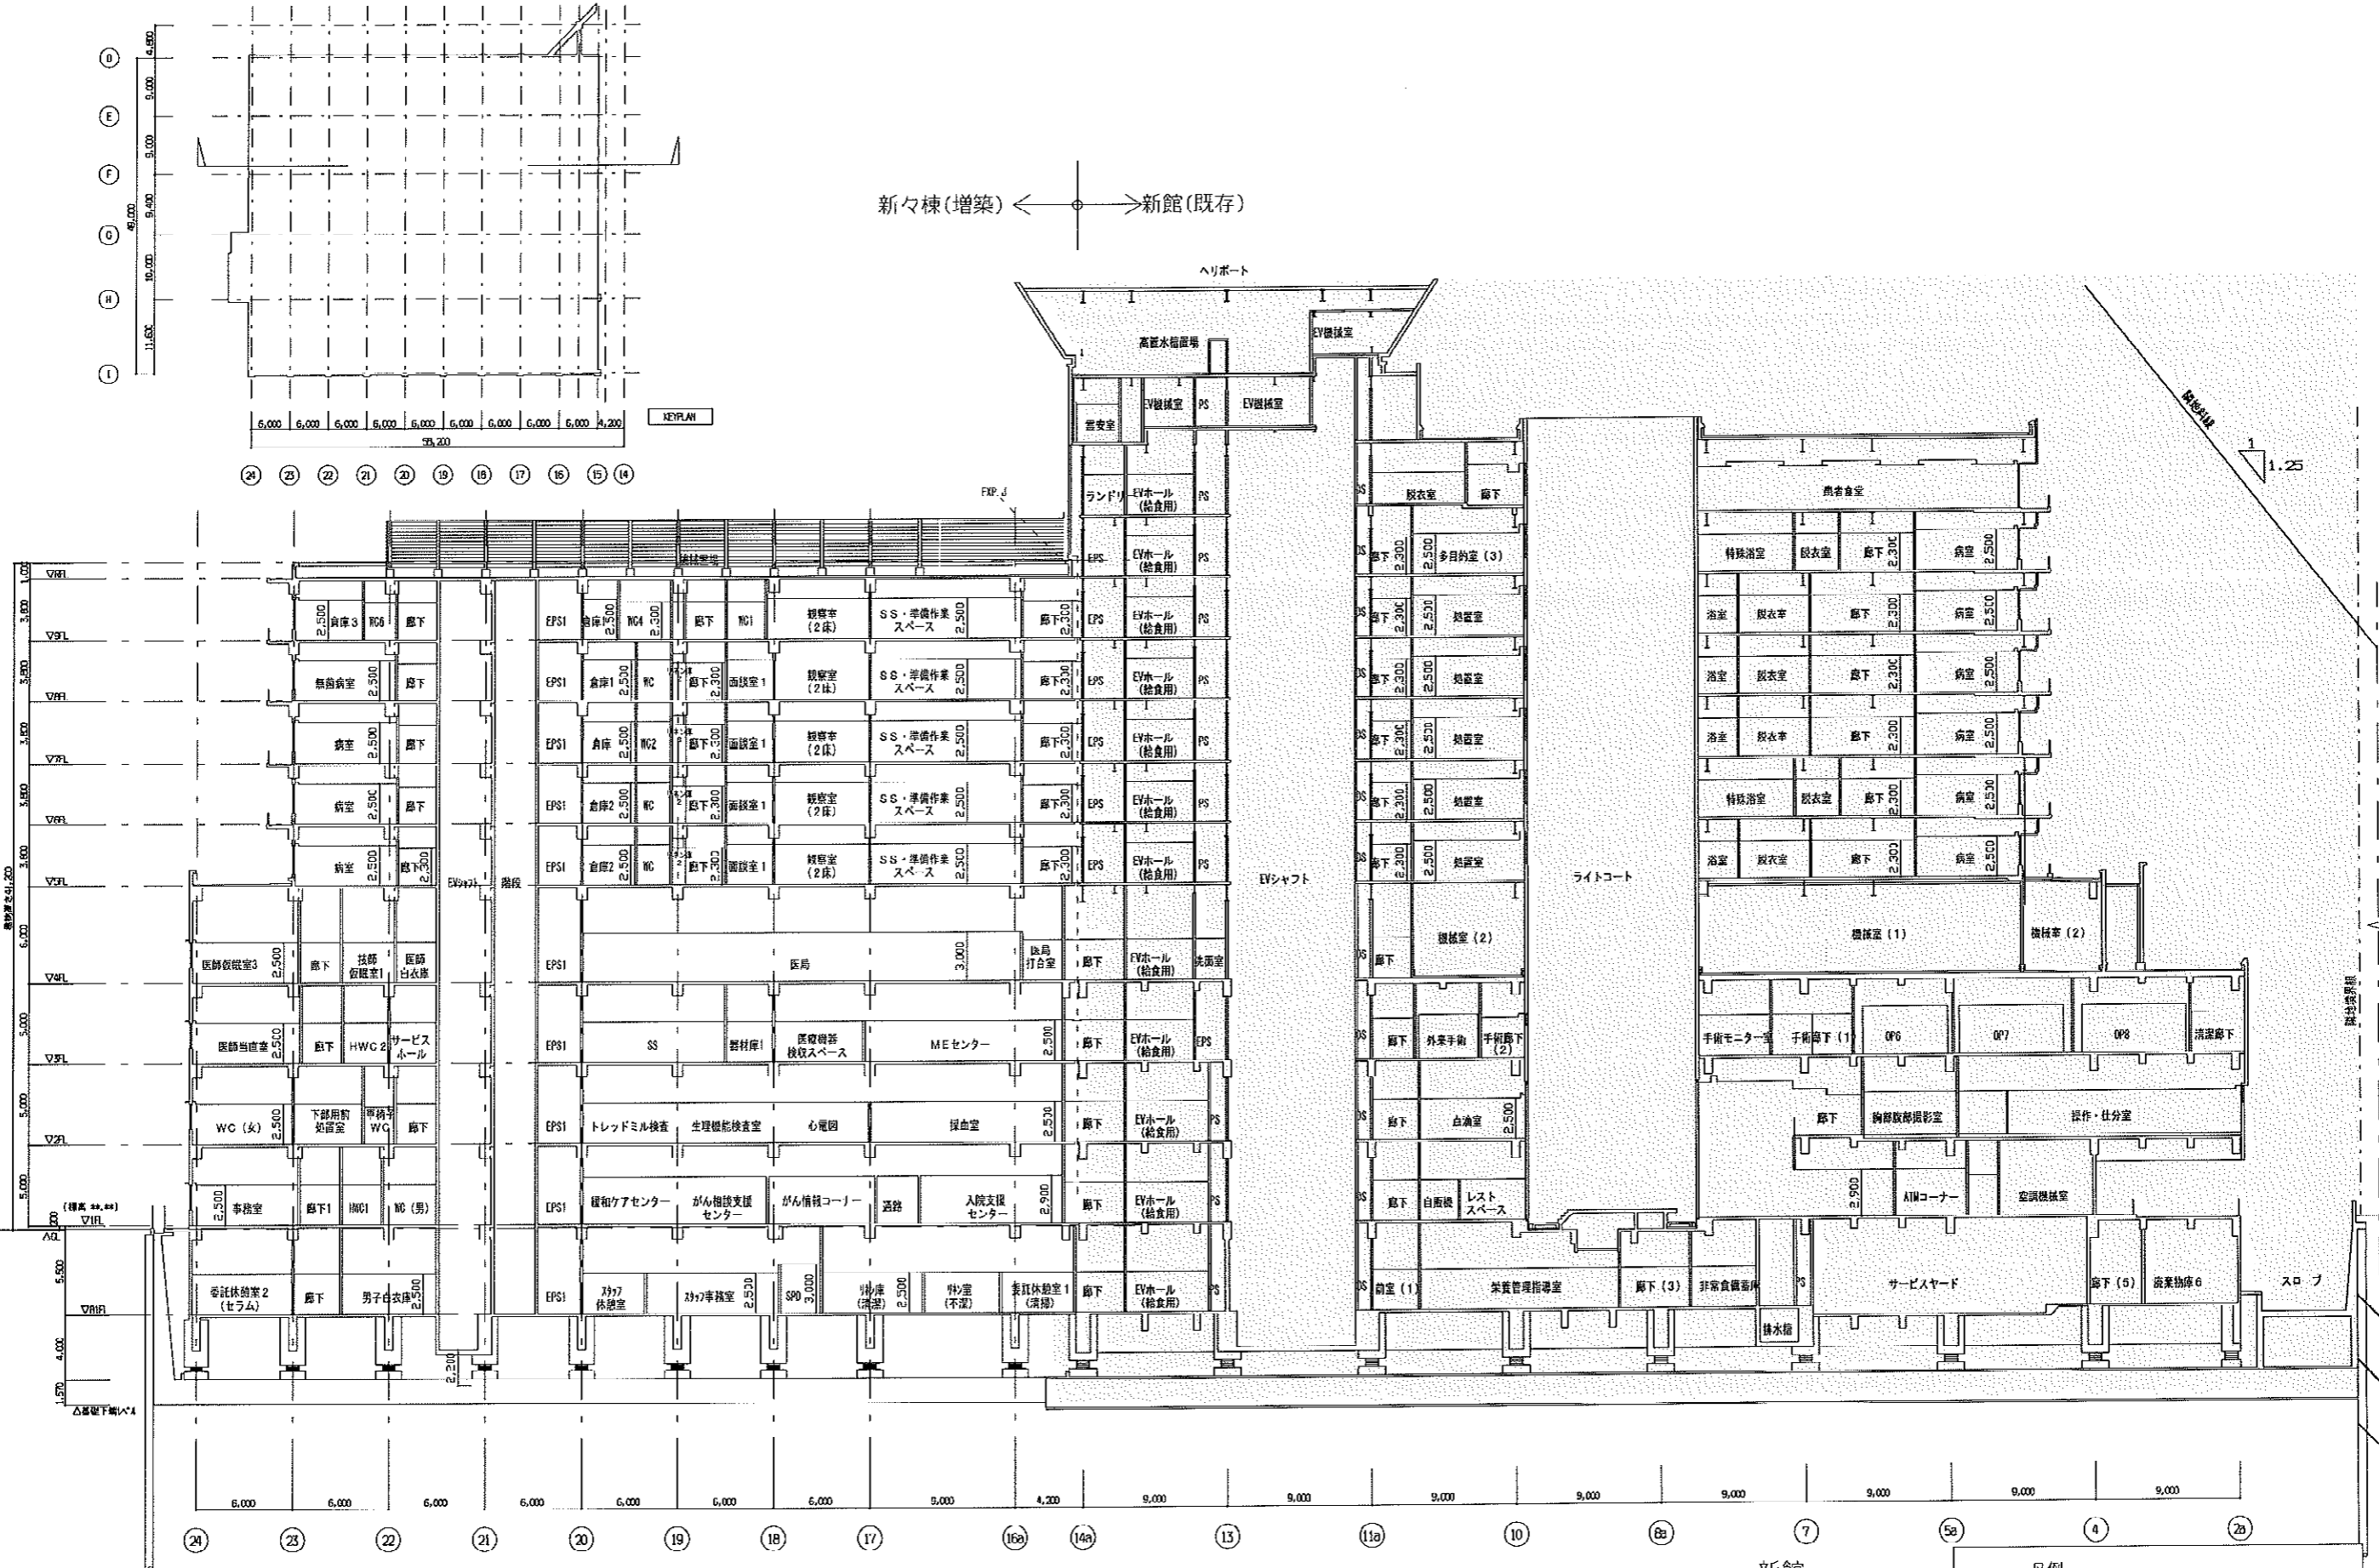

東西断面図 1/200

凡例
 既設範囲

工事名 滋賀県立成人病センター第二期改築工事		図本	図尺	図工	A-32 竣工図
新々棟 東西断面図		A1: 1/200	A3: 1/400	H29.03	

株式会社 内藤建築事務所 熊谷・西村・笹川建設工事共同企業体