



- 凡例
- 既設建物
  - 増築建物 (本工事)
  - 増築建物 (別途工事)
  - 改修範囲
  - 既存レベル高を示す
- 設計GL : 96.16

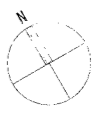

株式会社 内藤建築事務所

株式会社 桑原組

工事名	滋賀県立成人病センター西館改修その他工事		
図号	配置図 (工事完了時)	縮尺	A1: 1/600 A3: 1/1200
図名		改訂	H29.08
		ページ	A-02
			竣工図

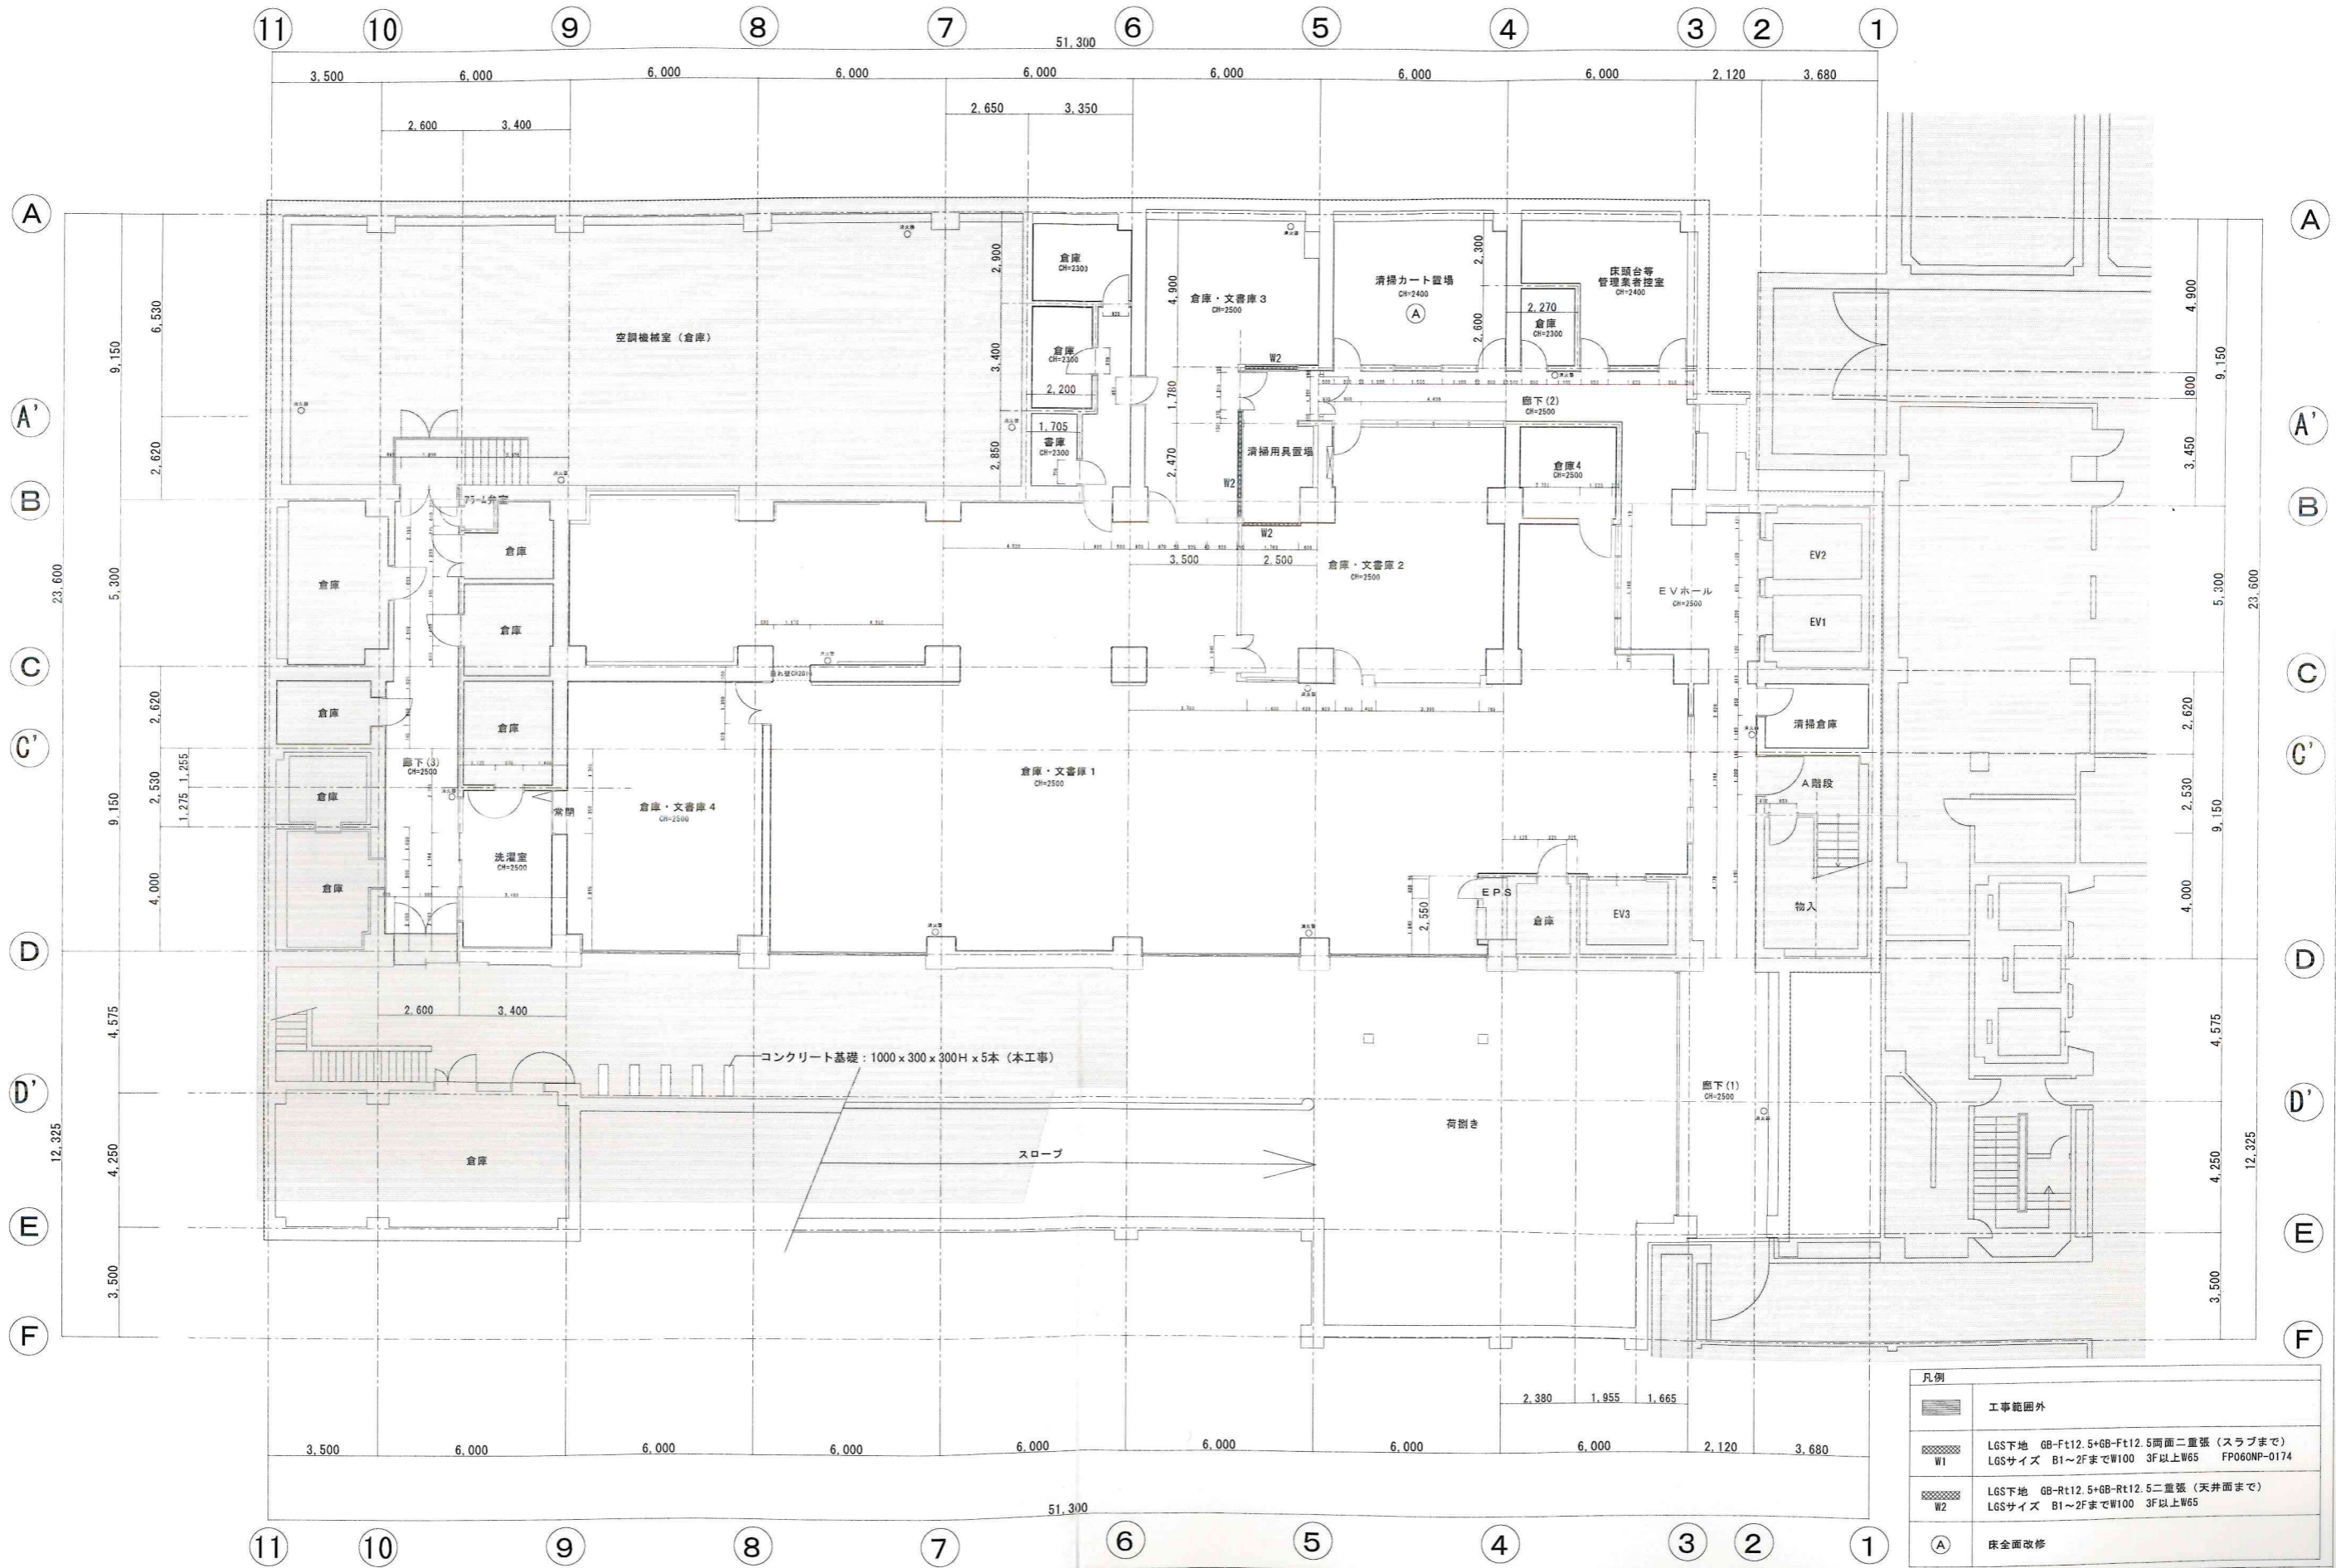


凡例	
	工事範囲外
	LGS下地 GB-Ft12.5+GB-Ft12.5両面二重張(スラブまで) LGSサイズ B1~2FまでW100 3F以上W65 FP060NP-0174
	LGS下地 GB-Rt12.5+GB-Rt12.5二重張(天井面まで) LGSサイズ B1~2FまでW100 3F以上W65
	床全面改修

株式会社 内藤建築事務所

株式会社 桑原組

工事名	滋賀県立成人病センター西館改修その他工事		図番	A-28	
図名	西館改修 B 1階平面図(改修図)	縮尺	A1: 1/100 A3: 1/200	竣工日	H29.08
				竣工図	

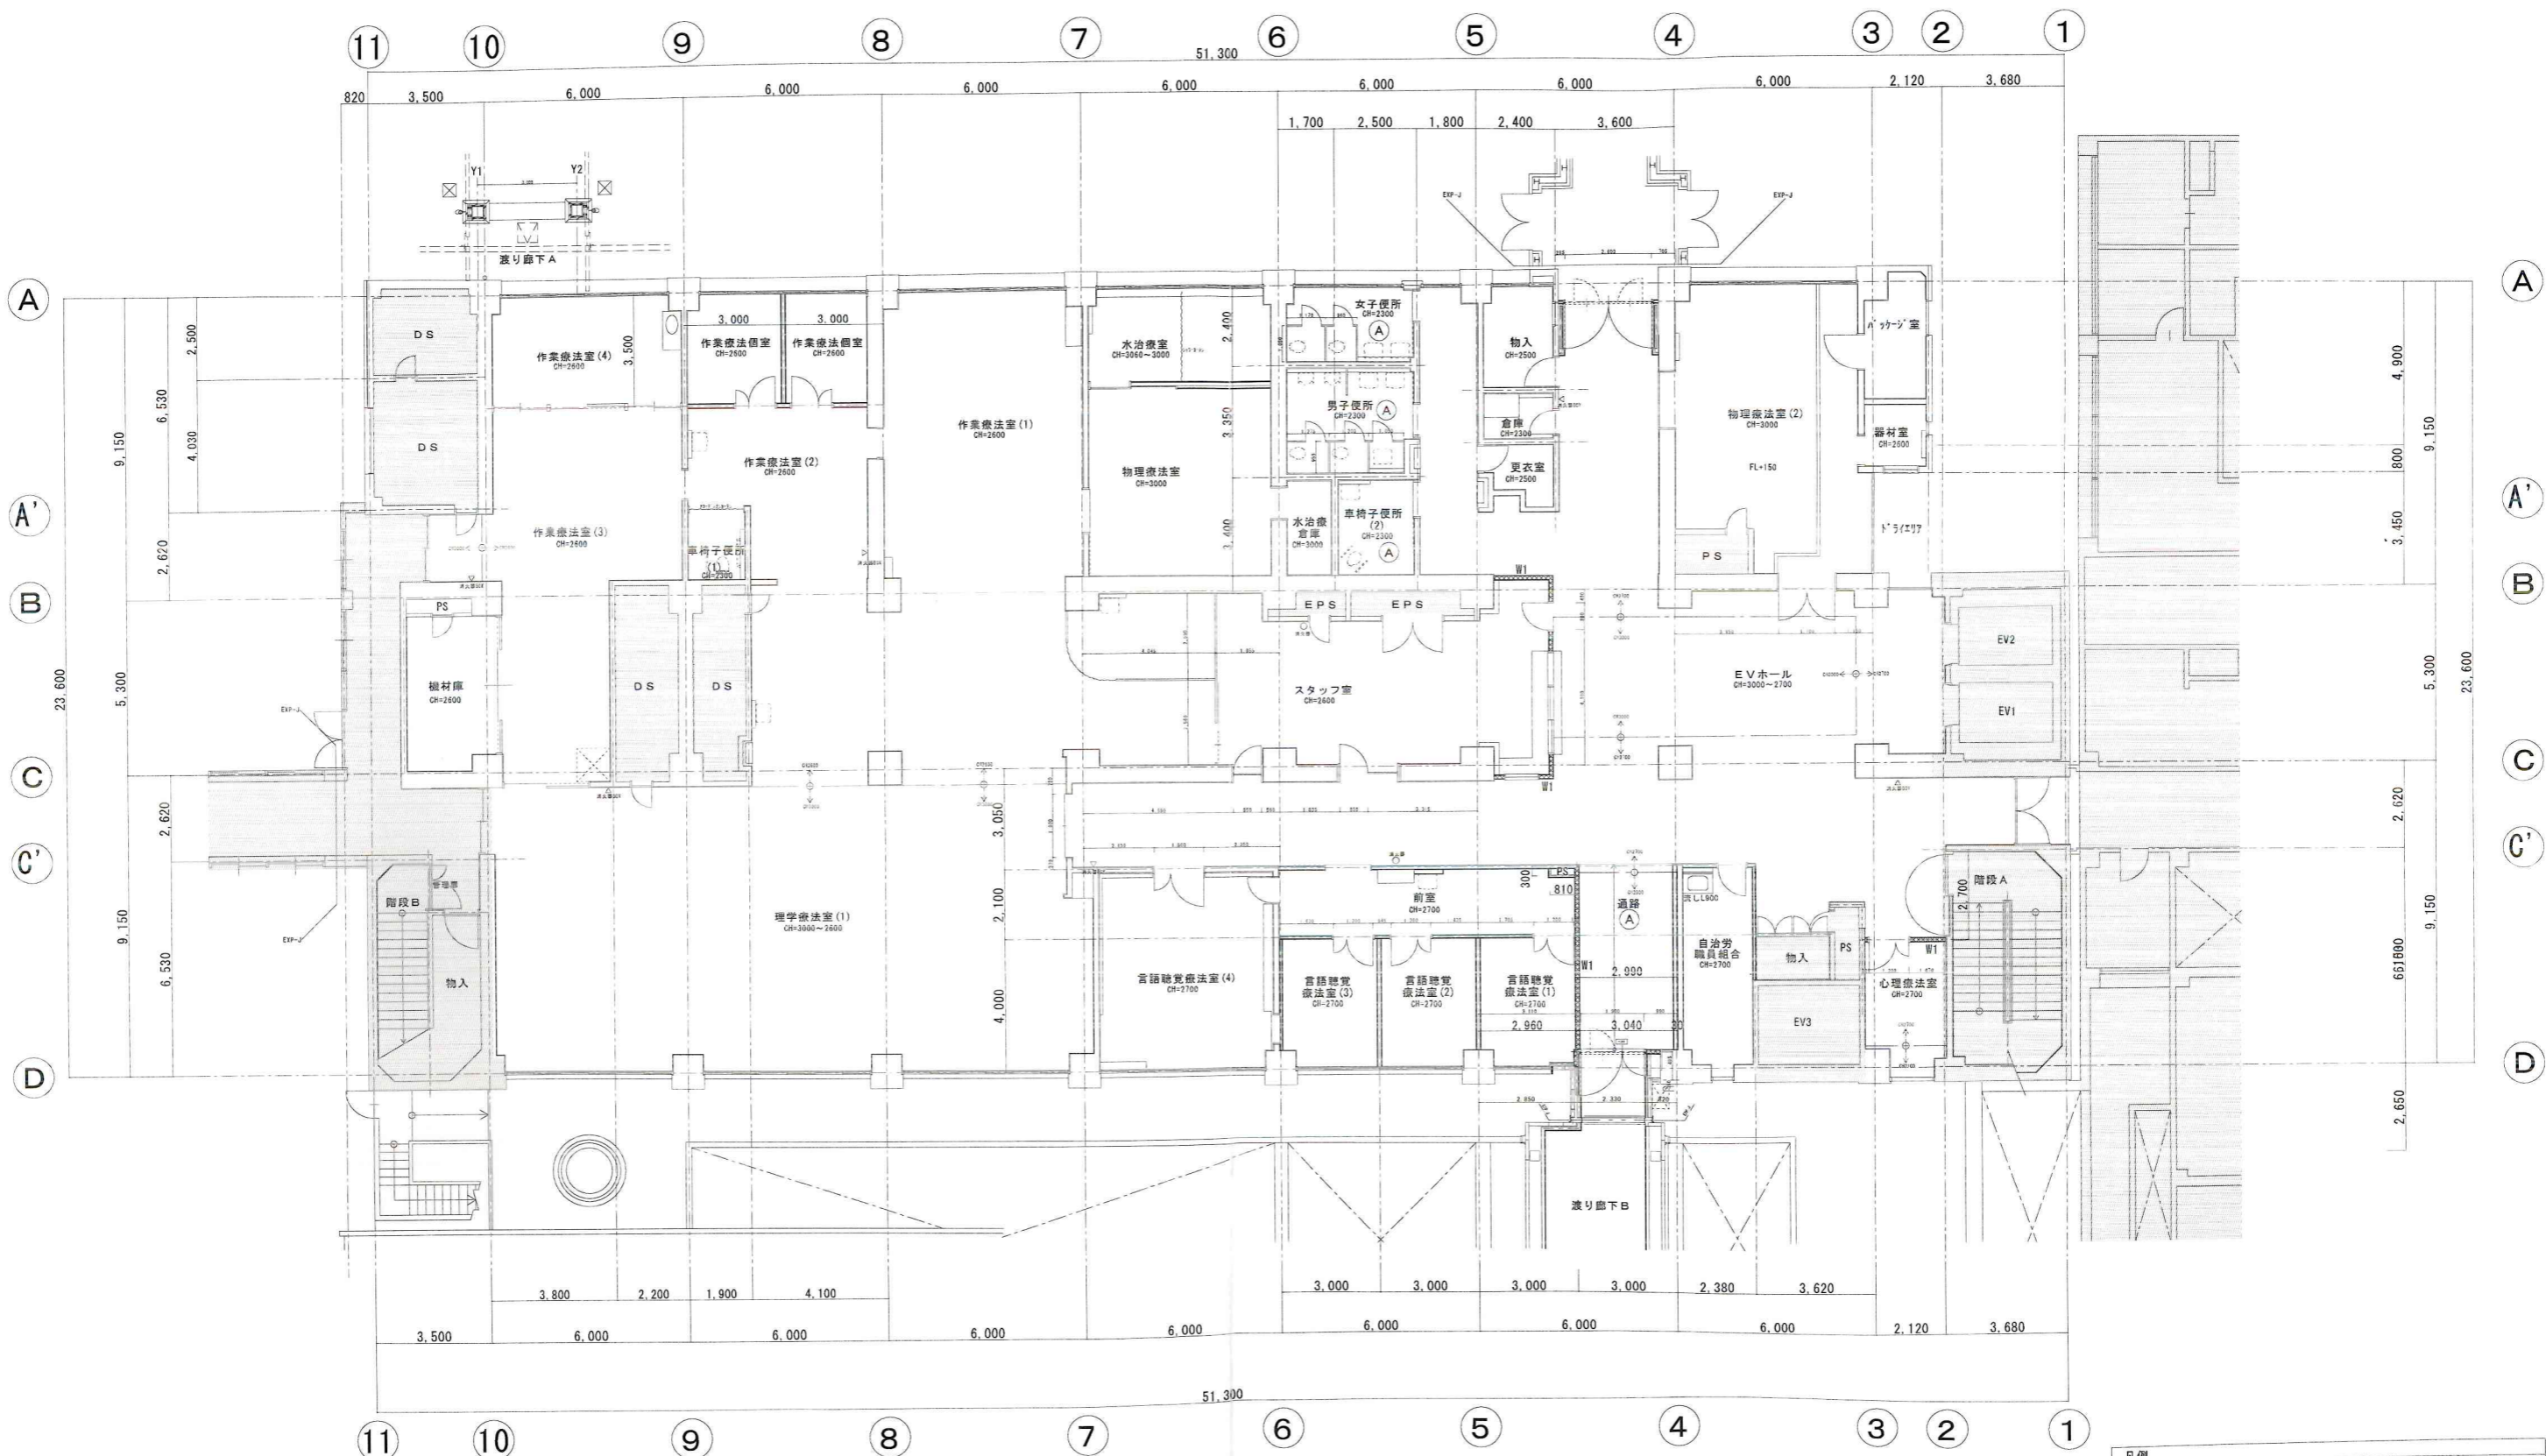


凡例	
	工事範囲外
	LGS下地 GB-Ft12.5+GB-Ft12.5両面二重張 (スラブまで) LGSサイズ B1~2FまでW100 3F以上W65 FP06ONP-0174
	LGS下地 GB-Rt12.5+GB-Rt12.5二重張 (天井面まで) LGSサイズ B1~2FまでW100 3F以上W65
	床全面改修

株式会社 内藤建築事務所

株式会社 桑原組

工事名	滋賀県立成人病センター西館改修その他工事		図番	A-29
図名	西館改修 1階平面図 (改修図)	縮尺	A1: 1/100 A3: 1/200	竣工日 H29.08 竣工図

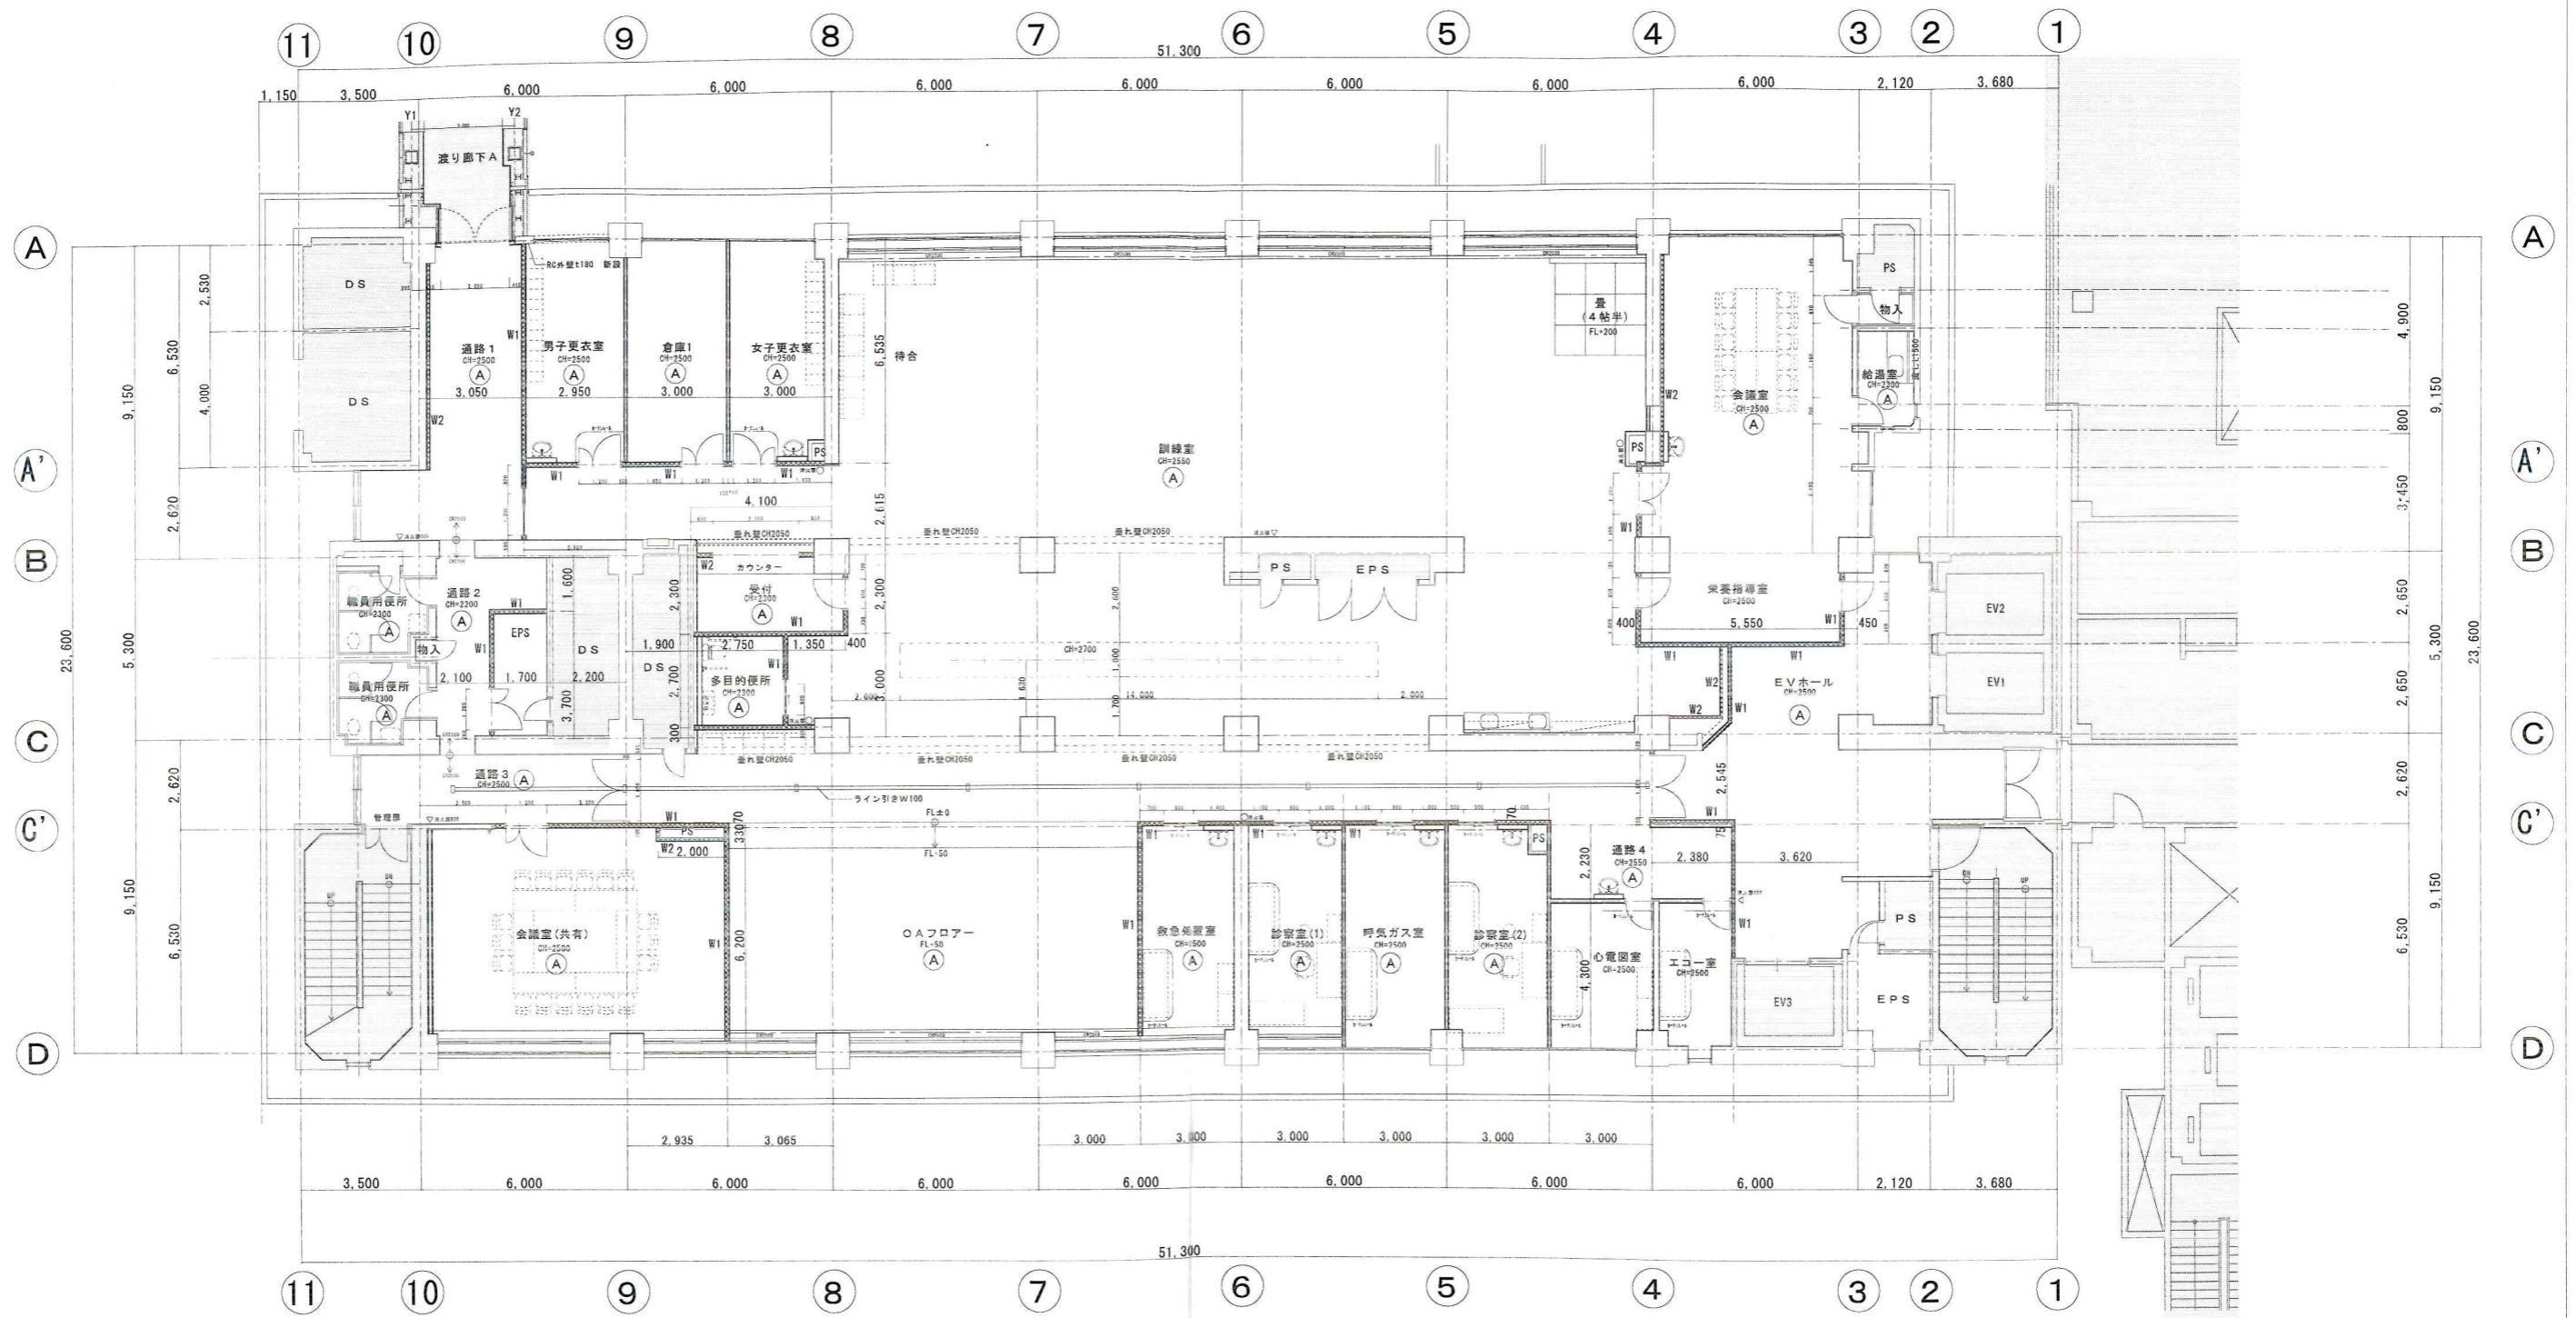

凡例	
	工事範囲外
	LGS下地 GB-Ft12.5+GB-Ft12.5両面二重張(スラブまで) LGSサイズ B1~2FまでW100 3F以上W65 FPO60NP-0174
	LGS下地 GB-Rt12.5+GB-Rt12.5二重張(天井面まで) LGSサイズ B1~2FまでW100 3F以上W65
	床全面改修




凡例	
	工事範囲外
	LGS下地 GB-Ft12.5+GB-Ft12.5両面二重張り(スラブまで) LGSサイズ B1~2FまでW100 3F以上W65 FPO60NP-0174
	LGS下地 GB-Rt12.5+GB-Rt12.5二重張り(天井面まで) LGSサイズ B1~2FまでW100 3F以上W65
	床全面改修

工事名	滋賀県立成人病センター西館改修その他工事		図番	A-31	
図名	西館改修 3階平面図(改修図)	縮尺	A1: 1/100 A3: 1/200	竣工日	H29.08
				竣工	竣工図

株式会社 内藤建築事務所

株式会社 桑原組

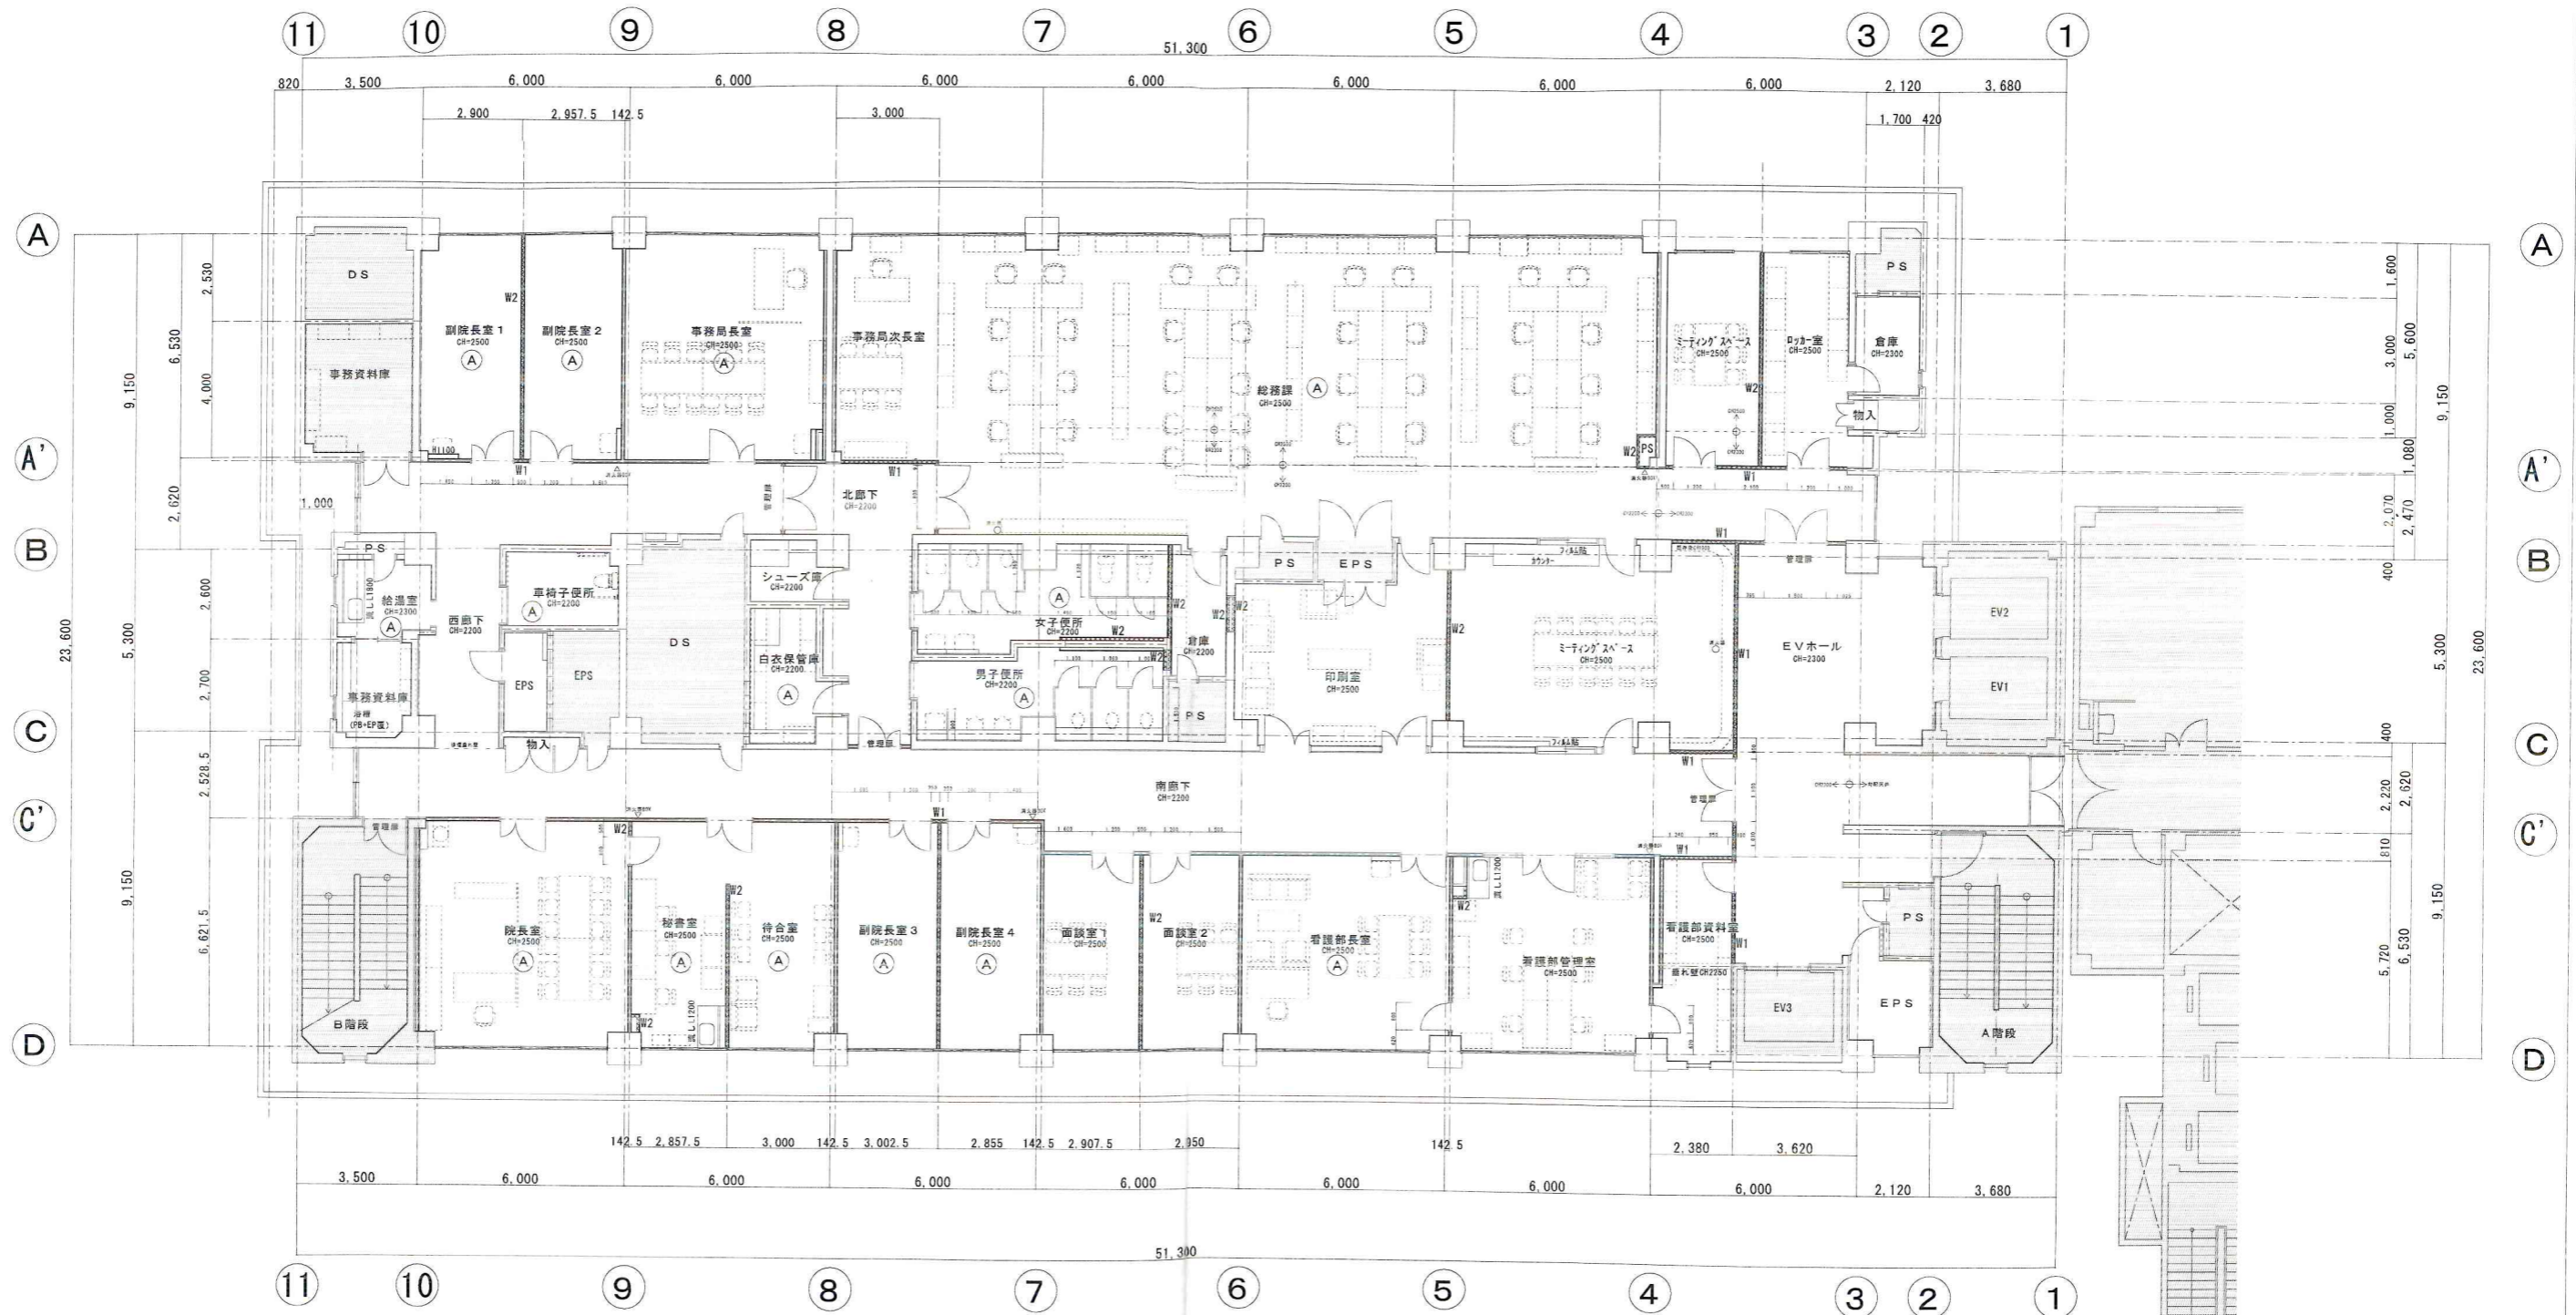

凡例	
	工事範囲外
	LGS下地 GB-Ft12.5+GB-Ft12.5両面二重張 (スラブまで) LGSサイズ B1~2FまでW100 3F以上W65 FP060NP-0174
	LGS下地 GB-Rt12.5+GB-Rt12.5二重張 (天井面まで) LGSサイズ B1~2FまでW100 3F以上W65
	床全面改修




凡例	
	工事範囲外
	LGS下地 GB-Ft12.5+GB-Ft12.5両面二重張(スラブまで) LGSサイズ B1~2FまでW100 3F以上W65 FPO60NP-0174
	LGS下地 GB-Rt12.5+GB-Rt12.5二重張(天井面まで) LGSサイズ B1~2FまでW100 3F以上W65
	床全面改修

株式会社 内藤建築事務所

株式会社 桑原組

工事名	滋賀県立成人病センター西館改修その他工事		図章
図名	西館改修 5階平面図(改修図)	縮尺 A1: 1/100 A3: 1/200	竣工日 H29.08 A-33 竣工図

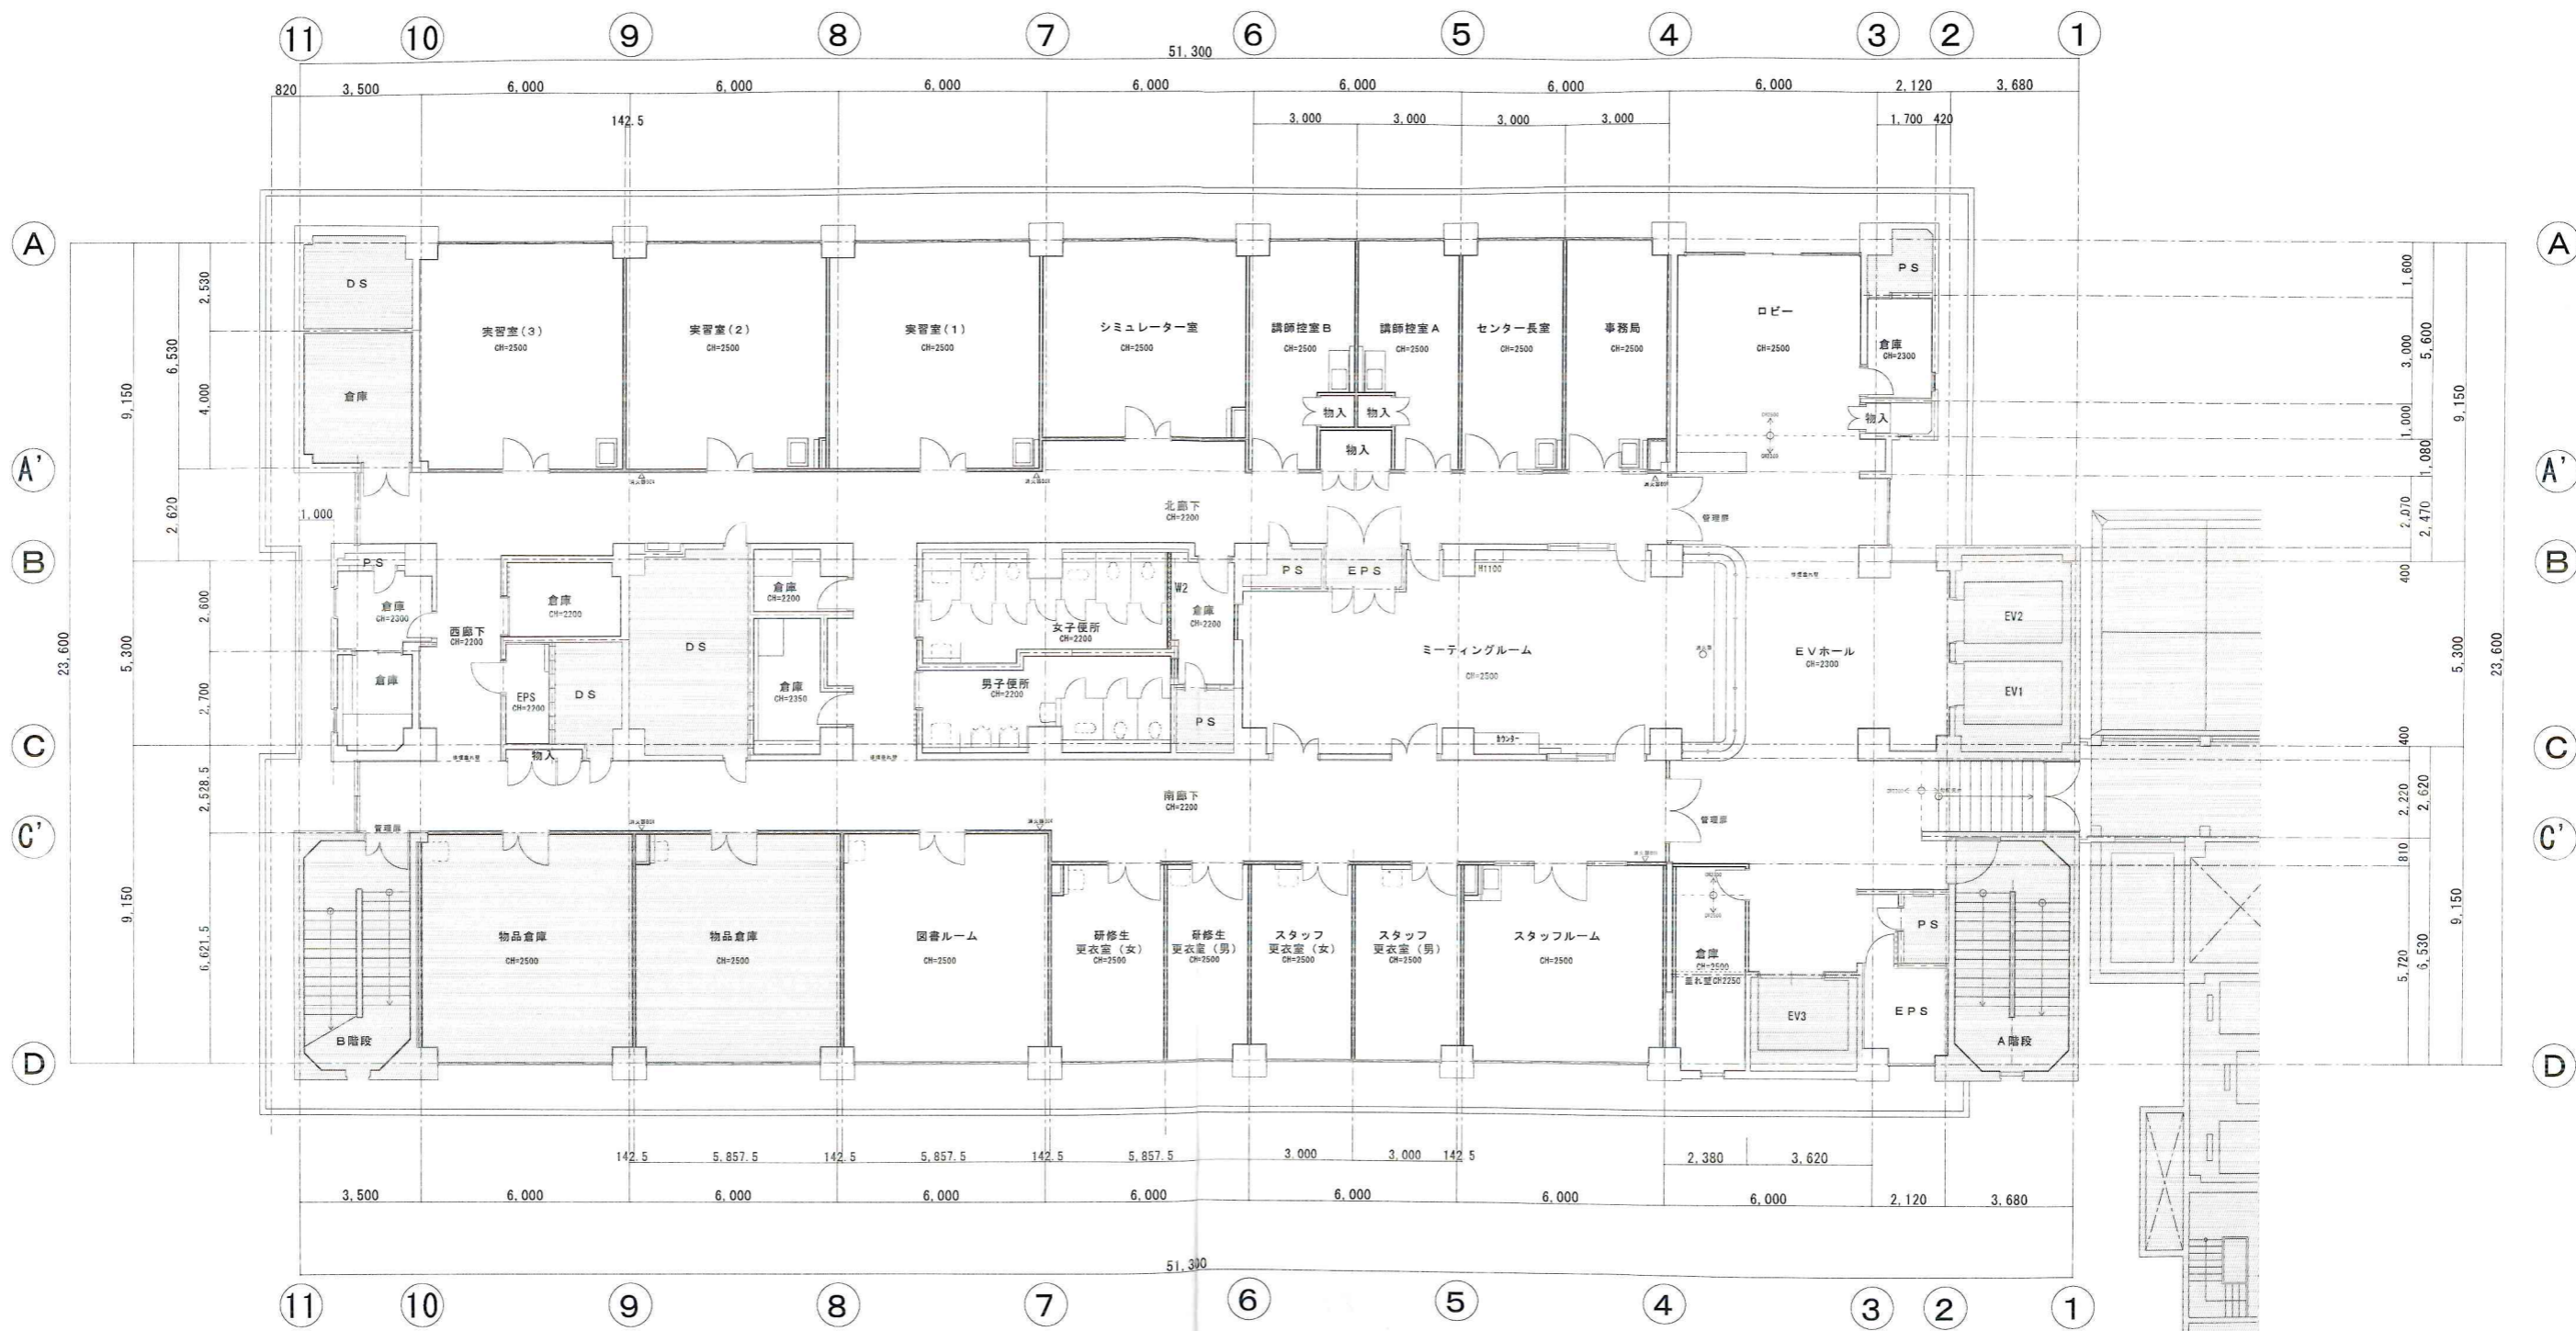

凡例	
	工事範囲外
	LGS下地 GB-Ft12.5+GB-Ft12.5両面二重張(スラブまで) LGSサイズ B1~2FまでW100 3F以上W65 FP060NP-0174
	LGS下地 GB-Rt12.5+GB-Rt12.5二重張(天井面まで) LGSサイズ B1~2FまでW100 3F以上W65
	床全面改修

株式会社 内藤建築事務所

株式会社 桑原組

工事名	滋賀県立成人病センター西館改修その他工事		図番	A-34	
図名	西館改修 6階平面図(改修図)	縮尺	A1: 1/100 A3: 1/200	竣工日	H29.08
				竣工	竣工図





凡例	
	工事範囲外
	LGS下地 GB-Ft12.5+GB-Ft12.5両面二重張(スラブまで) LGSサイズ B1~2FまでW100 3F以上W65 FP060NP-0174
	LGS下地 GB-Rt12.5+GB-Rt12.5二重張(天井面まで) LGSサイズ B1~2FまでW100 3F以上W65
	床全面改修

株式会社 内藤建築事務所

株式会社 桑原組

工事名	滋賀県立成人病センター西館改修その他工事		図番	A-35
図名	西館改修	縮尺	竣工日	
	7階平面図(改修図)	A1: 1/100 A3: 1/200	H29.08	竣工図




凡例	
	工事範囲外
	LGS下地 GB-Ft12.5+GB-Ft12.5両面二重張(スラブまで) LGSサイズ B1~2FまでW100 3F以上W65 FPO60NP-0174
	LGS下地 GB-Rt12.5+GB-Rt12.5二重張(天井面まで) LGSサイズ B1~2FまでW100 3F以上W65
	床全面改修


株式会社 内藤建築事務所

株式会社 桑原組

工事名	滋賀県立成人病センター西館改修その他工事		図番	A-36
図名	西館改修 8階平面図(改修図)	縮尺	A1: 1/100 A3: 1/200	竣工日 H29.08 竣工図

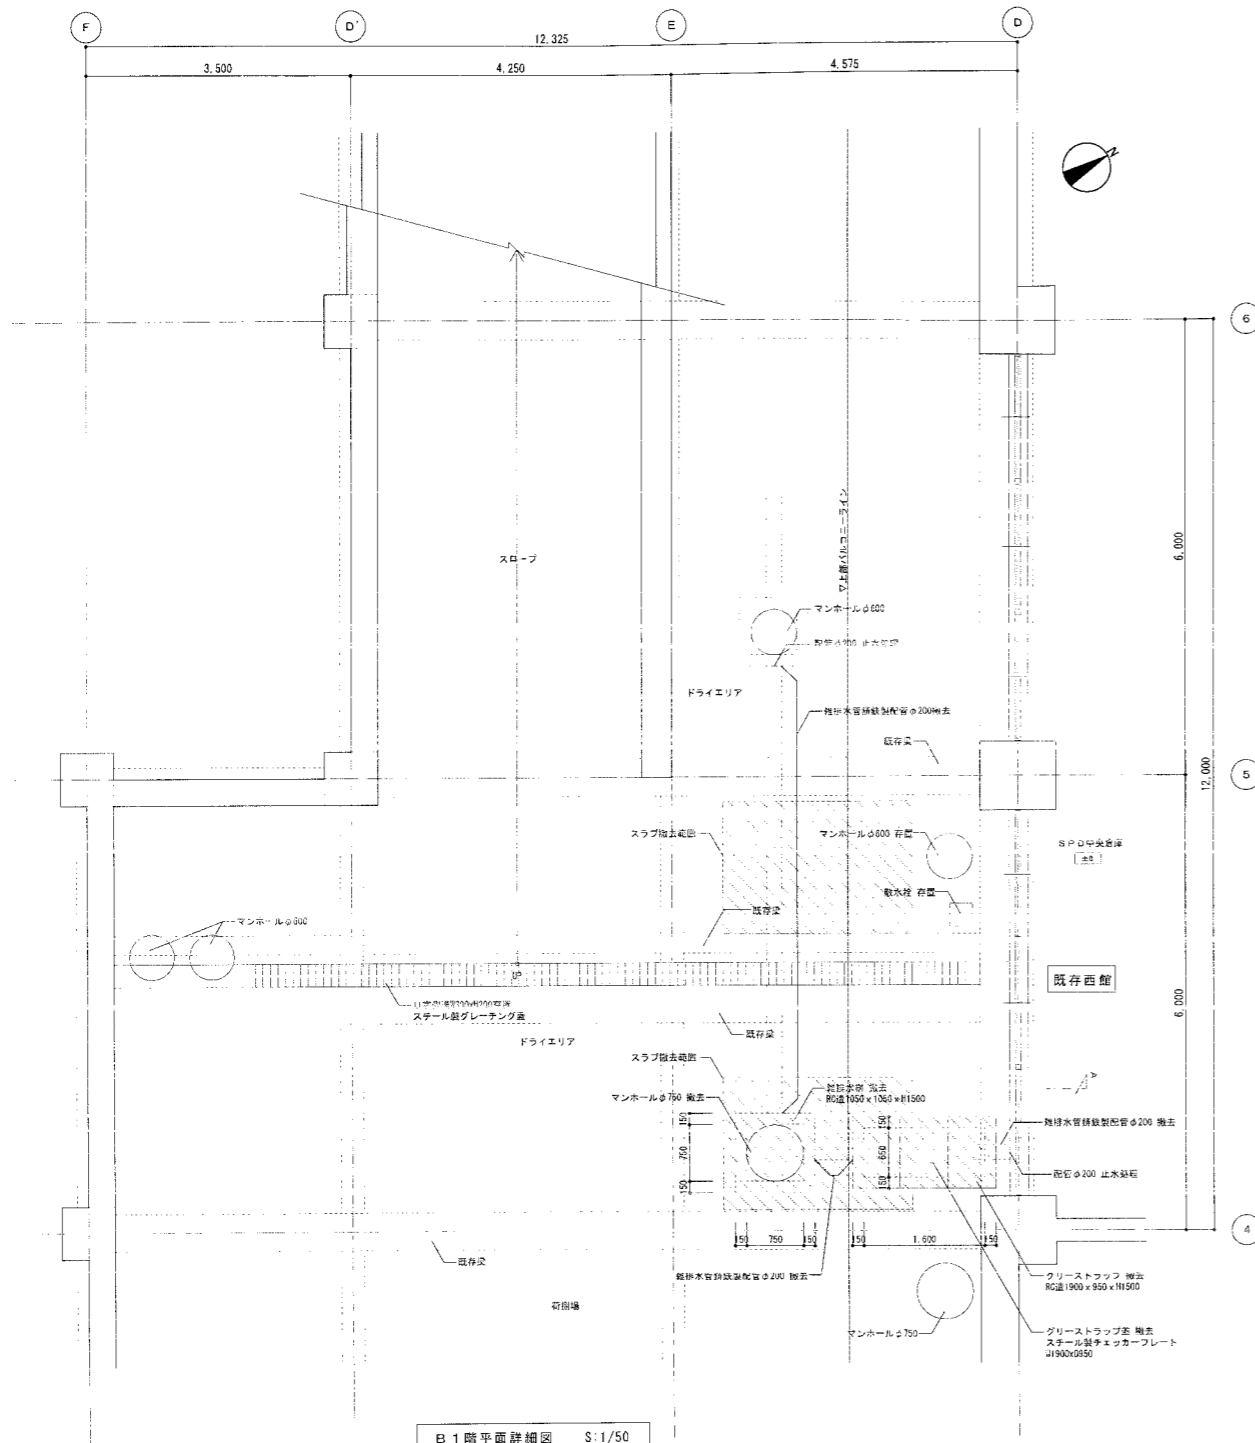


B 1階平面詳細図 S:1/50

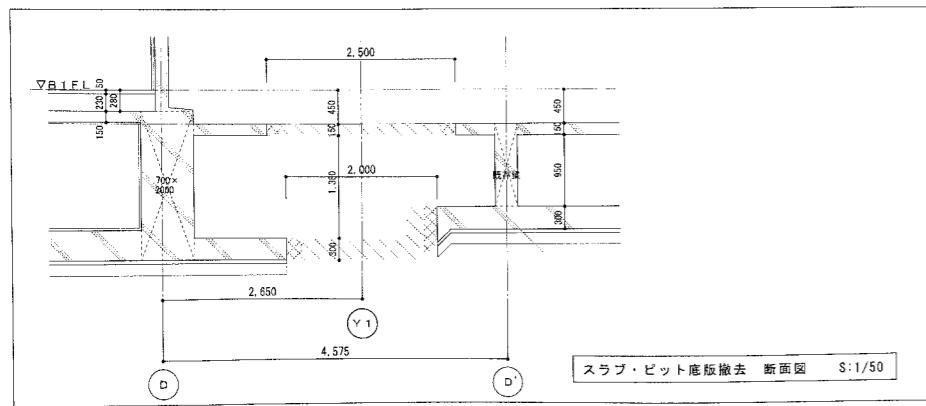


スラブ・ビッド底板撤去 断面図 S:1/50

撤去 凡例	
---	記号
---	内容
---	撤去範囲

※構造図 S-18を参照すること。

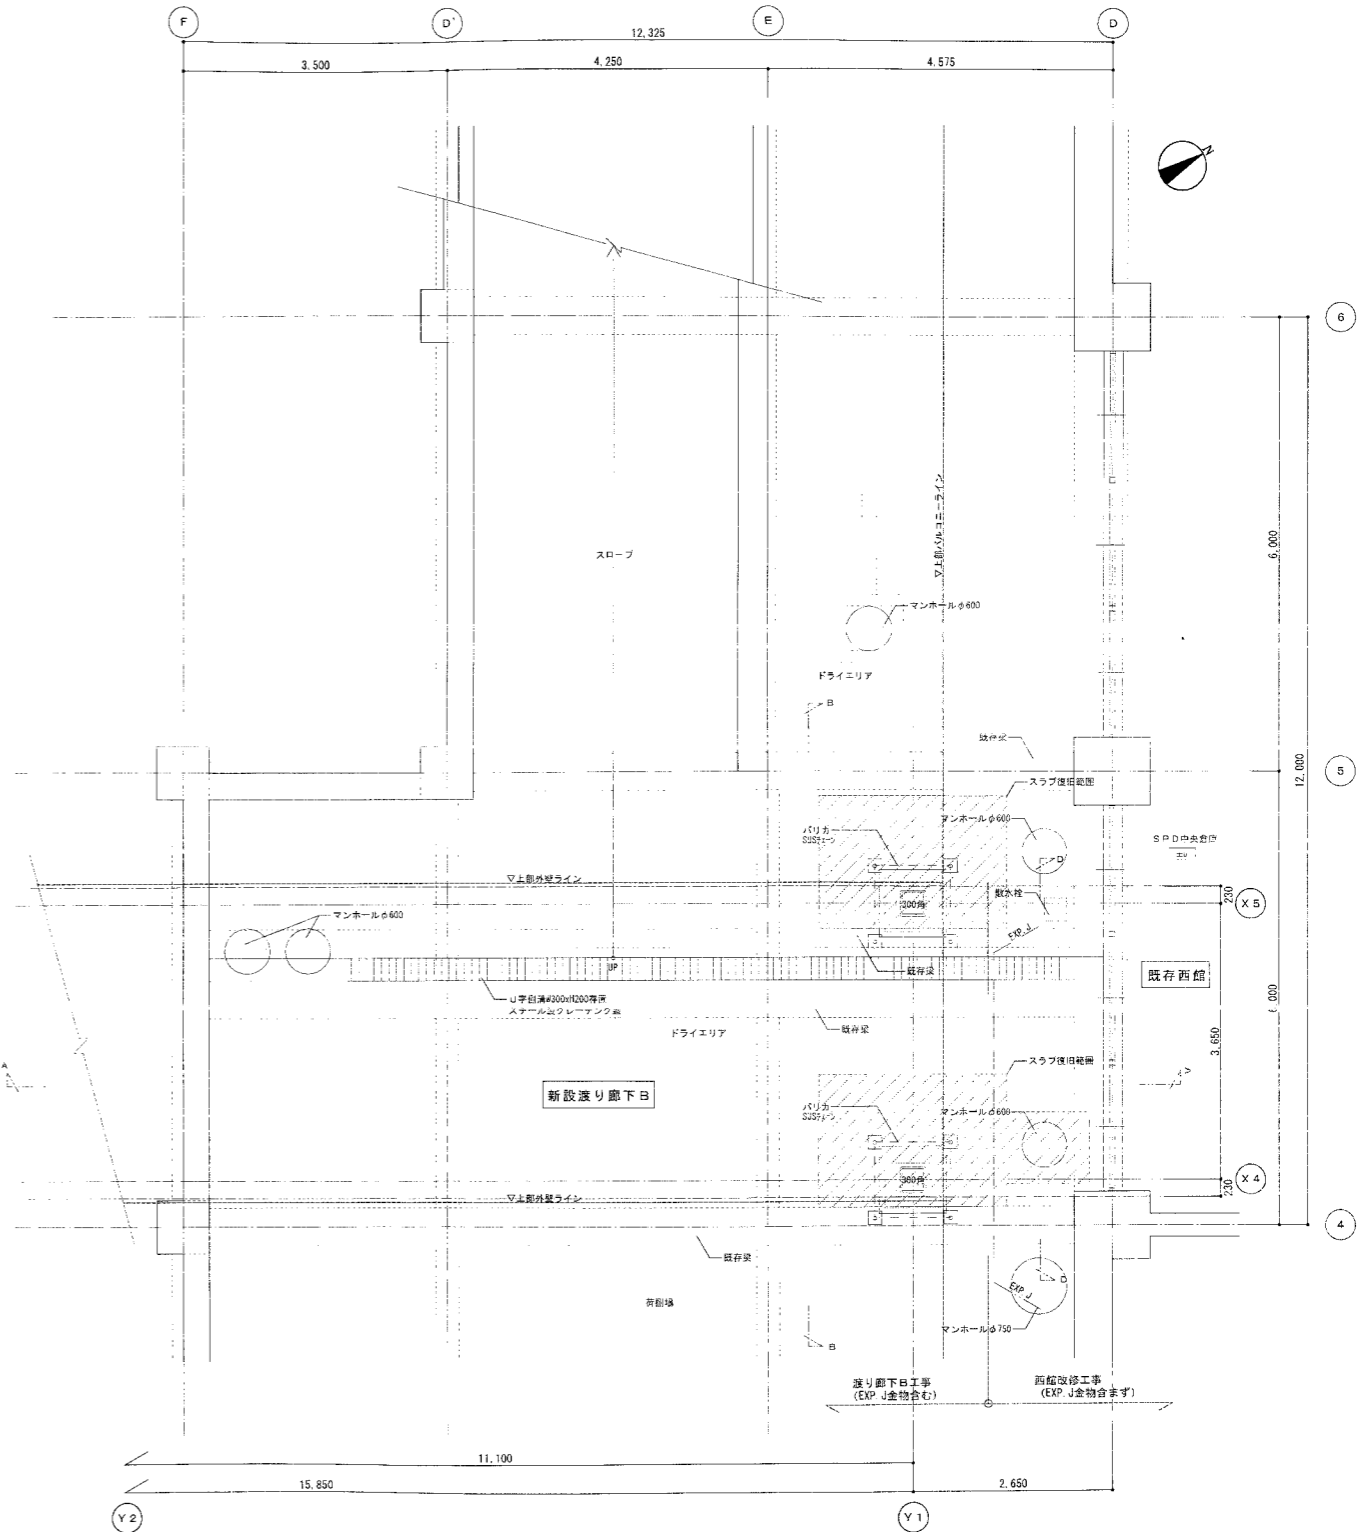

B 1階平面詳細図 S:1/50

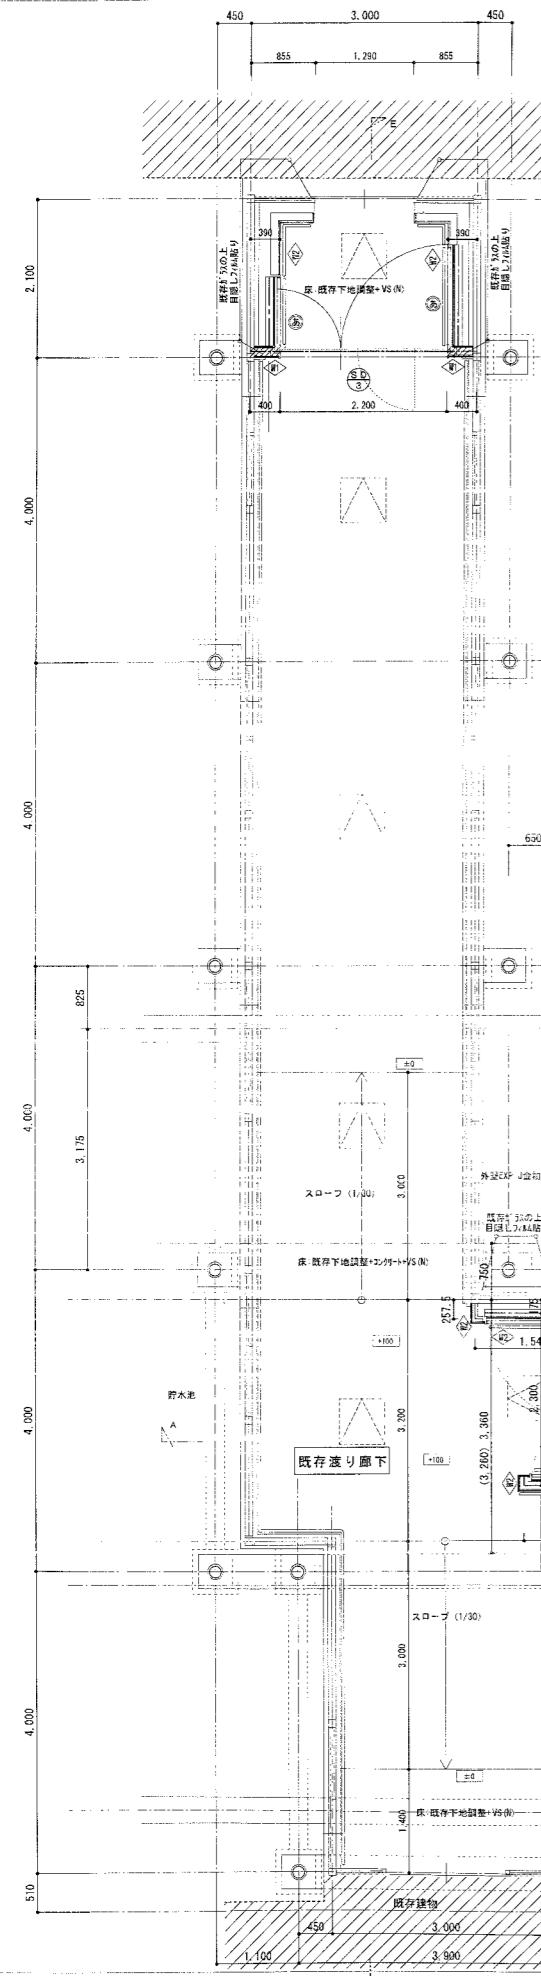

改修 建具表 S=1/100

建具符号	数量	AW 1	2	AW 2	4	SD 101	※西館改修工事、同建具表にも記載	1	SD 2	1	SD 3	1	S 1
窓													

新設渡り廊下B及び既存渡り廊下改修に伴う改修 凡例

記号	内容
①	防火区画耐火壁：1階耐火壁 LGS100-G6-F t12.5-G6-F t12.5 (両面・天井裏共) 新設
②	LGS100-G6-R t12.5-G6-R t12.5 (両面・天井裏共) 新設
③	ビニル1段手摺 新設
④	壁面カラーV P φ100 (両面・天井裏共) 新設
⑤	横引き用鋼製L-7'レール
⑥	新設及び改修RCを示す
⑦	A L C壁 (t100,t120) 既設
⑧	室内側 耐火壁 t23改修
⑨	軽量鉄骨壁
⑩	新設建具符号を示す
⑪	7&2'天井直線口を示す (600×600)
⑫	シーリング箇所
⑬	FLからの床レベル
⑭	撤去範囲
⑮	既存建物


※改修部の詳細及び改修等の詳細については、構造図参照とする。  
 ※改修部については、改修後の状態を示す。  
 ※改修部以外の状態を示す。

既存渡り廊下改修に伴う改修部分内部仕上表

階	内部仕上
床	ビニル床シート
下地	既設下地
廻り縁	塩ビ
備考	

新設渡り廊下B 内部仕上表

階	内部仕上
床	ビニル床シート
下地	既設下地
巾木	杉木 H=100
壁	ビニルクロス(不燃)
天井	新設下地：LGS-G6-R t12.5-G6-R t12.5
廻り縁	塩ビ
備考	

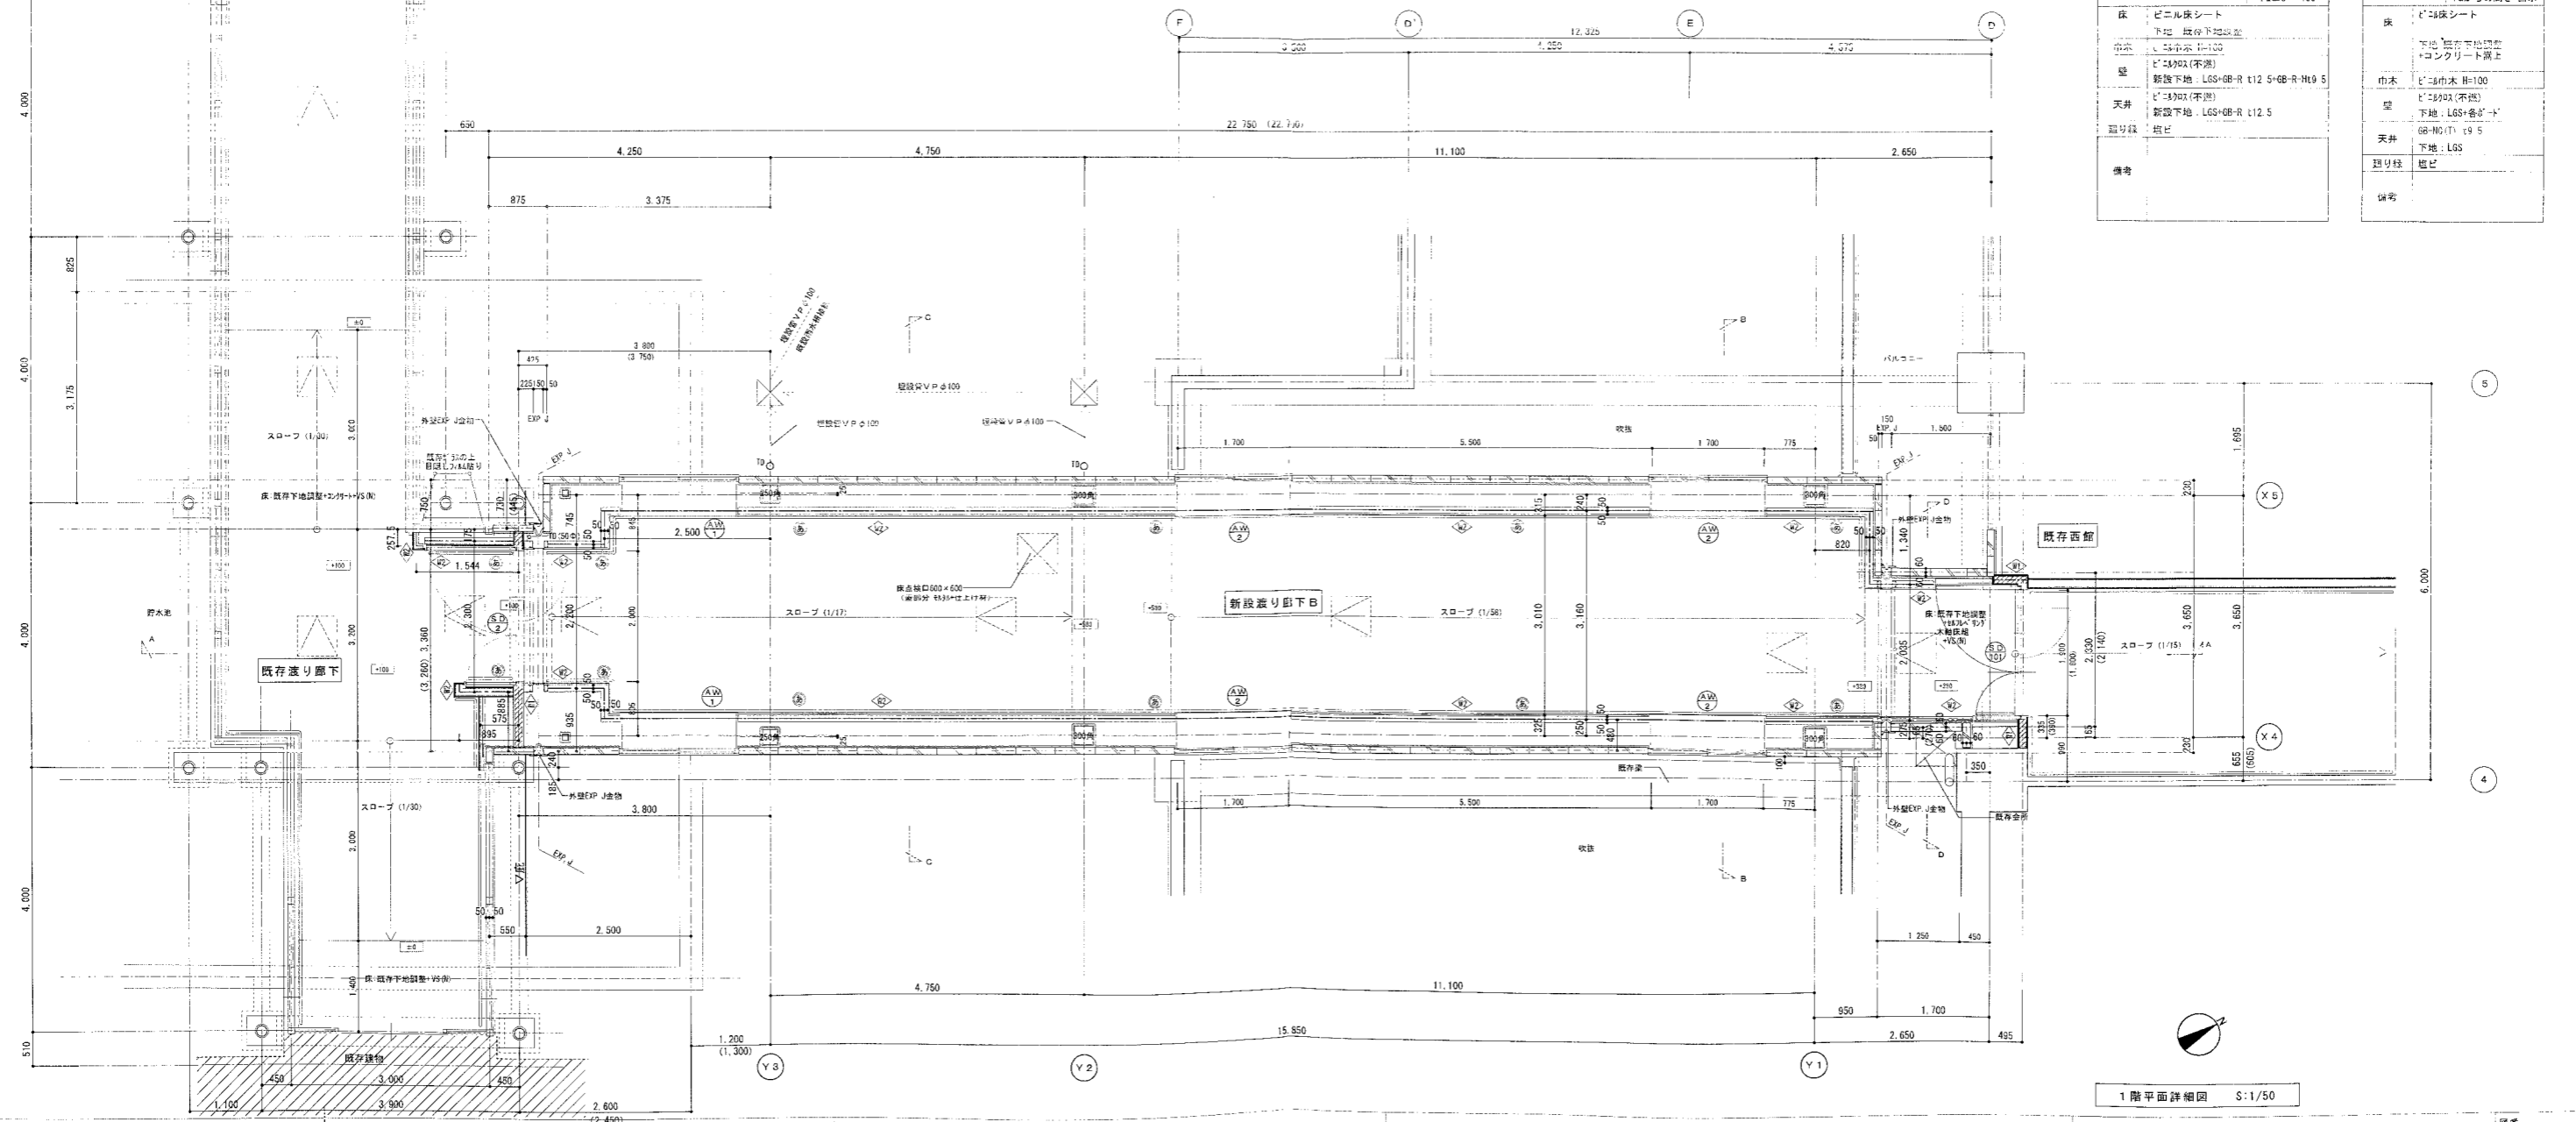

1階平面詳細図 S:1/50

株式会社 内藤建築事務所

株式会社 桑原組


工事名 滋賀県立成人病センター西館改修その他工事

図名 渡り廊下B 1階平面詳細図 凡例・仕上表・建具表

縮尺 A1: 1/50 A3: 1/100

図番 H29.08

竣工図

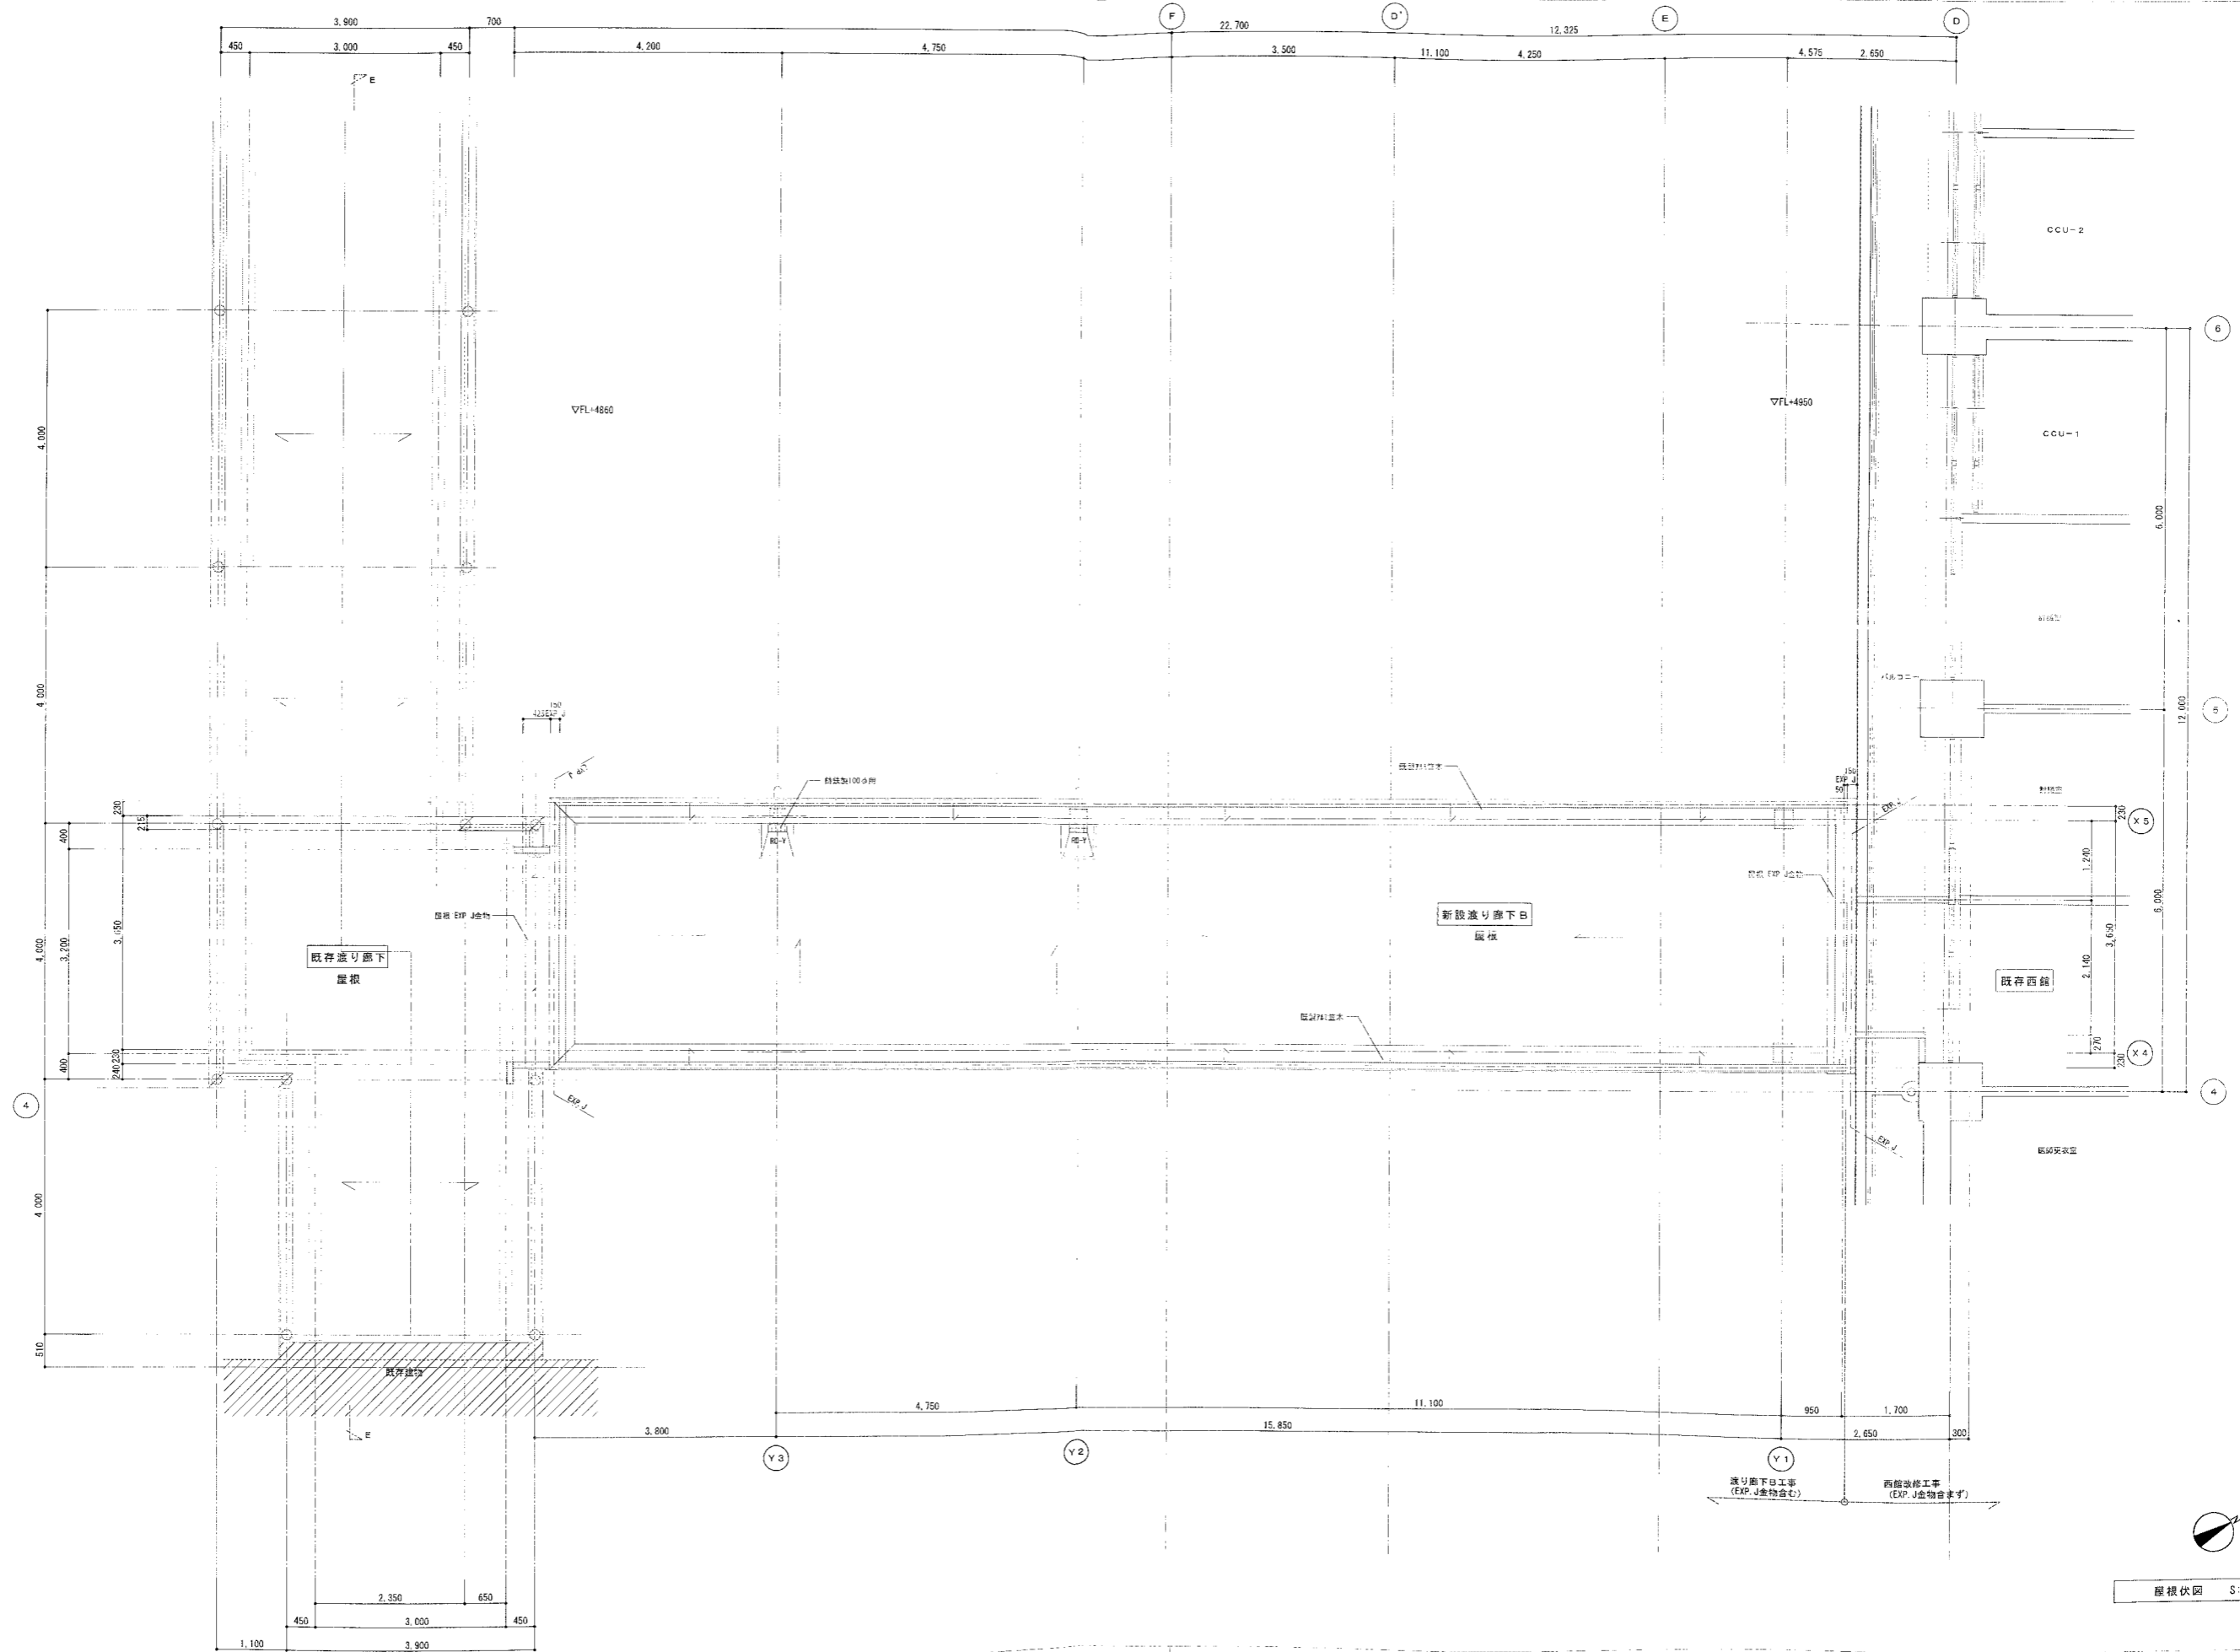

屋根伏図 S:1/50

株式会社 内藤建築事務所

株式会社 桑原組


工事名 滋賀県立成人病センター西館改修その他工事

図名 渡り廊下B  
屋根伏図


縮尺  
A1: 1/50  
A3: 1/100

図工  
H29.08

図番  
A-69  
竣工図

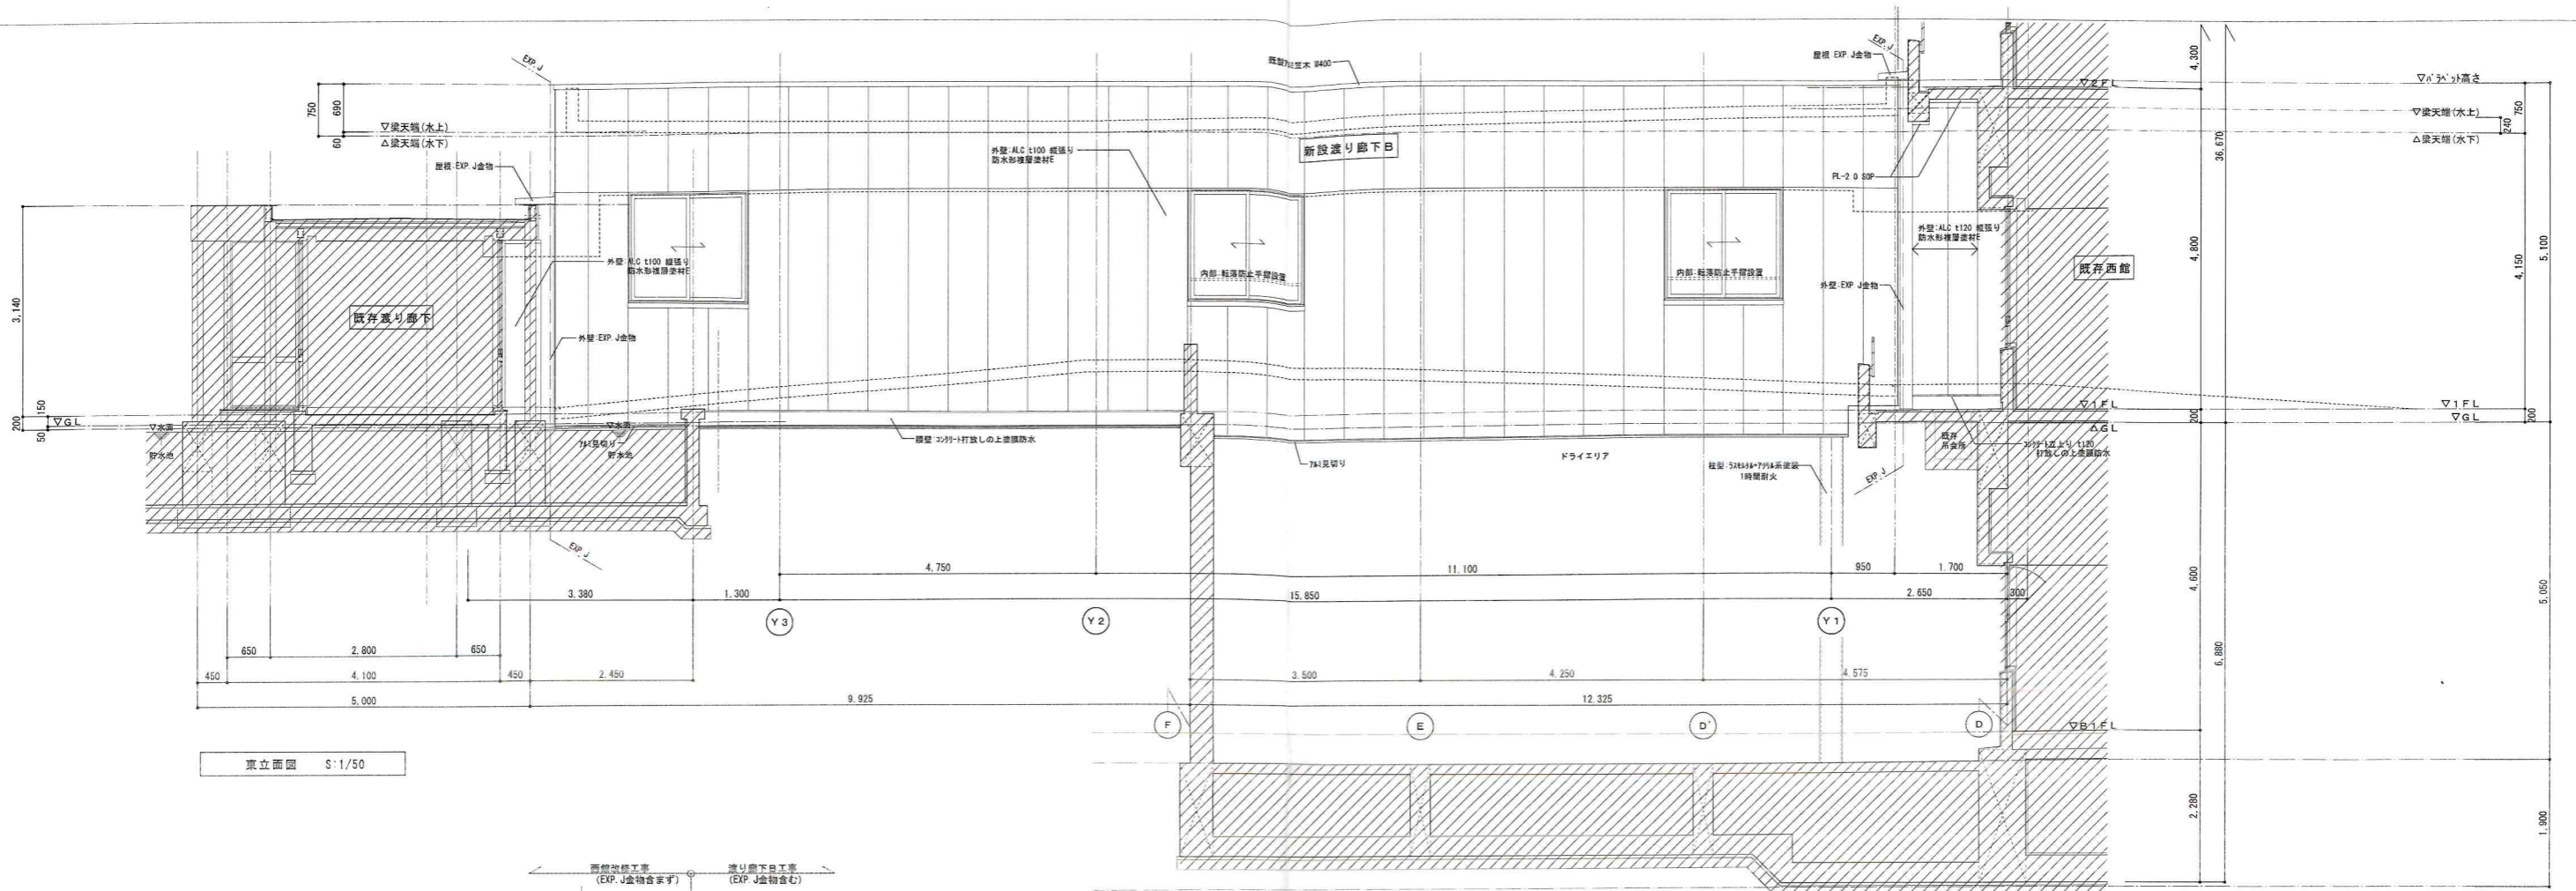

東立面図 S:1/50

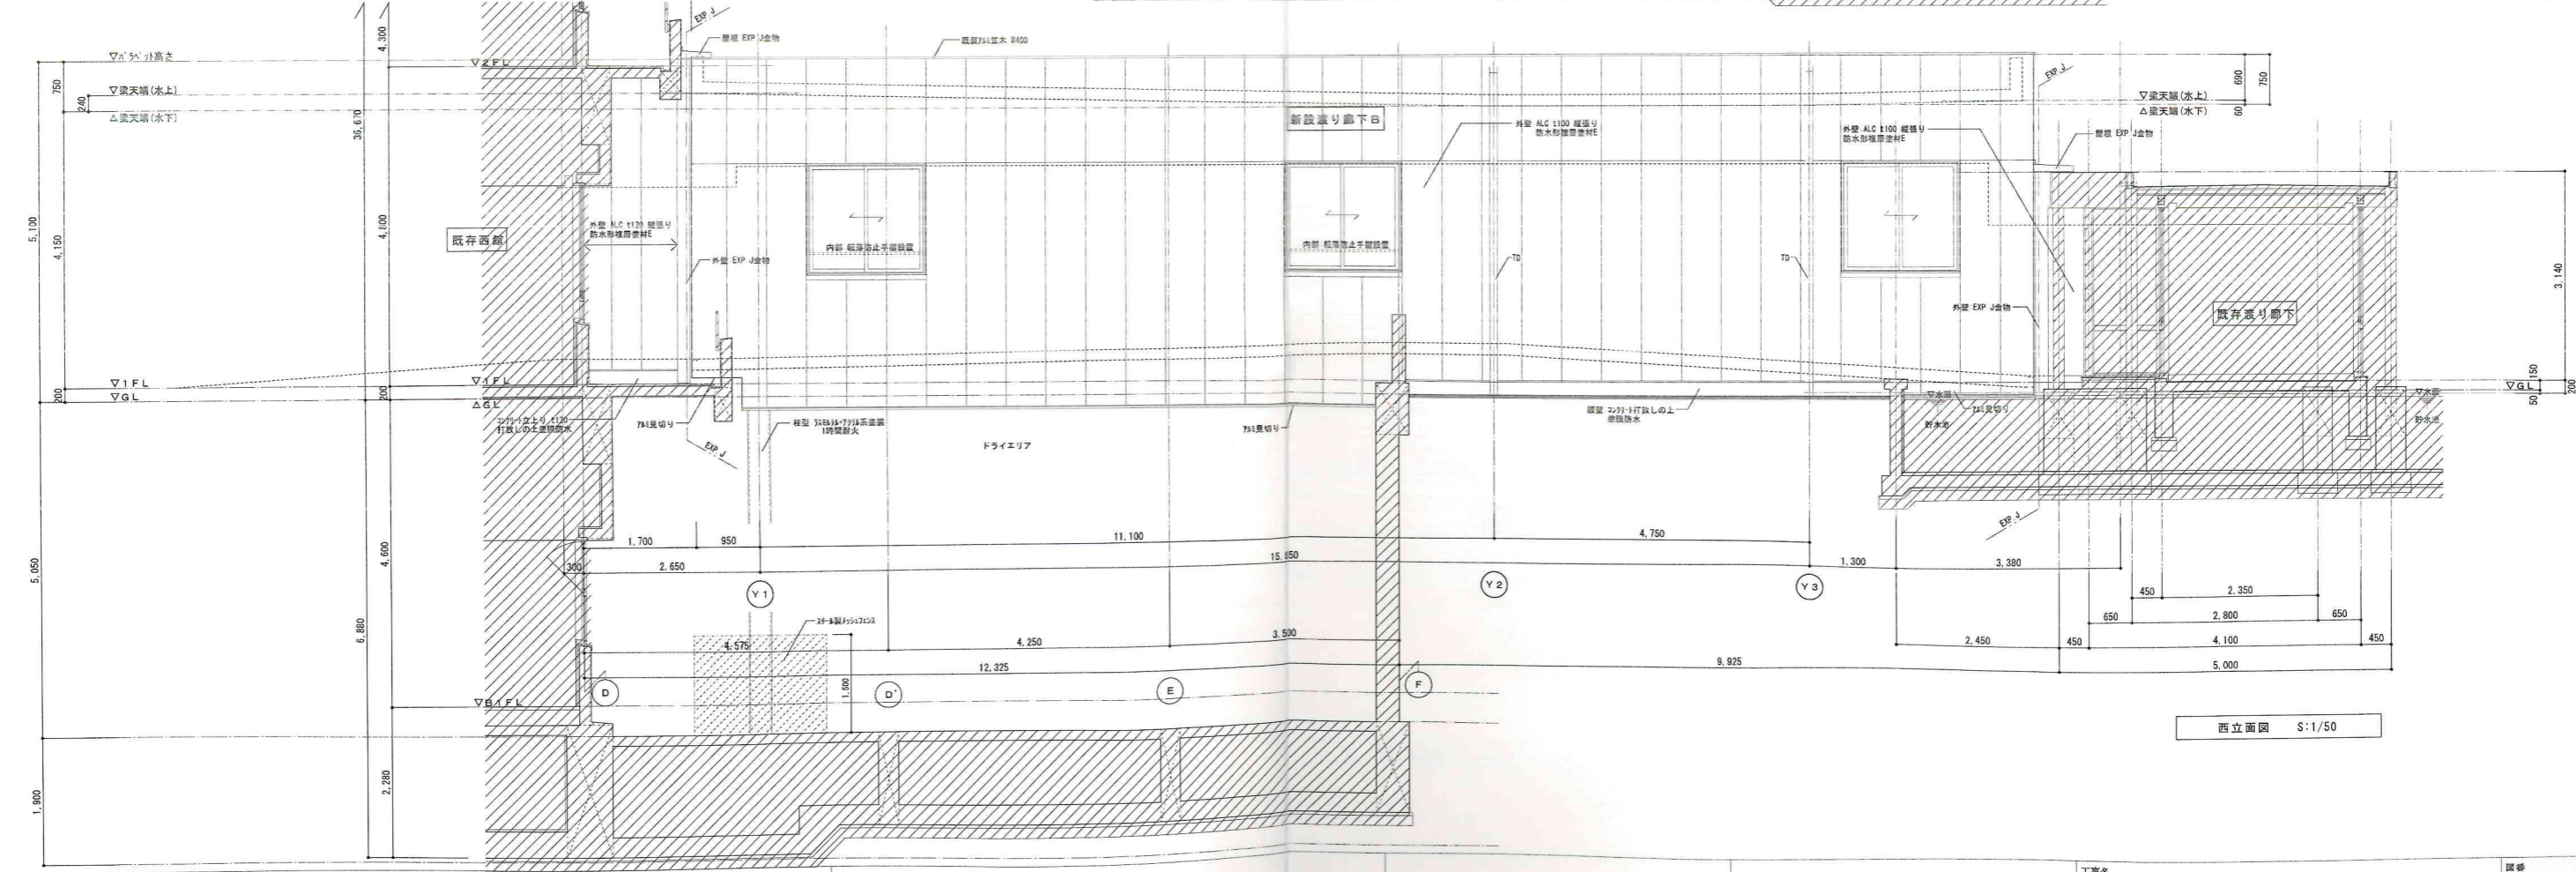


西立面図 S:1/50

株式会社 内藤建築事務所

株式会社 桑原組

工事名	滋賀県立成人病センター西館改修その他工事		図番
図名	縮尺	竣工日	A-70 竣工図
渡り廊下B 立面図	A1: 1/50 A3: 1/100	H29.08	




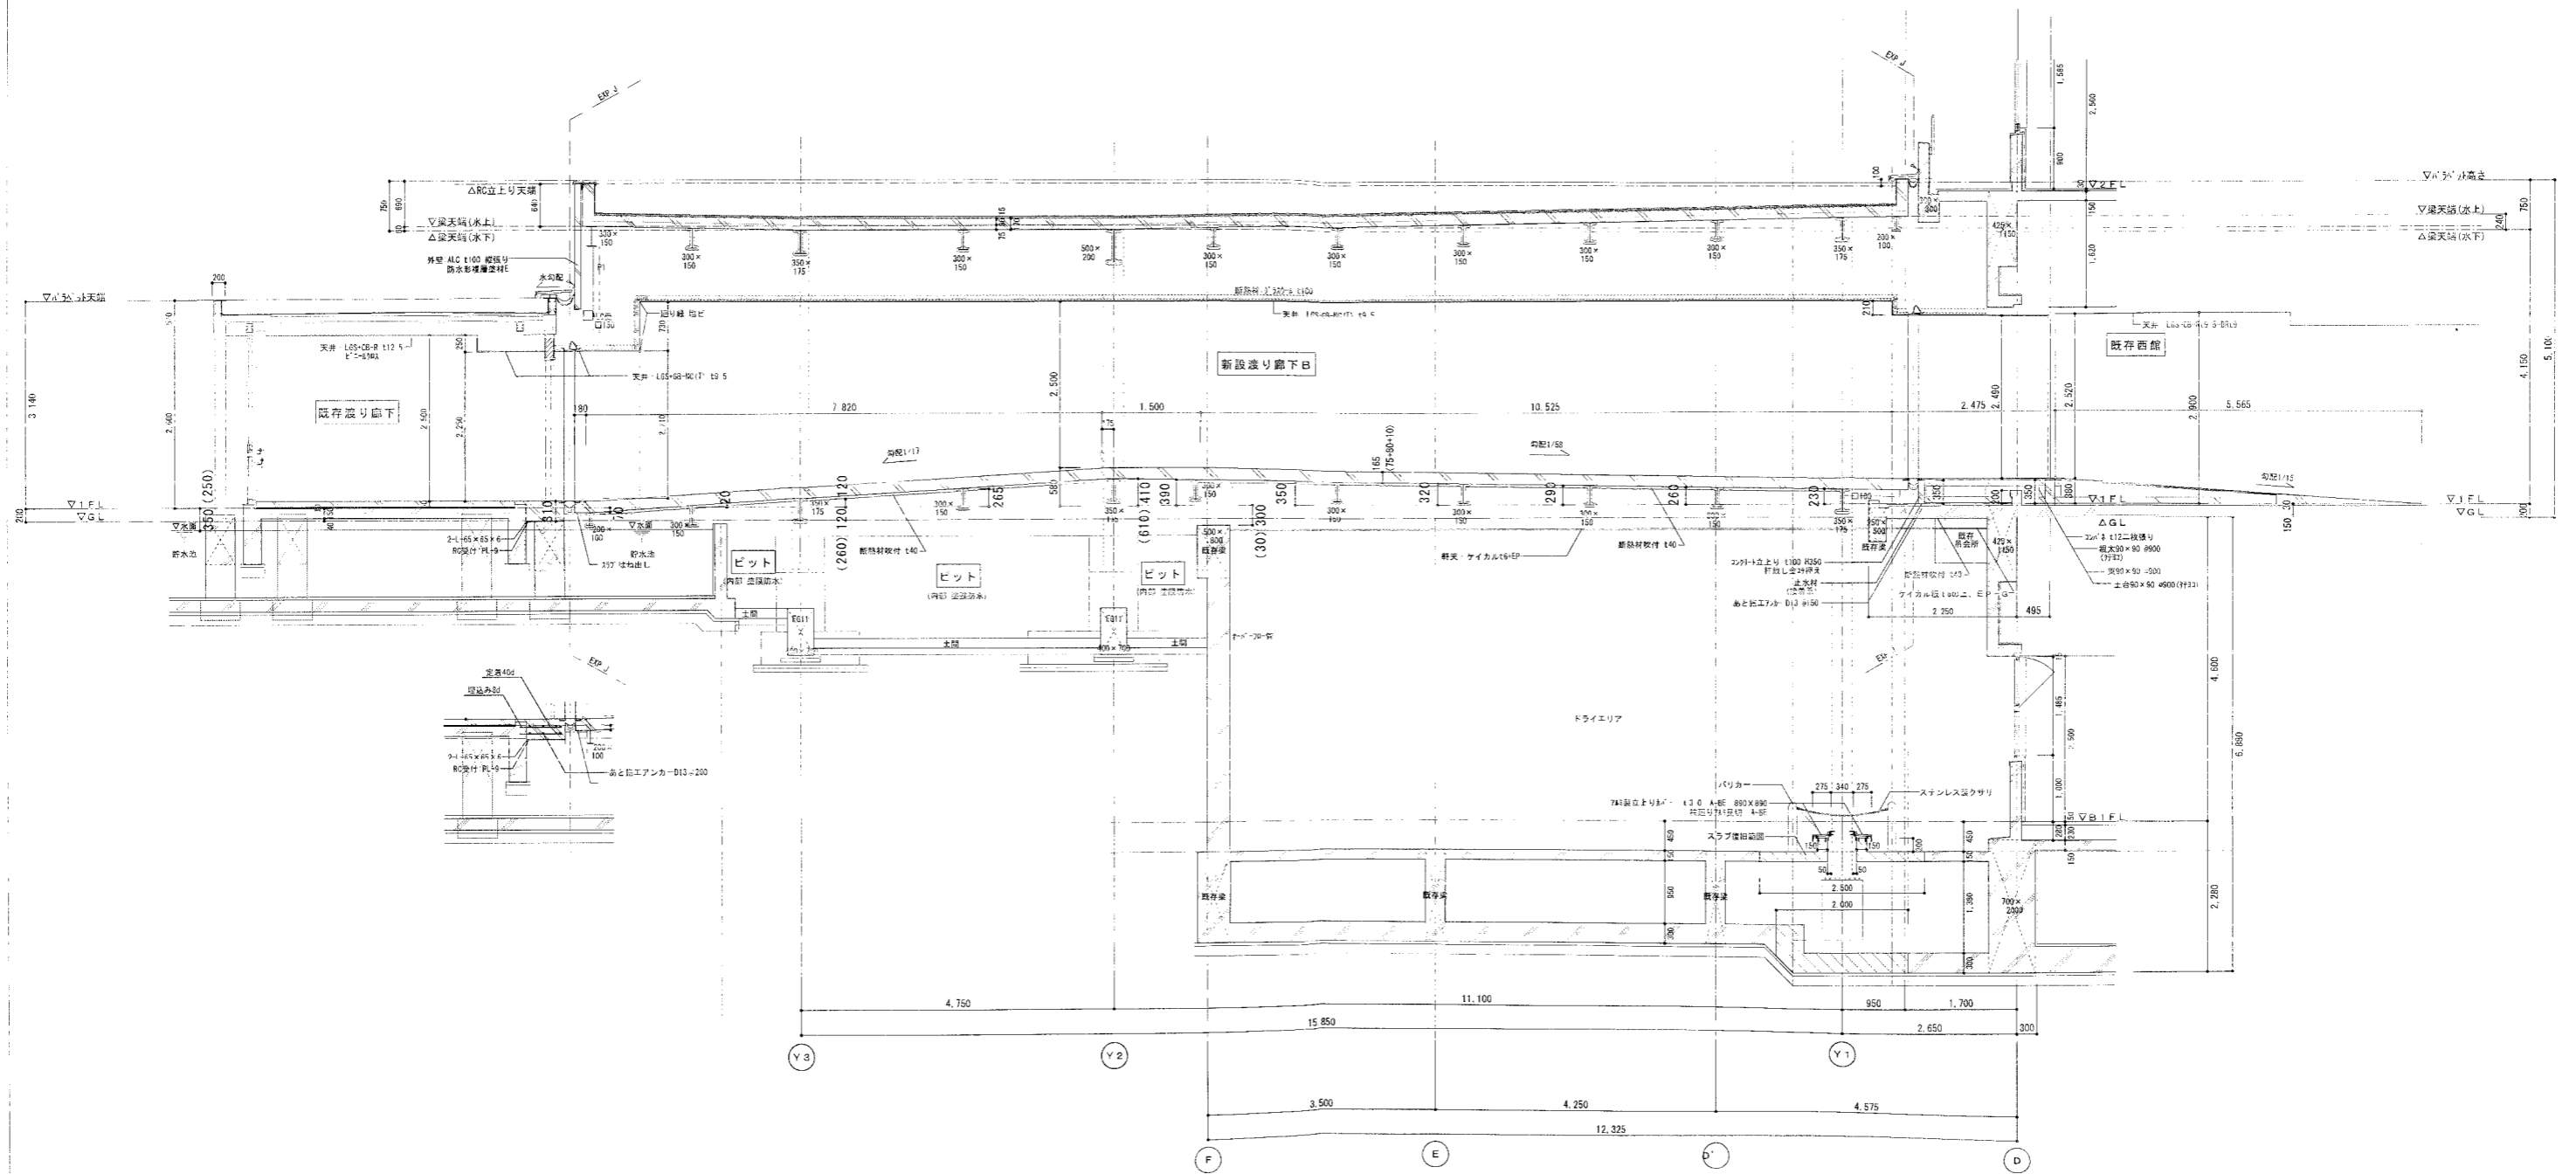


A-A 断面詳細図 S:1/50

株式会社 内藤建築事務所

株式会社 桑原組

工事名	滋賀県立成人病センター西館改修その他工事		
図名	渡り廊下B 断面詳細図(1)	縮尺	A1: 1/50 H29.08 A3: 1/100
図番	A-71	竣工図	

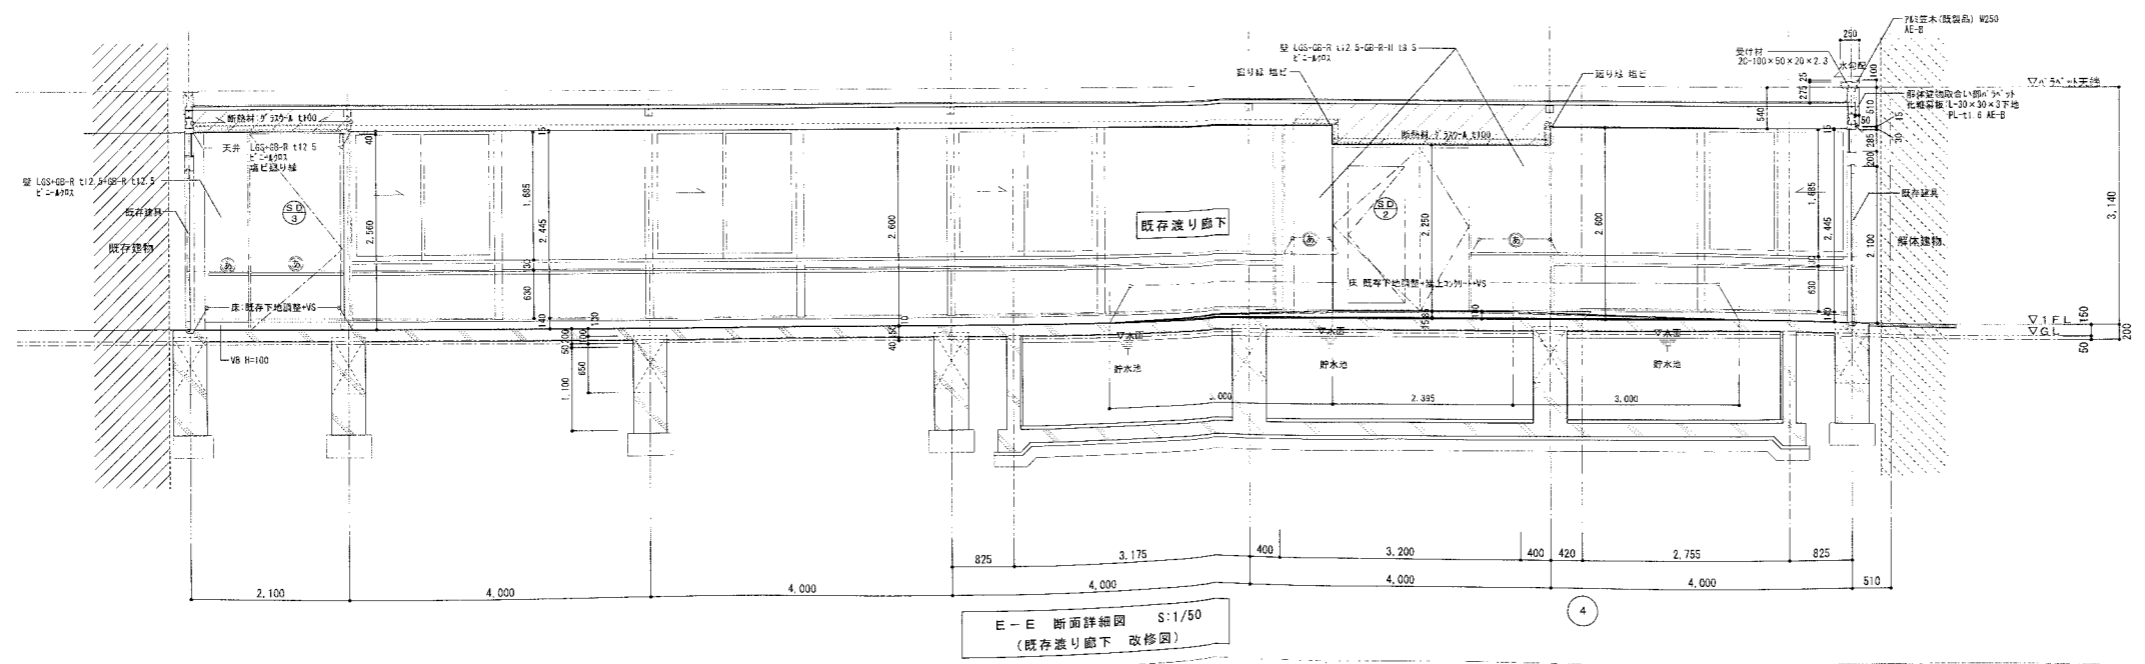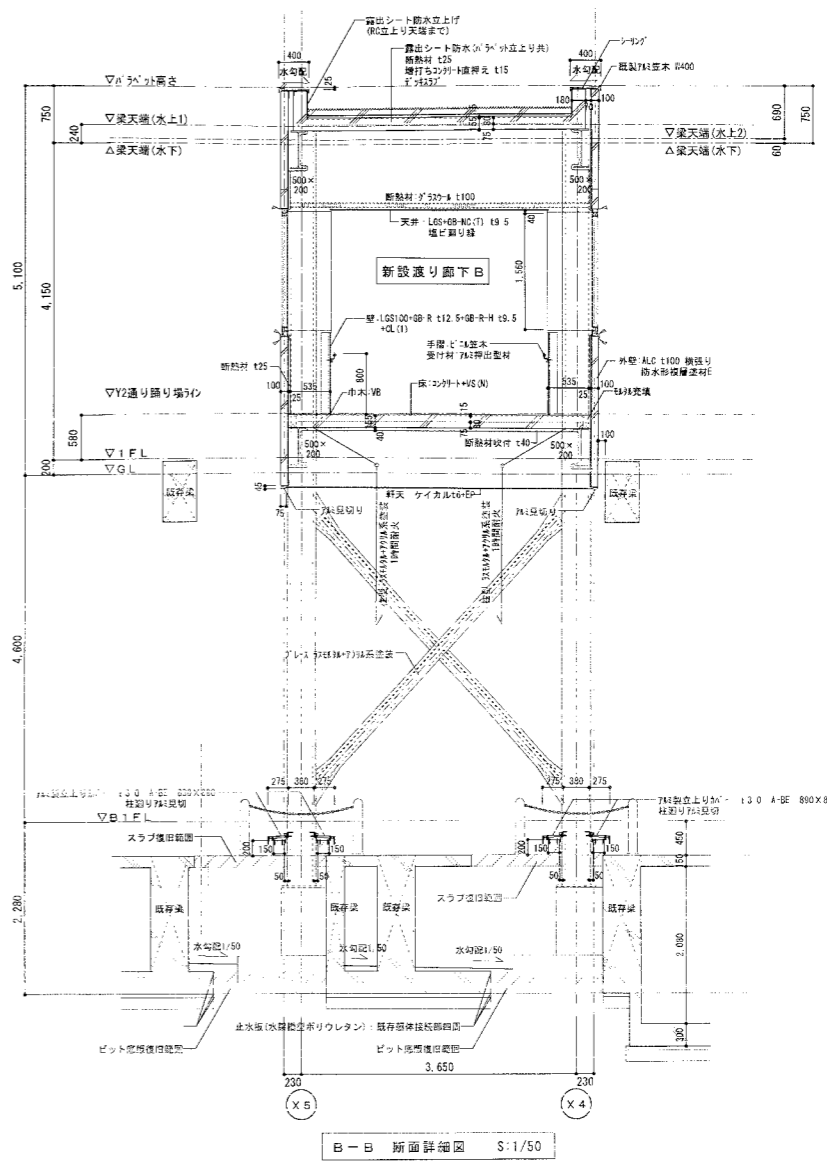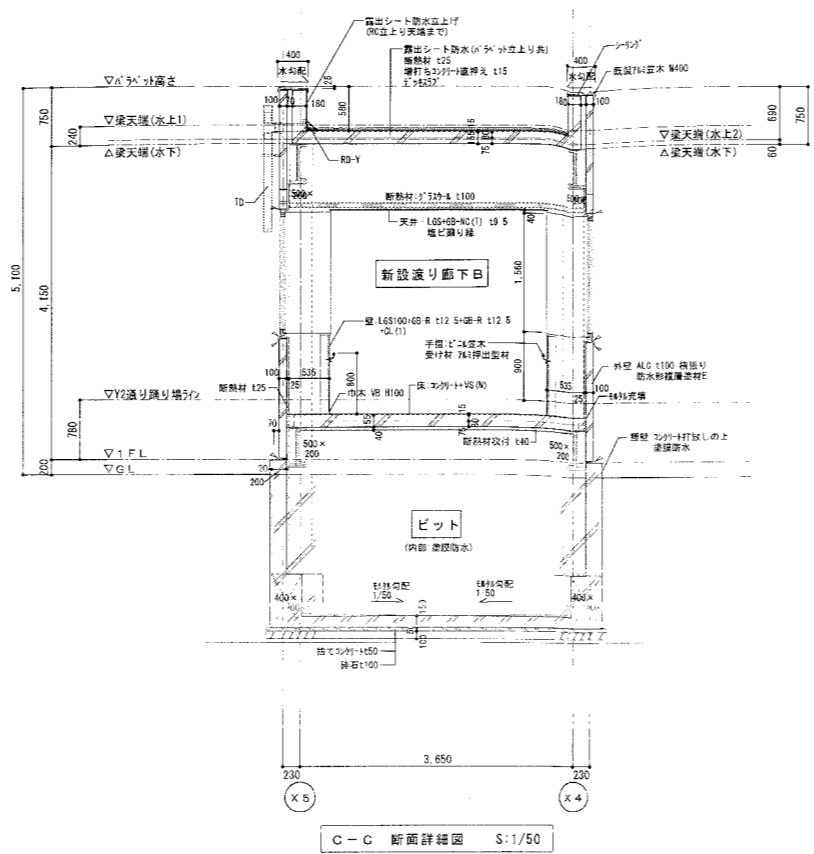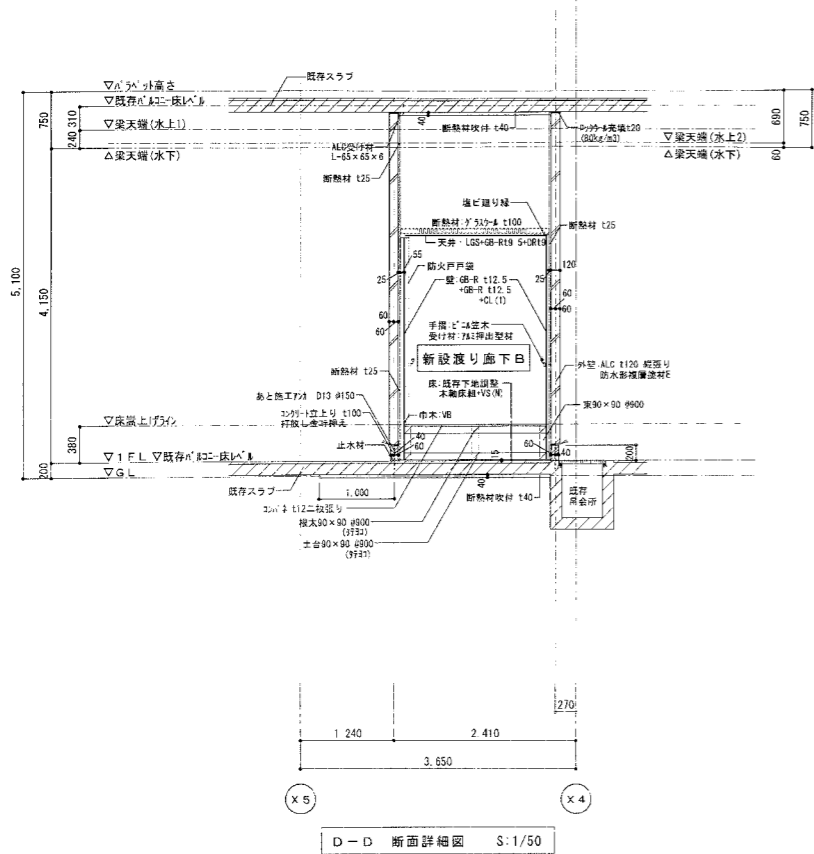

株式会社 内藤建築事務所

株式会社 桑原組

工事名	滋賀県立成人病センター西館改修その他工事		
図名	渡り廊下B 断面詳細図(2)	縮尺	A1: 1/50 H29.08 A3: 1/100
図番	A-72 竣工図		