


二次対策工事完成図(案)

《対策工凡例》

- キャッピング(覆土)
- キャッピング(As舗装)
- キャッピング(覆土+シート)
- キャッピング(植生シート)
- キャッピング(モルタル吹付)
- 張りコンクリート
- 通気管
- 浸透水導水管
- フェンス

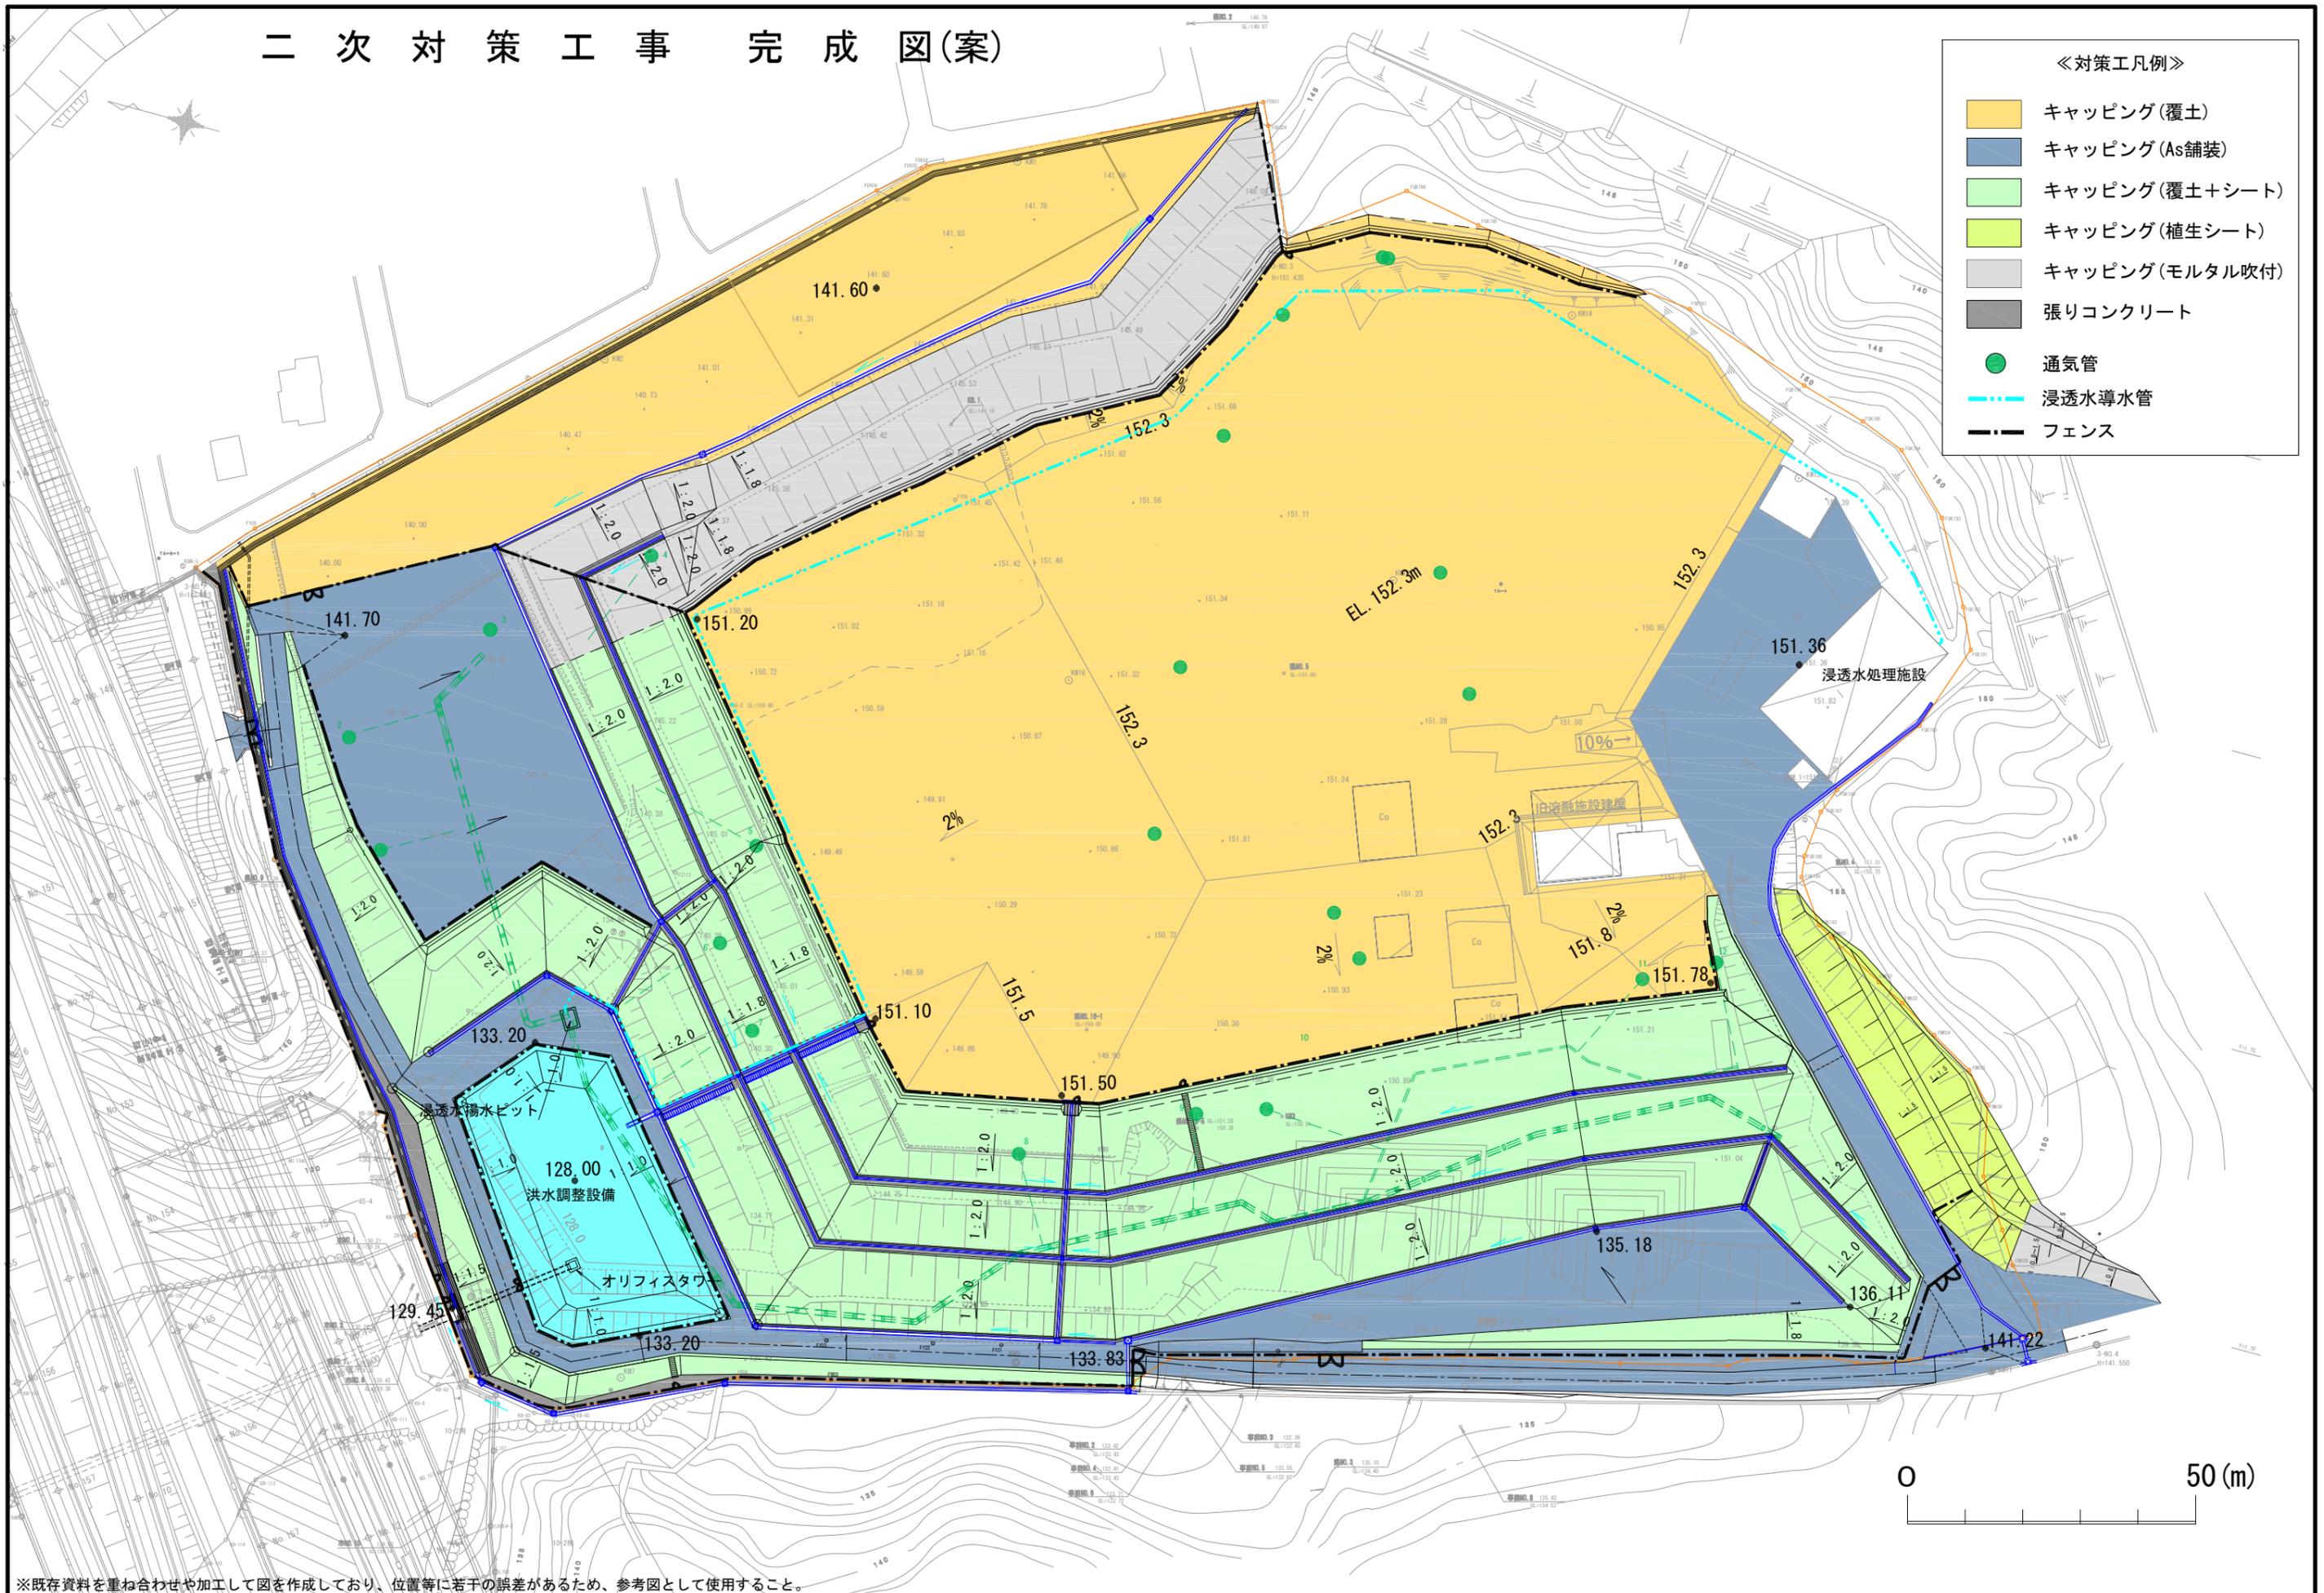


※既存資料を重ね合わせや加工して図を作成しており、位置等に若干の誤差があるため、参考図として使用すること。

標準断面図 (参考)

(北側)

(南側)

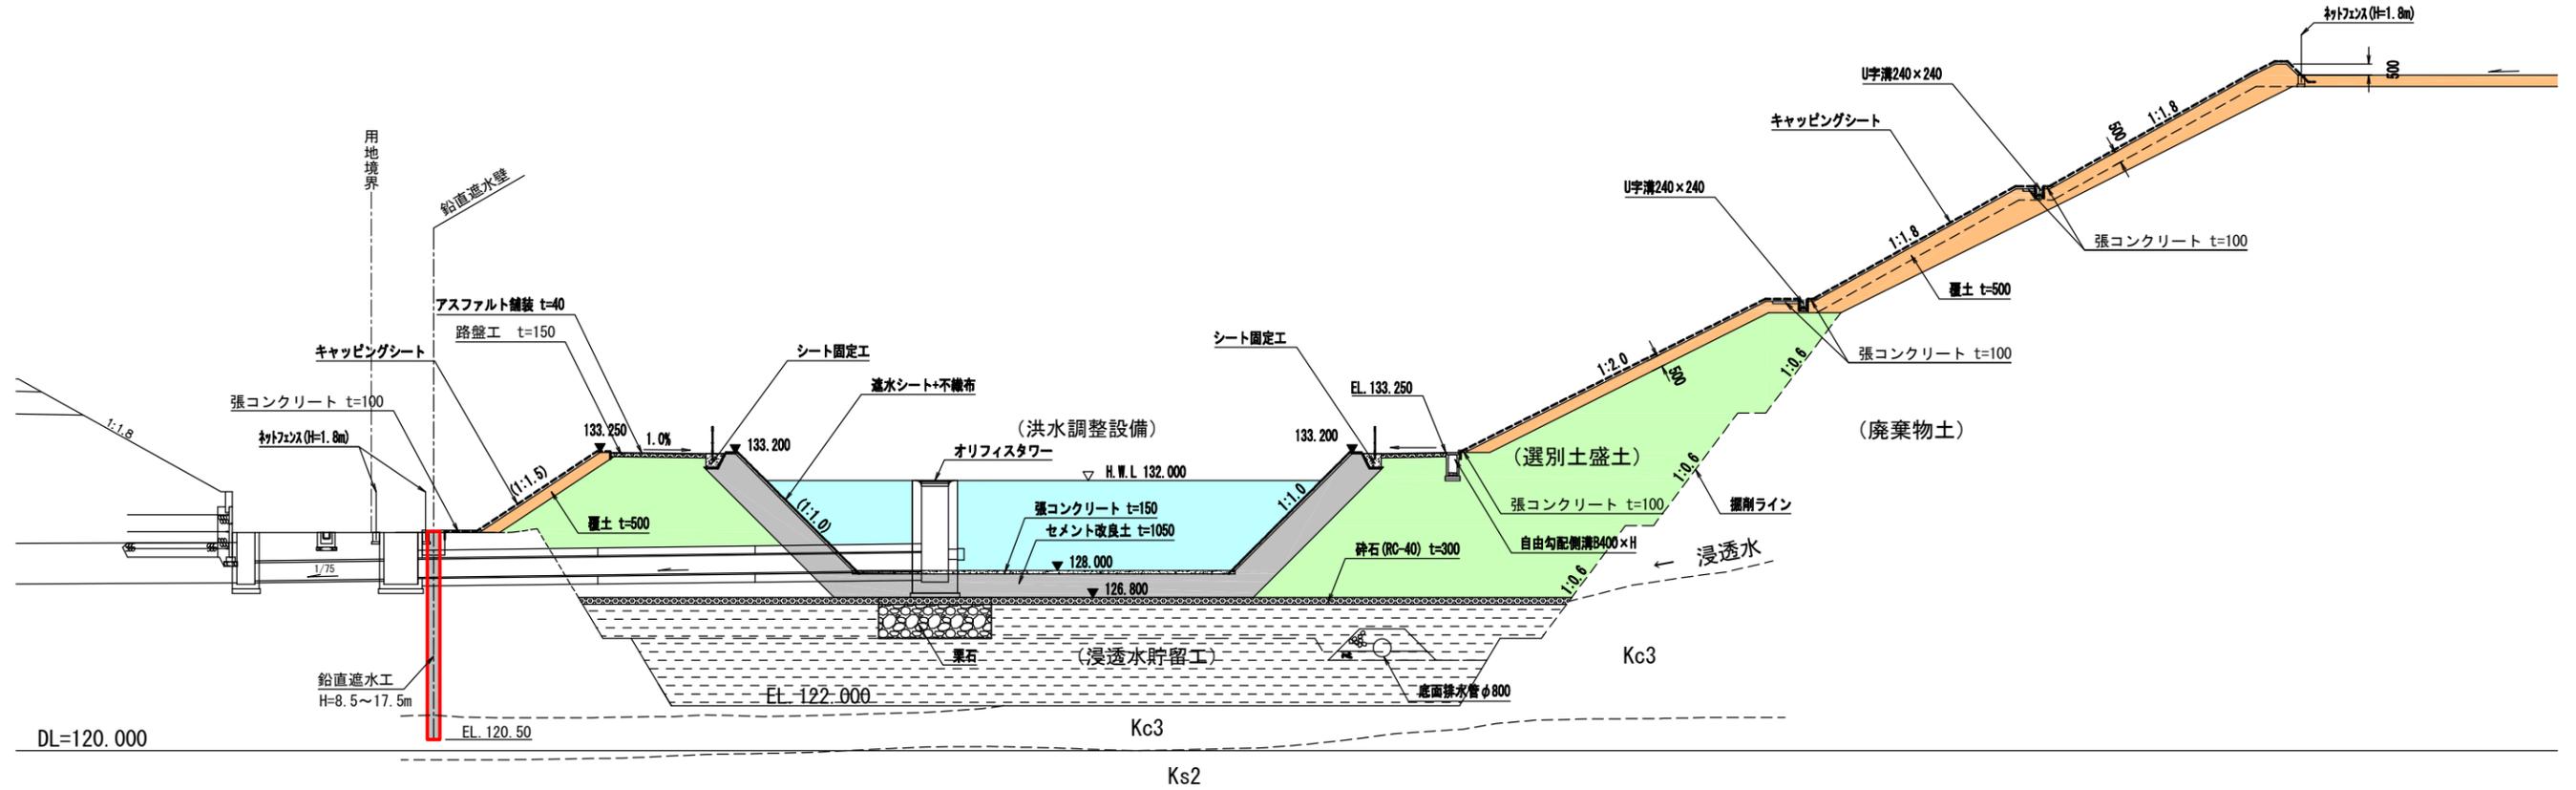

(西側)

(東側)

