

令和7年度第3号 近江富士花緑公園照明LED更新業務 仕様書

1 業務目的

県立近江富士花緑公園内各施設の既存照明器具をLED 照明に更新する。

2 対象施設

対象施設一覧表(別紙1)のとおり

3 履行期間

契約締結日から令和8年2月27日まで

設置工事は、施設運営に支障がないよう配慮することとし、原則として土・日・祝日を除く日の9時00分から17時00分を実施することとするが、施設運営に支障のない範囲で上記日時以外の実施も可とする。なお、工事を行う場合は、公園管理者等と日程や内容の調整を行うこととする。

4 履行内容

(1)LED 照明器具の内容

ア 照明器具、照明部材および光源(LED)は、未使用品であること。

イ LED 照明器具は、別紙2「LED対象一覧」に記載の基準品と同等以上の性能を満たす機種とする。原則、形状(直付、埋込など)やサイズ等は既設照明器具の形状に応じたものとする。なお、基準品の後継機種は基準品とみなす。

ウ 既設照明器具に非常灯機能がある場合は、交換後のLED 照明器具も同等の機能を付加することとする。

エ 極力、製品仕様の統一を図ることとする。

オ 施設への来訪者・職員等の視野に光源が直接入ることがないように、まぶしさに配慮することとする。

カ 事務所衛生基準規則第10 条第1項に規定する室の作業面の照度が適用される照明については、同項に規定する照度に適合させること。

キ LED の光源により不快感(グレア、フリッカー等)を与えないものとする。

(2)設置箇所

対象照明は別紙2「LED対象一覧」に示された照明とし、その設置箇所は別紙3「配置図」を参照すること。

(3)設置作業

LED照明器具の設置にあたっては、原則として、既設の照明器具を撤去し、LED照明器具を灯具ごと交換、設置することとし、既設の照明器具と同様の方法で取り付けることとする。

(4)既存照明器具の撤去および処分

取り外した照明器具、蛍光管、安定器およびソケットなどは「廃棄物の処理及び清掃に関する法律」その他関係法令に従い、適切に撤去および処分し、処分終了後には産業廃

棄物管理票の写しを滋賀県に提出することとする。

なお、作業中に対象照明における安定器のPCB(ポリ塩化ビフェニル)が含有している可能性のある器具を発見した場合は、ただちに発注者に報告し、その後の対応については、発注者の指示に従うこと。

(5) 初期不良等の施設に責任のない不具合については、メーカー保証期間(最低1年)に発生した場合、交換、設置まで適切に対応すること。

(6) 必要に応じて有資格者による石綿事前調査を実施するとともに、適切な措置を講ずること。

5 施工条件

(1) 契約締結後、速やかに施工計画書(施工体系図(施工事業者の資格がわかるものを含む)、設置器具の一覧(設置箇所、メーカー、型番、定格光束、消費効率、光源色)、工程表、メーカー作業手順書、等)を2部、契約書第17条の3に規定する再委託を行う場合はその申請書を提出し確認を受けることとする。

なお、別紙2に記載の基準品で示した器具は発注者が調査し選定したものである。受注者においても現地確認を行い、既設器具に適合することを確認したうえで器具の発注を行うこと。

(2) 既設照明器具の撤去後、天井に設置跡(穴等)がある場合は補修することとする。

(3) スイッチ類および配線は、原則として、既存のものを利用することとする。

(4) 接地(アース)が必要な器具の場合は、関係法令に従い、適切に行うこととする。

(5) 施工にあたっては、メーカー作業手順書に従い、適切に行うこと。

その他、現在適用中の国土交通省大臣官房官庁営繕部監修「公共建築工事標準仕様書(電気設備工事編)」、「公共建築改修標準仕様書」、「公共建築工事標準図」によることとする。

(6) 施工事業者は、電気工事業法に基づき登録されている事業者とし、電気工事士の資格を有する者が施工することとする。

(7) 作業時間および日程は、発注者および各施設管理者と事前に協議の上、決定することとする。また、周辺住宅等に十分配慮することとする。

(8) 工事用水および工事用電力は、現場事務所の設置や大型の機械設備の利用など、継続的あるいは比較的大量に水および電力を使用する場合は、有償により使用することとする。取付工具等の一時使用や手洗い等に伴う水および電力の使用については、無償とするが、いずれの場合も、作業内容等とともに水および電力の使用について事前に公園管理者等に了承を得ることとする。

(9) 作業員用のトイレは、箇所等について公園管理者等の了承の上、利用できることとする。

(10) 次の現地試験を行うこととする。

ア 点灯確認(施工前)、点灯試験(施工後)

イ 照度測定(施工前、施工後): 事務所衛生基準規則第10条第1項または学校環境衛生管理マニュアルに規定する室の作業面の照度が適用される照明については、同規則ま

たはマニュアルの照度検査方法により測定することとする。

ウ 絶縁抵抗測定(施工前、施工後):分電盤の分岐回路ごとに施工前後の絶縁を測定し、施工によって絶縁劣化がないことを確認することとする。

エ 電流値測定(施工前、施工後):照明電灯盤の電流値を測定することとする。

(11) 竣工後、速やかに完了届、完成図、設置器具の一覧(設置箇所、メーカー、型番、定格光束、消費効率、光源色)、照明器具の出荷証明、施工前・施工時・施工後の確認困難な箇所等を撮影した施工写真、現地試験結果、取扱説明書および保証書の写し等をまとめ、紙媒体で各2部および電子データにて提出することとする。

(12) 施工にあたり、関係法令を遵守すること。

6 その他

(1)LED 照明器具の設置に伴う、配線、器具の設置・保守、施設への取扱説明、打合せ時記録作成、所轄官公庁などへの届出等、LED照明器具設置に関連するすべての経費が契約金額に含まれることとする。

(2)地域経済の活性化や発展等に資することを踏まえ、受注者は、契約書第17条の3に規定する再委託を行う場合は、県内に本店を有する者を優先的に工事発注(再委託)先等に選定するように検討すること。

(3)入札(現場)説明会は実施しないこととする。

ただし、現場視認は可能とするが、その場合は、公園休園日を除く9時から16時30分までの間で発注者に事前連絡のうえ、公園管理者等と日時等を調整すること。なお、各施設への連絡先は事前連絡時に発注者から伝えるものとする。

(4)契約締結後、公園管理者等に対し、施工完了までのスケジュールや各施設における注意点、依頼事項等について説明を行うと共に、施工完了まで公園管理者等との連絡を密にすること。

(5)契約締結後、入札金額の内訳書を県に提出すること。


(6)業務を実施する中で、本仕様書に記載する事項について変更が必要であると判断した場合は、変更が必要な施設名、変更内容、変更に係る見積金額、変更理由を記載した書面を発注者へ提出の上、別紙3「業務変更指示書」による指示を受けること。なお、契約書第12条に規定する契約内容の変更については、業務変更指示書に記載の内容に基づき、全施設の仕様が確定した時点で一括して実施することとする。

(7)その他、本業務の遂行上必要と認められるものでこの仕様書に定めのない事項が生じた場合は、受注者は滋賀県と協議し、その指示に従うこととする。


以上

令和 7 年度第 3 号 近江富士花緑公園照明LED更新業務


別紙 1 「LED対象一覧」


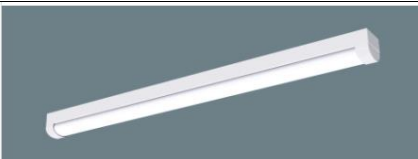
	箇所・据付方式	メーカー	品番	写真	基数
植1	屋内 上下水道ポンプ室 吊下 笠付トーフ 参考品番：XLW462NENZLE9	Panasonic	参考品番：XLW462NENZLE9		2
植3	屋内 地下水ポンプ室 直付 笠付トーフ 参考品番：MY-L440330/N AHTN	三菱電機	参考品番：MY-L440330/N AHTN		1
植4	屋内 植物園 倉庫 吊下 フェン吊り笠付トーフ 参考品番：XLW462NENZLE9	Panasonic	参考品番：XLW462NENZLE9		3
植5	屋内 植物園 倉庫 直付 防水照明器具 参考品番：NNWK21065	Panasonic	参考品番：NNWK21065		1
植6	屋外 上水道ポンプ室 直付 ボーチャイト 参考品番：NNY20231KLE1	Panasonic	参考品番：NNY20231KLE1		1
植7	屋外 植物園倉庫 直付 プラケット20W 参考品番：LGW50633U	Panasonic	参考品番：LGW50633U		1
植8	屋外 植物園倉庫 直付 プラケット40W 参考品番：LGW50633U	Panasonic	参考品番：LGW50633U		1
					10
里1	屋内 居間 埋込 ダウンライト 参考品番：XND0669SNLE9	Panasonic	参考品番：XND0669SNLE9		4
里2	屋内 事務所、倉庫 直付 トーフ 参考品番：MY-L440330/N AHTN	三菱電機	参考品番：MY-L440330/N AHTN		5
里3	屋内 玄関、通路、トイレ、物入 埋込 ダウンライト 参考品番：XND2590SLLE9	Panasonic	参考品番：XND2590SLLE9		23
里4	屋内 床の間 直付 照明 参考品番：LGB87058K	Panasonic	参考品番：LGB87058K		1


	箇所・据付方式	メーカー	品番	写真	基数
里5	屋内 土間 直付 ダウンライト 参考品番：XND2590SLLE9	Panasonic	参考品番：XND2590SLLE9		6
里6	屋内 居間、土間 吊り下コードペンダントライト 参考品番：LGB15061WF	Panasonic	参考品番：LGB15061WF		3
里7	屋内 土間 直付 スポットライト 参考品番：NNN02083B	Panasonic	参考品番：NNN02083B		5
里8	屋内屋外 入口 埋込 ダウンライト 参考品番：XND0669SNLE9	Panasonic	参考品番：XND0669SNLE9		11
里9	屋外 入口 直付 壁面防雨形照明 参考品番：NNN13600BK	Panasonic	参考品番：NNN13600BK		3
里10	屋外 街路灯 モールド付 防雨型 参考品番：XYG2401R?	Panasonic	参考品番：XYG2401R		20
					81
WCウ1	屋内 クーデイルームエリア 直付 トラフ 参考品番：MY-L440330/N AHTN	三菱電機	参考品番：MY-L440330/N AHTN		2
WCウ2	屋外 クーデイルームエリア 直付コップ灯 参考品番：LGW85014SF	Panasonic	参考品番：LGW85014SF		1
WC里1	屋内 里の家エリア 直付 ブラケット 参考品番：EL-VE1713C	三菱電機	参考品番：EL-VE1713C		4
WC里2	屋内 里の家エリア 多目的トイレ 直付 V型 参考品番：NNFW42221KLE9	Panasonic	参考品番：NNFW42221KLE9		1
WC里3	屋内 里の家エリア 埋込 ダウンライト 参考品番：XND0669SNLE9	Panasonic	参考品番：XND0669SNLE9		2

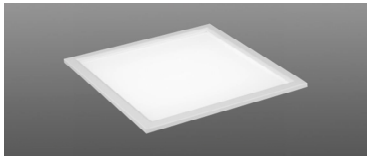	箇所・据付方式	メーカー	品番	写真	基数
WC里4	屋内 里の家エリア 男女トイレ 直付 V型 参考品番：NNFW42221KLE9	Panasonic	参考品番：NNFW42221KLE9		3
WC里5	屋外 里の家エリア 直付 プラケット 参考品番：LGW50633U	Panasonic	参考品番：LGW50633U		3
WC植1	屋内 植物園エリア 男子トイレ・多目的 トイレ 直付 プラケット 参考品番：LGW50633U	Panasonic	参考品番：LGW50633U		3
WC植2	屋内 植物園エリア 女子トイレ 直付 プラケット 参考品番：LGW50633U	Panasonic	参考品番：LGW50633U		1
WC植3	屋内 植物園エリア 埋込 連結照明器具 参考品番：MY-VS410530/N 2AHTN	三菱電機	参考品番：MY-VS410530/N 2AHTN		4
WC植4	屋内 植物園エリア 直付 スクエア 参考品番：EL-SK4512N/4AHTZ	三菱電機	参考品番：EL-SK4512N/4AHTZ		1
WC植5	屋外 植物園エリア 直付 プラケット 参考品番：LGW50633U	Panasonic	参考品番：LGW50633U		2
WC植6	屋外 植物園エリア 埋込 ダウンライト 参考品番：XND0669SNLE9	Panasonic	参考品番：XND0669SNLE9		4
WC遊1	屋内 花緑公園内 直付 プラケット 参考品番：EL-VE1713C	三菱電機	参考品番：EL-VE1713C		3
WC遊2	屋内 花緑公園内 直付 V型 参考品番：NNFW42221KLE9	Panasonic	参考品番：NNFW42221KLE9		1
WC遊3	屋内 花緑公園内 直付 V型 参考品番：NNFW42221KLE9	Panasonic	参考品番：NNFW42221KLE9		4

	箇所・据付方式	メーカー	品番	写真	基数
WC遊4	屋外 花緑公園内 直付 プラケット 参考品番：LGW50633U	Panasonic	参考品番：LGW50633U		2
WC ロッジ1	屋内 ロッジエリア 直付 トーフ 参考品番：MY-L440330/N AHTN	三菱電機	参考品番：MY-L440330/N AHTN		3
WC ロッジ2	屋外 ロッジエリア 直付 プラケット 参考品番：LGW50633U	Panasonic	参考品番：LGW50633U		2
WC ロッジ3	屋外 ロッジエリア 直付 トーフ 参考品番：MY-L440330/N AHTN	三菱電機	参考品番：MY-L440330/N AHTN		2
					48
ふ 女バス1	B1F 岩風呂 直付 ミラー灯 参考品番：EL-VE1705C	三菱電機	参考品番：EL-VE1705C		3
ふ 女バス2	B1F 岩風呂 直付 プラケット 参考品番：NNN14000LE1	Panasonic	参考品番：NNN14000LE1		5
ふ 女バス3	B1F 岩風呂 直付 天井プラケット 参考品番：NNN12280	Panasonic	参考品番：NNN12280		2
ふ 女バス4	B1F 岩風呂 埋込 ダウライト 参考品番：XND1069WN LJ9	Panasonic	参考品番：XND1069WN LJ9		2
ふ 男バス1	B1F ヒノキ風呂 直付 ミラー灯 参考品番：EL-VE1705C	三菱電機	参考品番：EL-VE1705C		2
ふ 男バス2	B1F ヒノキ風呂 直付 天井プラケット 参考品番：NNN12280	Panasonic	参考品番：NNN12280		1
ふ 男バス3	B1F ヒノキ風呂 直付 プラケット 参考品番：NNN14000LE1	Panasonic	参考品番：NNN14000LE1		4

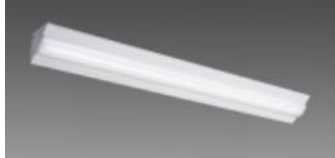	箇所・据付方式	メーカー	品番	写真	基数
ふ 男バス4	B1F ヒノキ風呂 埋込 ダウンライト 参考品番：XND1069WN LJ9	Panasonic	参考品番：XND1069WN LJ9		2
ふB1	B1F 階段下倉庫 直付 コップ灯 参考品番：LGW85014SF	Panasonic	参考品番：LGW85014SF		1
ふB2	B1F 消化ポンプ室 直付 笠付 参考品番：XLW462NENZLE9	Panasonic	参考品番：XLW462NENZLE9		1
ふB3	B1F トイレ 直付 プラケット 参考品番：XLGB82802CE1	Panasonic	参考品番：XLGB82802CE1		3
ふB4	B1F トイレ 埋込 ダウンライト 参考品番：XND1069WN LJ9	Panasonic	参考品番：XND1069WN LJ9		1
ふB5	B1F ボイラー室 直付 笠付 参考品番：XLW462NENZLE9	Panasonic	参考品番：XLW462NENZLE9		1
ふB6	B1F ボイラー室 直付 コーナー灯 参考品番：MY-N425242/NAHTN	三菱電機	参考品番：MY-N425242/NAHTN		3
ふB7	B1F ホール 埋込 非常灯 参考品番：EL-DB23111B	三菱電機	参考品番：EL-DB23111B		1
ふB8	B1F ホール 直付 スクエア 参考品番：EL-LFY2005AHJ	三菱電機	参考品番：EL-LFY2005AHJ		2
ふB9	B1F ホール 埋込 ダウンライト 公共品番：LRS1-08 LN9	Panasonic	公共品番：LRS1-08 LN9		2
ふ階段	1F 階段 埋込 非常灯 参考品番：FA20312CLE1	Panasonic	参考品番：FA20312CLE1		1

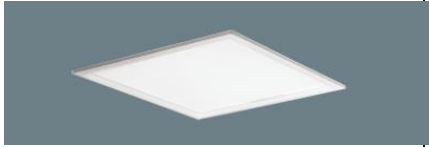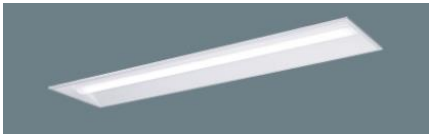	箇所・据付方式	メーカー	品番	写真	基数
ふ下足	1F 下足室 埋込 ダウライト（非常灯） 参考品番：XND2590SLLE9	Panasonic	参考品番：XND2590SLLE9		2
ふ公園長	1F 公園長室 埋込 ペースライト 参考品番：EL-LYB4322BAHN(39N4)	三菱電機	参考品番：EL-LYB4322BAHN(39N4)		2
ふTEL	1F 公衆電話 埋込 ダウライト 公共品番：LRS1-08 LN9	Panasonic	公共品番：LRS1-08 LN9		1
ふ事務	1F 事務所 埋込 スクエア 公共品番：LRS9-6-84 LX9	Panasonic	公共品番：LRS9-6-84 LX9		1
ふ倉庫	1F 倉庫 直付 V型 参考品番：MY-VS410530/N 2AHTN	三菱電機	参考品番：MY-VS410530/N 2AHTN		3
ふ1壁	1F 建物中央壁面 直付 ブラケット 参考品番：EL-VE1705C	三菱電機	参考品番：EL-VE1705C		14
ふWC1	1F トイレ 直付 ブラケット 参考品番：XLGB82802CE1	Panasonic	参考品番：XLGB82802CE1		4
ふWC2	1F トイレ 埋込 ダウライト 公共品番：LRS1-08 LN9	Panasonic	公共品番：LRS1-08 LN9		2
ふWC3	1F トイレ 埋込 ペースライト 公共品番：LRS20-4-37 LN9	Panasonic	公共品番：LRS20-4-37 LN9		2
ふ風防	1F 風除室 埋込 ダウライト 公共品番：LRS1-08 LN9	Panasonic	公共品番：LRS1-08 LN9		2
ふ物販	1F 物販コーナー 埋込 ダウライト 参考品番：XND0669SNLE9	Panasonic	参考品番：XND0669SNLE9		10

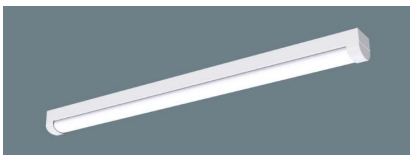
	箇所・据付方式	メーカー	品番	写真	基数
ふ厨房	1F レストラン厨房 直付 V型 参考品番：NNFW42221KLE9	Panasonic	参考品番：NNFW42221KLE9		8
ふ1F1	1F レストランバルコニー 埋込 ダウンライト 参考品番：EL-D7022NS/3WAHTZ	三菱電機	参考品番：EL-D7022NS/3WAHTZ		8
ふ1F2	1F 廊下(事務室～宿泊施設) 埋込 ダウンライト (非常灯) 参考品番：XND2590SLLE9	Panasonic	参考品番：XND2590SLLE9		4
ふ1F3	1F 草木染め作業室 直付 V型 参考品番：MY-VS410530/N 2AHTN	三菱電機	参考品番：MY-VS410530/N 2AHTN		1
ふ1F4	1F 展示実習室 直付 コンパクトタイプ 参考品番：XLW202AENZLE9	Panasonic	参考品番：XLW202AENZLE9		10
ふ1F5	1F 展示実習室 吊下げ 笠付タイプ 参考品番：XLW462NENZLE9	Panasonic	参考品番：XLW462NENZLE9		6
ふ2F1	2F 実習室 吊下げ 天井照明 参考品番：NNN01084W	Panasonic	参考品番：NNN01084W		9
ふ2F2	2F 実習室 吊下げ 天井照明 参考品番：NNN02083W	Panasonic	参考品番：NNN02083W		10
ふ2F3	2F 実習室 吊下げ 天井照明 参考品番：NNN06083W	Panasonic	参考品番：NNN06083W		7
ふ2F4	2F 実習室 直付 天井照明 参考品番：NNN06083W	Panasonic	参考品番：NNN06083W		1
ふ2F5	2F 実習室 直付 投光器 参考品番：XY6822Z LE9	Panasonic	参考品番：XY6822Z LE9		4


	箇所・据付方式	メーカー	品番	写真	基数
ふ2F6	2 F 建物中央壁面 直付 プラケット 参考品番：EL-VE1705C	三菱電機	参考品番：EL-VE1705C		6
ふ2F7	2 F 機械実習室 吊下げ 笠付トラフ 参考品番：XLW462NENZLE9	三菱電機	参考品番：XLW462NENZLE9		8
ふ2F8	2 F 倉庫 直付 V型 参考品番：MY-VS410530/N 2AHTN	三菱電機	参考品番：MY-VS410530/N 2AHTN		1
ふ1F6	宿泊施設 廊下 直付 通路誘導灯 参考品番：FA20312CLE2	Panasonic	参考品番：FA20312CLE2		1
ふ1F7	宿泊施設 廊下 埋込 ダウンライト（非常灯） 参考品番 XND2590SLLE9	Panasonic	参考品番 XND2590SLLE9		1
ふ外1	屋外 入口 直付 壁面プラケット 参考品番：LGW50633U	Panasonic	参考品番：LGW50633U		4
ふ外2	屋外 入口 ポールライト 参考品番：NYT2101	Panasonic	参考品番：NYT2101		2
ふ外3	屋外 建物周辺 街灯1 参考品番：XYG2301RLE9	Panasonic	参考品番：XYG2301RLE9		4
ふ外4	屋外 建物周辺 街灯2 参考品番：XYG2302RLE9	Panasonic	参考品番：XYG2302RLE9		1
					176
ロ伊1	伊吹 入口 直付 ブラケット 参考品番：LGW50633U	Panasonic	参考品番：LGW50633U		1
ロ伊2	伊吹 屋外テント 吊下げ 笠付トラフ 参考品番：XLW462NENZLE9	Panasonic	参考品番：XLW462NENZLE9		1


	箇所・据付方式	メーカー	品番	写真	基数
口伊3	伊吹 屋外ベランダ 直付 壁面ブラケット 参考品番：LGW50633U	Panasonic	参考品番：LGW50633U		1
口伊4	伊吹 洗面所 直付 ミラー灯 参考品番：EL-VE1713C	三菱電機	参考品番：EL-VE1713C		1
口伊5	伊吹 洗面所 埋込 ダウンライト 参考品番：NNN71110LE1	Panasonic	参考品番：NNN71110LE1		1
口伊6	伊吹 台所 直付 ペンダライト 参考品番：XLX200DPNCLE9	Panasonic	参考品番：XLX200DPNCLE9		1
口伊7	伊吹 トイレ 埋込 ダウンライト 参考品番：NNN7110LE1	Panasonic	参考品番：NNN7110LE1		1
口伊8	伊吹 ベッドルーム 直付 ブラケット 参考品番：EL-LV5002LM	三菱電機	参考品番：EL-LV5002LM		4
口伊9	伊吹 ベッドルーム 直付 壁面ブラケット 参考品番：EL-LV5002LM	三菱電機	参考品番：EL-LV5002LM		1
口伊10	伊吹 ホール 直付 スポットライト 参考品番：LGS3001L	Panasonic	参考品番：LGS3001L		4
口伊11	伊吹 ホール コードペンダントライト 参考品番：LGB15061WF	Panasonic	参考品番：LGB15061WF		1
口鈴1	鈴鹿 入口 直付 ブラケット 参考品番：LGW50633U	Panasonic	参考品番：LGW50633U		1
口鈴2	鈴鹿 屋外ベランダ 直付 ブラケット 参考品番：LGW50633U	Panasonic	参考品番：LGW50633U		1




	箇所・据付方式	メーカー	品番	写真	基数
口鈴3	鈴鹿 洗面所 直付 ミラー灯 参考品番：EL-VE1713C	三菱電機	参考品番：EL-VE1713C		1
口鈴4	鈴鹿 洗面所 埋込 ダウンライト 参考品番：NNN7110LE1	Panasonic	参考品番：NNN7110LE1		1
口鈴5	鈴鹿 台所 直付 ペンダライト 参考品番：XLX200DPNCLE9	Panasonic	参考品番：XLX200DPNCLE9		1
口鈴6	鈴鹿 トイレ 埋込 ダウンライト 参考品番：NNN7110LE1	Panasonic	参考品番：NNN7110LE1		1
口鈴7	鈴鹿 ベッドルーム 直付け 間接照明 参考品番：EL-LV5002LM	三菱電機	参考品番：EL-LV5002LM		4
口鈴8	鈴鹿 ホール 直付 スポットライト 参考品番：LGS3001L	Panasonic	参考品番：LGS3001L		4
口鈴9	鈴鹿 ホール コード ペンダントライト 参考品番：LGB15061WF	Panasonic	参考品番：LGB15061WF		1
口比叡1	比叡 テント 吊下げ 笠付トラフ 参考品番：XLW462NENZLE9	Panasonic	参考品番：XLW462NENZLE9		1
口比叡2	比叡 ベランダ 直付 壁面ブラケット 参考品番：LGW50633U	Panasonic	参考品番：LGW50633U		1
口比叡3	比叡 洗面所 直付 ミラー灯 参考品番：EL-VE1713C	三菱電機	参考品番：EL-VE1713C		1
口比叡4	比叡 洗面所 埋込 ダウンライト 参考品番：NNN7110LE1	Panasonic	参考品番：NNN7110LE1		1

	箇所・据付方式	メーカー	品番	写真	基数
口比叡5	比叡 台所 直付 ペンダライト 参考品番：XLX200DPNCLE9	Panasonic	参考品番：XLX200DPNCLE9		1
口比叡6	比叡 トイレ 埋込 ダウンライト 参考品番：NNN7110LE1	Panasonic	参考品番：NNN7110LE1		1
口比叡7	比叡 ベッドルーム 直付け 間接照明 参考品番：EL-LV5002LM	三菱電機	参考品番：EL-LV5002LM		4
口比叡8	比叡 ベッドルーム 直付 壁面ブラケット 参考品番：EL-LV5002LM	三菱電機	参考品番：EL-LV5002LM		1
口比叡9	比叡 ホール 直付 スポットライト 参考品番：LGS3001L	Panasonic	参考品番：LGS3001L		5
口比叡10	比叡 ホール コード ペンダントライト 参考品番：LGB15061WF	Panasonic	参考品番：LGB15061WF		1
口比良1	比良 入口 直付 壁面ブラケット 参考品番：LGW50633U	Panasonic	参考品番：LGW50633U		1
口比良2	比良 屋外テント 吊下げ 笠付トラフ 参考品番：XLW462NENZLE9	Panasonic	参考品番：XLW462NENZLE9		1
口比良3	比良 屋外ベランダ 直付 ブラケット 参考品番：LGW50633U	Panasonic	参考品番：LGW50633U		1
口比良4	比良 洗面所 直付 ミラー灯 参考品番：EL-VE1713C	三菱電機	参考品番：EL-VE1713C		1
口比良5	比良 洗面所 埋込 ダウンライト 参考品番：XND0669SNLE9	Panasonic	参考品番：XND0669SNLE9		1

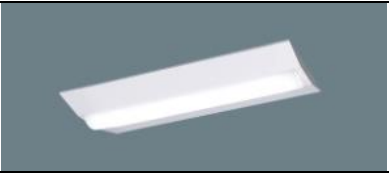	箇所・据付方式	メーカー	品番	写真	基数
口比良6	比良 台所 直付 ペースライト 参考品番：XLX200DPNCLE9	Panasonic	参考品番：XLX200DPNCLE9		1
口比良7	比良 トイレ 埋込 ダウンライト 参考品番：NNN7110LE1	Panasonic	参考品番：NNN7110LE1		1
口比良8	比良 ベッドルーム 直付け 間接照明 参考品番：EL-LV5002LM	三菱電機	参考品番：EL-LV5002LM		4
口比良9	比良 ホール 直付 スポットライト 参考品番：LGS3001L	Panasonic	参考品番：LGS3001L		4
口比良10	比良 ホール コード ペンダントライト 参考品番：LGB15061WF	Panasonic	参考品番：LGB15061WF		1
口三1	三上 入口 直付 プラケット 参考品番：LGW50633U	Panasonic	参考品番：LGW50633U		1
口三2	三上 屋外ペランダ 直付 プラケット 参考品番：LGW50633U	Panasonic	参考品番：LGW50633U		1
口三3	三上 洗面所 直付 ミラー灯 参考品番：EL-VE1713C	三菱電機	参考品番：EL-VE1713C		1
口三4	三上 台所 直付 ペースライト 参考品番：XLX200DPNCLE9	Panasonic	参考品番：XLX200DPNCLE9		1
口三5	三上 トイレ 埋込 ダウンライト 参考品番：NNN7110LE1	Panasonic	参考品番：NNN7110LE1		1
口三6	三上 ベッドルーム 直付け 間接照明 参考品番：EL-LV5002LM	三菱電機	参考品番：EL-LV5002LM		4

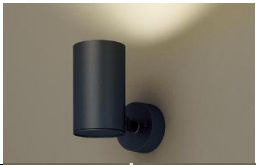	箇所・据付方式	メーカー	品番	写真	基数
口三7	三上 ベッドルーム 直付 壁面ブラケット 参考品番：EL-LV5002LM	三菱電機	参考品番：EL-LV5002LM		1
口三8	三上 ホール 直付 スポットライト 参考品番：LGS3001L	Panasonic	参考品番：LGS3001L		4
口三9	三上 ホール コードペンダントライト 参考品番：LGB15061WF	Panasonic	参考品番：LGB15061WF		1
口霊1	霊山 入口 直付 ブラケット 参考品番：LGW50633U	Panasonic	参考品番：LGW50633U		1
口霊2	霊山 屋外テント 吊下げ 笠付トラフ 参考品番：XLW462NENZLE9	Panasonic	参考品番：XLW462NENZLE9		1
口霊3	霊山 ベランダ 直付 壁面ブラケット 参考品番：LGW50633U	Panasonic	参考品番：LGW50633U		1
口霊4	霊山 洗面所 直付 ミラー灯 参考品番：EL-VE1713C	三菱電機	参考品番：EL-VE1713C		1
口霊5	霊山 洗面所 埋込 ダウンライト 参考品番：NNN7110LE1	Panasonic	参考品番：NNN7110LE1		1
口霊6	霊山 台所 直付 ペースライト 参考品番：XLX200DPNCLE9	Panasonic	参考品番：XLX200DPNCLE9		1
口霊7	霊山 トイレ 埋込 ダウンライト 参考品番：NNN7110LE1	Panasonic	参考品番：NNN7110LE1		1
口霊8	霊山 ベッドルーム 直付け 間接照明 参考品番：EL-LV5002LM	三菱電機	参考品番：EL-LV5002LM		4

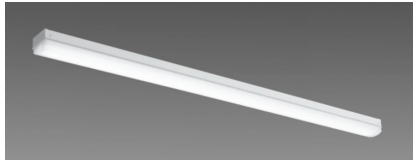	箇所・据付方式	メーカー	品番	写真	基数
ロ霊9	霊山 ホール 直付 スポットライト 参考品番：LGS3001L	Panasonic	参考品番：LGS3001L		5
ロ霊10	霊山 ホール コード ペンダントライト 参考品番：LGB15061WF	Panasonic	参考品番：LGB15061WF		1
ロ外1	屋外 調理場 直付 トラフ 参考品番：MY-L440330/N AHTN	三菱電機	参考品番：MY-L440330/N AHTN		2
ロ外2	屋外 街路灯 1灯用灯具 参考品番：XYG2201R	Panasonic	参考品番：XYG2201R		17
ロ外3	屋外 街路灯 2灯用灯具 参考品番：XYG2202R	Panasonic	参考品番：XYG2202R		4
					120
街路1	屋外 街路灯 1灯用灯具 参考品番：XYG2201R	Panasonic	参考品番：XYG2201R		2
街路2	屋外 街路灯 2灯用灯具 参考品番：XYG2202R	Panasonic	参考品番：XYG2202R		3
					5
ロティ1	屋内 ホール(西側) 直付 V型連結 参考品番：XFX419DELLE9	Panasonic	参考品番：XFX419DELLE9		8
ロティ2	屋内 ホール(西側) 埋込 ダウンライトランプ 交換 参考品番：LDA7L-G/DSK60V1	東芝	参考品番：LDA7L-G/DSK60V1		6
ロティ3	屋内 玄関ホール 埋込 ダウンライトランプ 交換 参考品番：LDA7L-G/DSK60V1	東芝	参考品番：LDA7L-G/DSK60V1		6

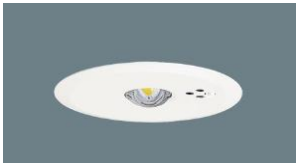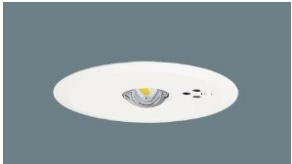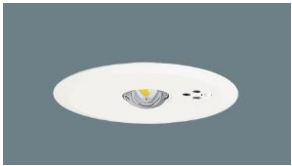
	箇所・据付方式	メーカー	品番	写真	基数
ロティ4	屋内 玄関ホール 埋込 非常灯 参考品番：NNFB90605K+FK80010	Panasonic	参考品番：NNFB90605K+FK80010		1
ロティ5	屋内 玄関ホール 直付 誘導灯 参考品番：FA20352CLE1	Panasonic	参考品番：FA20352CLE1		1
ロティ6	屋内 ホール（東側） 埋込 ダウンライト交換 参考品番：LDA7L-G/DSK60V1	東芝	参考品番：LDA7L-G/DSK60V1		12
ロティ7	屋内 ホール（東側） 埋込 非常灯 参考品番：NNFB90605K+FK80010	Panasonic	参考品番：NNFB90605K+FK80010		2
ロティ8	屋内 ホール（東側） 直付 ダウンライト交換 参考品番：LDA7L-G/DSK60V1	東芝	参考品番：LDA7L-G/DSK60V1		4
ロティ9	屋内 ホール（東側） 直付 誘導灯 参考品番：FA40312CLE1	Panasonic	参考品番：FA40312CLE1		1
ロティ10	屋内 レジスペース 埋込 ダウンライト交換 参考品番：LDA7L-G/DSK60V1	東芝	参考品番：LDA7L-G/DSK60V1		2
ロティ11	屋内 レジスペース 埋込 非常灯 参考品番：NNFB90605K+FK80010	Panasonic	参考品番：NNFB90605K+FK80010		1
ロティ12	屋内 レジスペース 直付 V型 参考品番：XLX210AENCLE9	Panasonic	参考品番：XLX210AENCLE9		2
ロティ13	屋内 厨房 埋込 非常灯 参考品番：NNFB90605K+FK80010	Panasonic	参考品番：NNFB90605K+FK80010		1
ロティ14	屋内 厨房 直付 V型 防水 参考品番：XLW453DENZLE9	Panasonic	参考品番：XLW453DENZLE9		4

	箇所・据付方式	メーカー	品番	写真	基数
ロティ15	屋内 厨房 直付 シーリング 照明灯 参考品番：LGC21104	Panasonic	参考品番：LGC21104		1
ロティ16	屋内 トイレ 直付 コップ 灯 参考品番：LGW85014SF	Panasonic	参考品番：LGW85014SF		3
ロティ17	屋内 トイレ 直付 プラット 参考品番：NNFW21825LE9	Panasonic	参考品番：NNFW21825LE9		2
ロティ18	屋内 屋外（玄関側） 埋込 ダウンライト 参考品番：EL-UD20002L/3WAHTZ	三菱電機	参考品番：EL-UD20002L/3WAHTZ		1
ロティ19	屋内 屋外（玄関側） 直付 デザイン灯 参考品番：LGWC80230LE1	Panasonic	参考品番：LGWC80230LE1		5
ロティ20	屋内 屋外（裏側） 直付 プラット 参考品番：NNFW21825LE9	Panasonic	参考品番：NNFW21825LE9		1
					64
計					504


令和 7 年度第 3 号 近江富士花緑公園照明LED更新業務

別紙 2 「配置図」


植物園

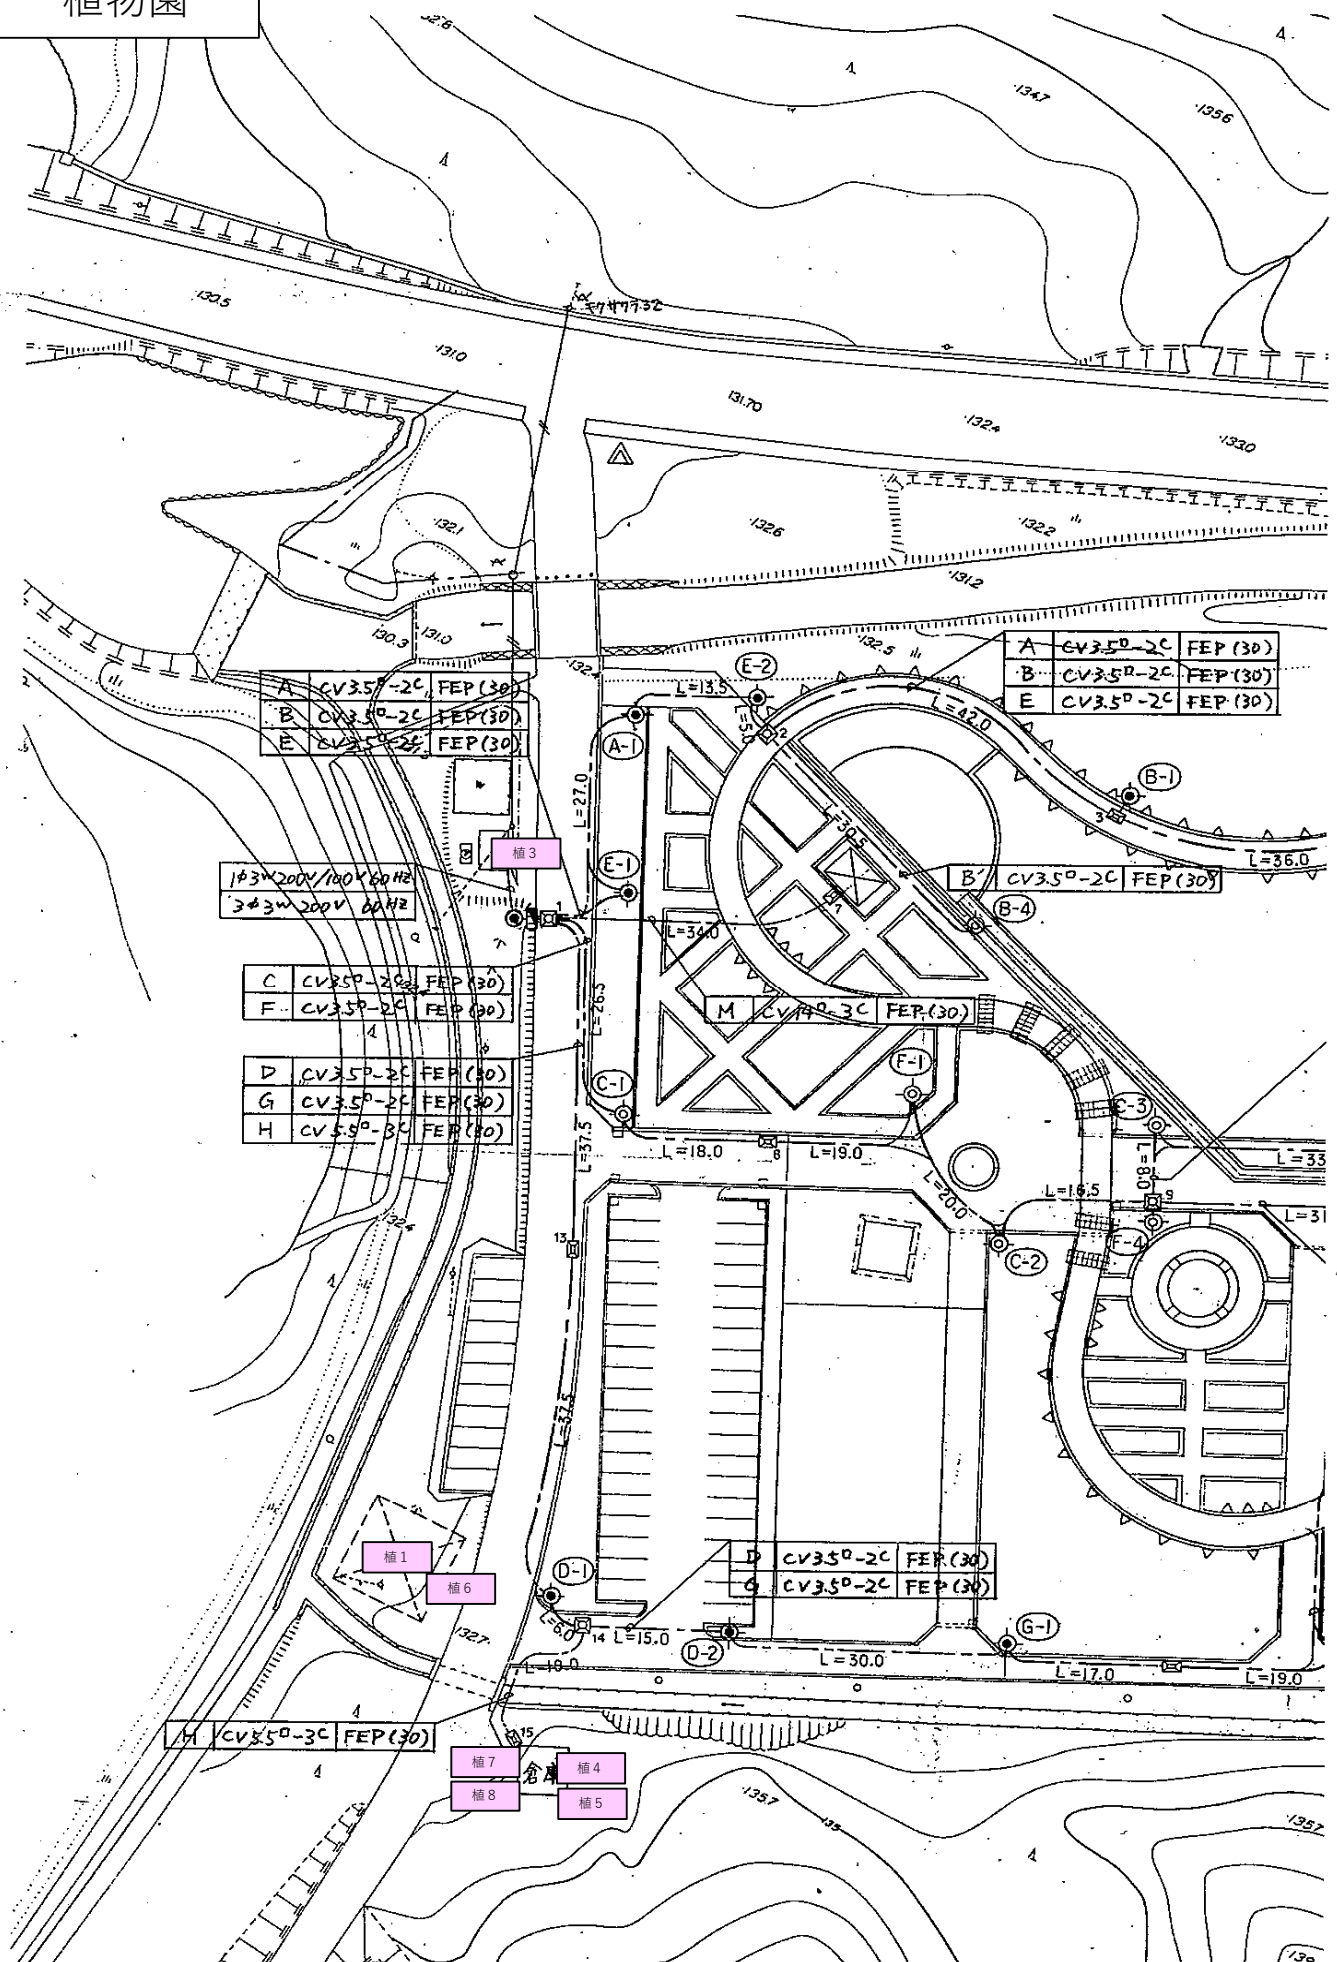


里の家

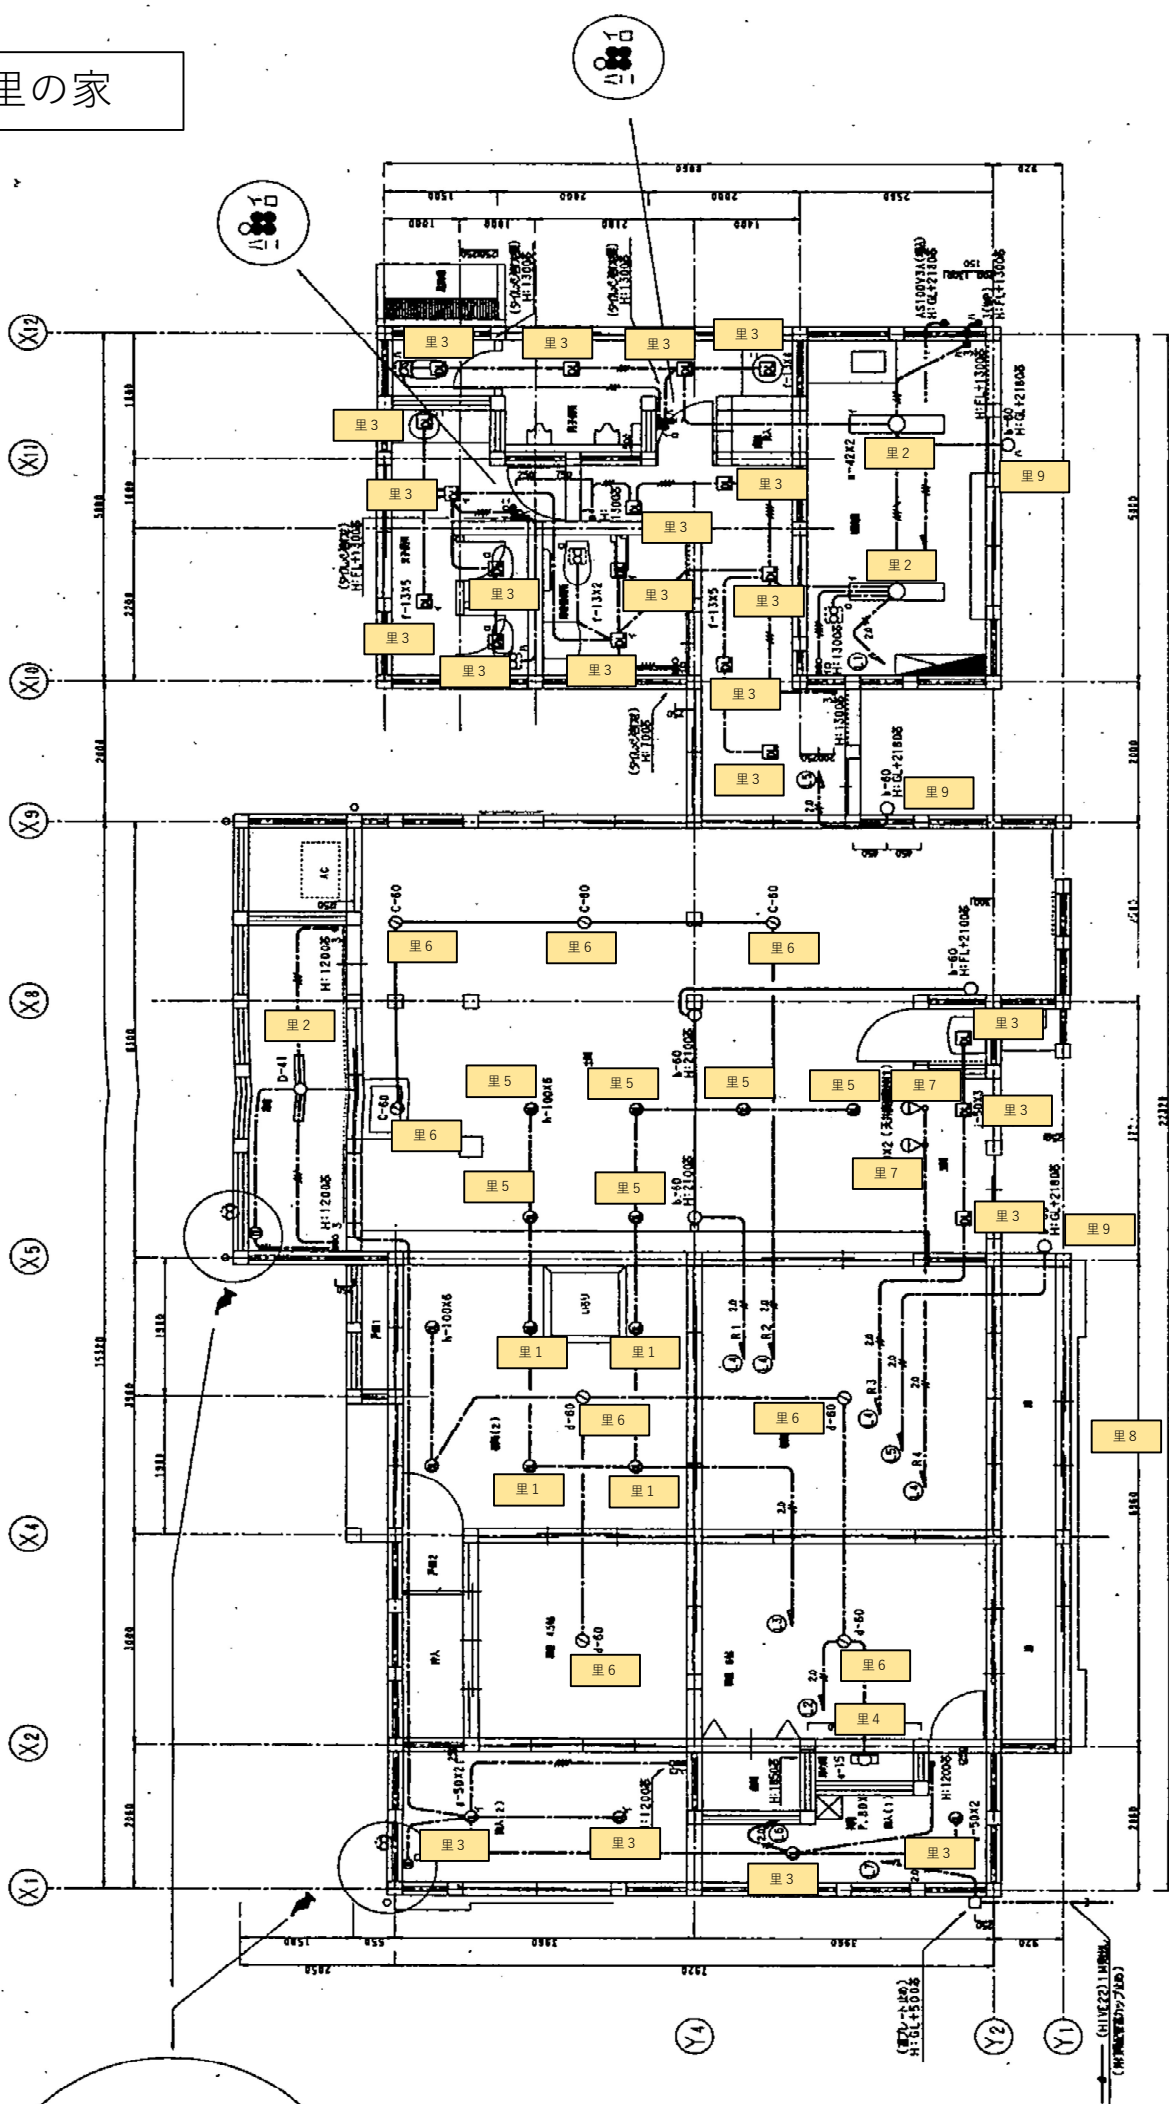


里の家(街灯)

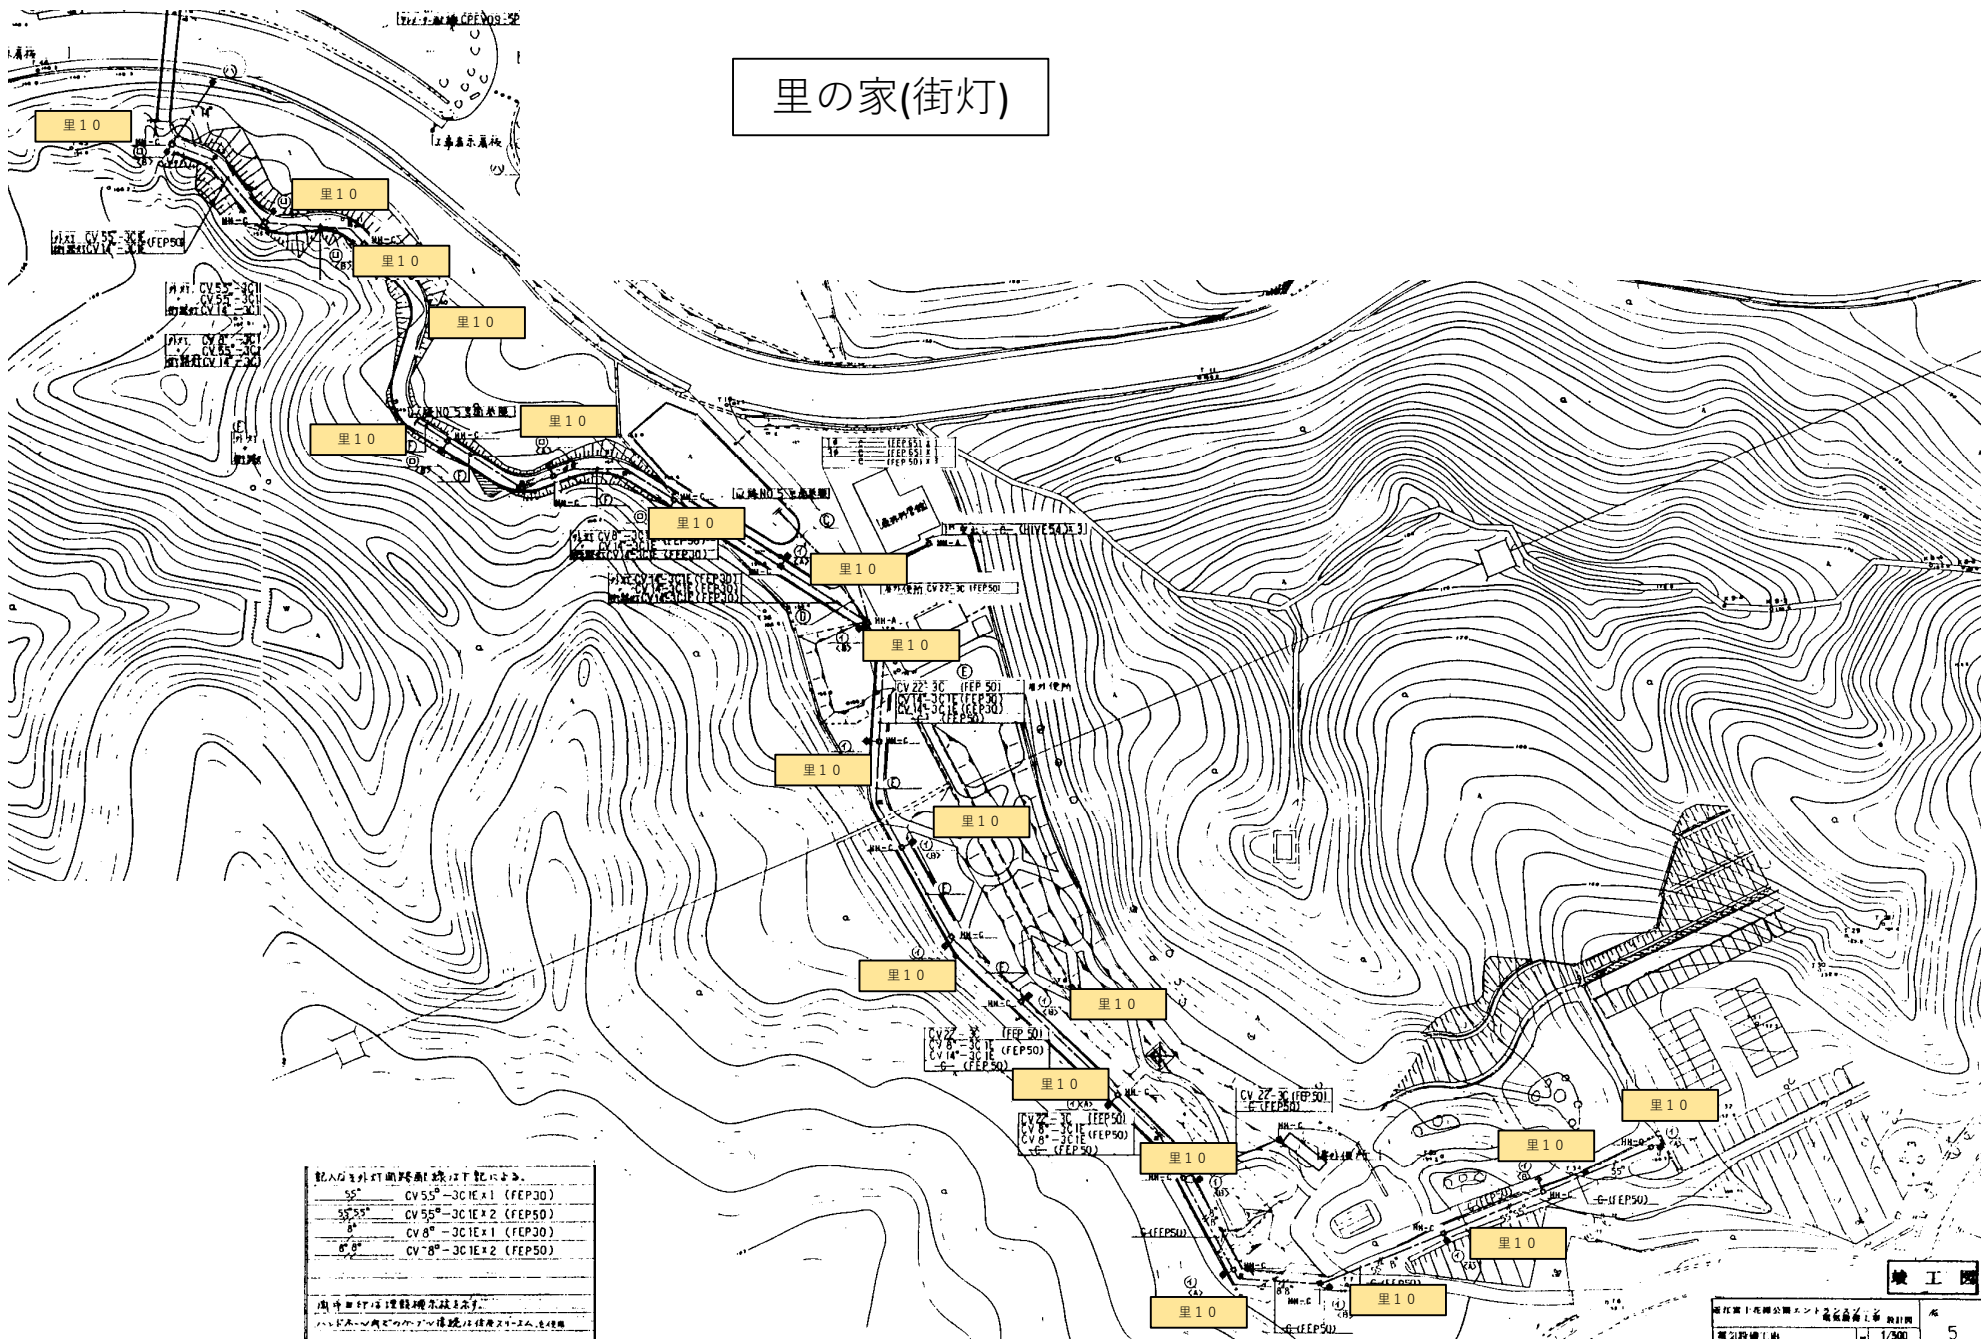


竣工図


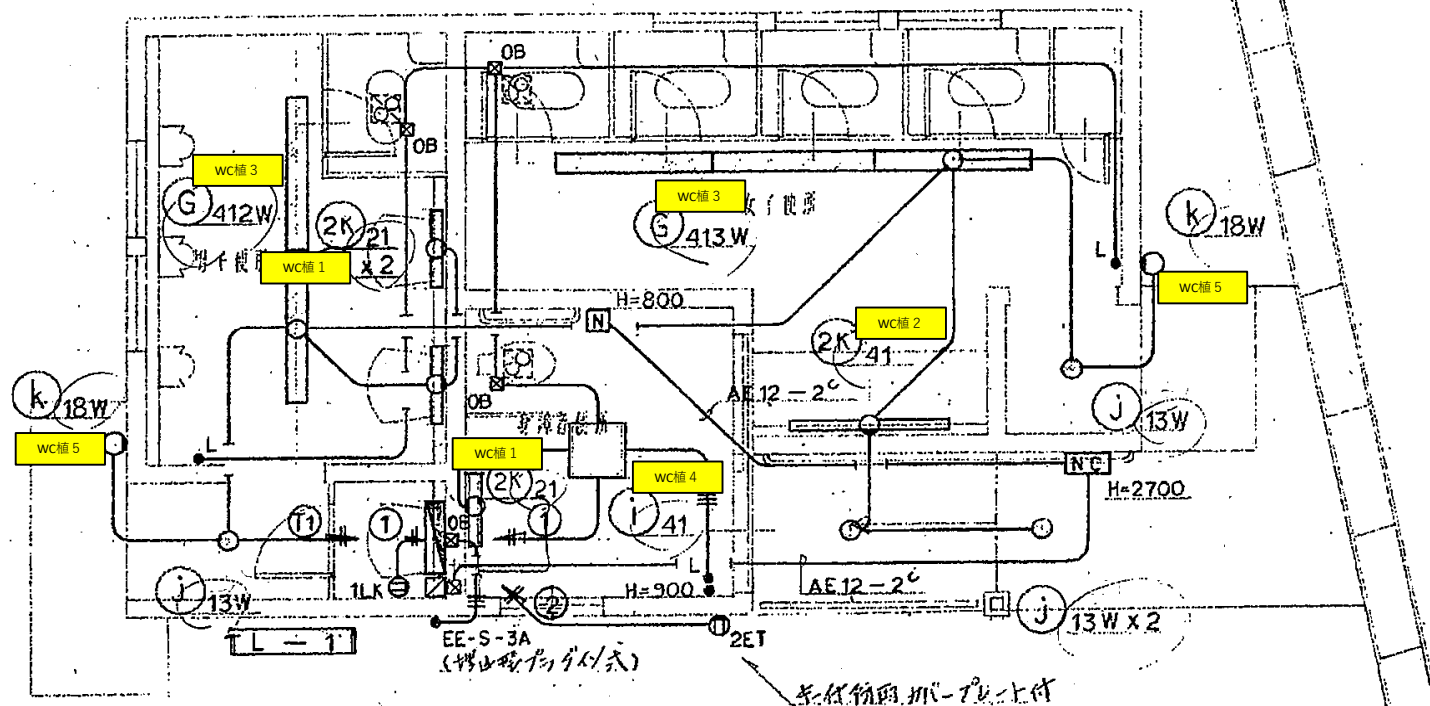


WC (遊具広場)


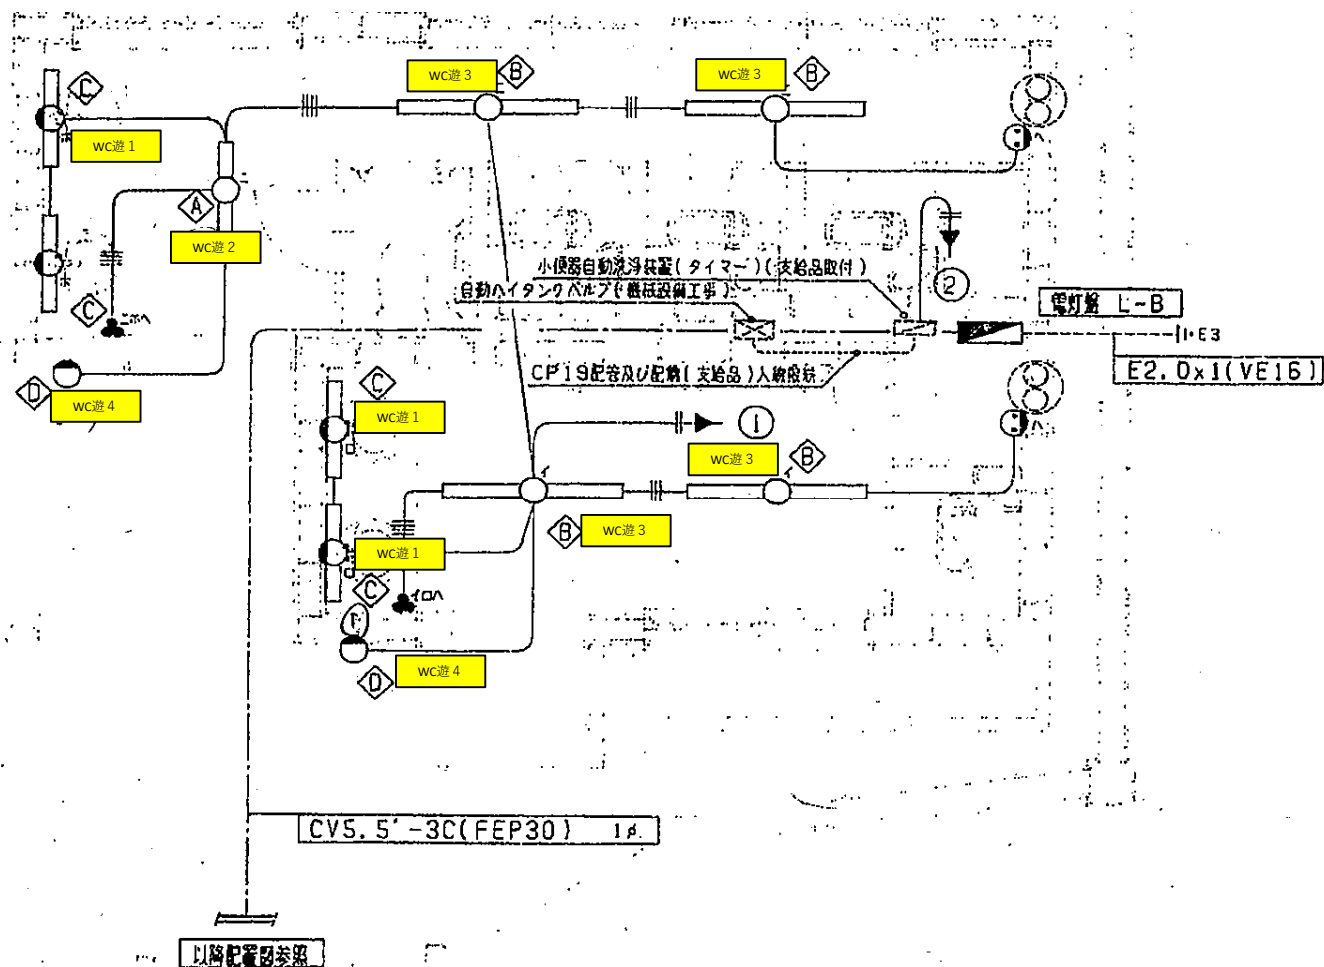


WC (ロジエリア)

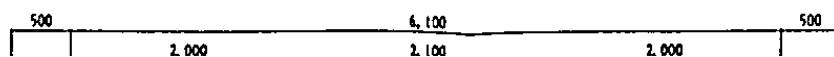

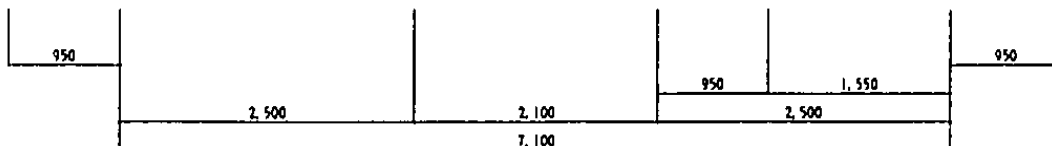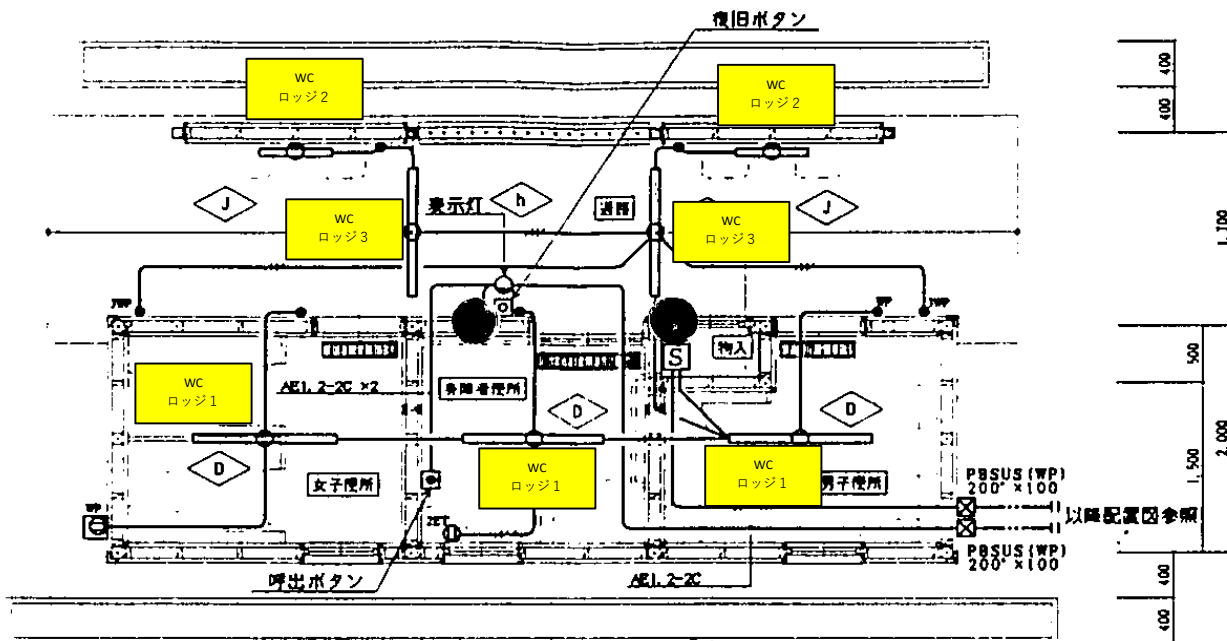

ふるさと館

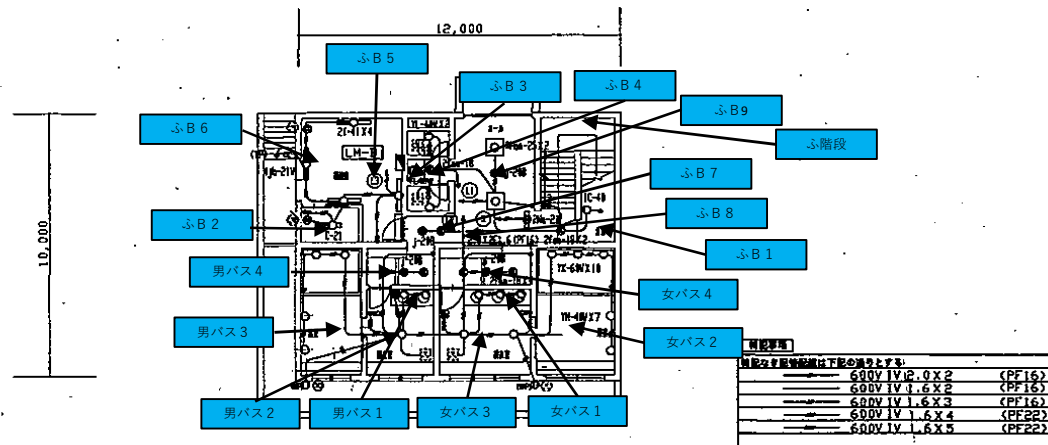
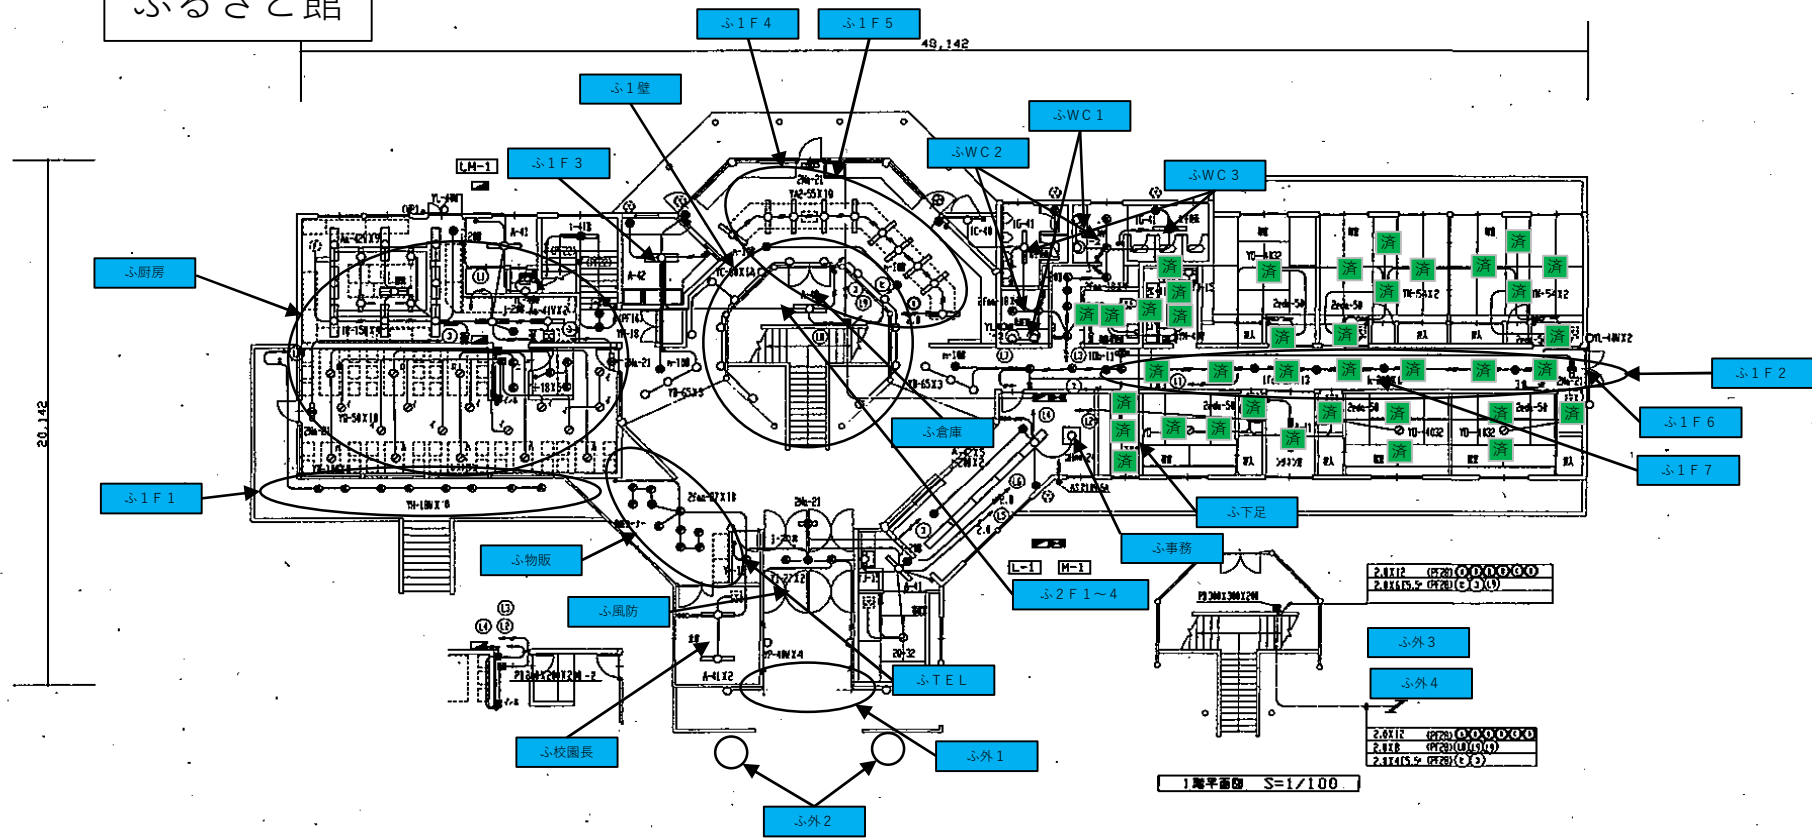



600V IV 2.0 X 2	(PF16)	
600V IV 1.6 X 2	(PF16)	
600V IV 1.6 X 4	(PF22)	
600V IV 1.6 X 5	(PF22)	

電気設備は全てPFC管にて設置とする
 地階平面図 S=1/100

図名	図番	図尺	図式	図例
土木部 建築課				
平成 年 月 日				

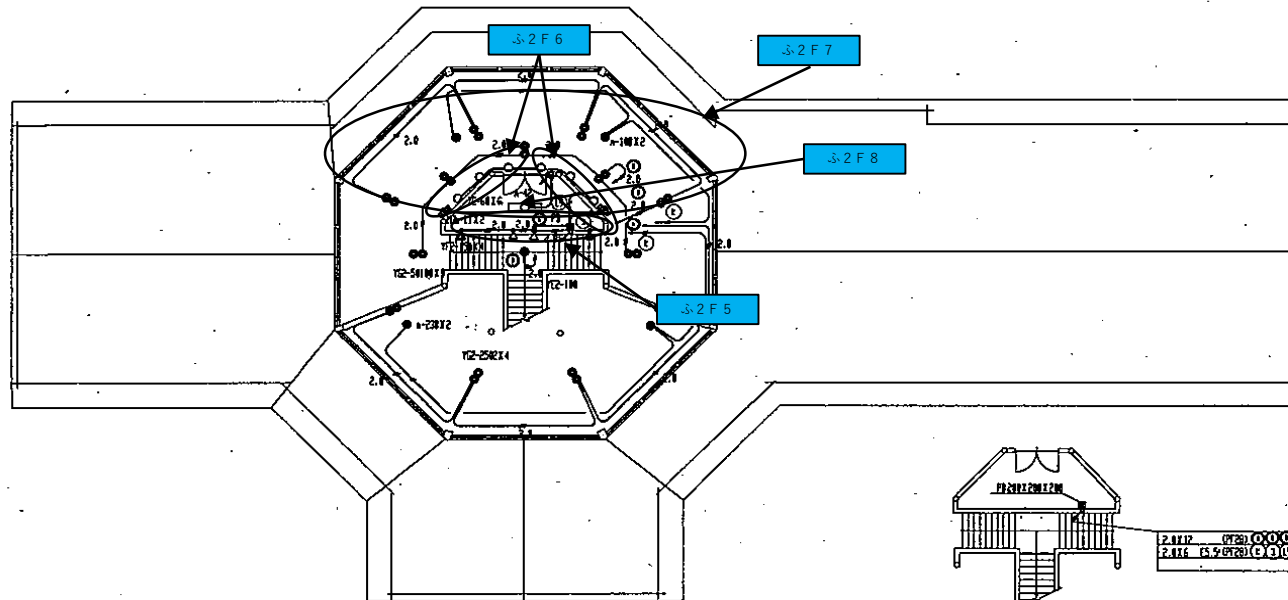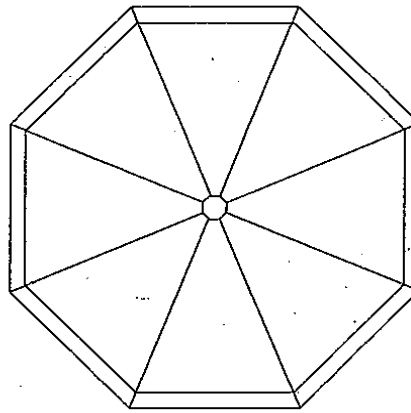




2階平面図 S=1/100

設計	監理	日	校閲
土木部建築課			
平成3年6月	日		


ロツジ 伊吹

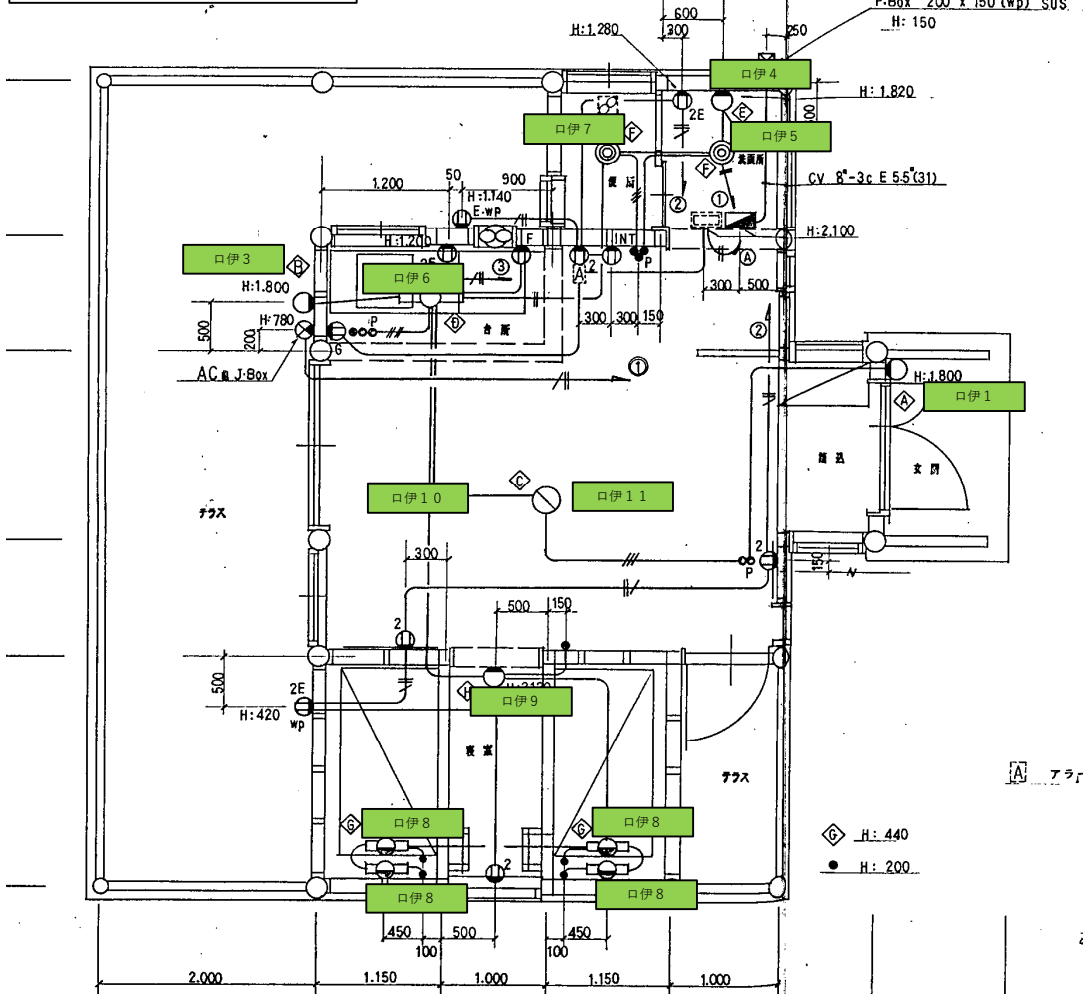


ロツジ 鈴鹿

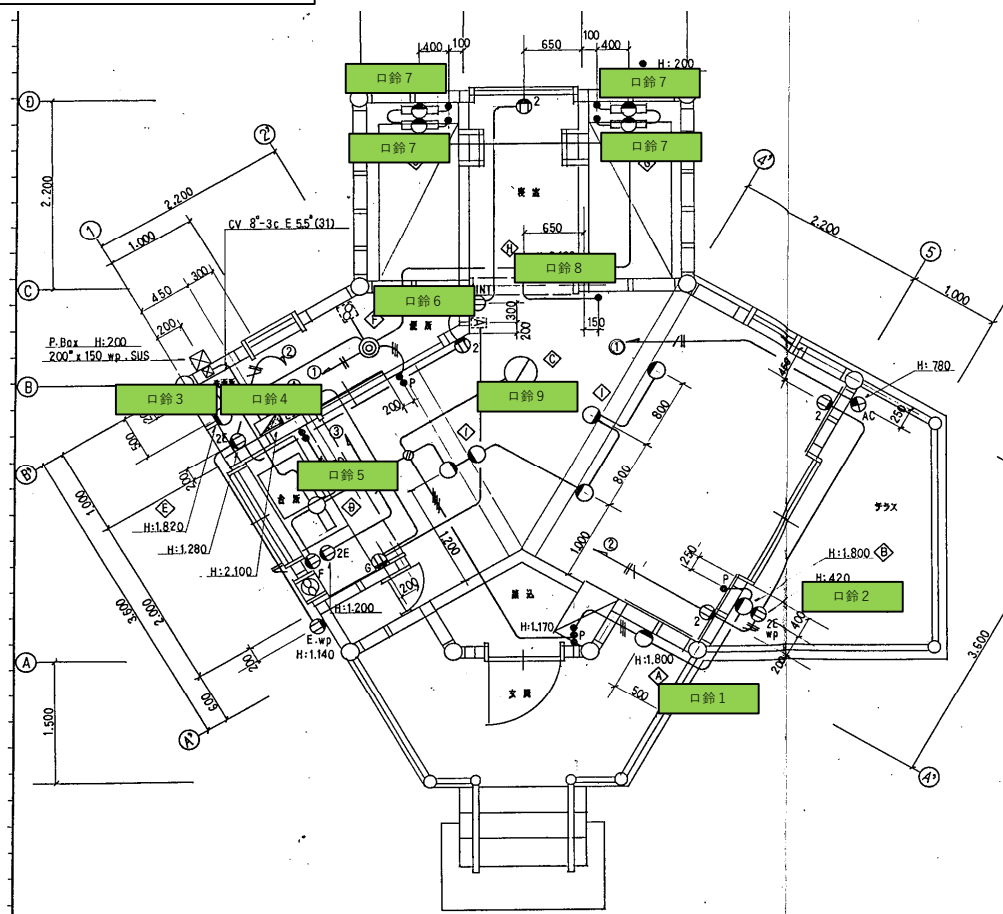


ロッジ 比叡

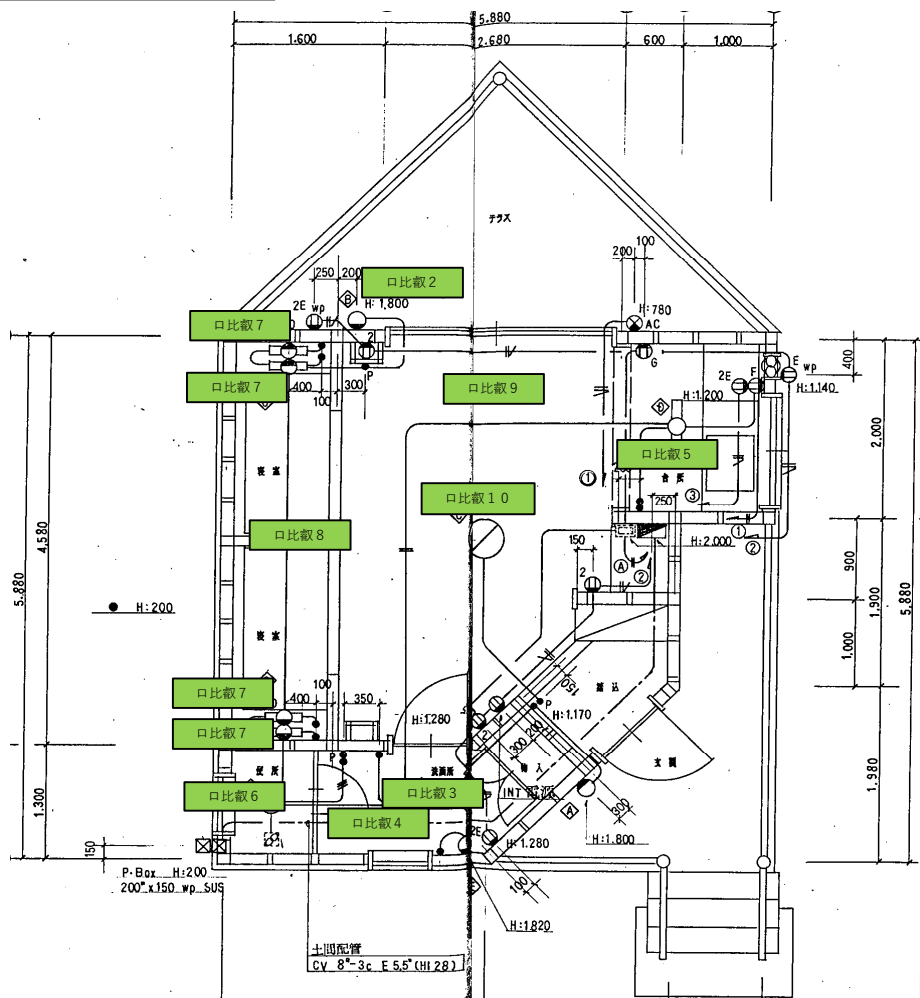

ロッジ 比良

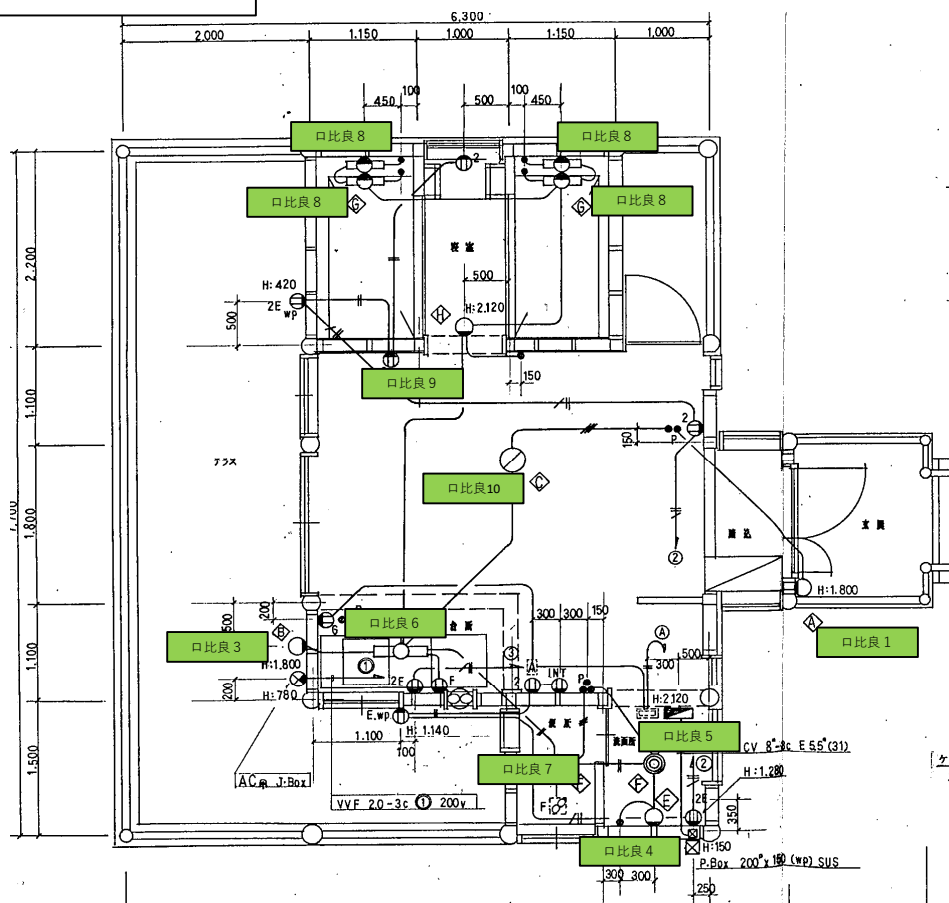

ロジ 三上

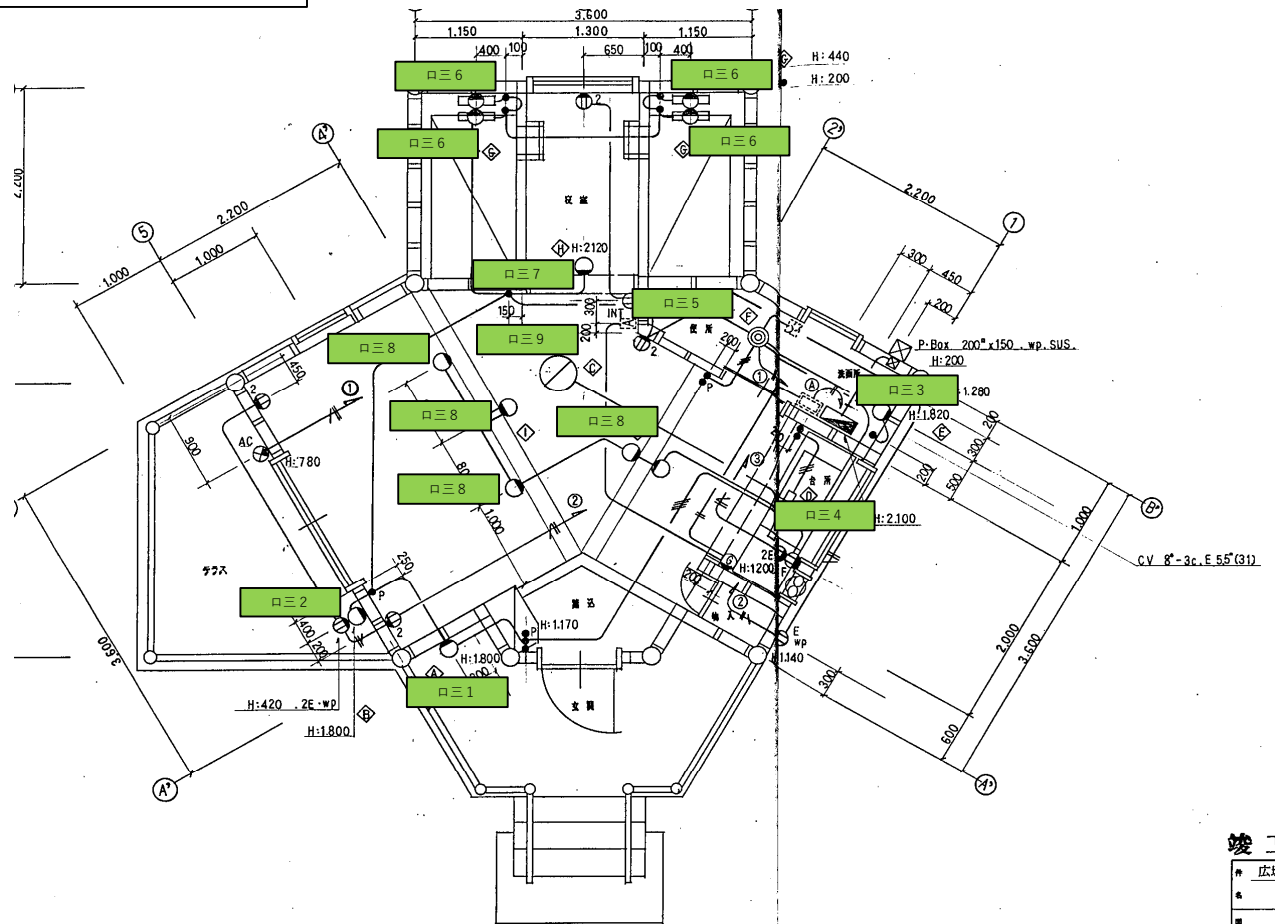


竣工


広域

電灯

ロジ 霊仙

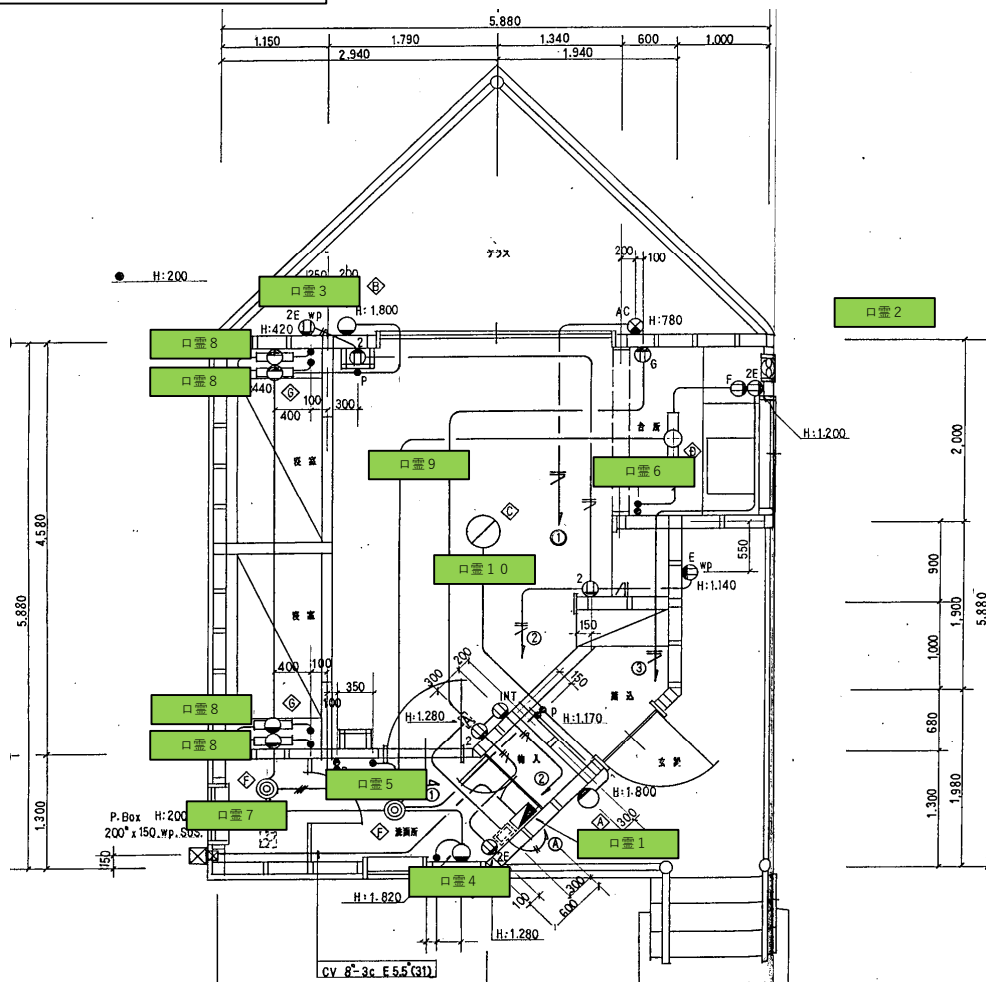

ロッジ（街灯）・街路

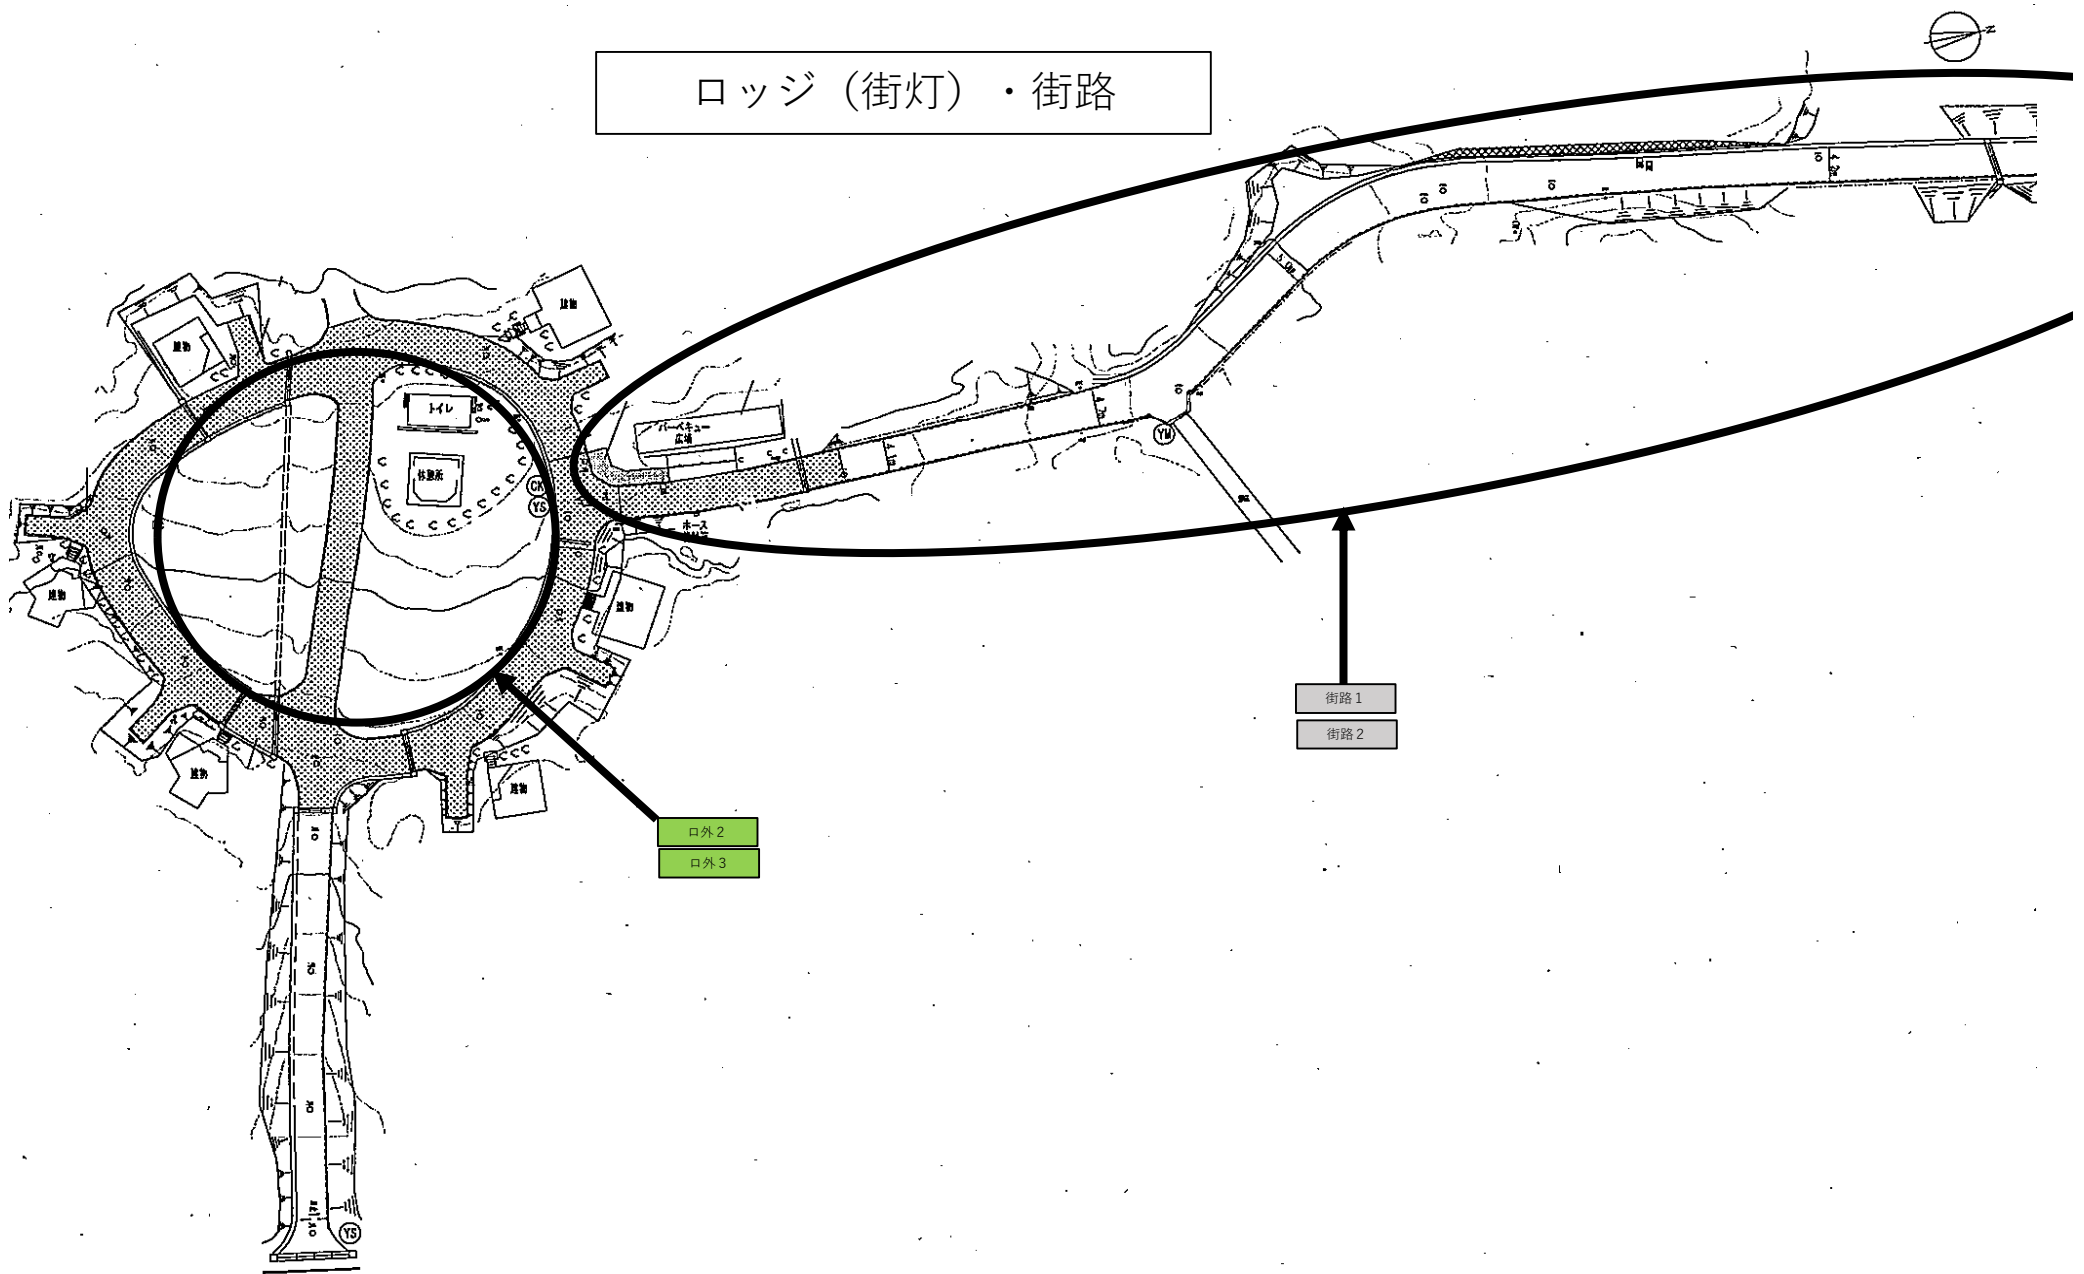

ロティ

14,560


GL + 700

FL + 1900


FL + 2000

FL + 2200

FL + 2000

VVF 15-3C + 2C

※ コンサは配管()は厨具器具番号を記す。

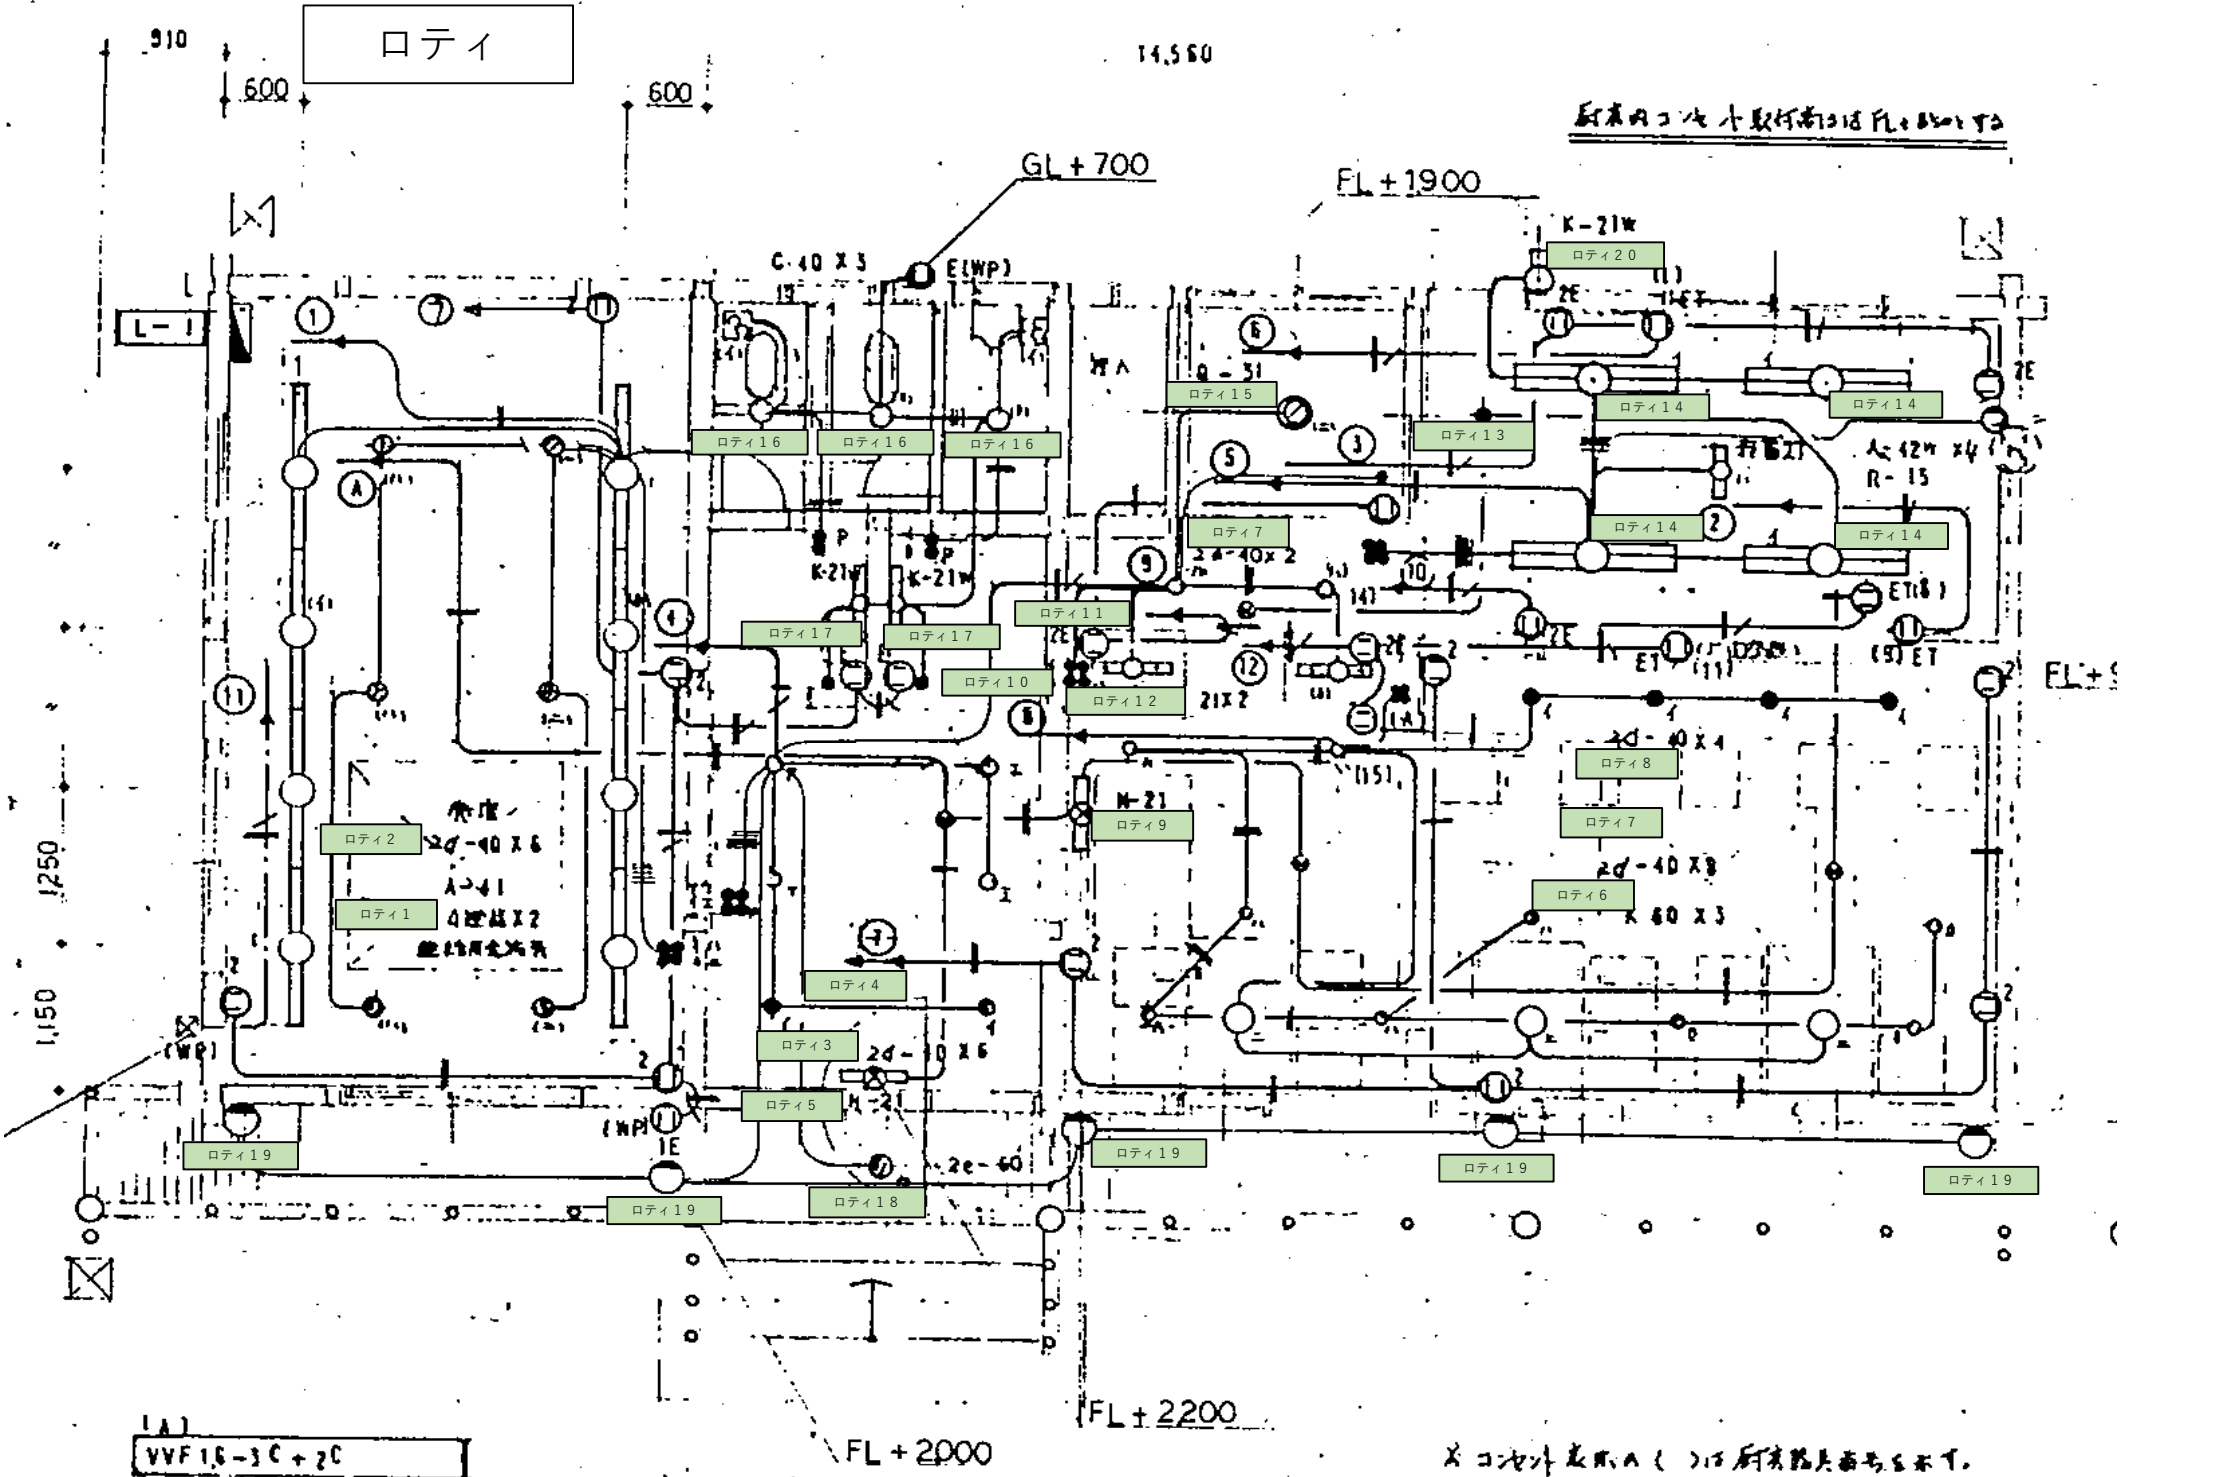

令和 年 月 日

●●●●●●●●●●
〇〇 〇〇 様

滋賀県琵琶湖環境部森林政策課長

業務変更指示書

令和 7 年度第 3 号近江富士花緑公園照明 LED 更新業務仕様書に基づき、下記の業務に係る変更を指示します。

記

1. 変更対象施設名：

2. 変更内容

変更前	変更後	変更理由

上記の業務変更指示書について了承しました。

令和 年 月 日

●●●●●●●●●●
〇〇 〇〇 印