


機材リスト	機材仕様	設置場所	台数	備考

耐用品リスト	品名	数量	耐用品仕様
和風大便器	G-252BF	2	CFB-SIOMV, CF-1038B, CF-14AFW, CF-12C(AV), S-302, 304
小便器	U-104	4	CFB-SIOMV, CF-1038B, CF-12C(AV), S-302, 304
洗面器	L-132AG	4	CFB-SIOMV, CF-1038B, CF-12C(AV), S-302, 304
浴槽	SK-202A	4	CFB-SIOMV, CF-1038B, CF-12C(AV), S-302, 304


註記
 図面中の斜線は印部分(防臭)の取付位置を示す。取付位置は現場にて決定する。

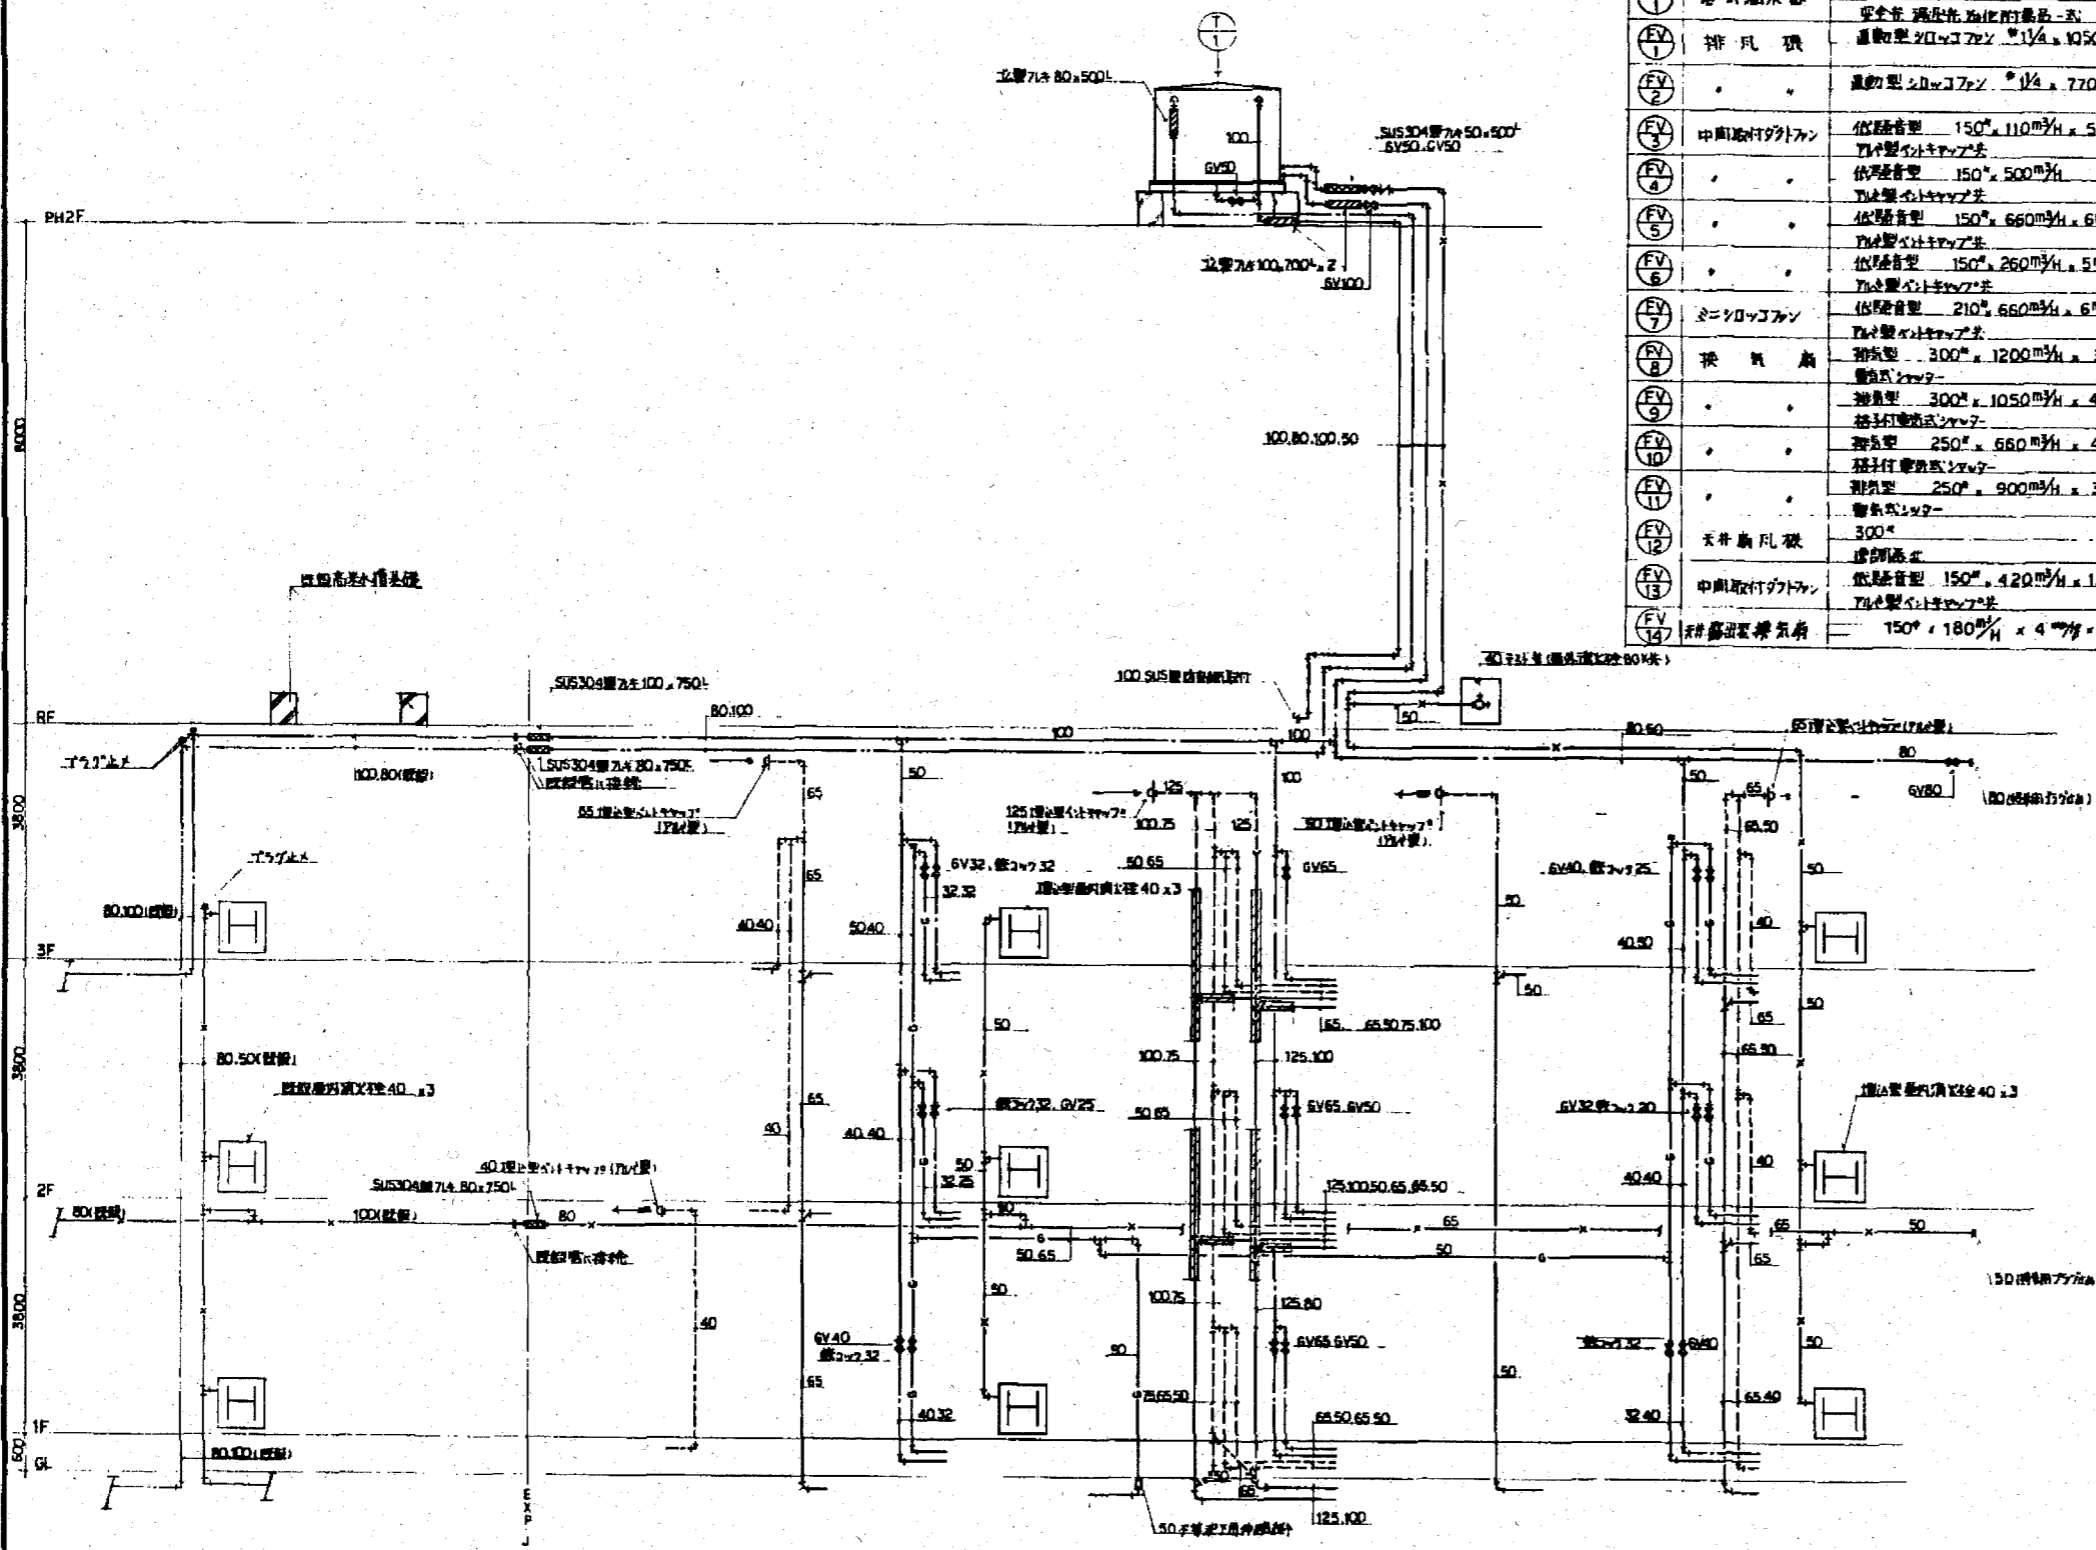

系統図




竣工図

図名	新築高等学校第二期新築校舎設備工事		
図号	系統図 機器リスト 耐用品リスト		
番号	2-16		
年月日			

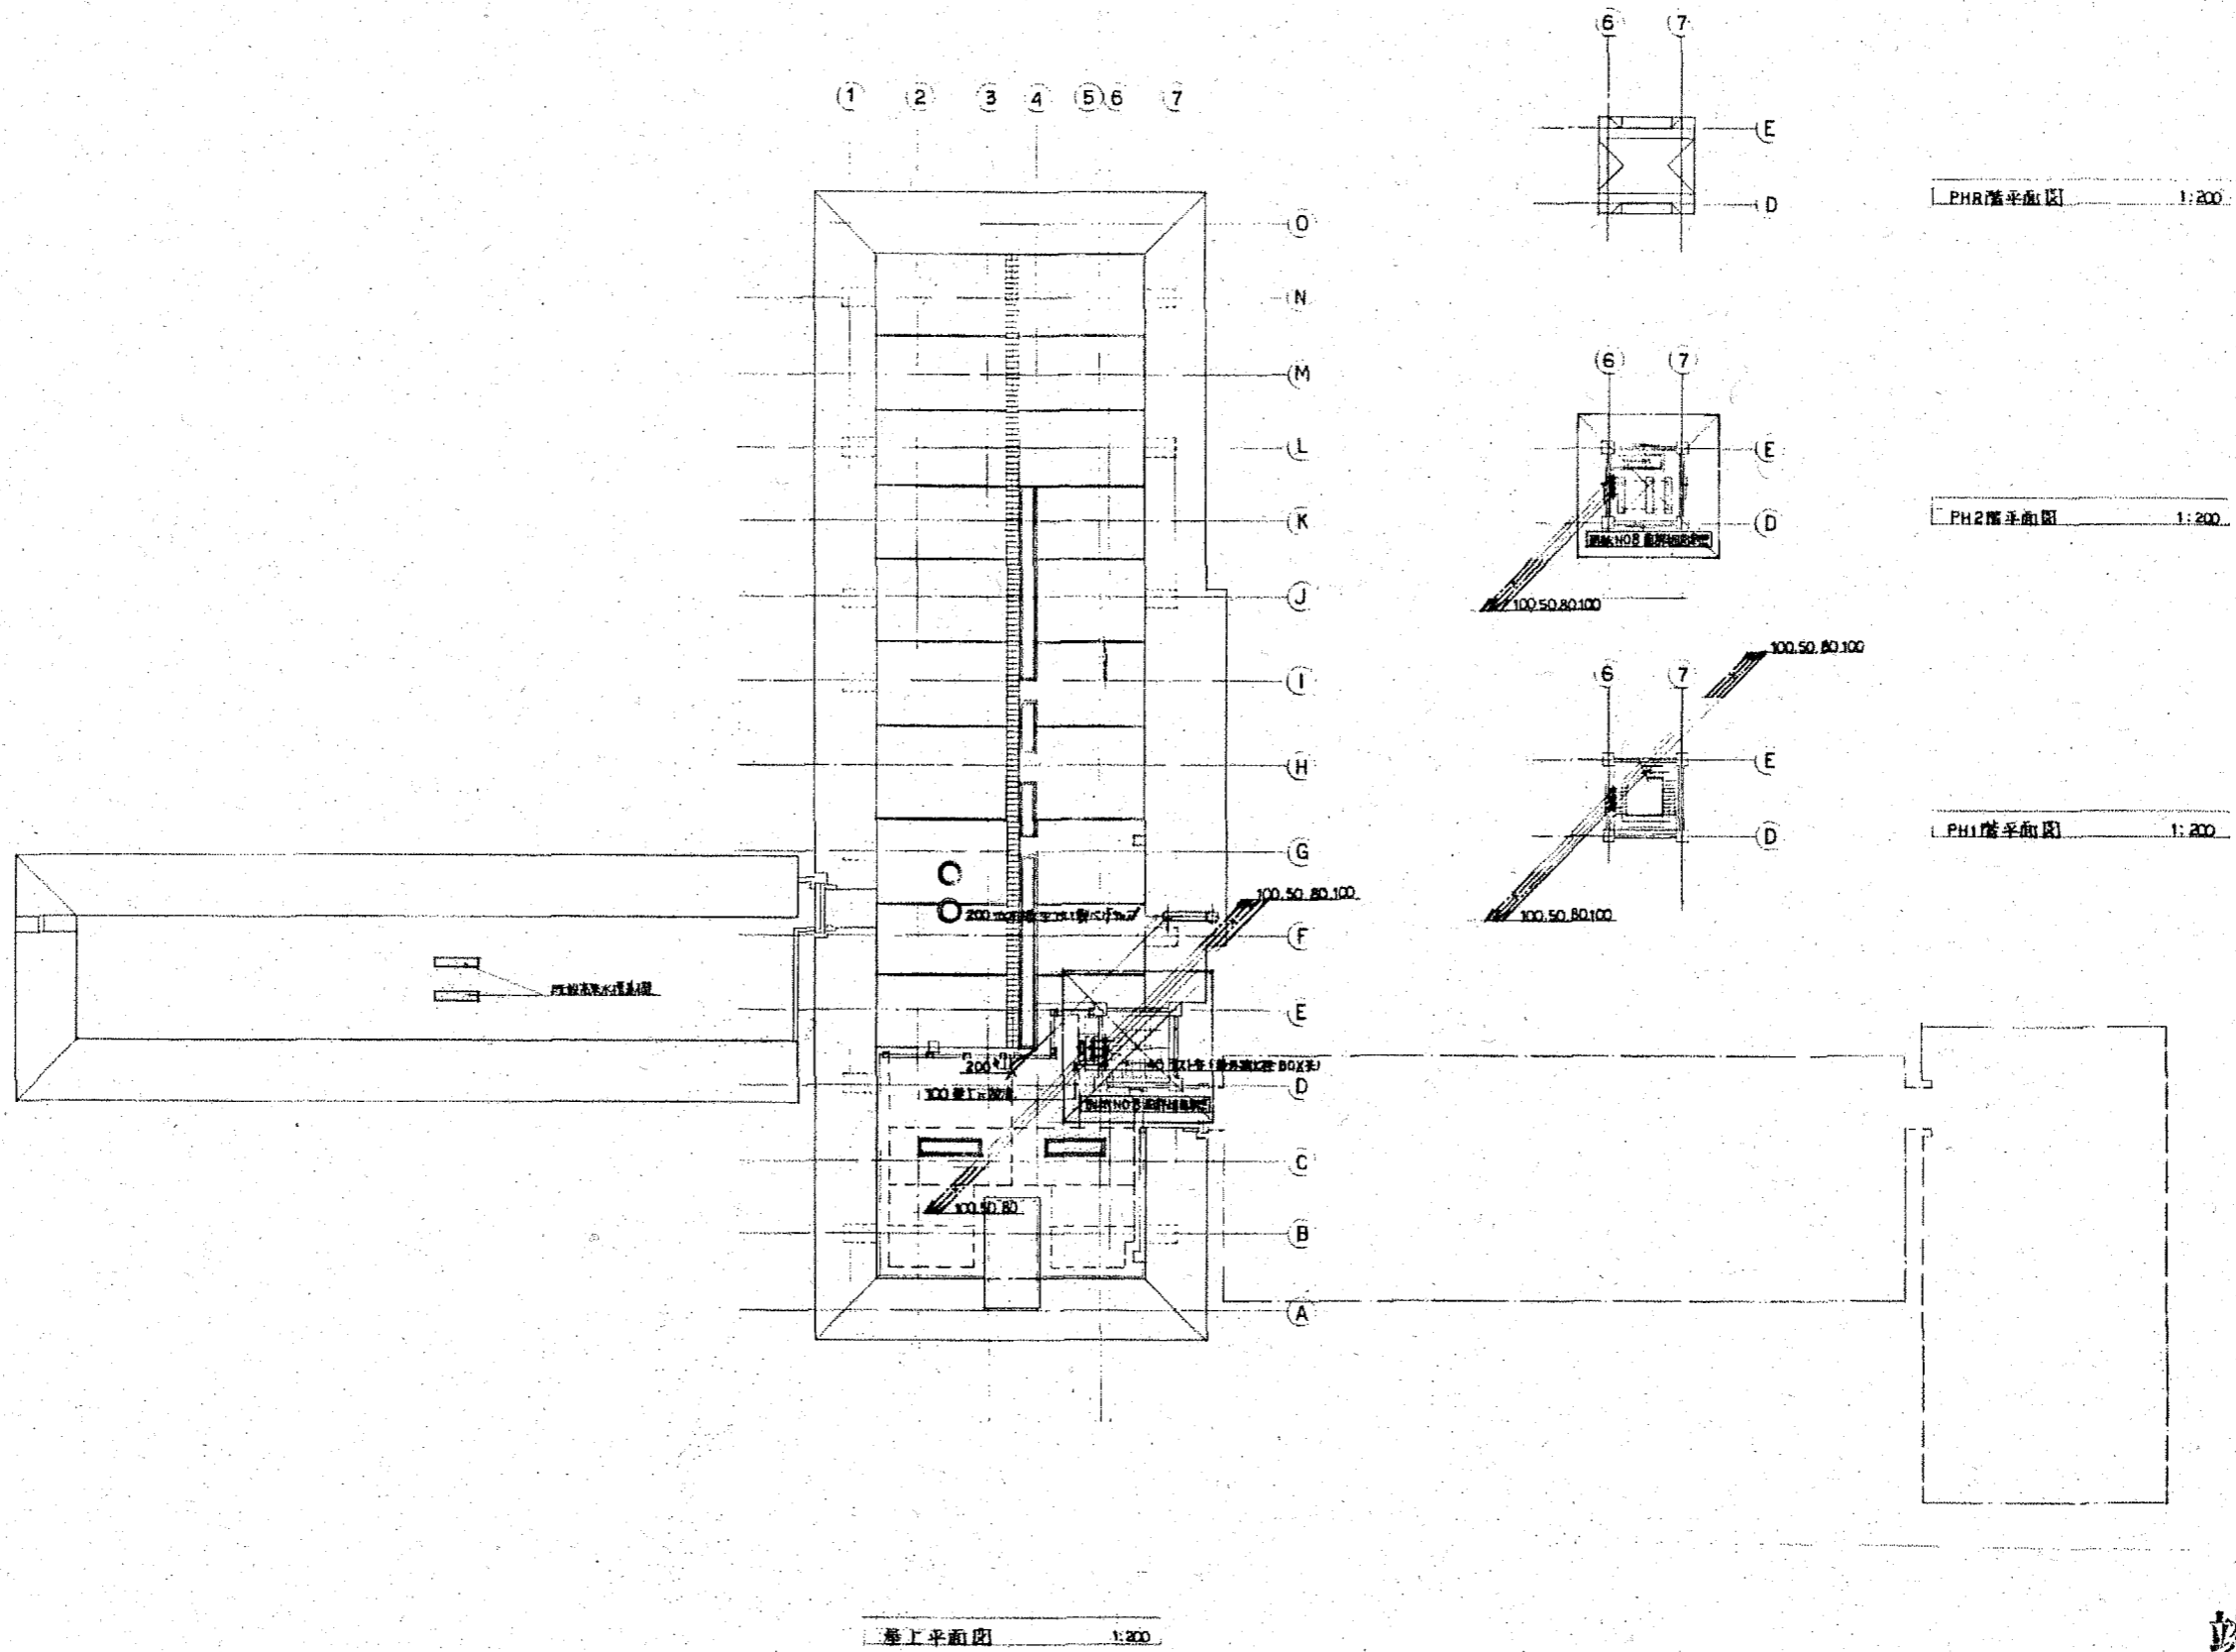


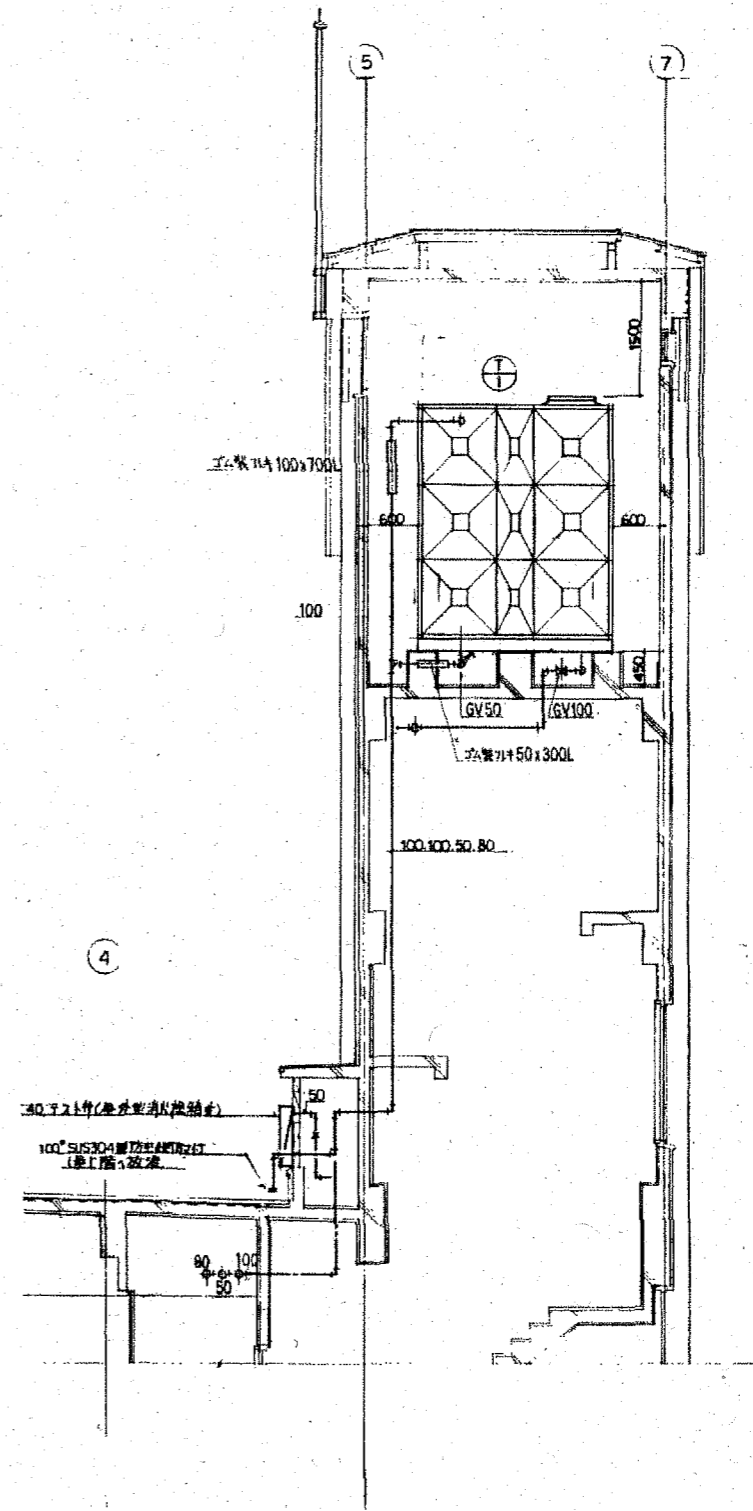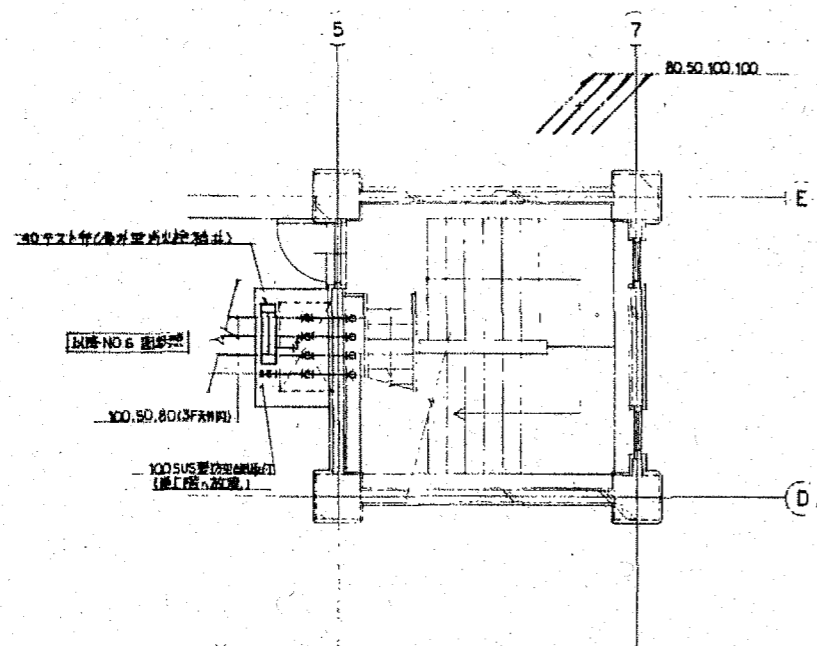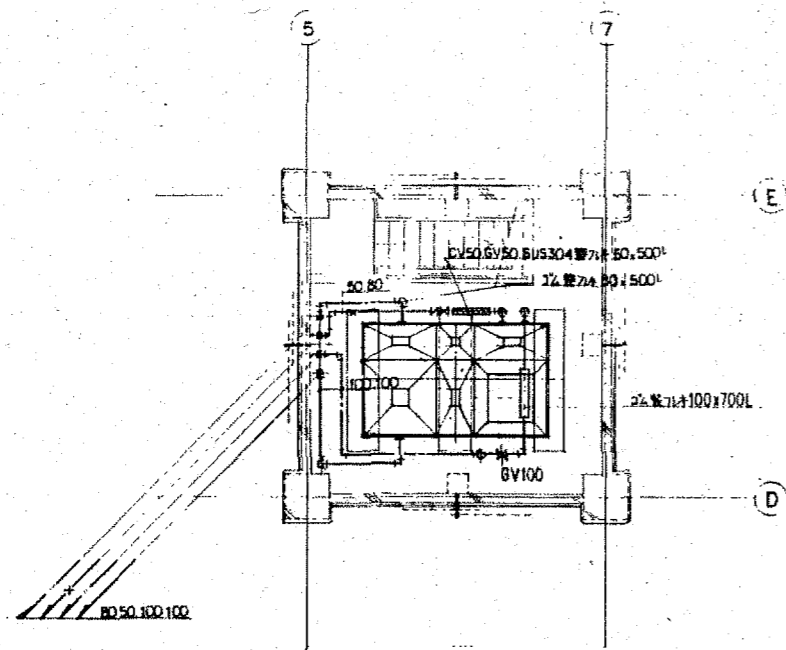

竣工図

工号	河原高等学校第二期新機械設備工事
図名	高圧水塔通断断面詳細図
番号	7-16
