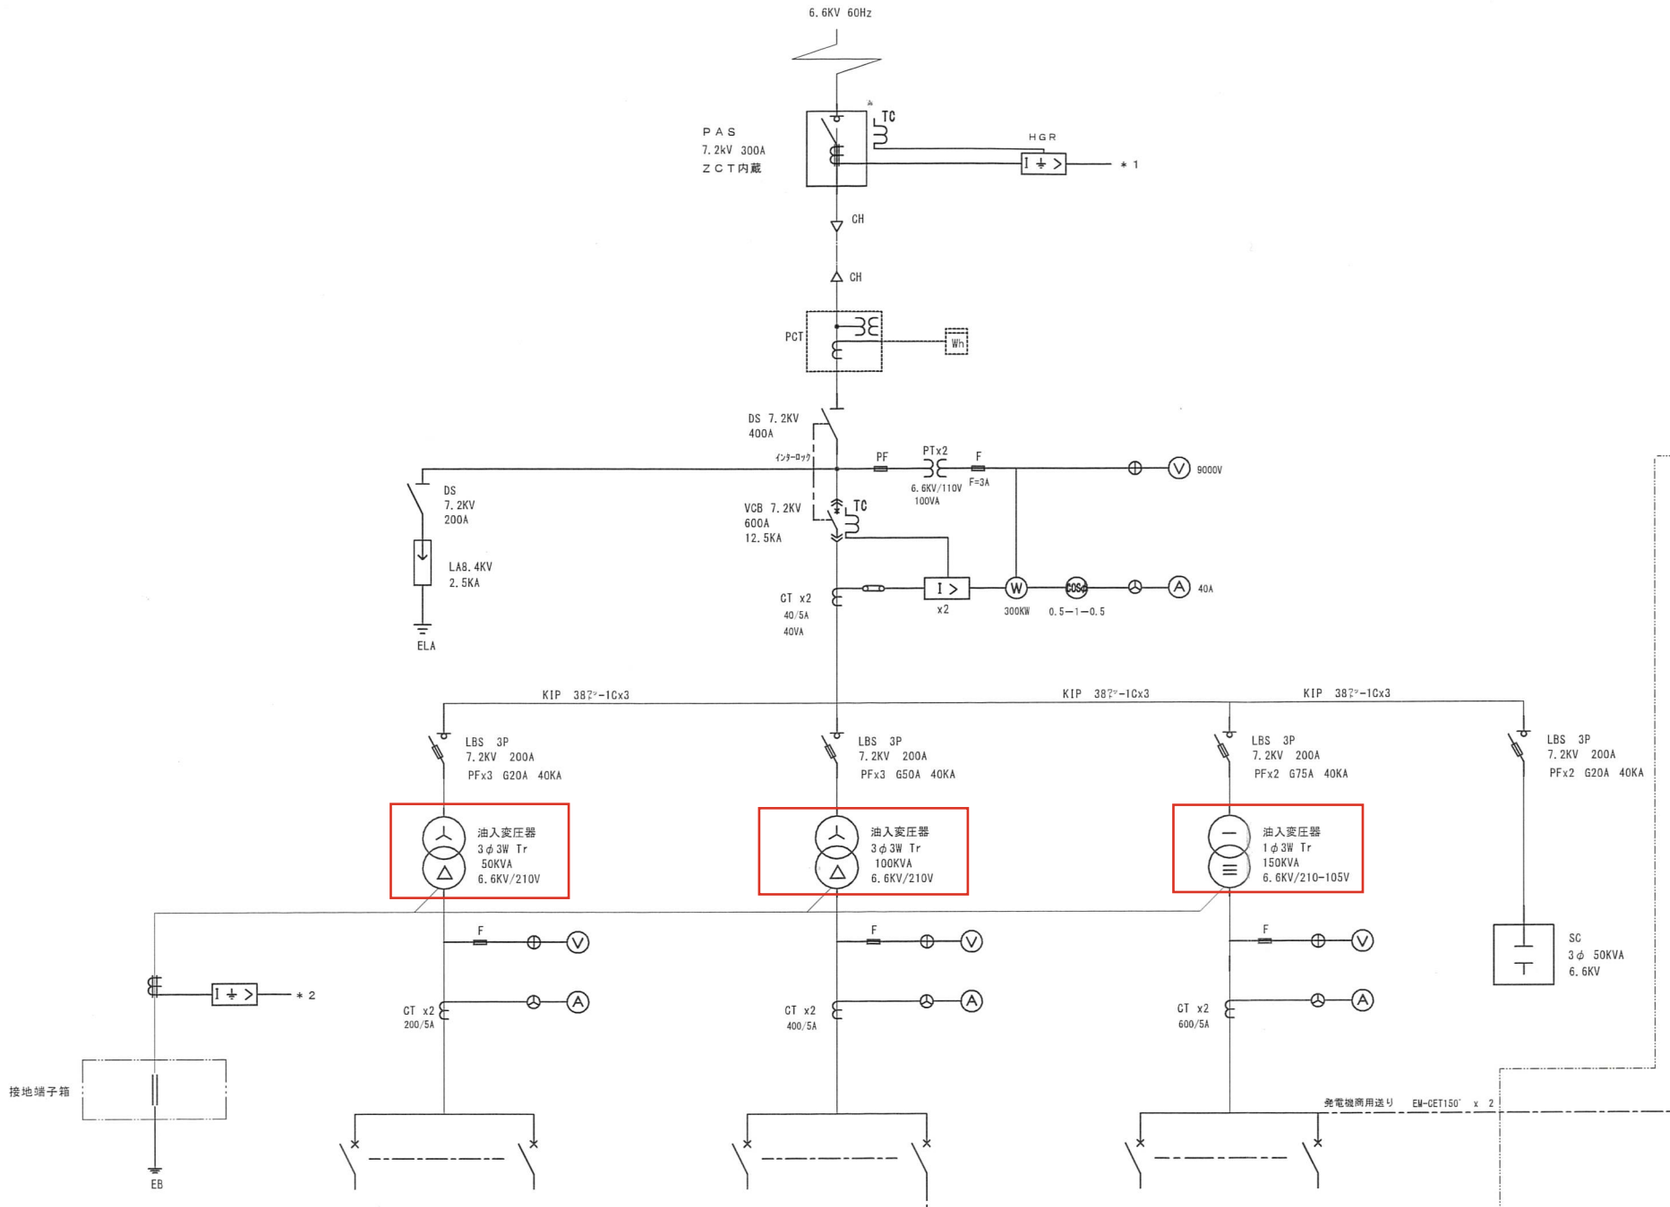


盤名称	幹線番号	開閉器種別	P	フレーム(A)	トリップ(A)	負荷容量(KW)	回路名称
既設 NO. 1 低圧動力盤 3φ3W Tr 50KVA	C1	MCB	3	100	75		職員会館棟
	C2	MCB	3	100	100		エレベーター
	C3	MCB	3	225	150		会議室3．4空調
		MCB	3	225	175		予 備
		MCB	3	225	175		予 備
		MCB	3	50	20		予 備

盤名称	幹線番号	開閉器種別	P	フレーム(A)	トリップ(A)	負荷容量(KW)	回路名称
既設 NO. 2 低圧動力盤 3φ3W Tr 100KVA	A1	MCB	3	400	400		M-3
	A2	MCB	3	225	150		M-1
	A3	MCB	3	225	175		ポンプ
	A4	MCB	3	225	175		消費生活センター
	A5	MCB	3	100	100		消火ポンプ
	A6	MCB	3	225	150		ダム動力送り
		MCB	3	225	125		予 備
		MCB	3	100	100		予 備

→ 発電盤商用送り

盤名称	幹線番号	開閉器種別	P	フレーム(A)	トリップ(A)	負荷容量(KVA)	回路名称
既設 低圧電灯盤 1φ3W Tr 150KVA	B1	MCB	3	225	175		L-1A, 1B
	B2	MCB	3	225	175		L-2A, 2B
	B3	MCB	3	225	175		L-3A, 3B
	B4	MCB	3	225	175		消費生活センター
	B5	MCB	3	225	175		予備
	B6	MCB	2	50	20		予備
	B7	MCB	2	50	20		エレベーター
	B8	MCB	2	50	20		低圧漏電警報電源
	B9	MCB	3	225	125		職員会館棟(電灯)LM-1
	B10	MCB	3	100	75		電灯税務課
	B11	MCB	2	50	20		漏電ﾘﾚｰ
	B12	MCB	3	100	75		ダム電灯送り
	B13	MCB	2	50	15		高圧地絡継電器電源
	B14	MCB	2	50	20		盤内電源

盤名称	幹線番号	開閉器種別	P	フレーム(A)	トリップ(A)	負荷容量(KW)	回路名称
発電機切替盤 (動力)	GP-1	MCB	3	100	100	7.5	消火ポンプ
	GP-2	MCB	3	50	30	2.2	揚水ポンプ
	GP-3	MCB	3	50	30	1.15	給油ポンプ，排気ファン
					合計	10.1	

盤名称	幹線番号	開閉器種別	P	フレーム(A)	トリップ(A)	負荷容量(KVA)	回路名称
発電機切替盤 (電灯)	GL1	MCB	3	100	100	16.41	LM-2-1, L-2B-1, L-3B-1
	GL2	MCB	3	100	100	14.95	L-3A-1
					小計	31.36	
	GL3	MCB	3	225	125	20.16	L-1A-1, L-1B-1, L-2A-1, L-3C-1
	GL4	MCB	2	100	100	15.0	無線機械室
	GL5	MCB	2	50	20	1.0	直流電源装置電源
	GL6	MCB	3	50	20	1.0	発電機補機
					小計	37.16	
					合計	68.52	

竣工図