草津養護学校配置図

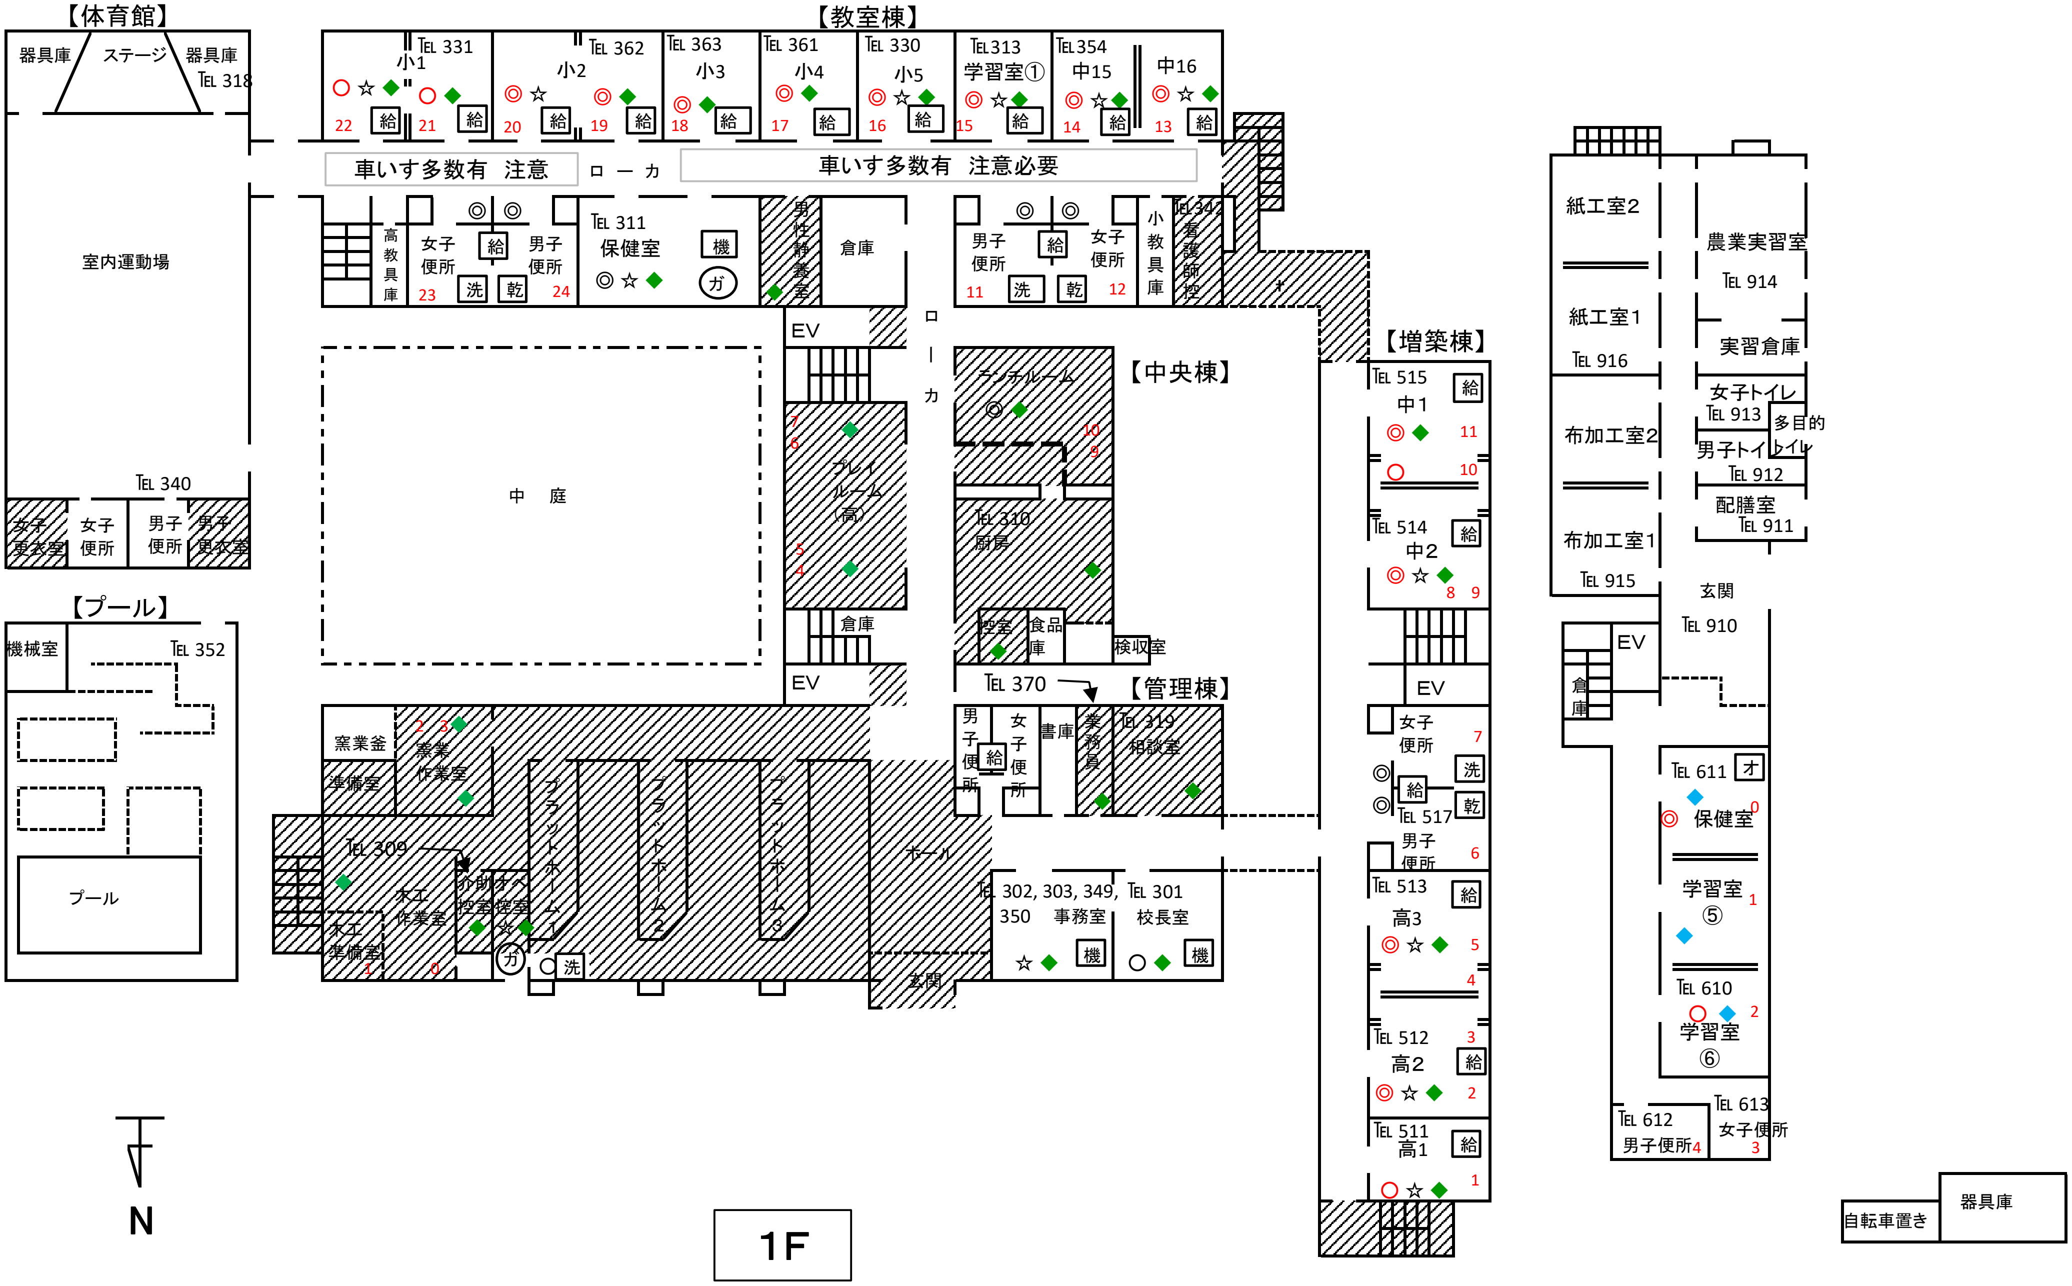
【体育館】
器具庫
ステージ
器具庫
TEL 318
室内運動場
TEL 340
女子更衣室
女子便所
男子便所
男子更衣室
【プール】
機械室
TEL 352
プール
【教室棟】
TEL 331
小1
TEL 362
小2
TEL 363
小3
TEL 361
小4
TEL 330
小5
TEL313
学習室①
TEL354
中15
中16
給
車いす多数有　注意
ロ ー カ
車いす多数有　注意必要
高教具庫
女子便所
男子便所
洗
乾
TEL 311
保健室
機
ガ
男性静養室
倉庫
小教具庫
TEL 342
看護師控
EV
中　庭
プレイルーム（高）
【中央棟】
ランチルーム
TEL 310
厨房
控室
食品庫
検収室
TEL 370
【管理棟】
男子便所
女子便所
書庫
業務員
TEL 319
相談室
窯業釜
窯業作業室
準備室
TEL 309
木工作業室
木工準備室
介助控室
オペ控室
プラットホーム1
プラットホーム2
プラットホーム3
ホール
玄関
TEL 302, 303, 349, 350
事務室
TEL 301
校長室
【増築棟】
TEL 515
中1
TEL 514
中2
女子便所
TEL 517
男子便所
TEL 513
高3
TEL 512
高2
TEL 511
高1
紙工室2
紙工室1
TEL 916
布加工室2
布加工室1
TEL 915
農業実習室
TEL 914
実習倉庫
女子トイレ
TEL 913
多目的トイレ
男子トイレ
TEL 912
配膳室
TEL 911
玄関
TEL 910
倉庫
TEL 611
オ
保健室
学習室⑤
TEL 610
学習室⑥
TEL 612
男子便所
TEL 613
女子便所
自転車置き
器具庫
N
1F

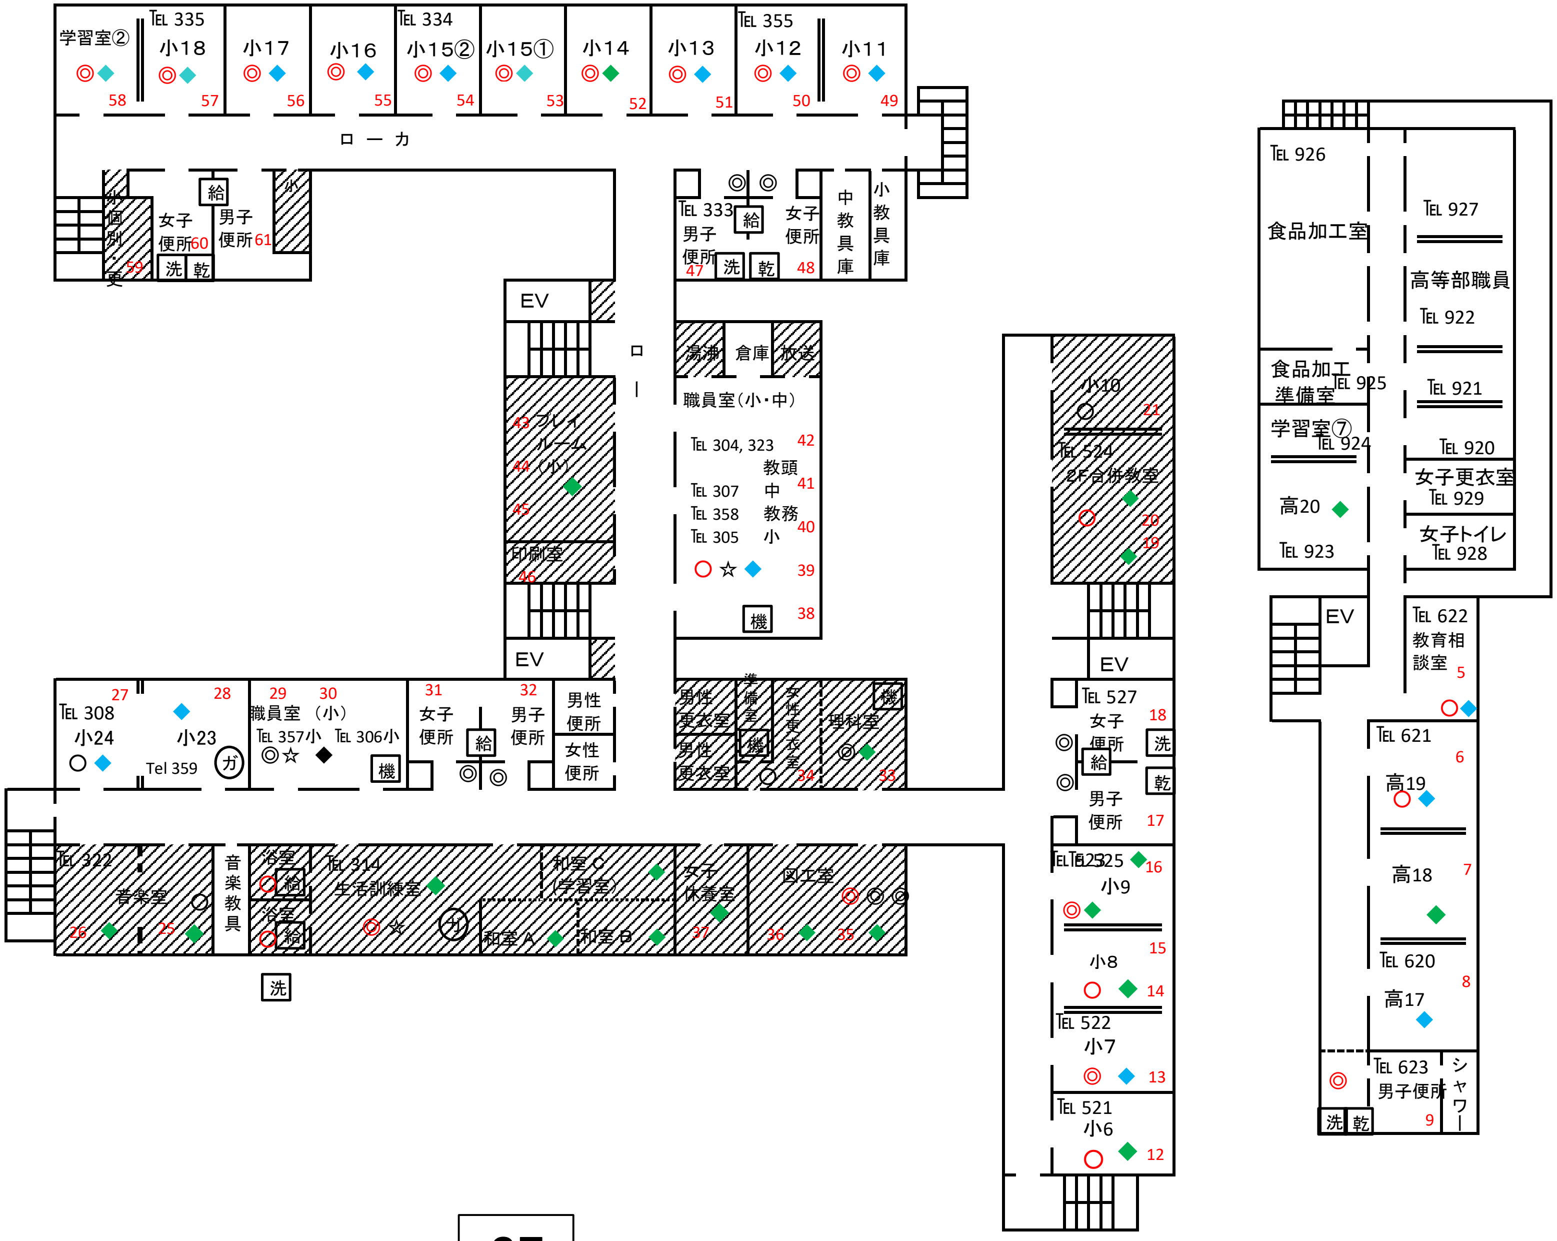
学習室②
TEL 335
小18
小17
小16
TEL 334
小15②
小15①
小14
小13
TEL 355
小12
小11
58
57
56
55
54
53
52
51
50
49
ロ ー カ
個別・更
59
女子便所60
男子便所61
給
洗
乾
TEL 333
男子便所
47
給
洗
乾
女子便所
48
中教具庫
小教具庫
EV
ロ ー
湯沸
倉庫
放送
職員室（小・中）
TEL 304, 323
42
教頭
TEL 307
中
41
TEL 358
教務
40
TEL 305
小
39
機
38
43 プレイルーム（小）
44
45
印刷室
46
EV
27
28
TEL 308
小24
小23
Tel 359
ガ
29
30
職員室（小）
TEL 357小
TEL 306小
機
31
32
女子便所
給
男子便所
男性便所
女性便所
男性更衣室
準備室
機
女性更衣室
34
理科室
機
33
TEL 322
音楽室
26
25
音楽教具
浴室
給
浴室
給
洗
TEL 314
生活訓練室
ガ
和室C（学習室）
和室A
和室B
女子休養室
37
図工室
36
35
小10
21
TEL 524
2F合併教室
20
19
EV
TEL 527
女子便所
18
洗
給
乾
男子便所
17
TEL 525
16
小9
小8
15
14
TEL 522
小7
13
TEL 521
小6
12
TEL 926
食品加工室
TEL 927
高等部職員
TEL 922
食品加工準備室
TEL 925
TEL 921
学習室⑦
TEL 924
TEL 920
女子更衣室
TEL 929
高20
女子トイレ
TEL 928
TEL 923
EV
TEL 622
教育相談室
5
TEL 621
6
高19
高18
7
TEL 620
8
高17
TEL 623
男子便所
シャワー
9
洗
乾

2F

═ パーティション
▬ ▬ アコーディオンカーテン
◎ 水道2個（給湯付き）
○ 水道1個（給湯付き）
◎ 水道2個
○ 水道1個
☆ 冷蔵庫
◆ 冷房エアコン
◆ 冷暖房エアコン
◆ ウインドエアコン

═ ═ パーティション（未使用）
▬ ▬ アコーディオンカーテン（未使
給 給湯
機 機械警備
洗 洗濯機
乾 乾燥機
オ オーブン
ガ ガス湯沸器付き水道
赤数字 FFファンヒーター

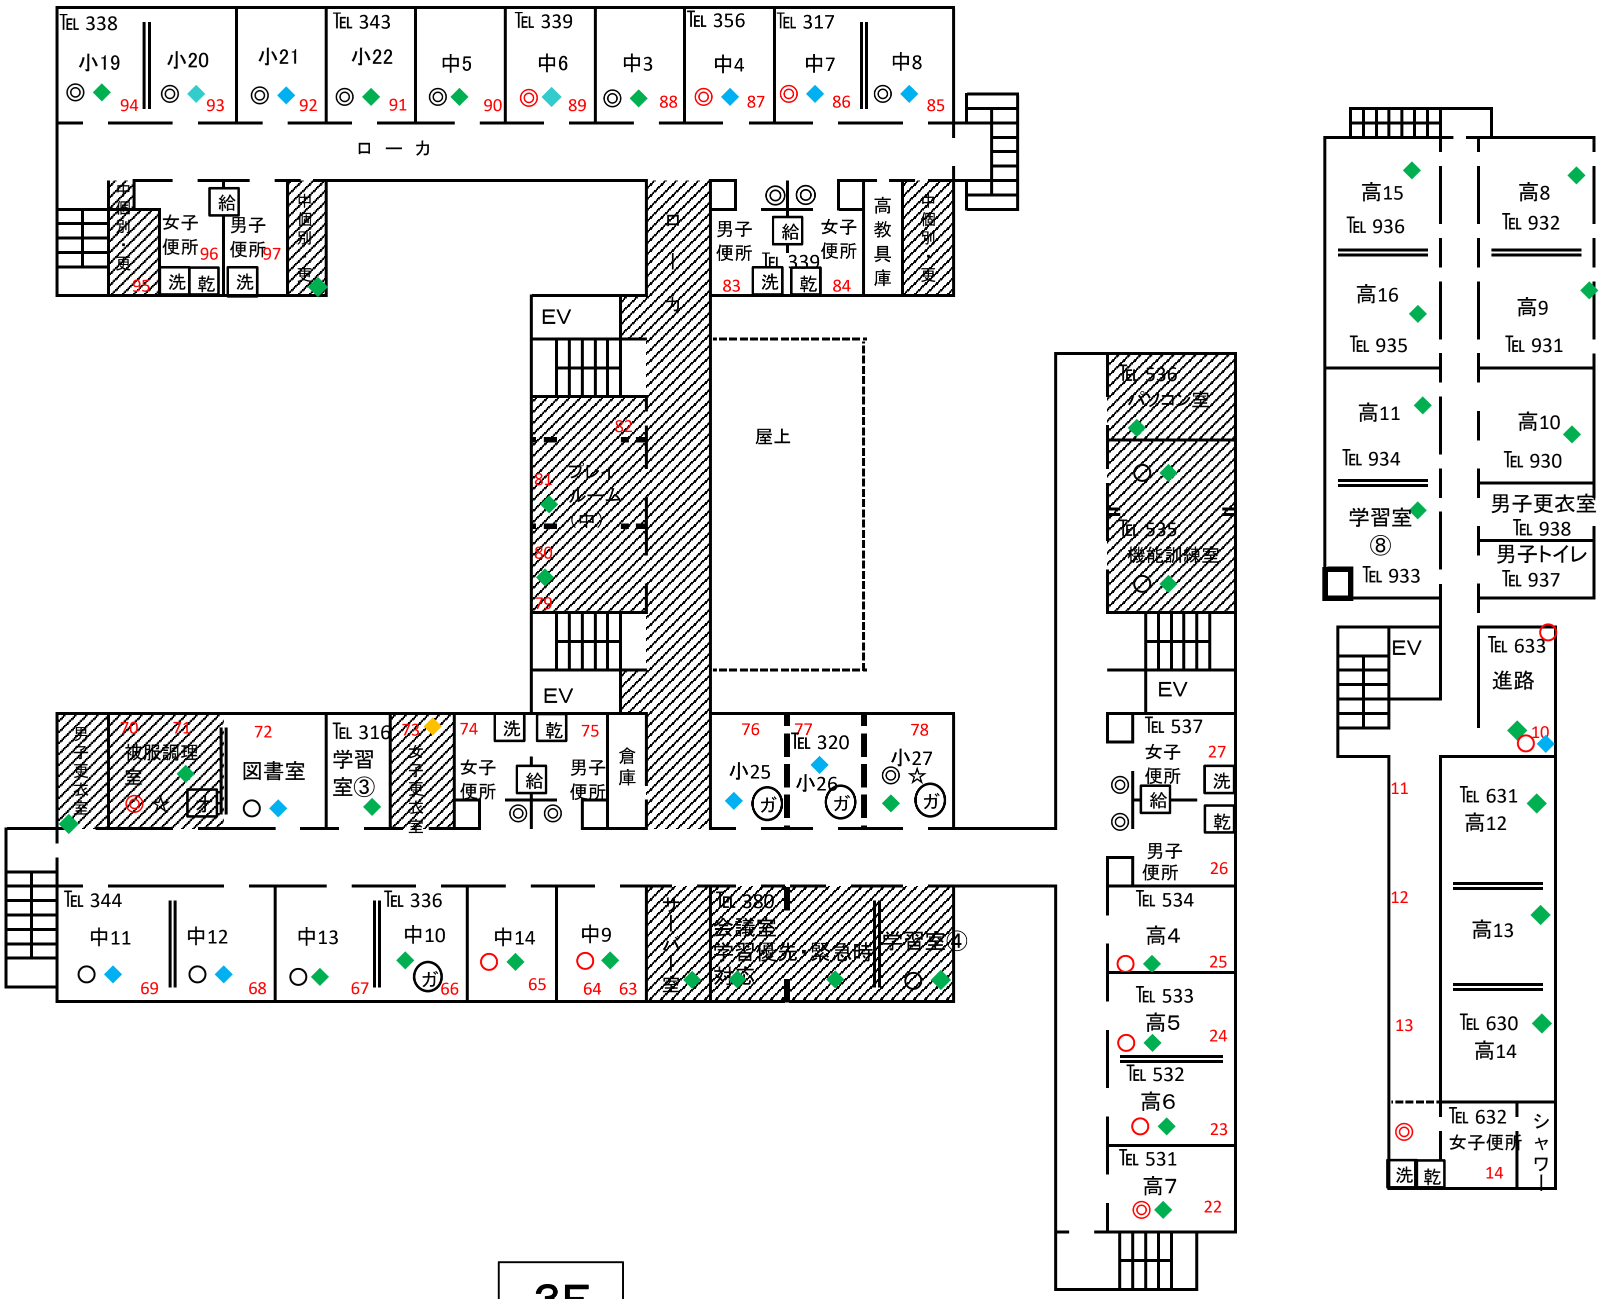
TEL 338
小19
94
小20
93
小21
92
TEL 343
小22
91
中5
90
TEL 339
中6
89
中3
88
TEL 356
中4
87
TEL 317
中7
86
中8
85
ローカ
中個別・更
95
女子便所
96
給
男子便所
97
洗
乾
洗
中個別更
ローカ
男子便所
83
給
TEL 339
女子便所
84
洗
乾
高教具庫
中個別更
EV
82
81
プレイルーム（中）
80
79
EV
屋上
TEL 536
パソコン室
TEL 535
機能訓練室
EV
TEL 537
女子便所
27
洗
給
乾
男子便所
26
TEL 534
高4
25
TEL 533
高5
24
TEL 532
高6
23
TEL 531
高7
22
男子更衣室
70
71
被服調理室
オ
72
図書室
TEL 316
学習室③
73
女子更衣室
74
洗
乾
75
女子便所
給
男子便所
倉庫
76
小25
ガ
77
TEL 320
小26
ガ
78
小27
ガ
TEL 344
中11
69
中12
68
中13
67
TEL 336
中10
ガ
66
中14
65
中9
64
63
サーバー室
TEL 380
会議室
学習優先・緊急時対応
学習室④
高15
TEL 936
高8
TEL 932
高16
TEL 935
高9
TEL 931
高11
TEL 934
高10
TEL 930
男子更衣室
TEL 938
学習室⑧
男子トイレ
TEL 937
TEL 933
EV
TEL 633
進路
10
11
TEL 631
高12
12
高13
13
TEL 630
高14
TEL 632
女子便所
14
シャワー
洗
乾

3F

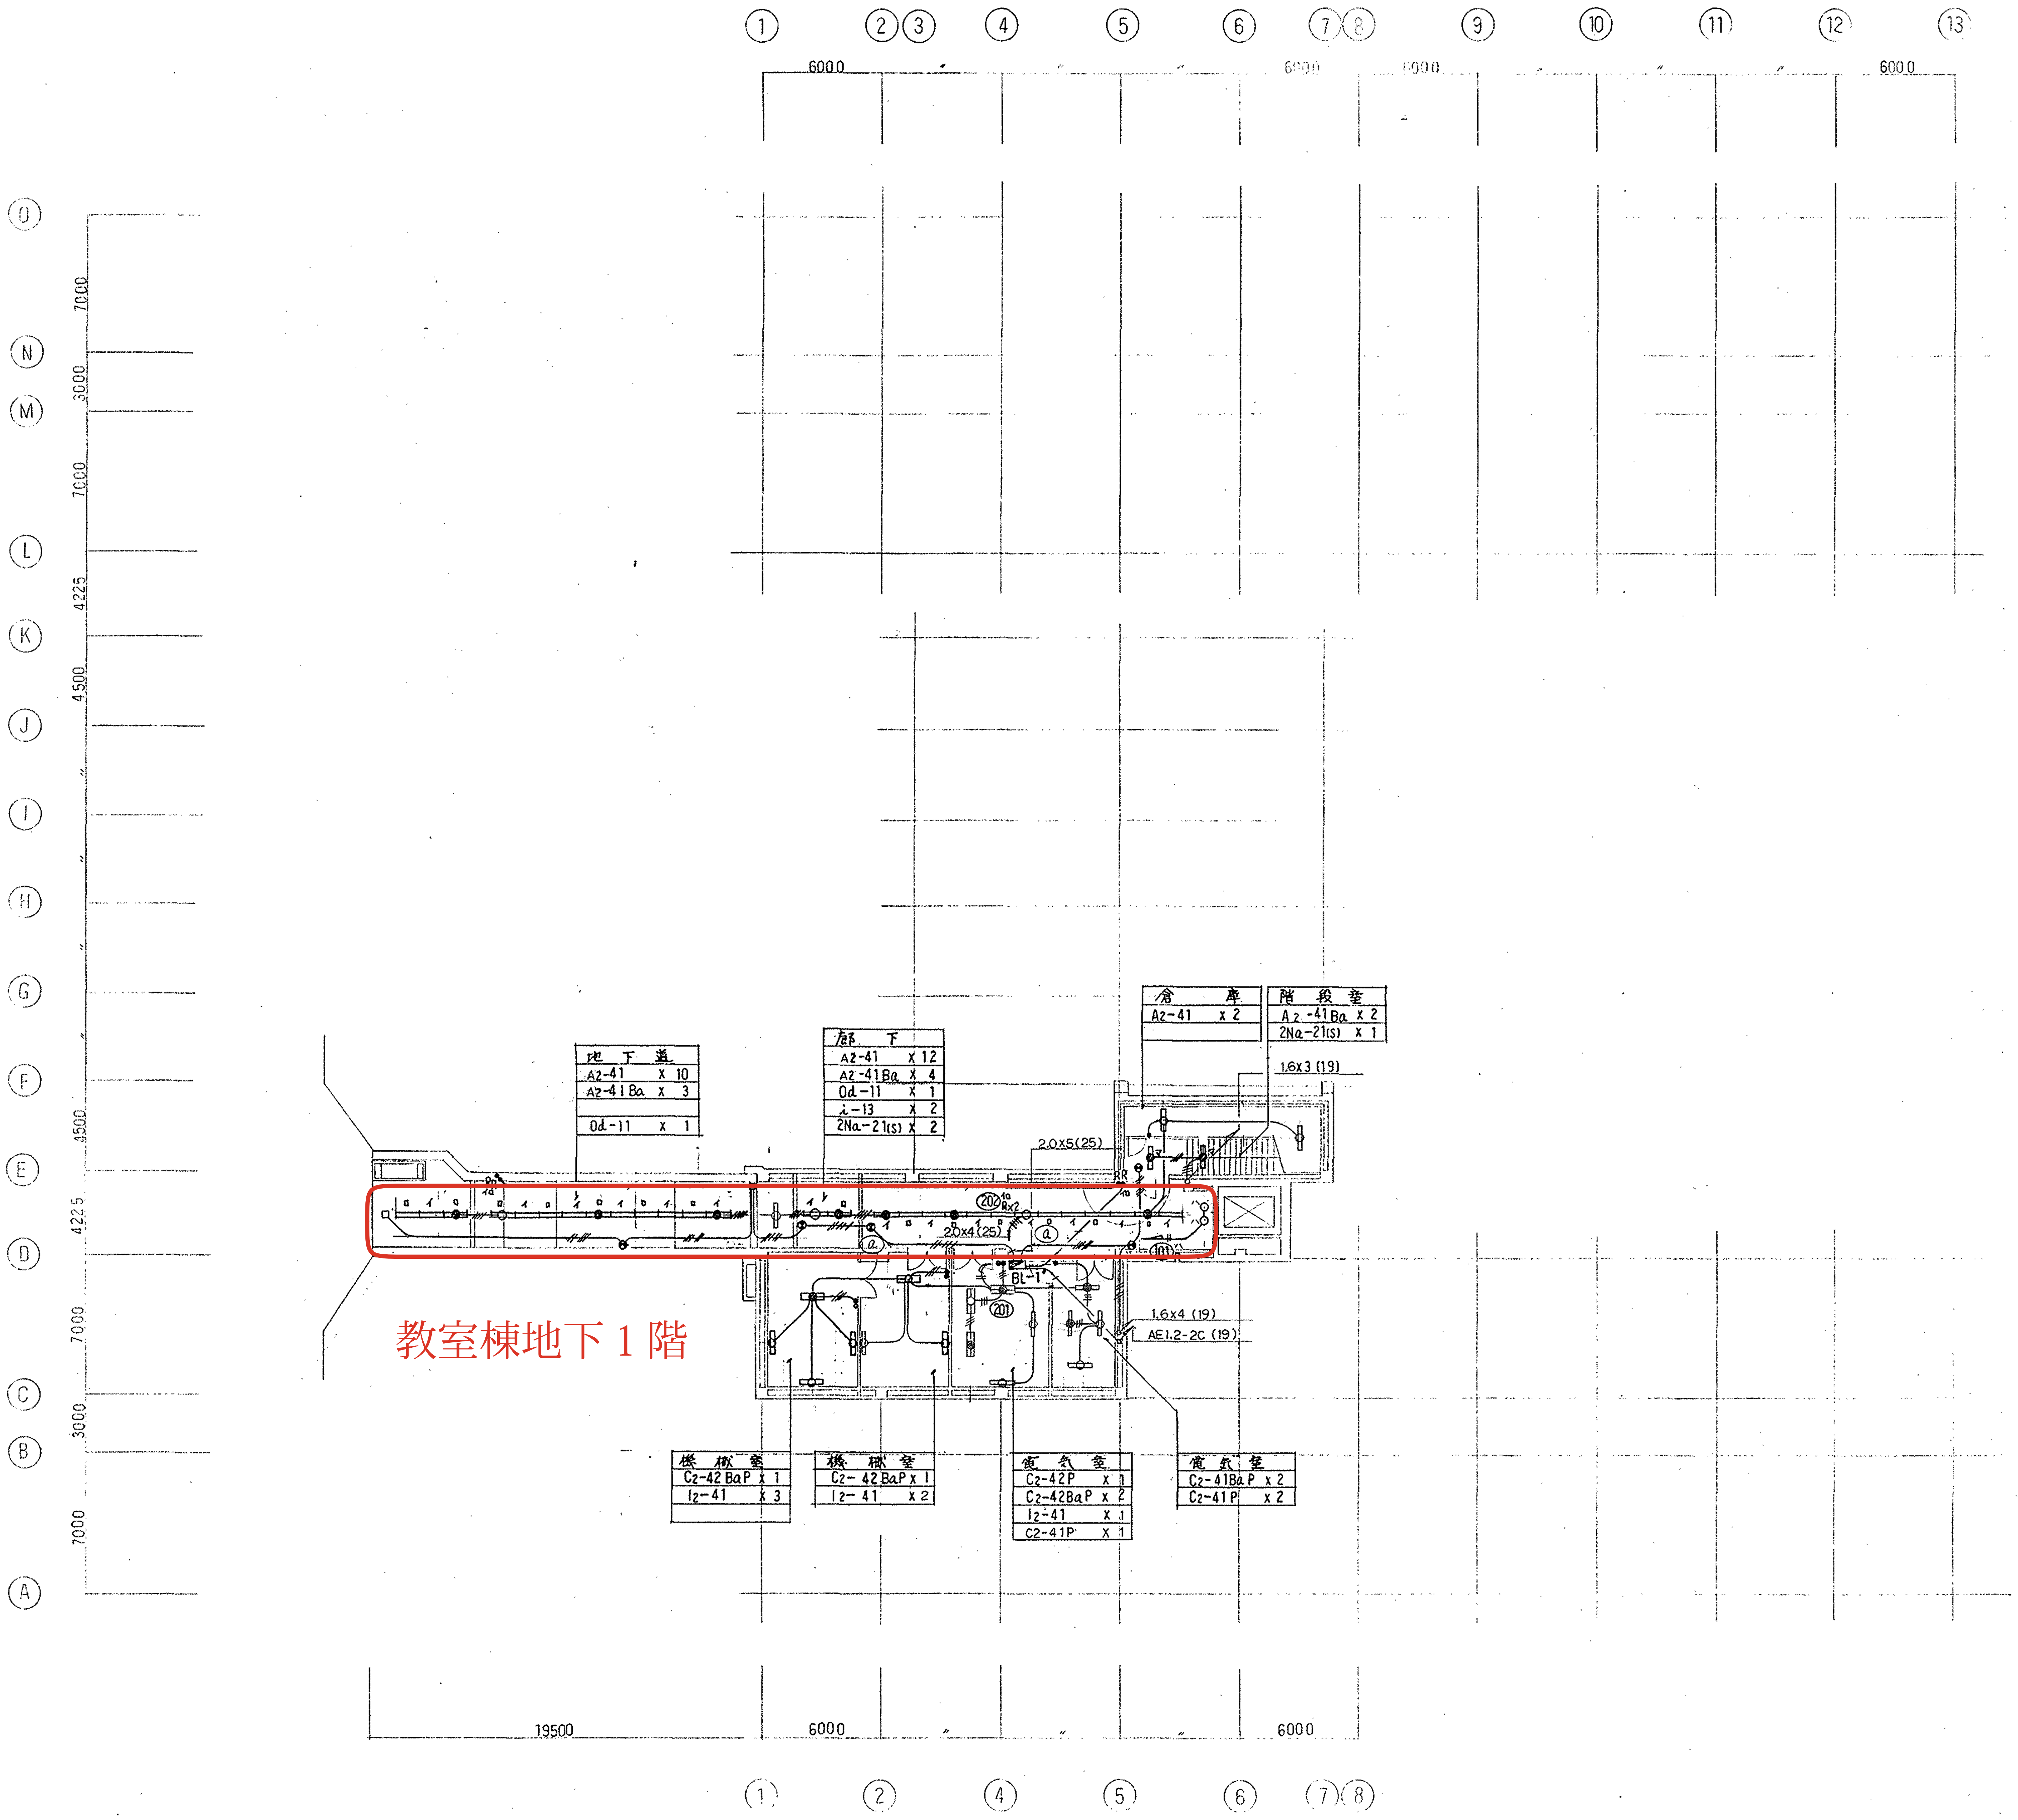
①
②
③
④
⑤
⑥
⑦
⑧
⑨
⑩
⑪
⑫
⑬
6000
6000
19500
Ⓐ
Ⓑ
Ⓒ
Ⓓ
Ⓔ
Ⓕ
Ⓖ
Ⓗ
Ⓘ
Ⓙ
Ⓚ
Ⓛ
Ⓜ
Ⓝ
7000
3000
4225
4500
地下道
A2-41 x 10
A2-41Ba x 3
0d-11 x 1
廊下
A2-41 x 12
A2-41Ba x 4
0d-11 x 1
i-13 x 2
2Na-21(S) x 2
倉庫
A2-41 x 2
階段室
A2-41Ba x 2
2Na-21(S) x 1
1.6x3 (19)
2.0x5(25)
2.0x4(25)
202
Rx2
ⓐ
101
BL-1
201
1.6x4 (19)
AE1.2-2C (19)
教室棟地下１階
機械室
C2-42BaP x 1
I2-41 x 3
機械室
C2-42BaP x 1
I2-41 x 2
電気室
C2-42P x 1
C2-42BaP x 2
I2-41 x 1
C2-41P x 1
電気室
C2-41BaP x 2
C2-41P x 2

注記）

1. 電灯設備図面に於て特記なき配管配線サイズは下記とする。

1.6 X 2 (19)	1.6 X 3 (19)	1.6 X 4 (25)
1.6 X 5 (25)	1.6 X 6 (25)	1.6 X 7 (25)
2.0 X 2 (19)	AE1.2 2C (19) リモコン	

※ 但し オ1電源は IV2.0とする。

竣工図

工事名	(仮称) 湖南養護学校新築電気設備工事 電気設備図		図面No.	43 枚の内 E21
図面名	電灯設備 B階平面図	縮尺 S=1/200	年月日	
図面名		縮尺	年月日	

中由電気工業株式会社

社 滋賀県大津市皇子が丘二丁目6−13
話 0775 (22) 5360

校閲 担当 製図